



- AREE VARIATE IN AGGIUNTA IN P.E.
- GIALLO - per le strade pubbliche
- AREE VARIATE IN DETRAZIONE IN P.E.
- CIANO - per i corsi d'acqua
- AREE GIÀ CENSITE IN P.D.

LEGENDA

- CONFINE DI FOGLIO
- CONFINE DI COMUNE
- CONFINE DI PROVINCIA
- CONFINE DI REGIONE
- 10/D NUMERO DI PIANO/Codice Comune (per i beni immobili espropriati o asserviti)
- 11/D NUMERO DI PIANO/Codice Comune (per i beni immobili non espropriati o asserviti)
- ASSE AUTOSTRADA (CARRINORD) con progressiva KM km 0+300

NR. PER ALTRE PARTI PROGETTUALI VEDERE RAFFRONTO SU ELABORATI SPECIFICI

DESCRIZIONE DELLA MODIFICA:
 Modifiche per recepimento richieste Consorzio di Bonifica ed a seguito cambiamenti progettuali

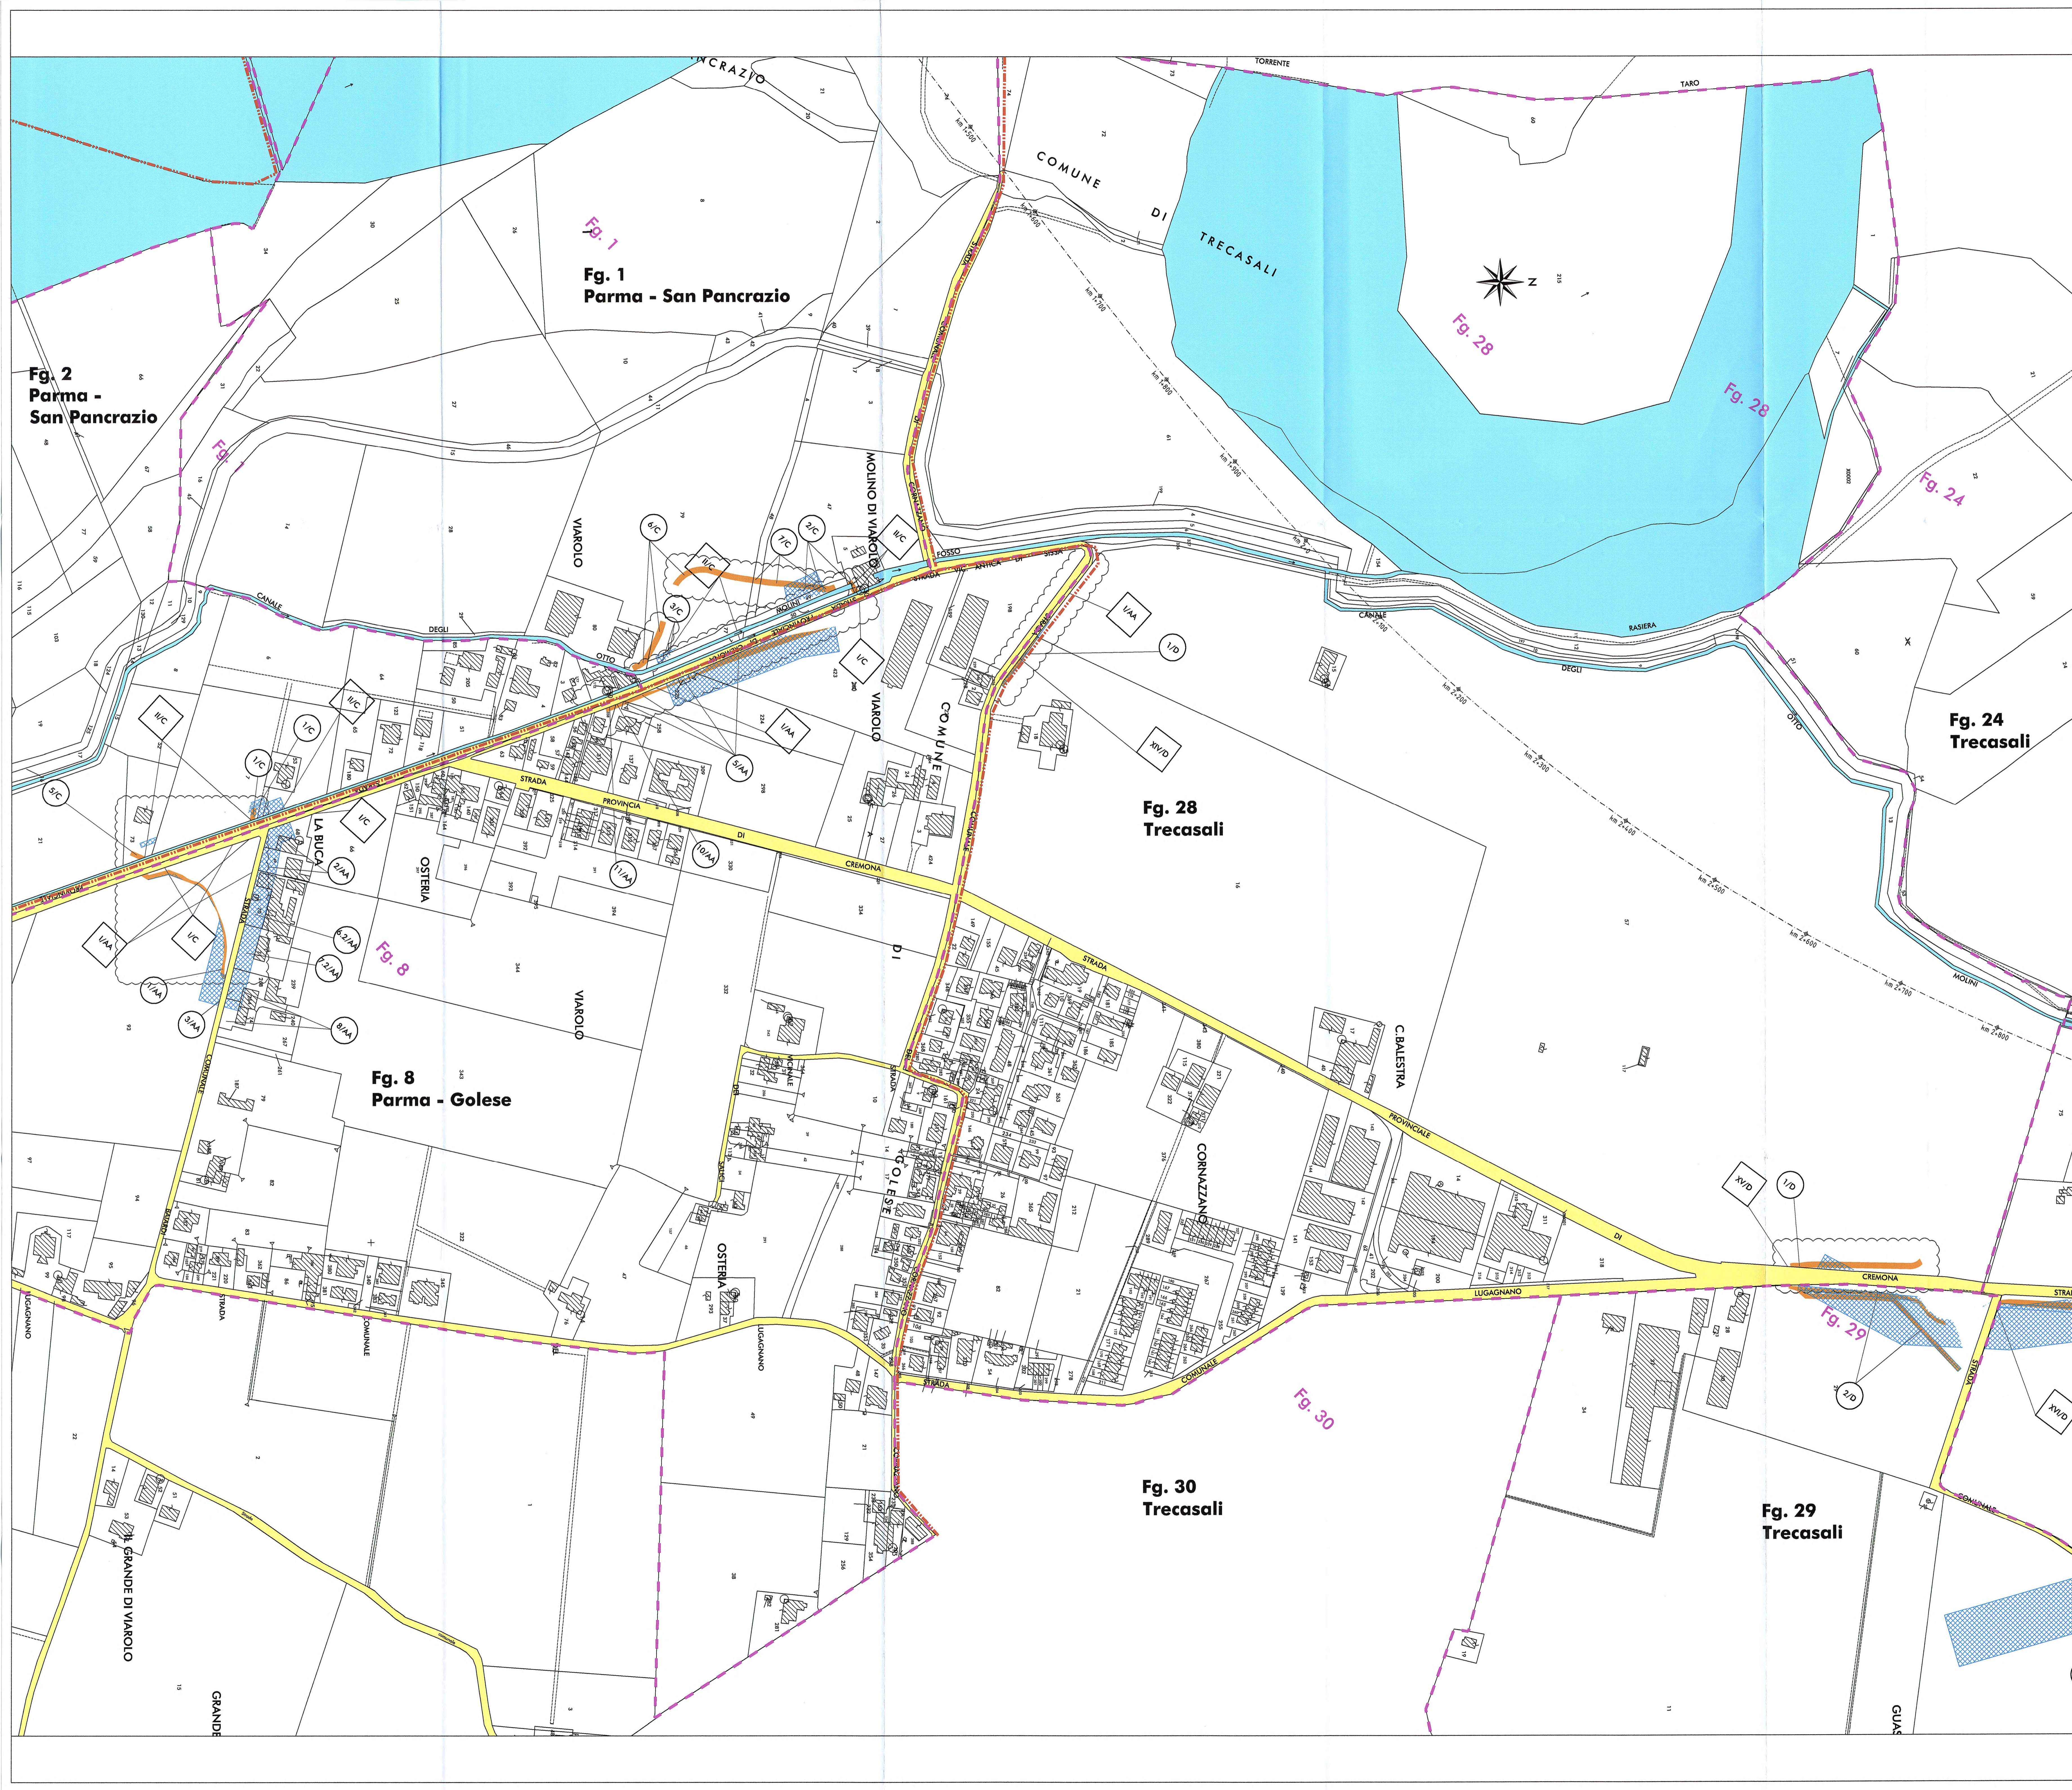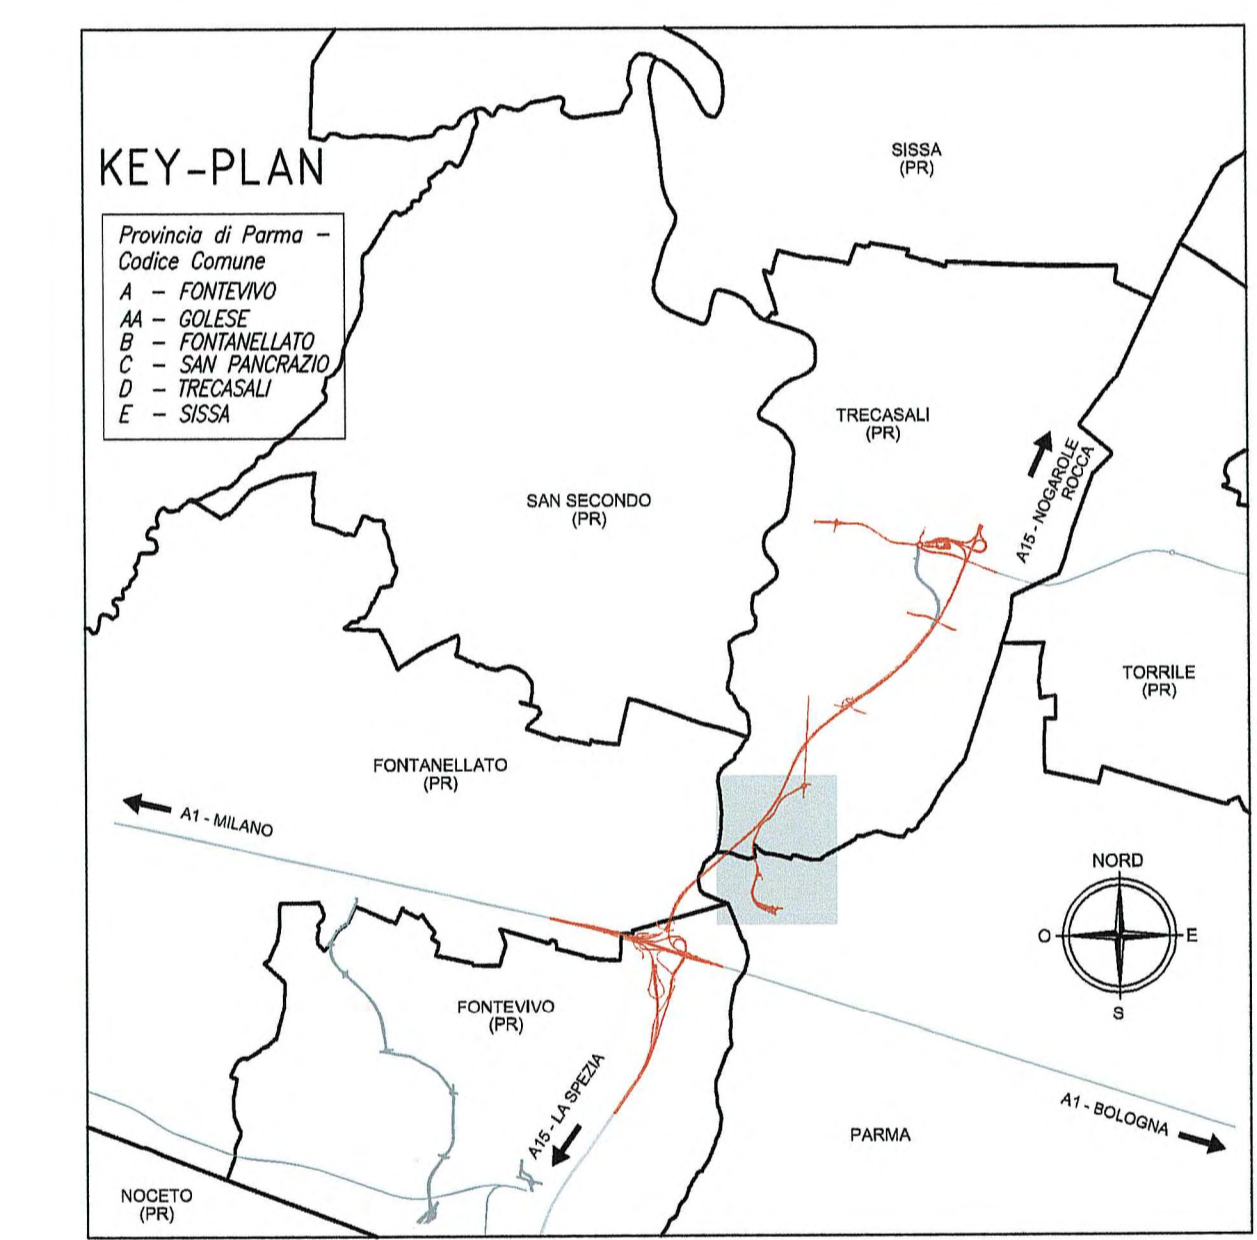

 AUTOCAMIONALE DELLA CISA S.p.A. Via Combaoro 26/A - Frazione Ponte Taro - 43015 NOCETO (PR)	
 PIZZAROTTI FONDATA NEL 1910	
AUTOSTRADA DELLA CISA A15 RACCORDO AUTOSTRADALE A15/A22 CORRIDOIO PLURIMODALE TIRRENO-BRENNERO RACCORDO AUTOSTRADALE FRA L' AUTOSTRADA DELLA CISA-FONTEVIVO (PR) E L' AUTOSTRADA DEL BRENNERO-NOGAROLE ROCCA (VR). I LOTTO. C.U.P. G6180400060008 C.I.G. 307068161E	
PROGETTO ESECUTIVO	
AUTOCAMIONALE DELLA CISA S.p.A. Il Direttore Tecnico: <i>[Signature]</i> Il Responsabile Procedimento: <i>[Signature]</i> Il Progettista: <i>[Signature]</i>	
IMPRESA PIZZAROTTI & C. S.p.A. Il Direttore Tecnico: IMPRESA PIZZAROTTI & C. S.p.A. Il Responsabile di Progetto: Dott. Ing. Luca Bondanelli	Il Geologo: NA
PROGETTAZIONE DI: PIZZAROTTI FONDATA NEL 1910	Il Progettista: Ing. Fabio Nigrelli Ordine degli Ingegneri della Provincia di Parma n. 3581 Coordinatore per la Sicurezza in fase di Progettazione: Ing. Giovanni Maria Cepparotti Ordine degli Ingegneri della Provincia di Viterbo n. 392
A.T.A.: idroesse rock soil VIA	Progettista Responsabile Integratore Progettazione Specialistiche: Impresa Pizzarotti & C. S.p.A. Ing. Pietro MAZZOLI Ordine degli Ingegneri della Provincia di Parma n. 3581
Consulenze specialistiche e cure di: NA	
Titolo Progetto: Viabilità ordinaria e di adduzione all'Autostazione Treccasali-Terre Verdiane Espropri Variante S.P. 10 all'abitato di Viarolo Piano particolare d'esproprio di raffronto PE/PD interferenze	
Data Emisione Progetto: 18/03/2014 Scale: 1:2'000	
Identif. Elaborato: 001 002 