PLANIMETRIA DI PROGETTO Scala 1:1000 INQUADRAMENTO 01

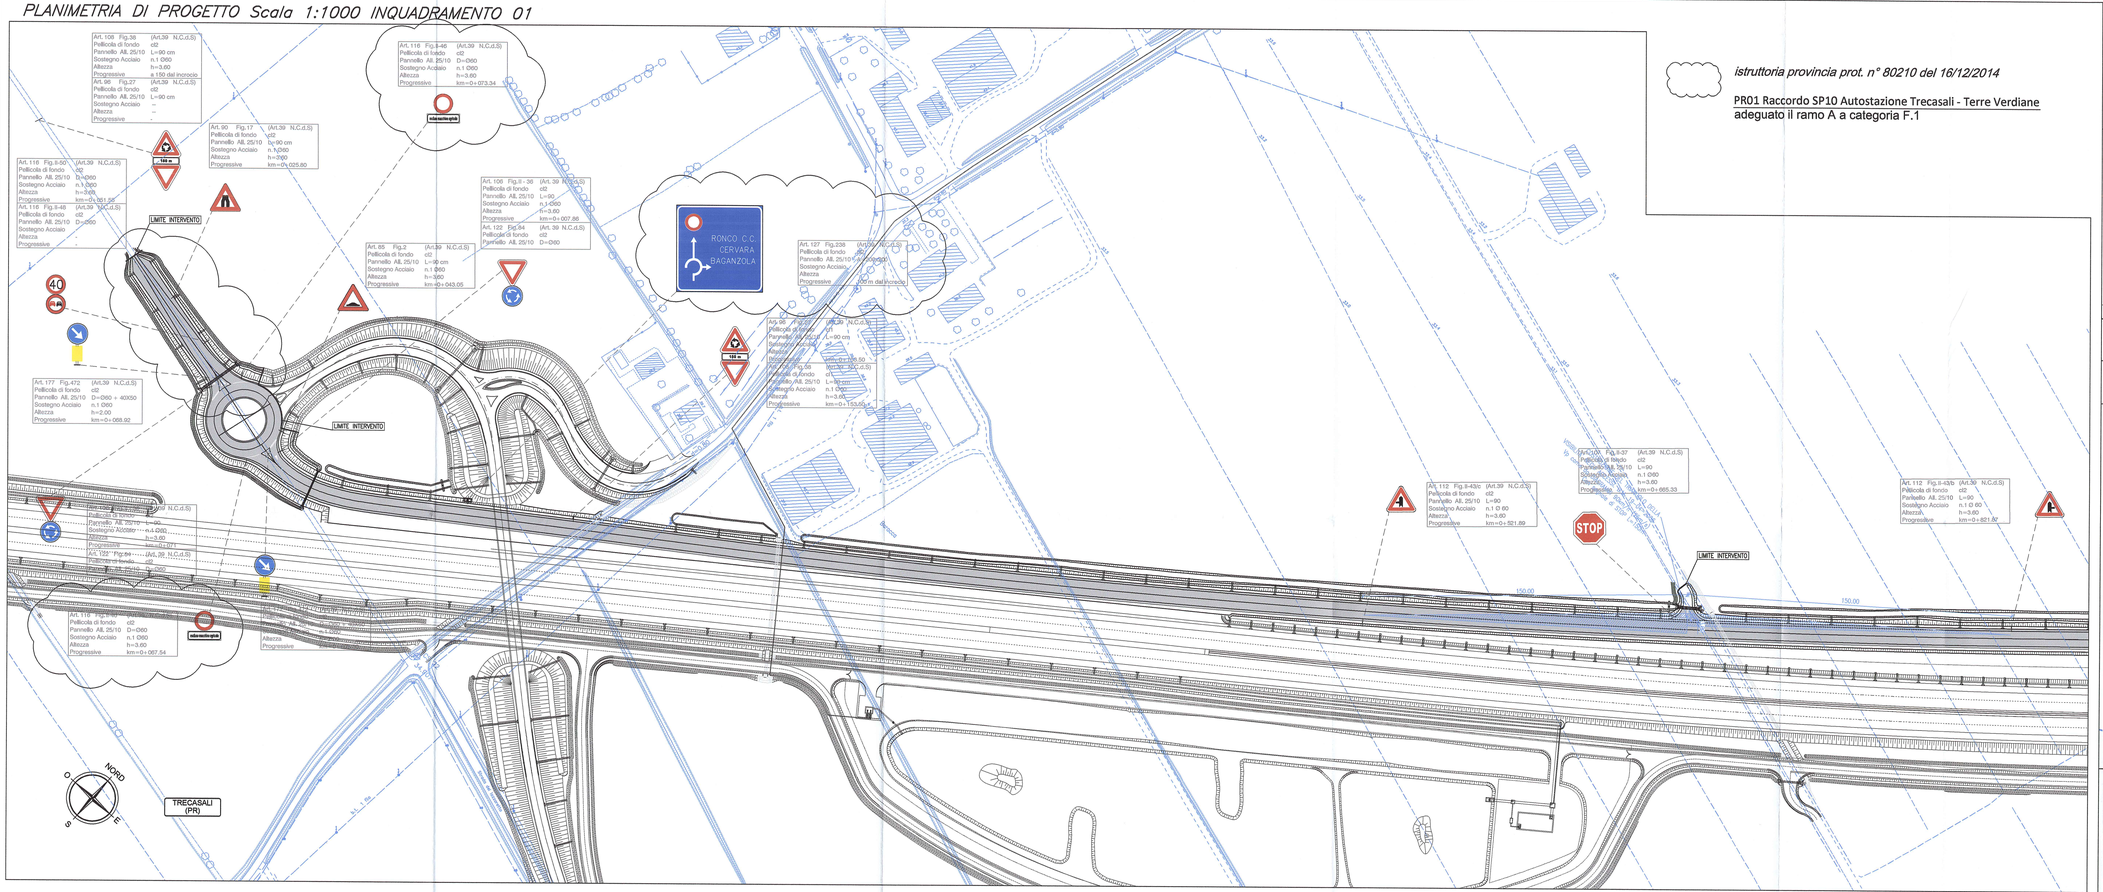

istruttoria provincia prot. n° 80210 del 16/12/2014

PR01 Raccordo SP10 Autostazione Trecasali - Terre Verdiane
adeguato il ramo A a categoria F.1

PLANIMETRIA DI PROGETTO Scala 1:1000 INQUADRAMENTO 02

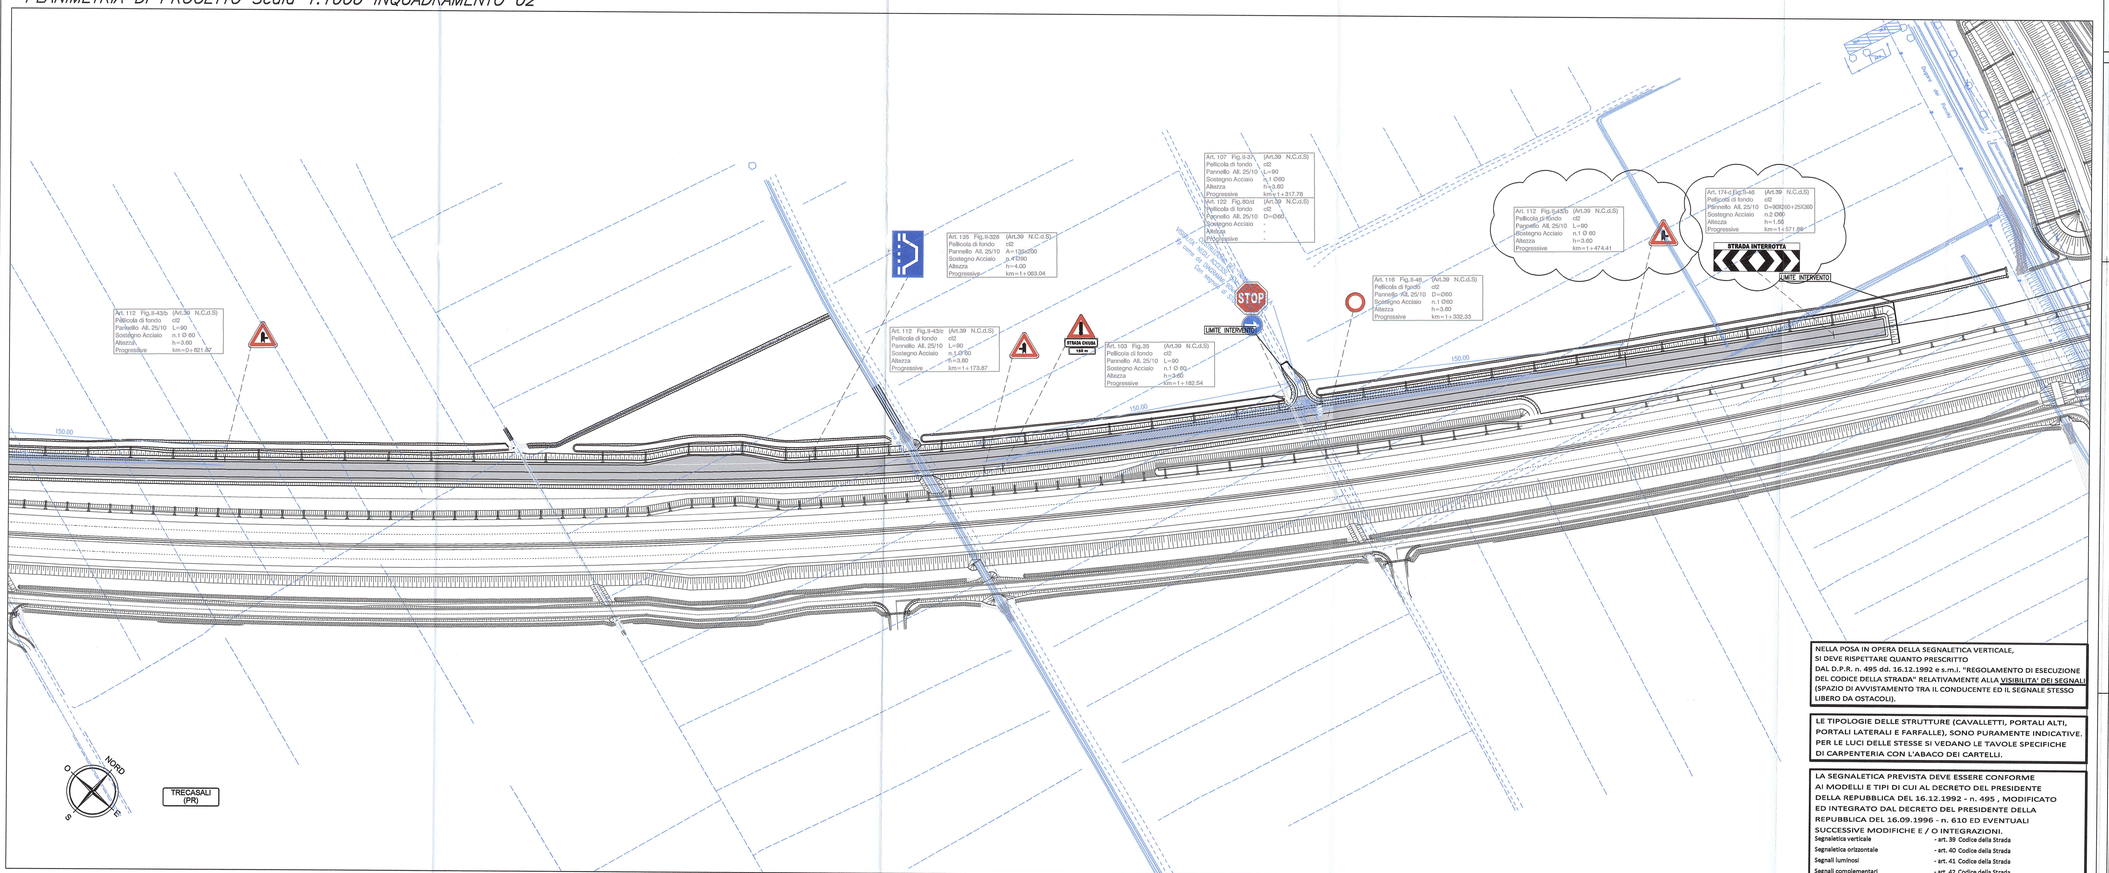

NELLA POSA IN OPERA DELLA SEGNALETICA VERTICALE, SI DEVE RISPETTARE QUANTO PRESCRITTO DAL D.P.R. n. 495 dd. 16.12.1992 e s.m.i. "REGOLAMENTO DI ESECUZIONE DEL CODICE DELLA STRADA" RELATIVAMENTE ALLA VISIBILITA' DEI SEGNALI (SPAZIO DI AVVISTAMENTO TRA IL CONDUCENTE ED IL SEGNALE STESSO LIBERO DA OSTACOLI).

LE TIPOLOGIE DELLE STRUTTURE (CAVALLETTI, PORTALI ALTI, PORTALI LATERALI E FARFALLE), SONO PURAMENTE INDICATIVE. PER LE LUCI DELLE STESSE SI VEDANO LE TAVOLE SPECIFICHE DI CARPENTERIA CON L'ABACO DEI CARTELLI.

LA SEGNALETICA PREVISTA DEVE ESSERE CONFORME AI MODELLI E TIPI DI CUI AL DECRETO DEL PRESIDENTE DELLA REPUBBLICA DEL 16.12.1992 - n. 495 , MODIFICATO ED INTEGRATO DAL DECRETO DEL PRESIDENTE DELLA REPUBBLICA DEL 16.09.1996 - n. 610 ED EVENTUALI SUCCESSIVE MODIFICHE E / O INTEGRAZIONI.

Segnaletica verticale	- art. 39 Codice della Strada
Segnaletica orizzontale	- art. 40 Codice della Strada
Segnali luminosi	- art. 41 Codice della Strada
Segnali complementari	- art. 42 Codice della Strada

KEY–PLAN–LOTTO 01

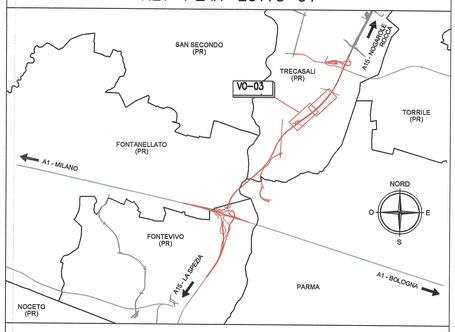

KEY – PLAN – VO03

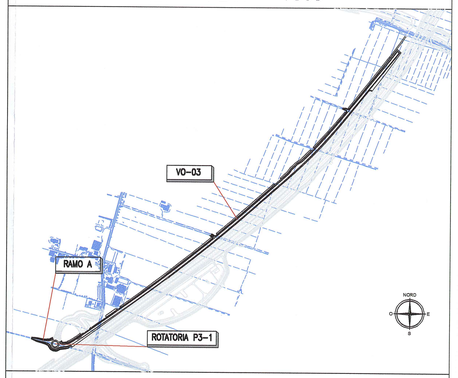

INQUADRAMENTI

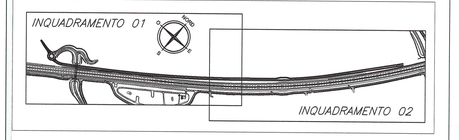

LEGENDA

ELEMENTI DI CARATTERE GENERALE

FONTEVIVO (PR)	INDICAZIONE COMUNI (PROVINCIA)
———	CONFINI COMUNALI
———	CONFINI PROVINCIALI
A15 AUTOSTRADA DELLA CISA E81	INDICAZIONE AUTOSTRADE ESISTENTI
LA SPEZIA A15 E81	INDICAZIONE DIREZIONE AMBITO AUTOSTRADALE
TRECASALI	INDICAZIONE DIREZIONE AMBITO EXTRAURBANO

Committente:

AUTOCAMIONALE DELLA CISA S.P.A.
Via Camboara 26/A - Frazione Ponte Taro - 43015 NOCETO (PR)

Impresa Esecutrice:

PIZZAROTTI
FONDATA NEL 1910

AUTOSTRADA DELLA CISA A15
RACCORDO AUTOSTRADALE A15/A22
CORRIDOIO PLURIMODALE TIRRENO-BRENNERO
RACCORDO AUTOSTRADALE FRA L' AUTOSTRADA DELLA CISA-FONTEVIVO (PR)
E L' AUTOSTRADA DEL BRENNERO-NOGAROLE ROCCA (VR). I LOTTO.

C.U.P. G61B04000060008 | C.I.G. 307068161E

PROGETTO ESECUTIVO

AUTOCAMIONALE DELLA CISA S.p.A.
Il Direttore TIBRE: | Il Responsabile del Procedimento: | Il Presidente:

IMPRESA PIZZAROTTI & C. S.p.A.
Il Direttore Tecnico: *Il Responsabile del Progetto*
Dott. Ing. Luca Montanari

Il Geologo:
NA

PROGETTAZIONE DI:
PIZZAROTTI FONDATA NEL 1910
A.T.I.: idroesse engineering MANDANTE | ROCKSOIL S.p.A. MANDANTE | VIA S.r.l. MANDANTE

Il Progettista:
Ing. Fabio Nigrelli
Ordine degli Ingegneri della Provincia di Palermo n. 3581

Coordinatore per la Sicurezza in fase di Progettazione:
Ing. Giovanni Maria Cepparotti
Ordine degli Ingegneri della Provincia di Viterbo n. 392

Consulenza specialistica a cura di:
NA

Progettista Responsabile Opere in Cemento Armato, Specialistiche:
Impresa Pizzarotti & C. S.p.A.
Ing. Pietro Mazzoli
Ordine degli Ingegneri della Provincia di Parma n.821

Ing. PIETRO MAZZOLI
IMPRESA PIZZAROTTI
ISCRITTO ORDINE
INGEGNERI PARMA n.821

Titolo Elaborato:
Viabilità ordinaria e di adduzione all' Autostazione
Trecasali - Terre Verdiane
PR01 raccordo S.P. 10 autostazione Trecasali - Terre Verdiane
Planimetria segnaletica orizzontale e verticale

Data Emissione Progetto: 18/03/2014
Scala: 1:1000

Identif. Elaborato:

N.RO IDENTIFICATIVO		CODICE COMMESSA	LOTTO	FASE	ENTE	AMBITO	CAT. OPERA	N.RO OPERA	PARTE OPERA	TIPO DOC.	N.RO PROGR. DOC.	REVISIONE
		RAAA	1	E	I	VO	VO	03	L	PL	001	C

Rev.	Data	DESCRIZIONE REVISIONE	Redatto	Controllato	Approvato
C	27/01/2015	istruttoria provincia prot. n° 80210 del 16/12/2014	TIBF	NIGRELLI	MAZZOLI
B	10/10/2014	istruttoria RINA prot. n° 730 del 09/09/2014	TIBF	NIGRELLI	MAZZOLI
A	07/07/2014	RIEMISSIONE PROGETTO ESECUTIVO	P. LANZO	NIGRELLI	MAZZOLI

IL PRESENTE DISEGNO NON PUÒ ESSERE COPIATO, RIPRODOTTO O RENDUTO PUBBLICO, IN TUTTO O IN PARTE, SENZA IL CONSENSO SCRITTO DELLA AUTOCAMIONALE DELLA CISA S.p.A. OGNI VIOLAZIONE SARÀ PERSEGUITA A NORMA DI LEGGE.