INQUADRAMENTO N°01

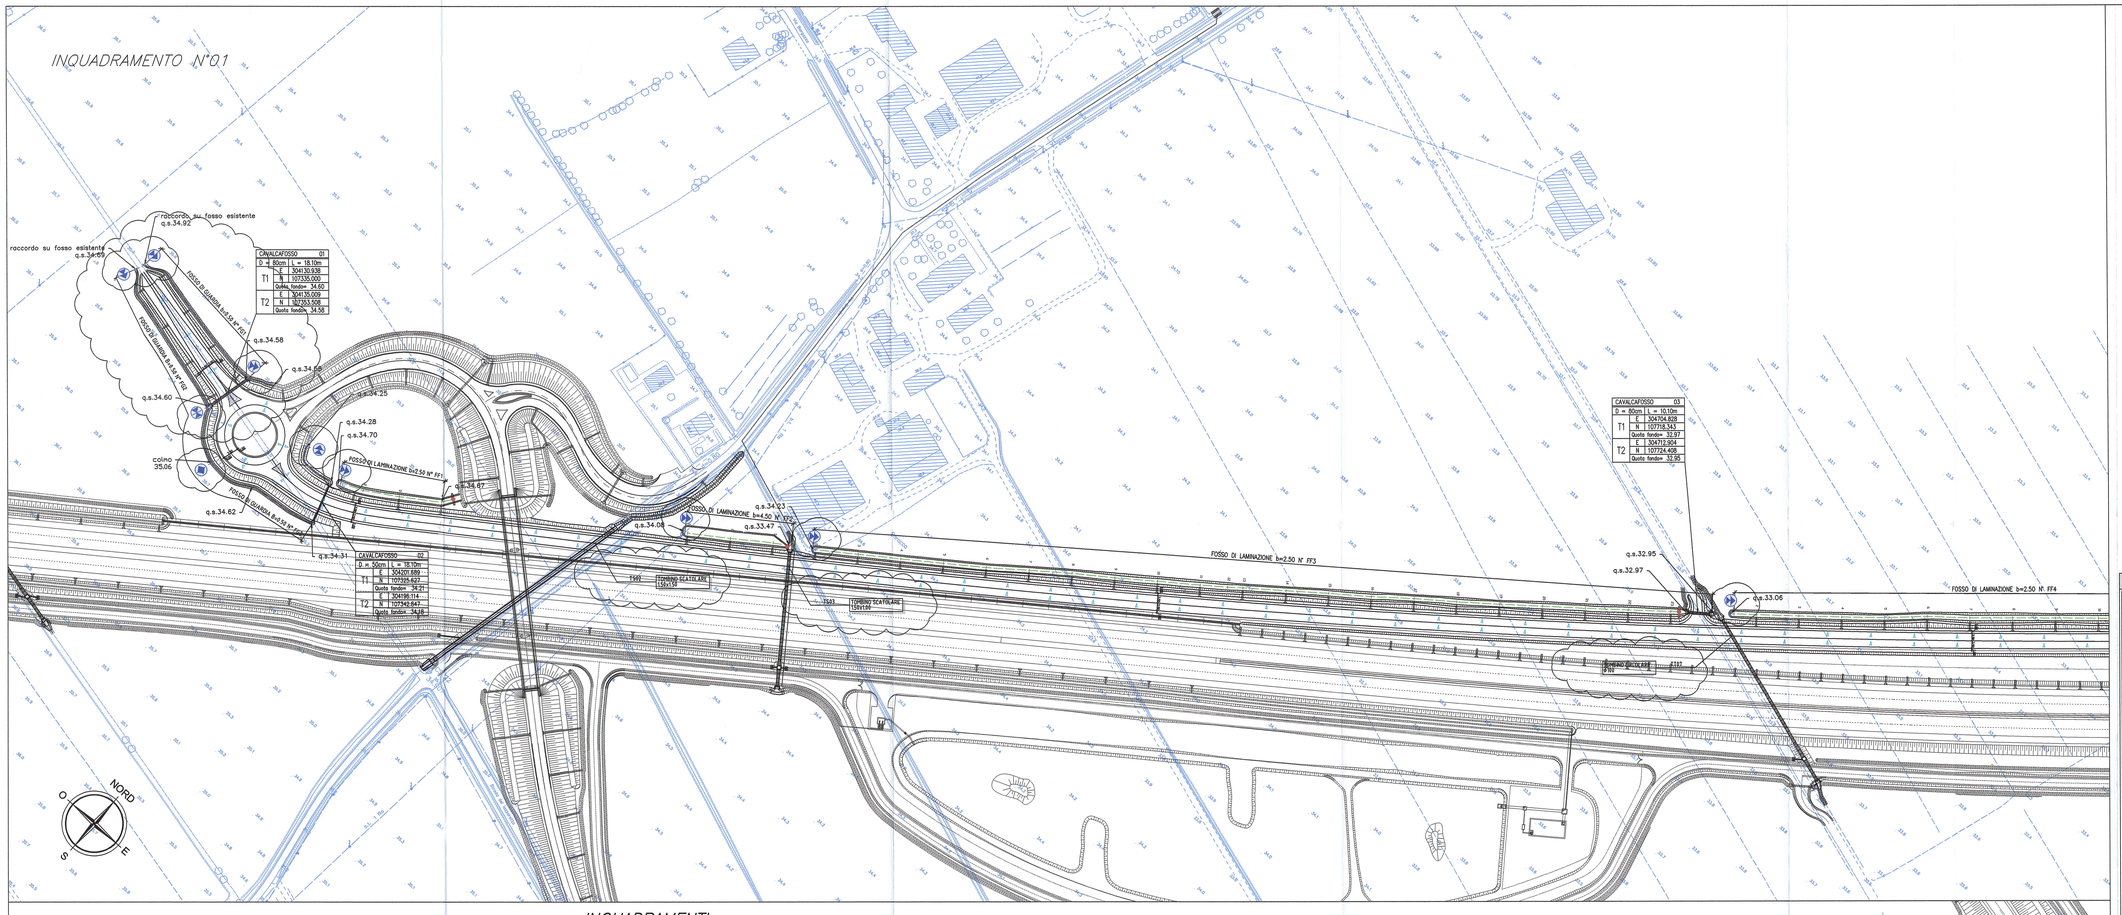

CAVALCAFOSSO 01		
D = 80cm	L = 18.10m	
T1	E	304430.938
	N	107335.000
Quota fondo= 34.60		
T2	E	304135.009

CAVALCAFOSSO 02		
D = 50cm	L = 18.10m	
T1	E	304201.889
	N	107310.627
Quota fondo= 34.21		
T2	E	304196.114
Quota fondo= 34.08		

CAVALCAFOSSO 03		
D = 80cm	L = 10.10m	
T1	E	304704.828
	N	107718.343
Quota fondo= 32.97		
T2	E	304712.904
	N	107724.408
Quota fondo= 32.95		

INQUADRAMENTO N°02

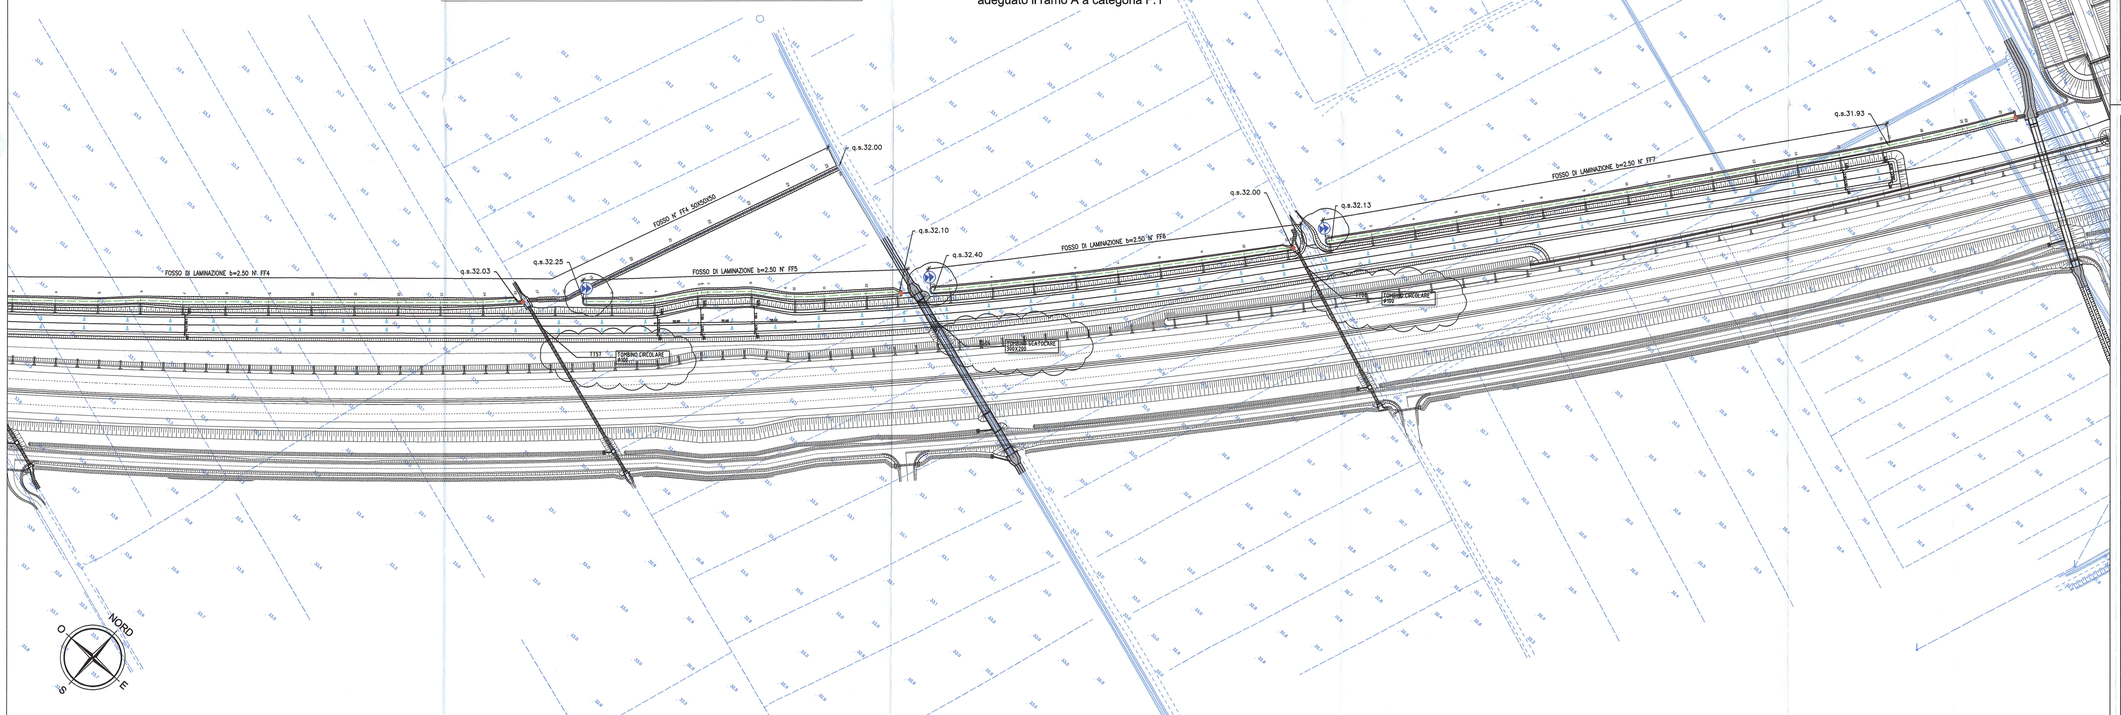

INQUADRAMENTI

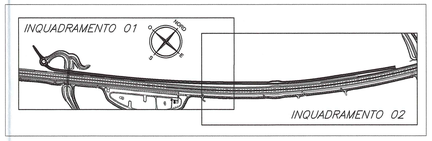

istruttoria A15

NOTA 4834
adeguata la raffigurazione grafica

istruttoria provincia prot. n° 80210 del 16/12/2014

PR01 Raccordo SP10 Autostazione Trecasali - Terre Verdiane
adeguato il ramo A a categoria F.1

KEY–PLAN – LOTTO 01

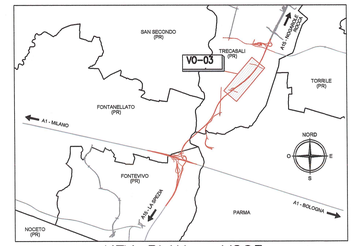

KEY–PLAN – VO03

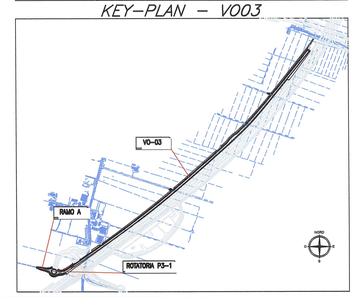

LEGENDA

INDICAZIONI GENERALI

- A 31 A15 TRECASALI — INDICAZIONE DIREZIONI
- WBS TOMBINO SCATOLARE 8.00x3.00 — INDICAZIONE ATTRAVERSAMENTI IDRAULICI
- PONTE... — INDICAZIONE OPERE D'ARTE PRINCIPALI
- RECINZIONE AUTOSTRADALE
- AREE INTERCLUSE OGGETTO DI RIMODELLAMENTO MORFOLOGICO E DI RIPRISTINO AMBIENTALE
- DUNA DI MITIGAZIONE ACUSTICA E/O AMBIENTALE

INDICAZIONI IDRAULICA

- BACINO DI LAMINAZIONE E DI REGOLARIZ.ECOLOGICO
- SOLLEVAMENTO — STAZIONE DI SOLLEVAMENTO ACQUE
- IMPIANTO DI TRATTAMENTO ACQUE DI PRIMA PIOGGIA
- INDICAZIONI IMPIANTI DI TRATTAMENTO ACQUE DI PRIMA PIOGGIA
- INDICAZIONI RECAPITO ACQUE DA IMPIANTO DI TRATTAMENTO (SISTEMA DI RIFERIMENTO: GAUSS-BOAGA)
- MANUFATTI DI RECAPITO
- INDICAZIONI IMPLUVI/DISPLUVI IDRAULICI
- COLLETTORE : WE3 RECAPITO : FIUME MINCIO — INDICAZIONI COLLETTORI DI DRENAGGIO
- X — NODO IDRAULICO

RETE DI EVACUAZIONE ACQUE DI PIATTAFORMA

- FOSSO IN ARGILLA (Tipo A - B - C - D - E)
- CANALETTA SPARTI-TRAFFICO (Tipo F - G)
- TUBAZIONE IN ACCIAIO/PEAD (Tipo H - I)
- COLLETTORI ACQUE DI PIATTAFORMA
- COLLETTORI ACQUE TRATTATE (a gravità)
- COLLETTORI ACQUE TRATTATE (in pressione)

ATTRAVERSAMENTI E MANUFATTI

- collettori di piattaforma / fossi tombinati — TUBI DI ATTRAVERSAMENTO E MANUFATTI DI LINEA
- fossi di guardia / fossi di gronda
- MANUFATTI DI SFIORO ACQUE DI SECONDA PIOGGIA SU IMP.ALCATO
- MANUFATTO DI SCARICO E CONTROLLO SVERSAMENTI ACCIDENTALI
- SCARICO NELL'EMBRICE
- CANALETTA "No-Fire"
- CAVALCAFOSSO

RETE DI SCOLO E RESAGNAZIONE FOSSI ESTERNI

- PERIODO ESTIVO (1 Aprile - 30 Settembre): 50x50x50 (h=50) / 50x75x50 (h=50) / 50x100x50 (h=50) / 60x100x60 (h=60) / 75x100x75 (h=75) / 80x100x80 (h=80)
- PERIODO INVERNALE (1 Ottobre - 31 Marzo): 75x50x75 (h=50) / 95x50x95 (h=70) / 50x50x50 (h=50) / 75x50x75 (h=50) / 50x50x50 (h=50) / 95x50x95 (h=70) / 80x50x80 (h=120)
- FOSSI DI GUARDIA RILEVATO AUTOSTRADALE E RETE IDRICA MINORE

RETE DI SCOLO FOSSI FILTRO

- FOSSO FILTRO O DI LAMINAZIONE (per le dimensioni vedi tavola specifica)
- FOSSO RIVESTITO IN CLS (100x75x100 - h=90)
- CANALETTA RIVESTITA IN CLS
- COLLETTORE – DUNA TUBAZIONE IN PEAD CON SCARICHI TRASVERSALI NEL FOSSO FILTRO

NOTA 1 PER IL POSIZIONAMENTO ED IL DIMENSIONAMENTO DELLE CANALETTE DI RACCOLTA DELLE ACQUE SI RIMANDA ALLE TAVOLE SPECIFICHE
NOTA 2: LE INDICAZIONI IDRAULICHE RIPORTATE IN CARTA SONO PERTINENTI ALLE OPERE AUTOSTRADALI PER LE OPERE CONNESSE E PER LE OPERE DI PROTOCOLLO CFR. TAVOLE SPECIFICHE

Committente:

AUTOCAMIONALE DELLA CISA S.P.A.
Via Camboara 26/A - Frazione Ponte Taro - 43015 NOCETO (PR)

Impresa Esecutrice:

PIZZAROTTI FONDATA NEL 1910

AUTOSTRADA DELLA CISA A15
RACCORDO AUTOSTRADALE A15/A22
CORRIDOIO PLURIMODALE TIRRENO-BRENNERO
RACCORDO AUTOSTRADALE FRA L' AUTOSTRADA DELLA CISA-PONTEVIVO (PR)
E L' AUTOSTRADA DEL BRENNERO-NOGAROLE ROCCA (VR). I LOTTO.

C.U.P. G61B04000060008 — C.I.G. 307068161E

PROGETTO ESECUTIVO

AUTOCAMIONALE DELLA CISA S.p.A.
Il Direttore TIBRE: — Il Responsabile del Procedimento: — Il Presidente:

IMPRESA PIZZAROTTI & C. S.p.A.
Il Direttore Tecnico: Responsabile di Progetto Ing. Luca Bondanelli

Il Geologo: NA

PROGETTAZIONE DI: PIZZAROTTI FONDATA NEL 1910
A.T.I.: idroesse engineering (MANDATARIA) — ROCKSOIL S.p.A. (MANDANTE) — VIA ENGINEERING S.r.l. (MANDANTE)

Il Progettista:
Ing. Fabio Nigrelli
Ordine degli Ingegneri della Provincia di Palermo n. 3581

Coordinatore per la Sicurezza in fase di Progettazione:
Ing. Giovanni Maria Cepparotti
Ordine degli Ingegneri della Provincia di Viterbo n. 392

Consulenza specialistica a cura di:
NA

Progettista Responsabile Integrato:
Ing. PIETRO MAZZOLI
Impresa Pizzarotti & C. S.p.A.
Ing. Pietro Mazzoli — IMPRESA PIZZAROTTI & C. S.p.A. ISCRITTO ORDINE INGEGNERI PARMA n.521
Ordine degli Ingegneri della Provincia di Parma n. 521

Titolo Elaborato:
Viabilità ordinaria e di adduzione all'Autostazione
Trecasali - Terre Verdiane
PR01 raccordo S.P. 10 autostazione Trecasali - Terre Verdiane
Planimetria smaltimento acque di piattaforma

Data Emissione Progetto: 18/03/2014
Scala: 1'000

Identif. Elaborato:

R.UO IDENTIFICATIVO	CODICE COMMESSA	LOTTO	FASE	ENTE	AMBITO	CAT. OPERA	N.RO OPERA	PARTE OPERA	TPO DOC.	N.RO PROGR. DOC.	REVISIONE
	RAAA	1	E	I	VO	VO	03	Q	PL	001	B

Rev.	Data	DESCRIZIONE REVISIONE	Redatto	Controllato	Approvato
B	27/01/2015	istruttoria A15 e istruttoria provincia prot. n° 80210 del 16/12/2014	TBF	NIGRELLI	MAZZOLI
A	07/07/2014	RIEMISSIONE PROGETTO ESECUTIVO	TBF	NIGRELLI	MAZZOLI

IL PRESENTE DISEGNO NON PUÒ ESSERE COPIATO, RIPRODOTTO O COMUNQUE MODIFICATO, IN TUTTO O IN PARTE, SENZA IL CONSENSO SCRITTO DELLA AUTOCAMIONALE DELLA CISA S.p.A., CHE VIETA ALTRESÌ CHE QUESTO SIA MESSO A CONOSCENZA DI TERZI O USATO PER SCOPI NON AUTORIZZATI. IL PRESENTE DISEGNO NON PUÒ ESSERE COPIATO, RIPRODOTTO O COMUNQUE MODIFICATO, IN TUTTO O IN PARTE, SENZA IL CONSENSO SCRITTO DELLA AUTOCAMIONALE DELLA CISA S.p.A., CHE VIETA ALTRESÌ CHE QUESTO SIA MESSO A CONOSCENZA DI TERZI O USATO PER SCOPI NON AUTORIZZATI.