FOSSO DI LAMINAZIONE b=2.50 N° FF1

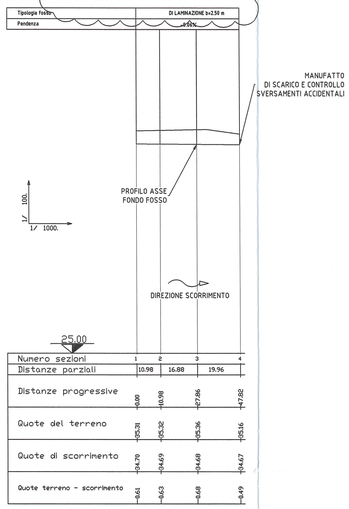

Numero sezioni	1	2	3	4
Distanze parziali		10.98	16.88	19.96
Distanze progressive	0.00	10.98	27.86	47.82
Quote del terreno	35.31	35.32	35.36	35.16
Quote di scorrimento	34.70	34.69	34.68	34.67
Quote terreno - scorrimento	0.61	0.63	0.68	0.49


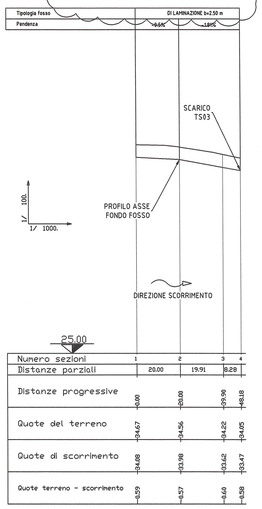

Numero sezioni	1	2	3	4
Distanze parziali		20.00	19.91	8.28
Distanze progressive	0.00	20.00	39.90	48.18
Quote del terreno	34.67	34.56	34.42	34.05
Quote di scorrimento	34.08	33.98	33.62	33.47
Quote terreno - scorrimento	0.59	0.57	0.80	0.58

FOSSO DI LAMINAZIONE b=2.50 N° FF3

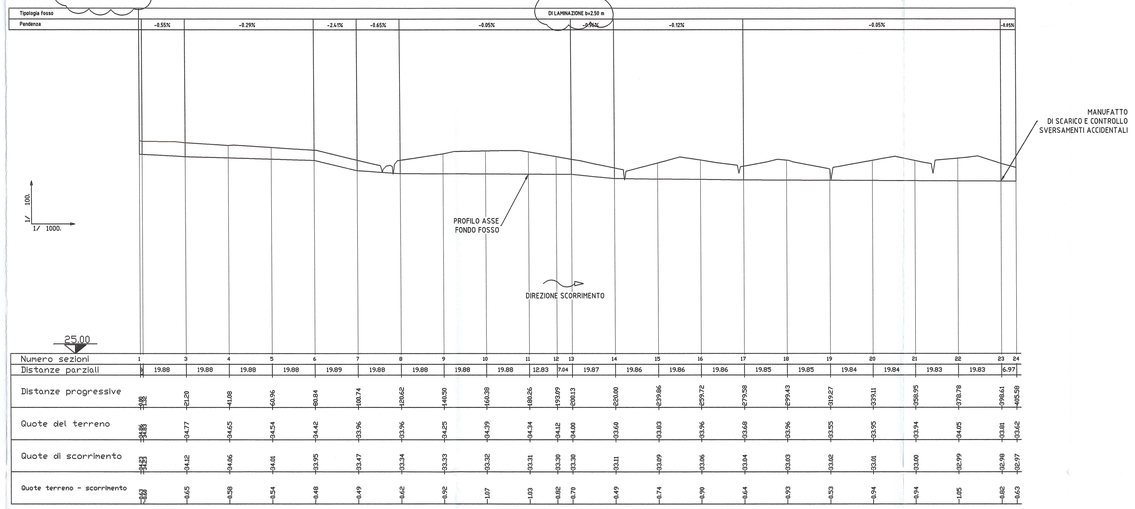

Numero sezioni	1	3	4	5	6	7	8	9	10	11	12	13	14	15	16	17	18	19	20	21	22	23	24
Distanze parziali		19.88	19.88	19.88	19.88	19.89	19.88	19.88	19.88	19.88	12.83	7.04	19.87	19.86	19.86	19.86	19.85	19.85	19.84	19.84	19.83	19.83	6.97
Distanze progressive	0.00	21.20	41.08	60.96	80.84	101.74	121.62	141.50	161.38	181.26	193.99	201.13	220.00	239.86	259.72	279.58	299.43	319.27	339.11	358.95	378.78	398.61	405.58
Quote del terreno	34.88	34.77	34.65	34.54	34.42	33.96	33.96	34.25	34.39	34.34	34.12	34.00	33.60	33.83	33.96	33.68	33.96	33.95	33.95	33.94	34.05	33.81	33.62
Quote di scorrimento	34.23	34.12	34.00	33.95	33.87	33.34	33.33	33.32	33.31	33.30	33.30	33.30	33.31	33.09	33.06	33.04	33.03	33.02	33.01	33.00	32.99	32.98	32.97
Quote terreno - scorrimento	0.65	0.65	0.58	0.59	0.54	0.62	0.63	0.92	1.07	1.03	0.82	0.70	0.60	0.74	0.90	0.64	0.93	0.93	0.94	0.94	1.05	0.82	0.60

FOSSO DI LAMINAZIONE b=2.50 N° FF4 + FOSSO 50X50X50

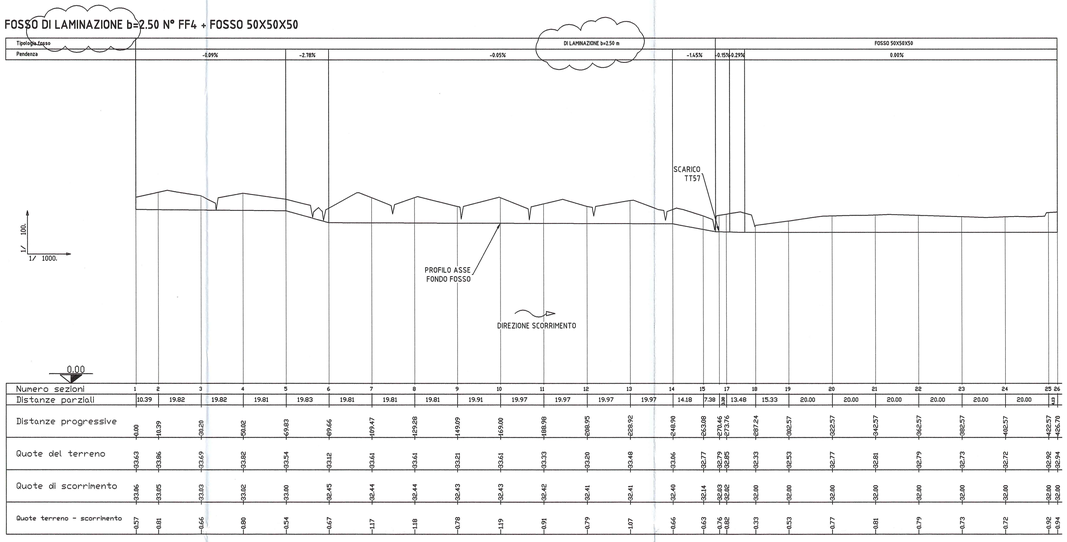

Numero sezioni	1	2	3	4	5	6	7	8	9	10	11	12	13	14	15	16	17	18	19	20	21	22	23	24	25	26
Distanze parziali		10.39	19.82	19.82	19.81	19.83	19.81	19.81	19.91	19.97	19.97	19.97	19.97	14.18	7.98	5	13.48	15.33	20.00	20.00	20.00	20.00	20.00	20.00	20.00	11
Distanze progressive	0.00	10.39	30.20	50.02	69.83	89.66	109.47	129.28	149.09	169.00	188.98	208.95	228.92	248.90	263.08	270.06	283.54	297.24	302.57	322.57	342.57	362.57	382.57	402.57	422.57	426.76
Quote del terreno	33.63	33.86	33.69	33.82	33.54	33.12	33.61	33.61	33.23	33.61	33.33	33.20	33.48	33.66	33.77	33.79	33.69	33.33	33.53	33.77	33.81	33.79	33.73	33.72	33.92	33.94
Quote di scorrimento	33.06	33.85	33.83	33.82	33.80	32.45	32.44	32.44	32.43	32.43	32.43	32.42	32.41	32.41	32.40	32.14	32.83	32.80	32.80	32.80	32.80	32.80	32.80	32.80	32.80	32.80
Quote terreno - scorrimento	0.57	0.81	0.66	0.80	0.74	0.67	1.17	1.18	0.78	1.19	0.91	0.79	1.07	0.66	0.63	0.74	0.82	0.53	0.53	0.77	0.81	0.79	0.73	0.72	0.92	0.94

FOSSO DI LAMINAZIONE b=2.50 N° FF5

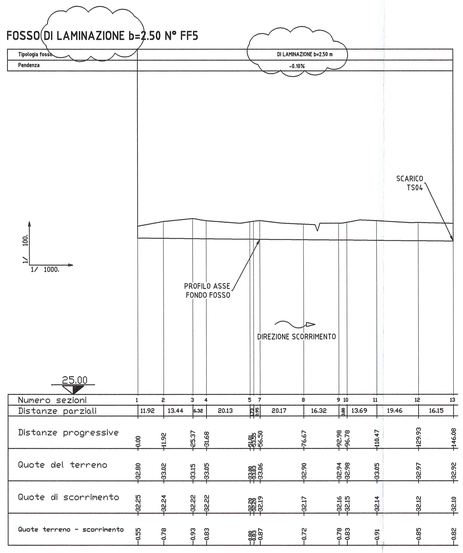

Numero sezioni	1	2	3	4	5	7	8	9	10	11	12	13
Distanze parziali		11.92	13.44	6.38	20.13	2.56	20.17	16.32	5	13.69	19.46	16.15
Distanze progressive	0.00	11.92	25.37	31.68		54.38		74.67	90.98	94.78	118.47	125.93	146.08
Quote del terreno	32.80	33.02	33.15	33.05		33.05		32.90	32.94	32.98	33.05	32.97	32.92
Quote di scorrimento	32.25	32.24	32.22	32.22		32.03		32.17	32.16	32.15	32.14	32.12	32.10
Quote terreno - scorrimento	0.55	0.78	0.93	0.83		1.02		0.72	0.78	0.83	0.91	0.85	0.82

FOSSO DI LAMINAZIONE b=2.50 N° FF6

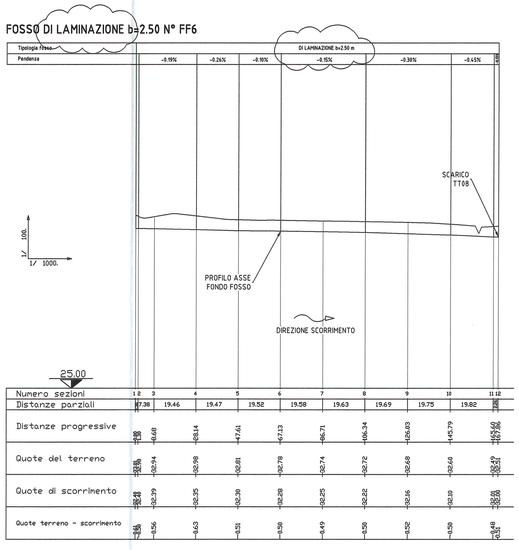

Numero sezioni	1	2	3	4	5	6	7	8	9	10	11	12

FOSSO DI LAMINAZIONE b=2.50 N° FF7

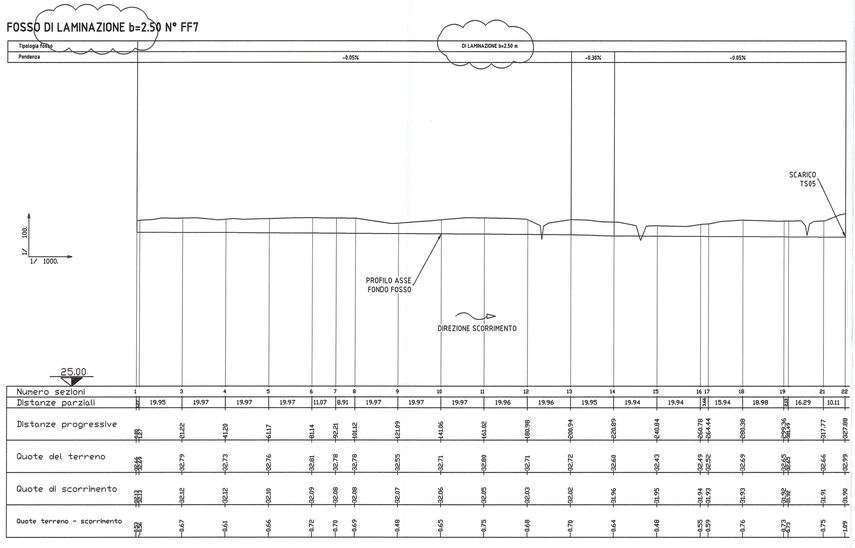

Numero sezioni	1	3	4	5	6	7	8	9	10	11	12	13	14	15	16	17	18	19	21	22
Distanze parziali		19.95	19.97	19.97	19.97	11.07	8.91	19.97	19.97	19.97	19.96	19.96	19.95	19.94	19.94	15.94	18.98	16.29	10.11	
Distanze progressive	0.00	21.22	41.20	61.17	81.14	92.21	101.12	121.09	141.06	161.02	180.98	200.94	220.89	240.84	260.78	276.72	295.70	311.99	322.10	327.77
Quote del terreno	33.16	32.79	32.73	32.76	32.81	32.79	32.78	32.55	32.71	32.89	32.71	32.72	32.60	32.43	32.49	32.52	32.69	32.65	32.66	32.66
Quote di scorrimento	32.13	32.12	32.12	32.10	32.09	32.08	32.08	32.07	32.06	32.05	32.03	32.02	31.96	31.95	31.94	31.93	31.93	31.92	31.91	31.90
Quote terreno - scorrimento	1.02	0.67	0.61	0.66	0.72	0.70	0.69	0.48	0.65	0.75	0.68	0.70	0.64	0.48	0.55 0.59	0.59	0.76	0.73 0.73	0.75	1.69

istruttoria provincia prot. n° 80210 del 16/12/2014

NOTA 10
SOSTITUITO I FOSSI FILTRO CON FOSSI DI LAMINAZIONE

KEY–PLAN–LOTTO 01

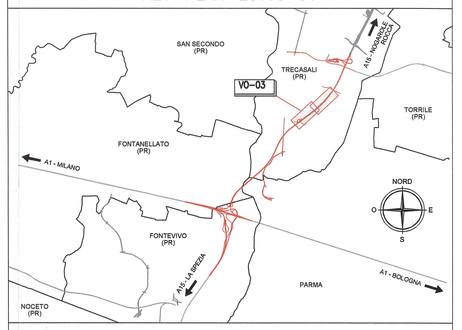

KEY – PLAN – VO03

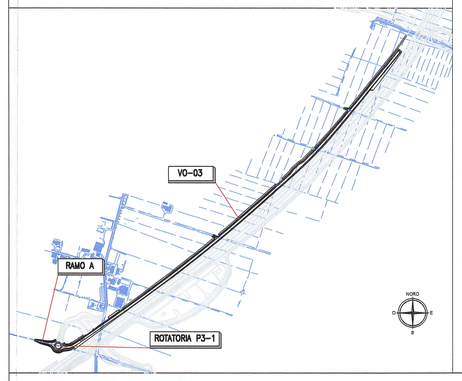

Committente:

AUTOCAMIONALE DELLA CISA S.P.A.
Via Camboara 26/A - Frazione Ponte Taro - 43015 NOCETO (PR)

Impresa Esecutrice:

PIZZAROTTI
FONDATA NEL 1910

AUTOSTRADA DELLA CISA A15
RACCORDO AUTOSTRADALE A15/A22
CORRIDOIO PLURIMODALE TIRRENO-BRENNERO
RACCORDO AUTOSTRADALE FRA L' AUTOSTRADA DELLA CISA-FONTEVIVO (PR)
E L'AUTOSTRADA DEL BRENNERO-NOGAROLE ROCCA (VR). I LOTTO.

C.U.P. G61B04000060008 | C.I.G. 307068161E

PROGETTO ESECUTIVO

AUTOCAMIONALE DELLA CISA S.p.A.
Il Direttore TIBRE: | Il Responsabile del Procedimento: | Il Presidente:

IMPRESA PIZZAROTTI & C. S.p.A.
Il Direttore Tecnico: Il Responsabile di Progetto Dott. Ing. Luca Bondanelli

Il Geologo: NA

PROGETTAZIONE DI:
PIZZAROTTI FONDATA NEL 1910
A.T.I.: idroesse engineering | ROCKSOIL S.p.A. | ViA S.r.l.

Il Progettista: Ing. Fabio Nigrelli
Ordine degli Ingegneri della Provincia di Palermo n. 3581

Coordinatore per la Sicurezza in fase di Progettazione: Ing. Giovanni Maria Cepparotti
Ordine degli Ingegneri della Provincia di Viterbo n. 392

Consulenza specialistica a cura di: NA

Progettista Responsabile Integrazione Prestazioni Specialistiche:
Impresa Pizzarotti & C. S.p.A. Ing. Pietro Mazzoli
Ordine degli Ingegneri della Provincia di Parma n. 824

Ing. PIETRO MAZZOLI
IMPRESA PIZZAROTTI & C. S.p.A.
(SCRITTO ORDINE INTEGNERI PARMA n. 824)

Titolo Elaborato:
Viabilità ordinaria e di adduzione all'Autostazione Trecasali - Terre Verdiane
PR01 raccordo S.P. 10 autostazione Trecasali - Terre Verdiane
Profili idraulici dei fossi

Data Emissione Progetto: 18/03/2014
Scala: 100/1'000

Identif. Elaborato:

N.RO IDENTIFICATIVO		CODICE COMMESSA	LOTTO	FASE	ENTE	AMBITO	CAT. OPERA	N.RO OPERA	PARTE OPERA	TIPO DOC.	N.RO PROGR. DOC.	REVISIONE
		RAAA	1	E	I	VO	VO	03	Q	PR	0001	B

Rev.	Data	DESCRIZIONE REVISIONE	Redatto	Controllato	Approvato
B	27/01/2015	istruttoria provincia prot. n° 80210 del 16/12/2014	TBF	NIGRELLI	MAZZOLI
A	07/07/2014	RIEMISSIONE PROGETTO ESECUTIVO	TBF	NIGRELLI	MAZZOLI

IL PRESENTE DISEGNO NON PUÒ ESSERE COPIATO, LETTO, MODIFICATO O COMUNQUE UTILIZZATO, NÉ TOTALMENTE NÉ PARZIALMENTE, SENZA LA PREVENTIVA AUTORIZZAZIONE SCRITTA DELLA PROPRIETÀ. OGNI VIOLAZIONE SARÀ PERSEGUITA A TERMINI DI LEGGE