



Comune		Trecasali	
Elementi livelleta	D= 0.00 P= 0.00%	L= 87.95 S= 87.95	
Progressiva livelleta	0.00	87.95	
	PR 0.00 OP 37.50	PR 87.95 OP 37.50	

PROFILO
LONGITUDINALE
ASSE
ROTATORIA 3P - 1

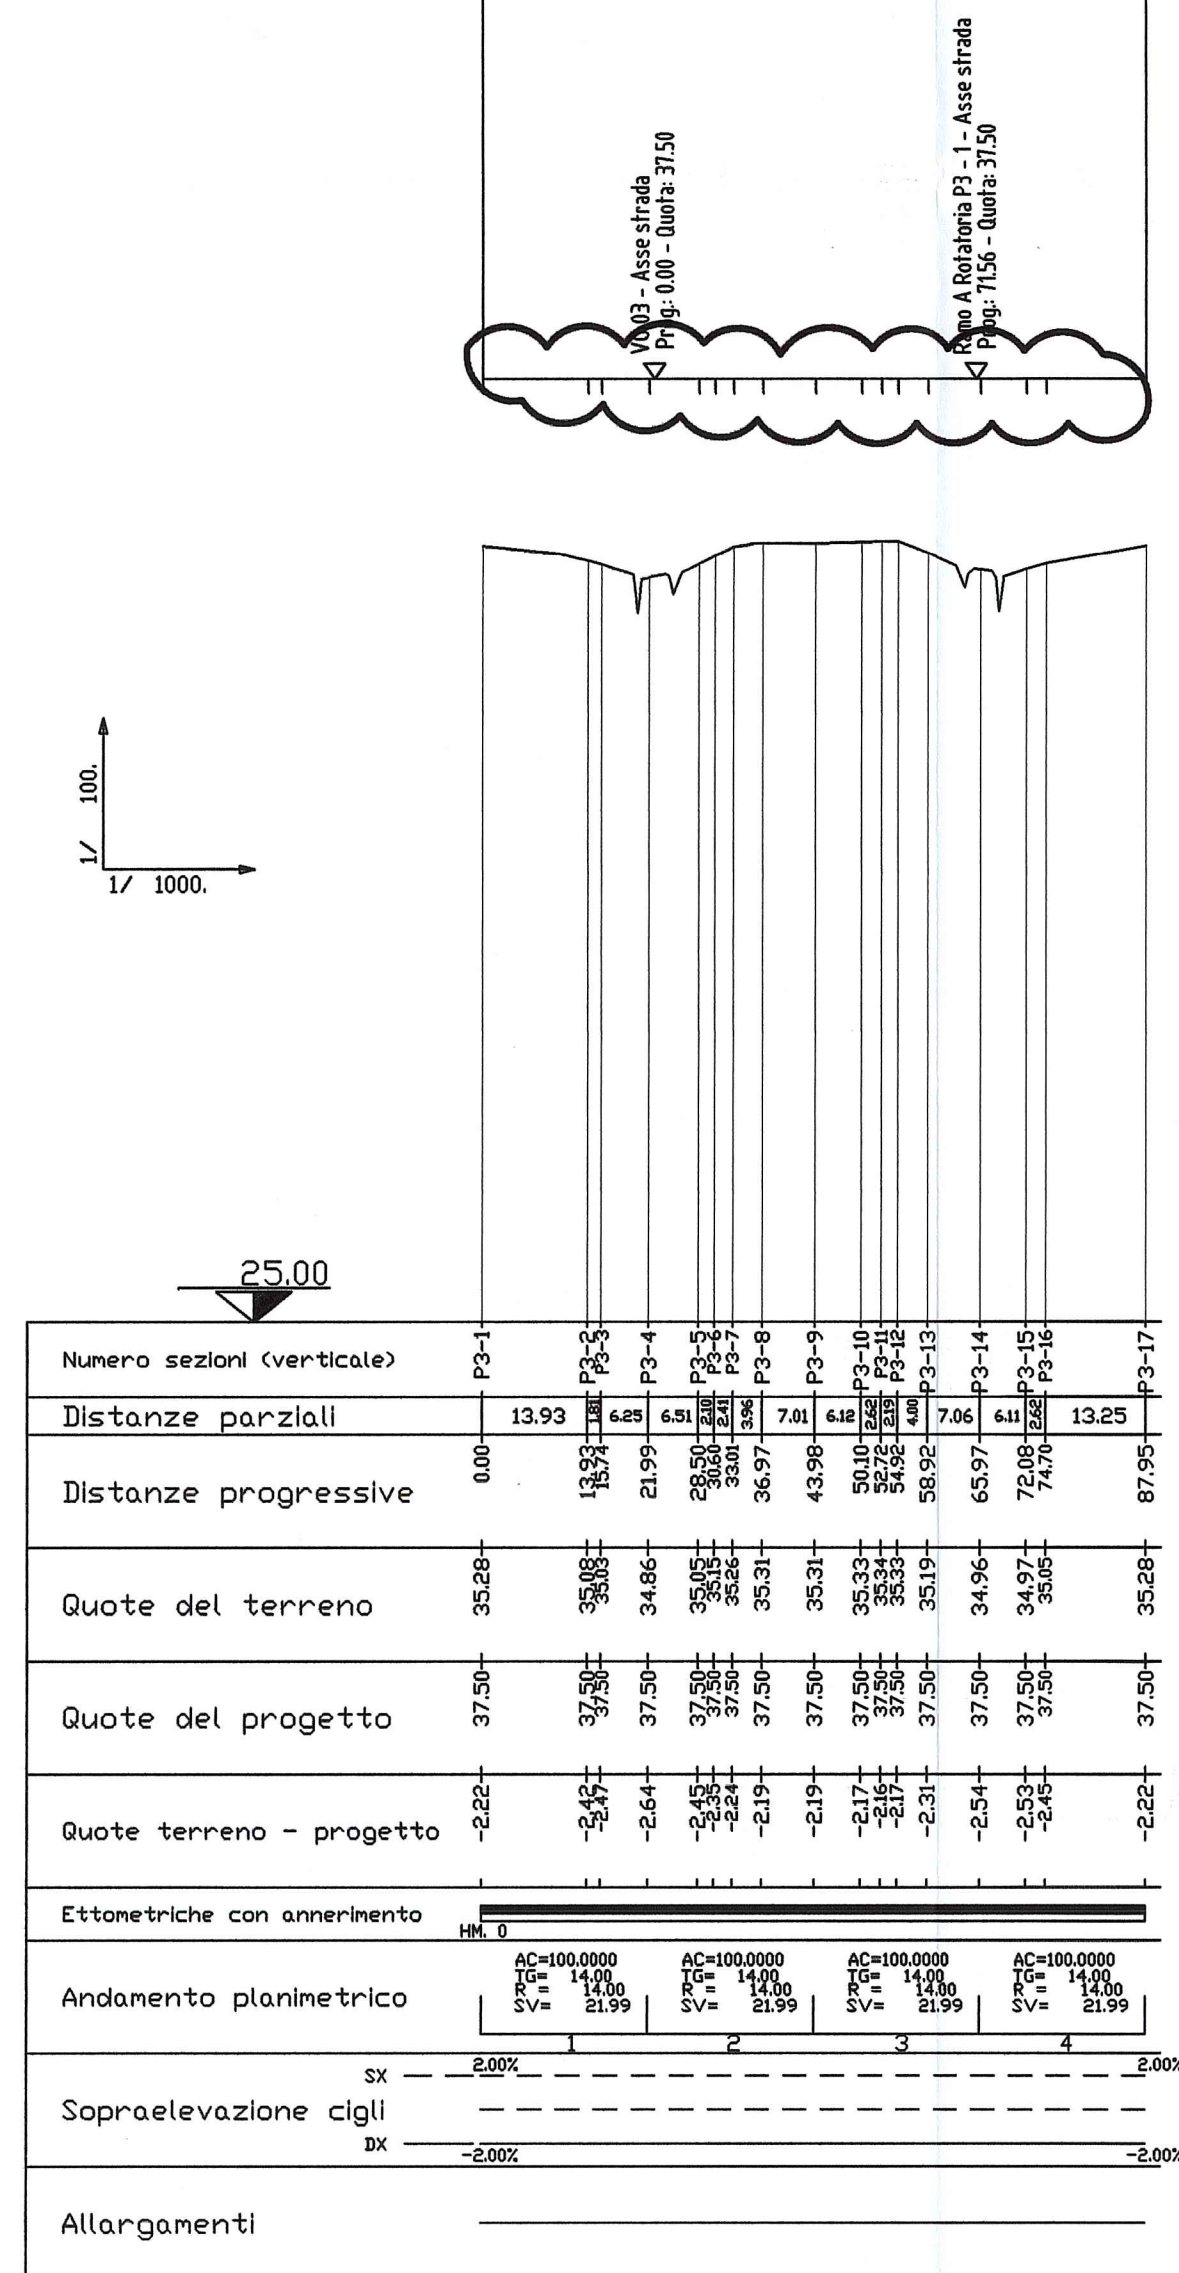


Comune		Trecasali	
Elementi livelleta	D= 0.41 P= 1.00%	L= 41.03 S= 41.04	
Progressiva livelleta	0.00	46.83	73.36
	PR 0.00 OP 35.19	PR 5.80 OP 35.69	PR 46.83 OP 36.11
			PR 73.34 OP 37.4E
			PR 77.36 OP 37.50
RACCORDO	R= 1305.00 T= 25.81 S= 0.25 D= -0.0762	RACCORDO	R= 1305.00 T= 25.81 S= 0.25 D= -0.0762

PROFILO
LONGITUDINALE
ASSE
RAMO A
ROTATORIA 3P - 1

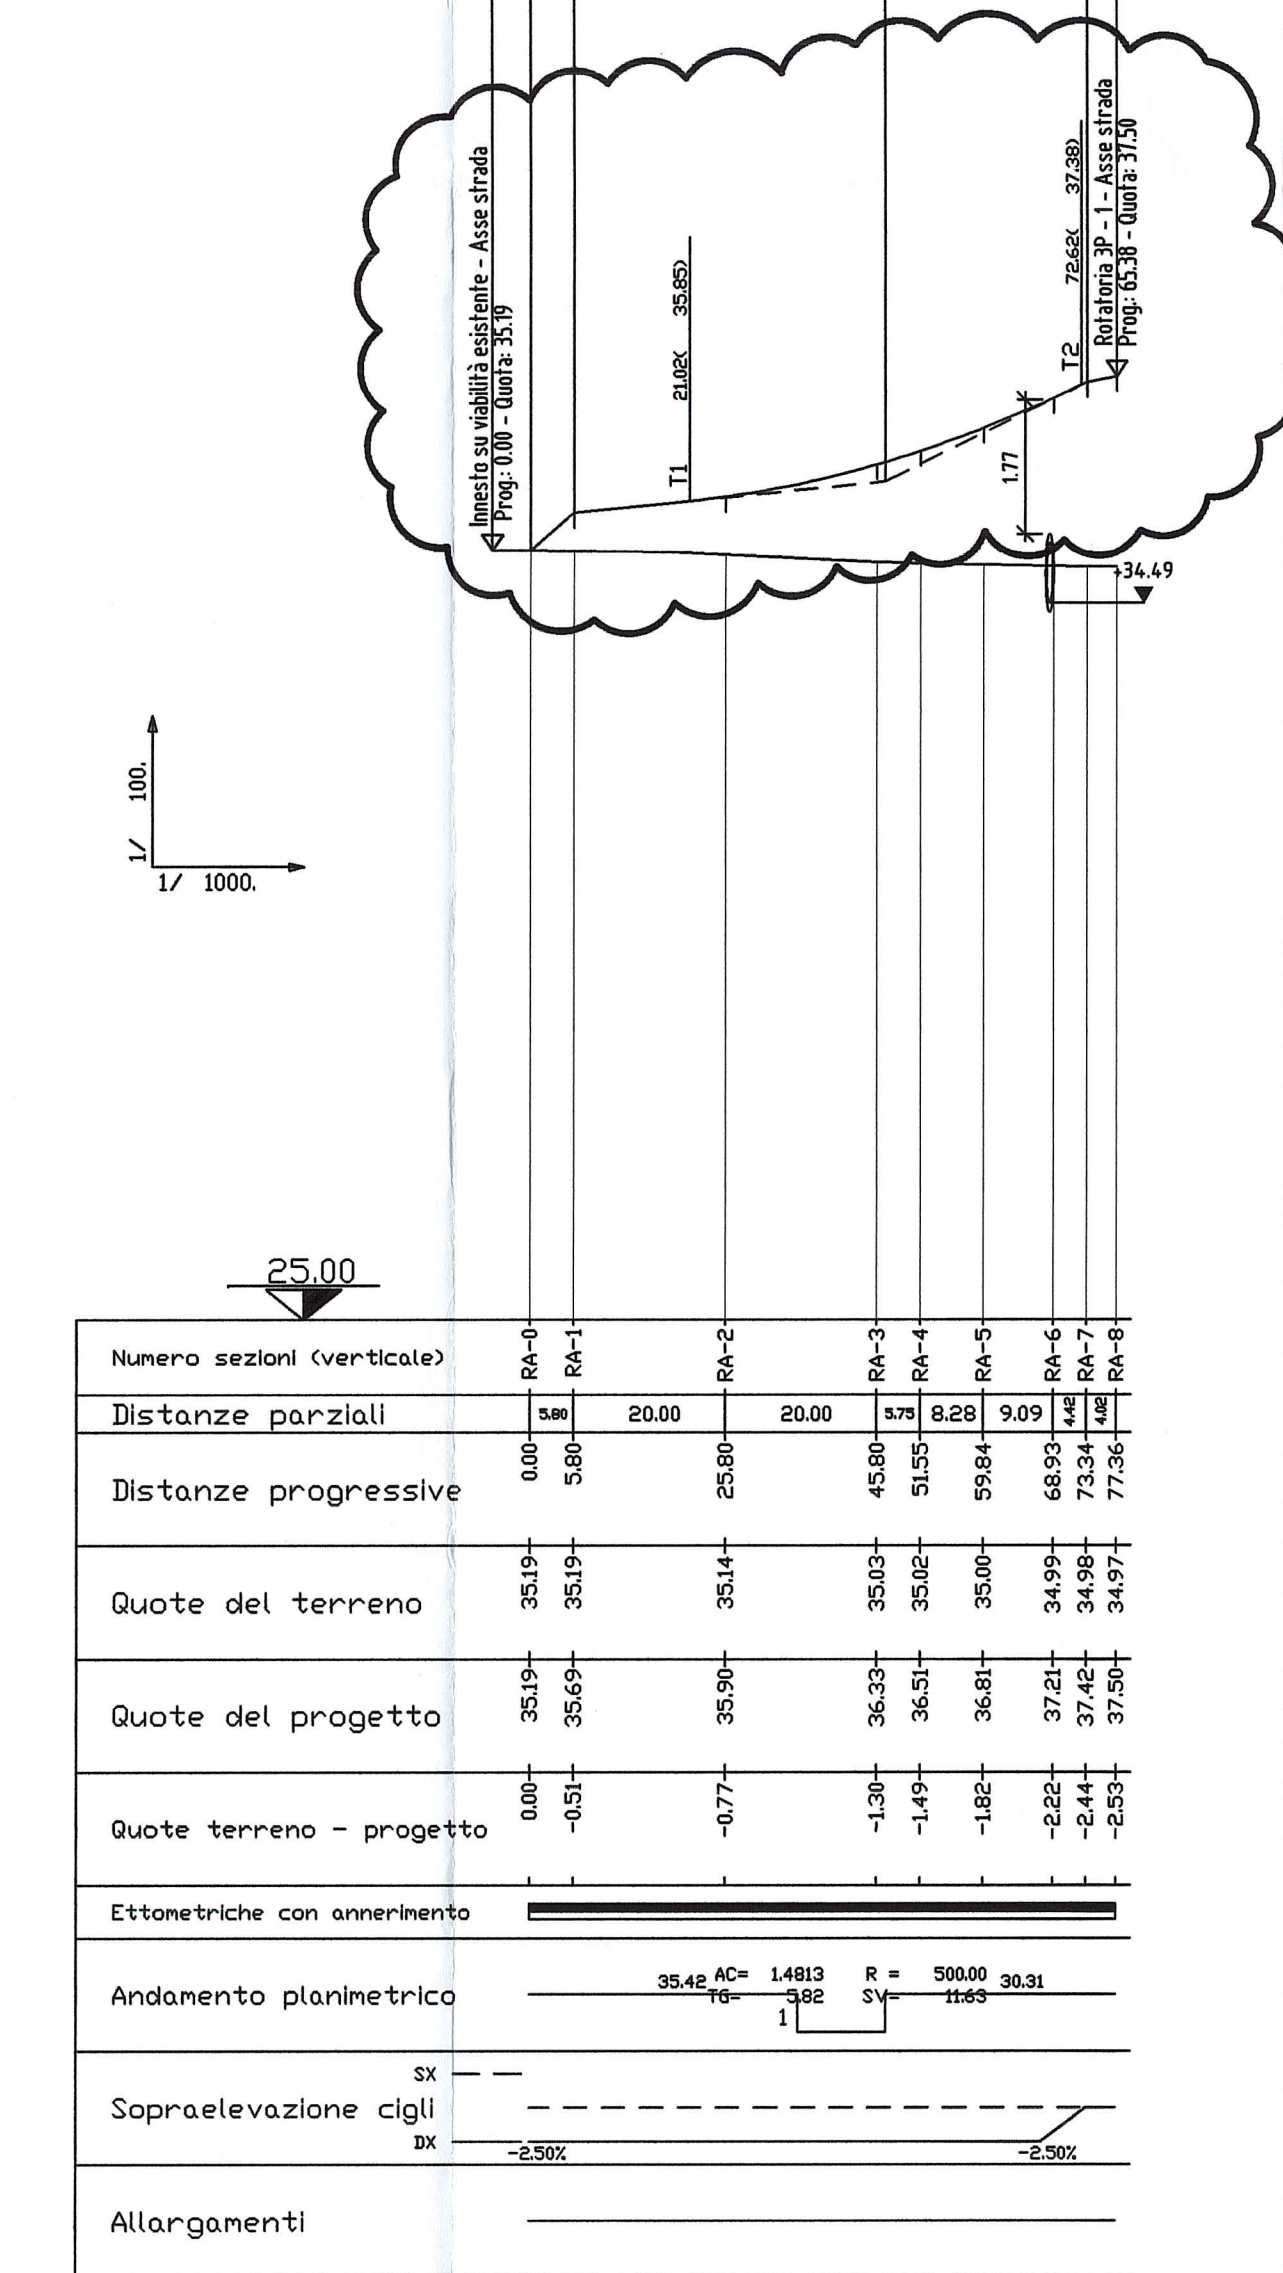


- istruttoria A15
- NOTA 4865
eliminato la rappresentazione dei cigli (linee parallele)
- istruttoria provincia prot. n° 80210 del 16/12/2014
- PR01 Raccordo SP10 Autostazione Trecasali - Terre Verdiane adeguato il ramo A a categoria F.1

KEY-PLAN - LOTTO 01

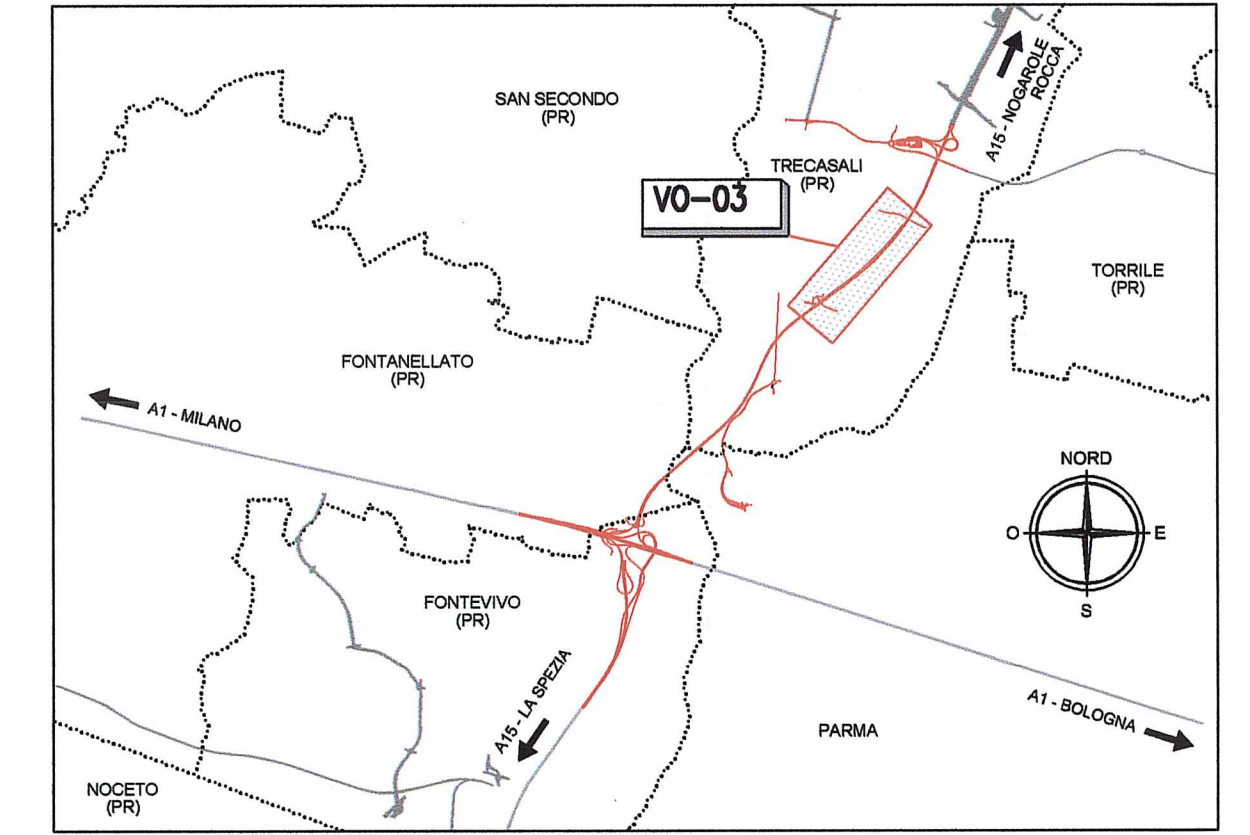

KEY-PLAN - VO03

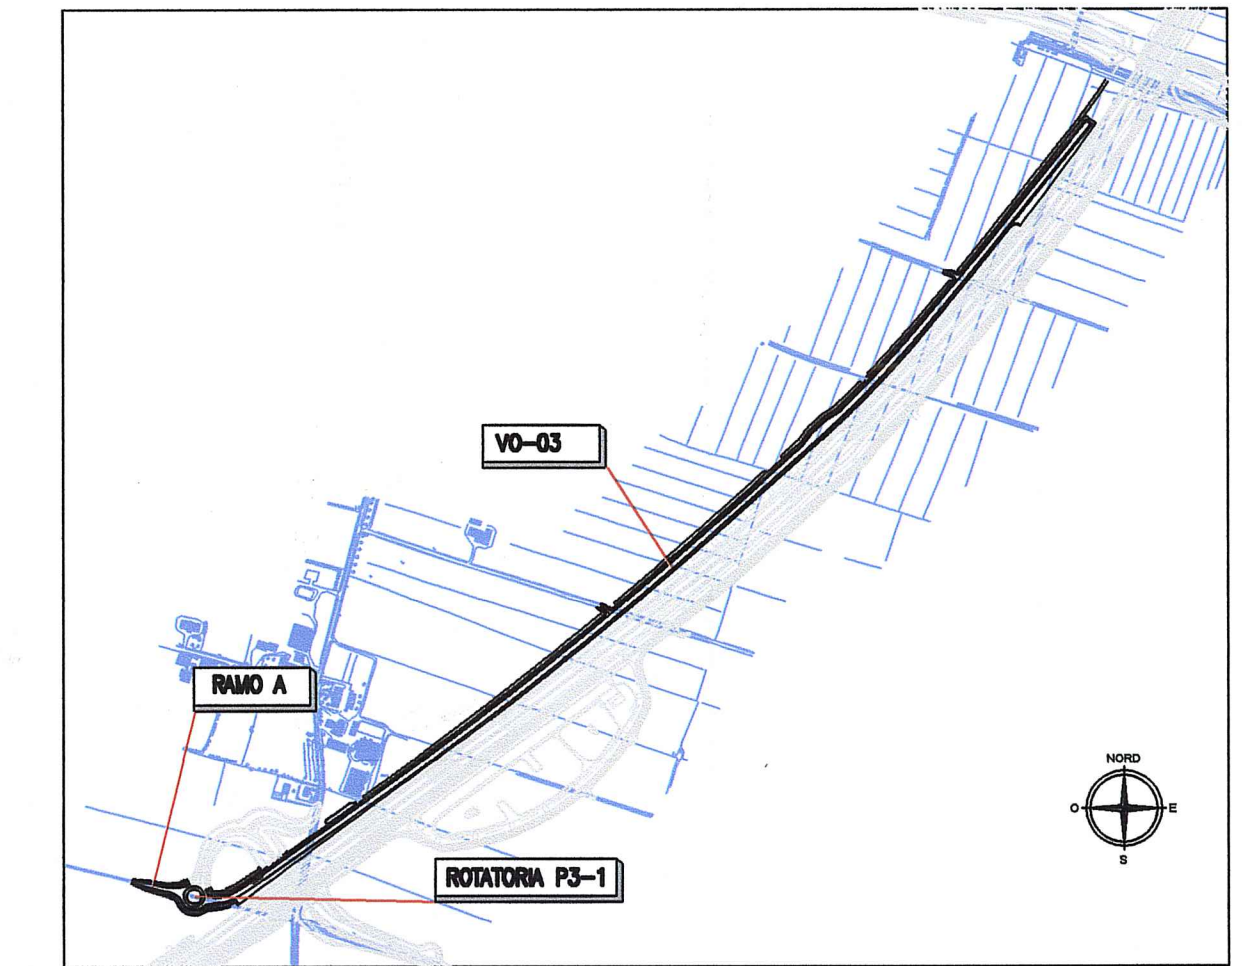

Comittente: **AUTOCAMIONALE DELLA CISA S.p.A.**
Via Cambaro 26/A - Frazione Ponte Taro - 43015 NOCETO (PR)

Impresa Esecutrice: **PIZZAROTTI**
FONDATA NEL 1910

**AUTOSTRADA DELLA CISA A15
RACCORDO AUTOSTRADALE A15/A22
CORRIDOIO PLURIMODALE TIRRENO-BRENNERO
RACCORDO AUTOSTRADALE FRA L' AUTOSTRADA DELLA CISA-FONTEVIVO (PR)
E L' AUTOSTRADA DEL BRENNERO-NOGAROLE ROCCA (VR). I LOTTO.**
C.U.P. G61B04000060008 C.I.G. 307068161E

PROGETTO ESECUTIVO

AUTOCAMIONALE DELLA CISA S.p.A.
Il Direttore TIBRE: [Signature] Il Responsabile del Procedimento: [Signature] Il Presidente: [Signature]

IMPRESA PIZZAROTTI & C. S.p.A.
Il Direttore Tecnico: [Signature] Il Geologo: NA

PROGETTAZIONE DI: **PIZZAROTTI**
Il Progettista: Ing. Fabio Nigrelli
Ordine degli Ingegneri della Provincia di Palermo n. 3581

A.T.I.: **idrosse engineering** **MAZZOLI** **VIA**
Il Coordinatore per la Sicurezza in fase di Progettazione: Ing. Giovanni Maria Cepparotti
Ordine degli Ingegneri della Provincia di Viterbo n. 392

Consulenza specialistica a cura di: **ING. PIETRO MAZZOLI**
Il Consulente: Ing. Pietro Mazzoli
Ordine degli Ingegneri della Provincia di Parma n. 821

Titolo Elaborato: **Viabilità ordinaria e di adduzione all'Autostazione Trecasali - Terre Verdiane**
PR01 raccordo S.P. 10 autostazione Trecasali - Terre Verdiane
Profilo longitudinale di progetto - Tav. 2/2

Data Emissione Progetto: 18/03/2014
Scala: 1:1000/1:100

Identif. Elaborato: [Table with project details]

REVISIONI: [Table with revision details]