



WBS: Collegamento
RPC1-R2A
ANDATA

Campo di visibilita' Altimetrica
Campo di visibilita' Planimetrica
Distanza minima di visib. per l'arresto
Diagramma delle Velocita'
Definizione degli allargamenti
visibilita'
iscrittione per corsia E=45R, s=0,20 m

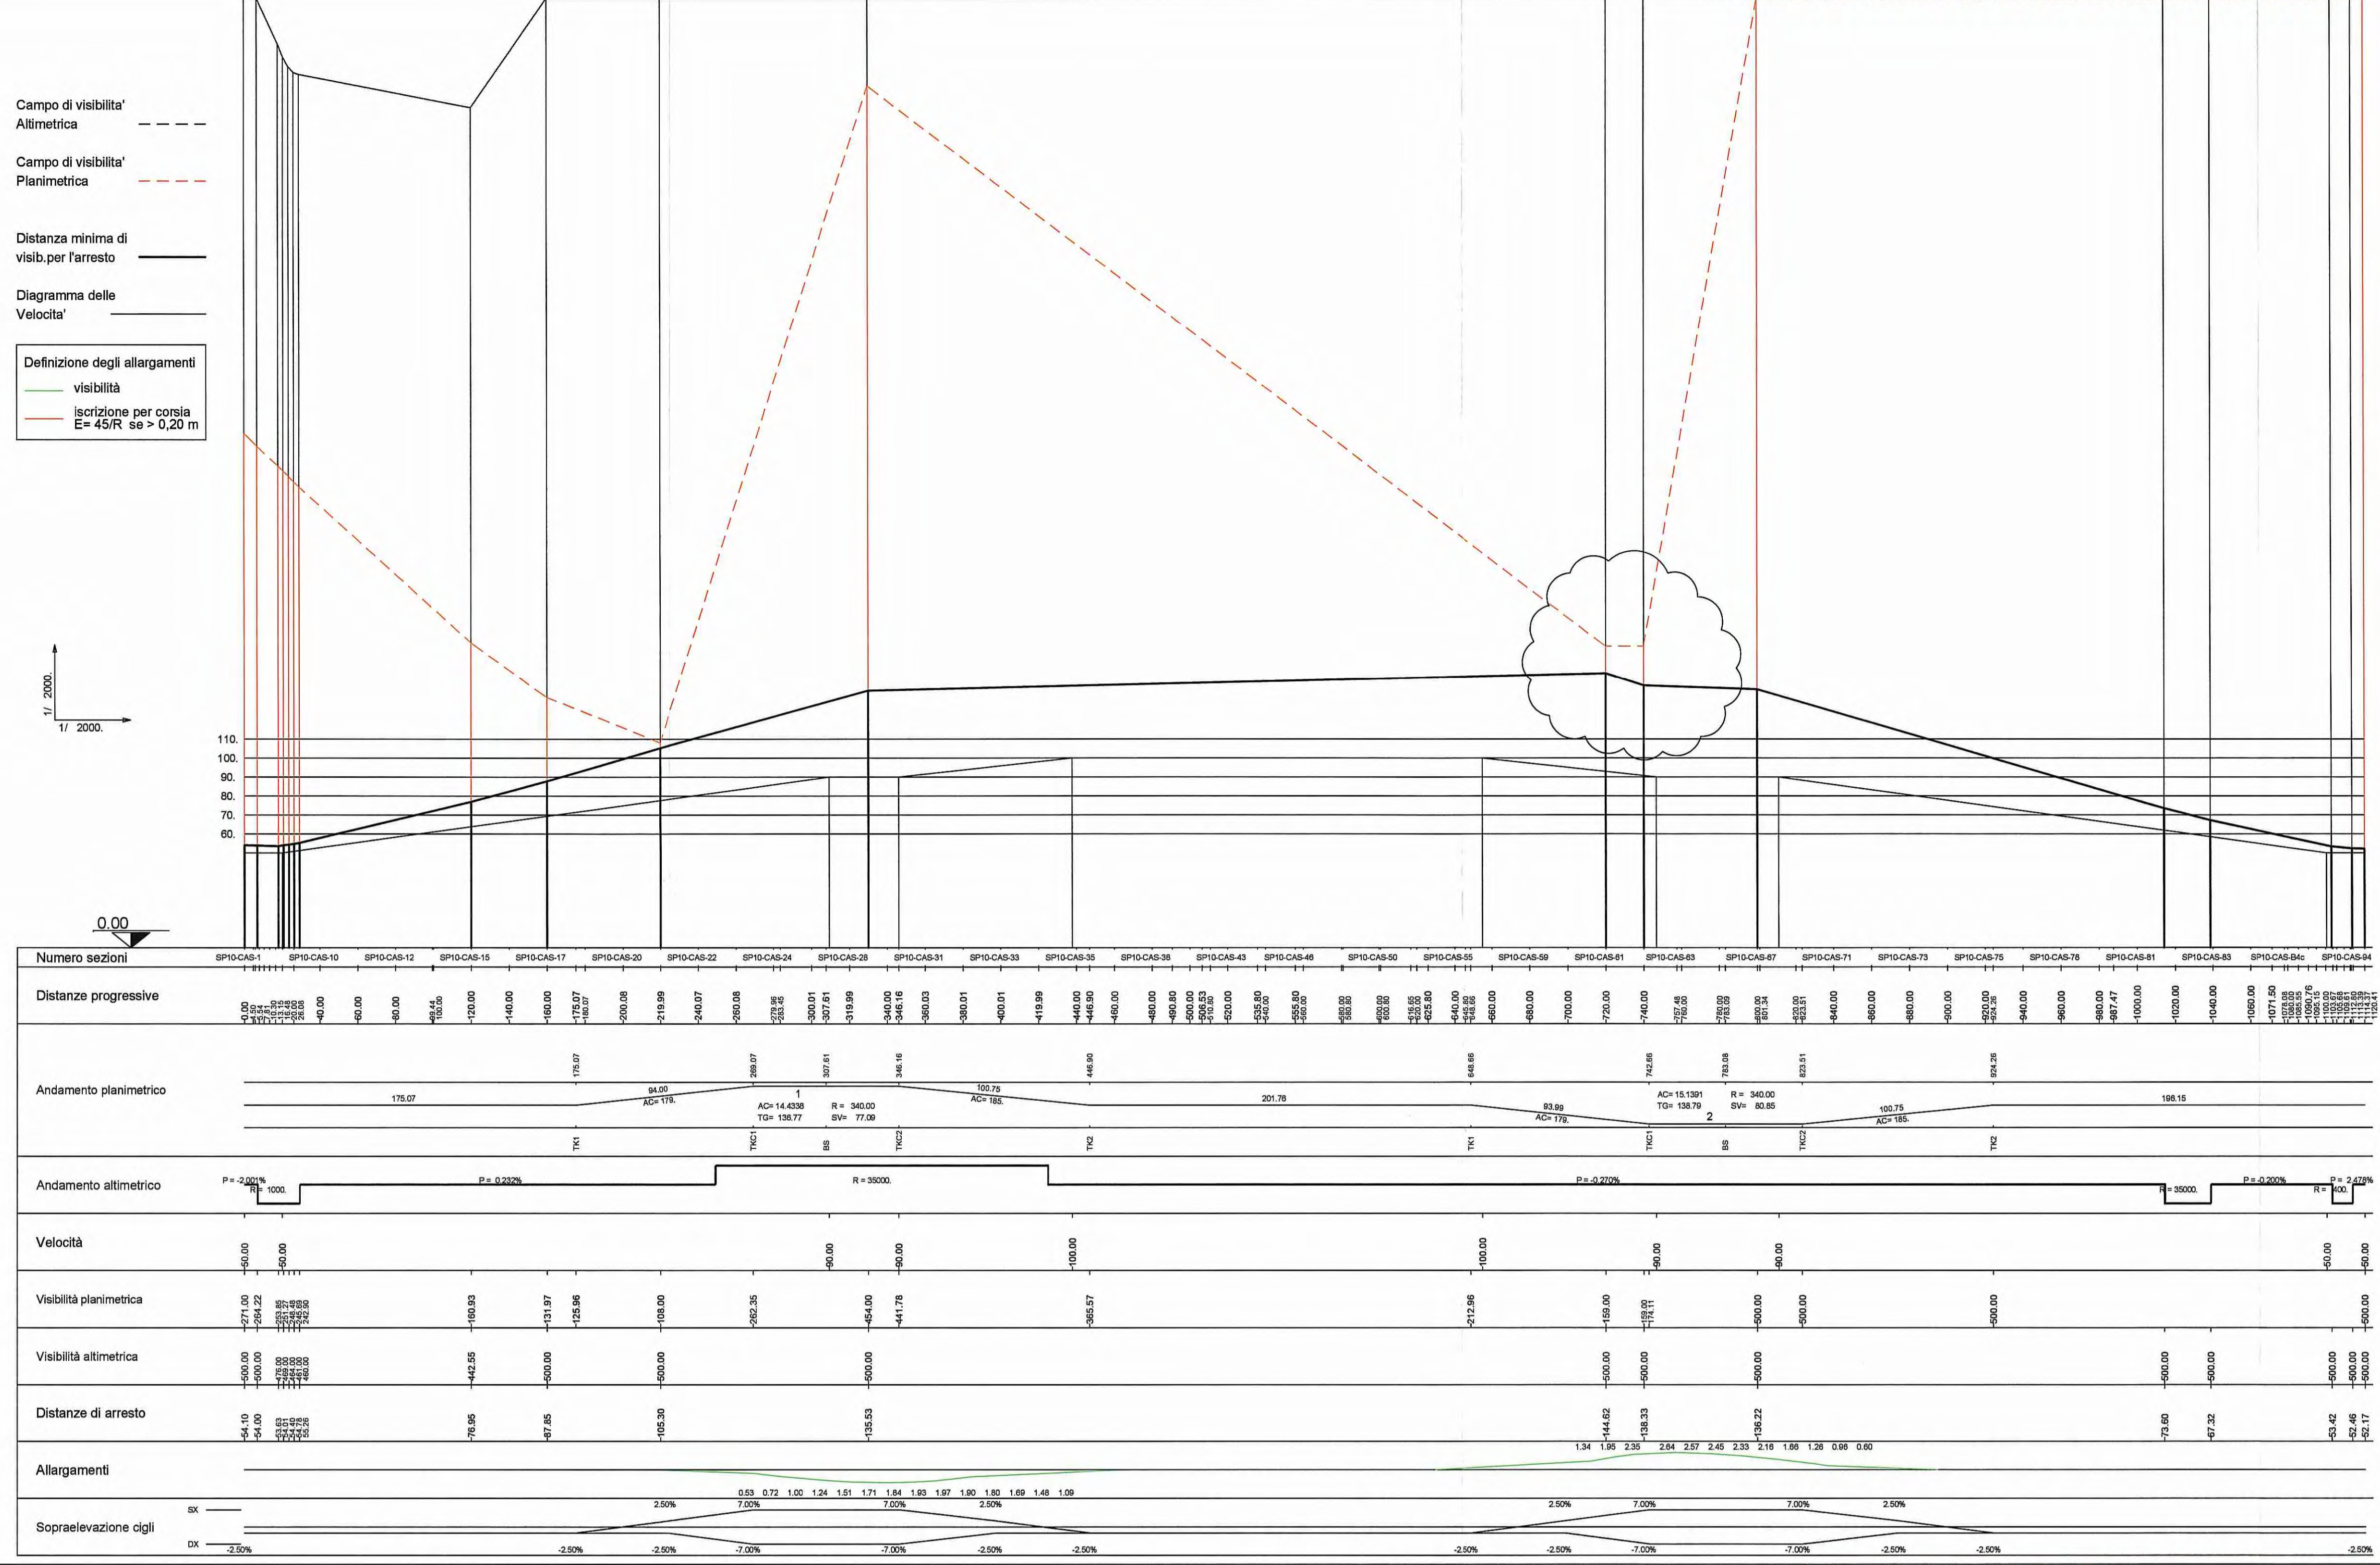


Istruttoria A15
NOTA 4769
è stato corretto il diagramma di visuale libera e visibilità sia per le progressive crescenti sia decrescenti.
Istruttoria provincia prot. n° 80210 del 16/12/2014
Raccordo Autostazione Treccasali - Terre Verdiane
Si è corretto il refuso. Adesso le verifiche considerano gli allargamenti per le visibilità.

KEY-PLAN-LOTTO 01

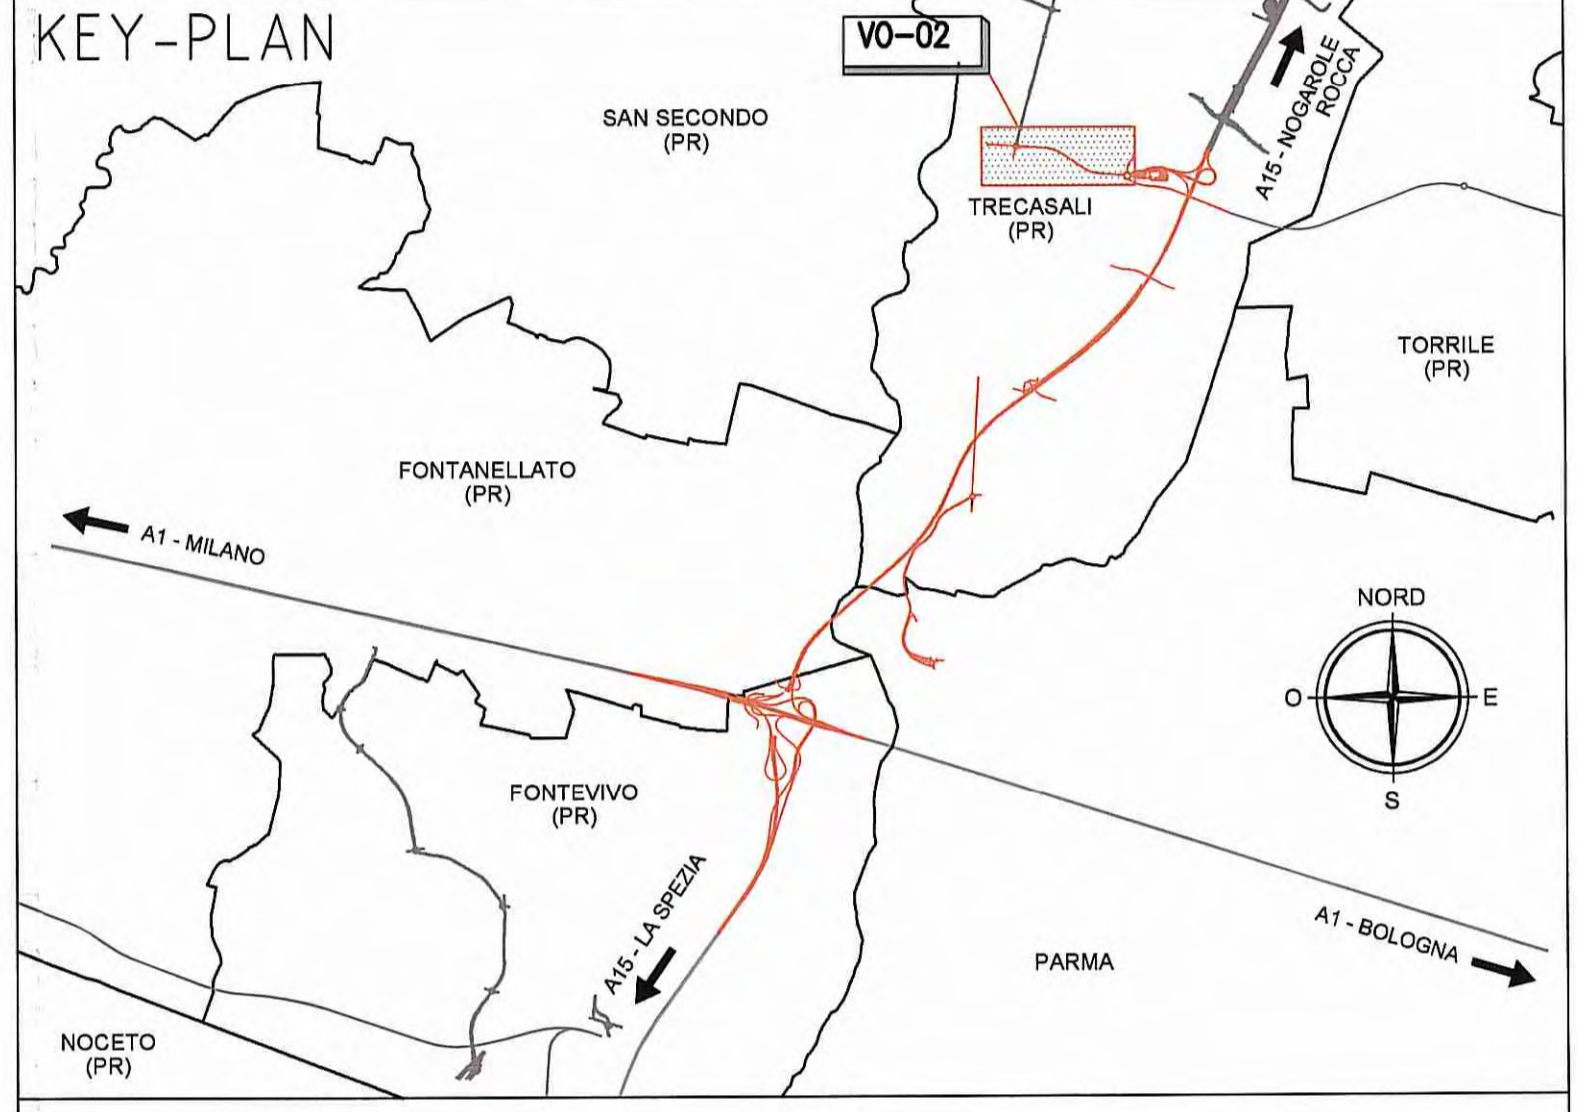


WBS: Collegamento
RPC1-R2A
RITORNO

Campo di visibilita' Altimetrica
Campo di visibilita' Planimetrica
Distanza minima di visib. per l'arresto
Diagramma delle Velocita'
Definizione degli allargamenti
visibilita'
iscrittione per corsia E=45R, s=0,20 m

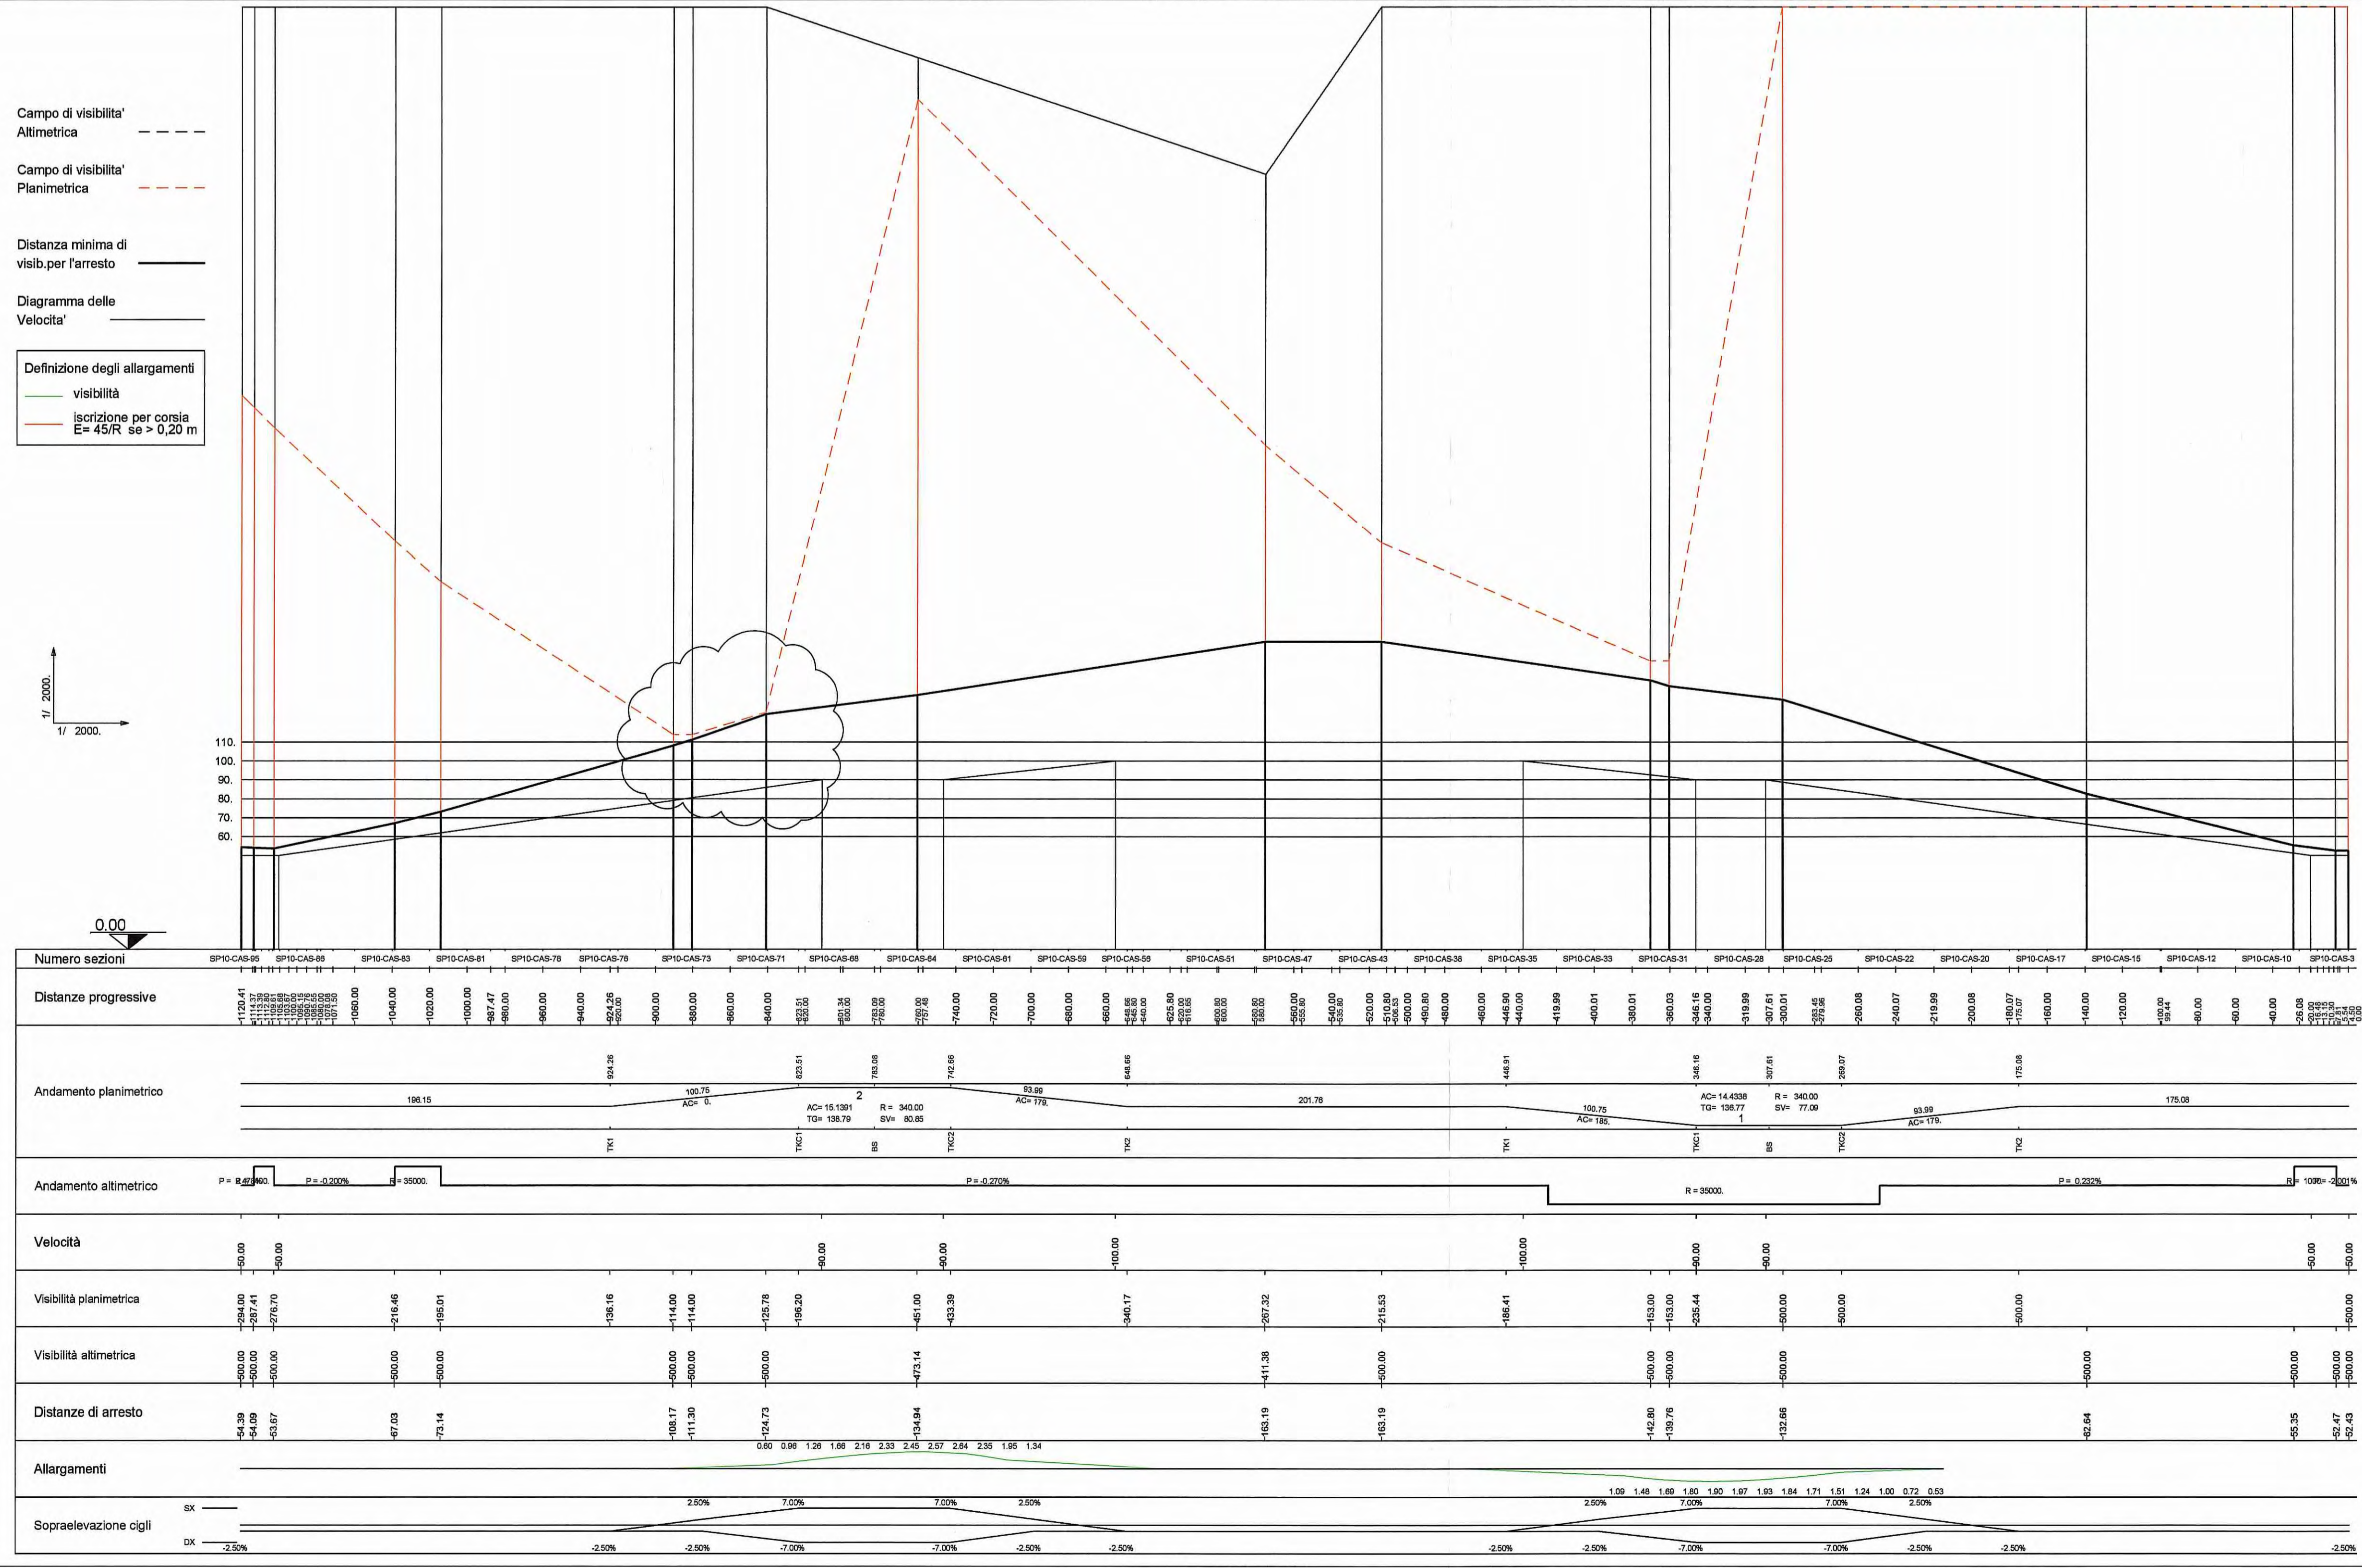

KEY - PLAN - V002

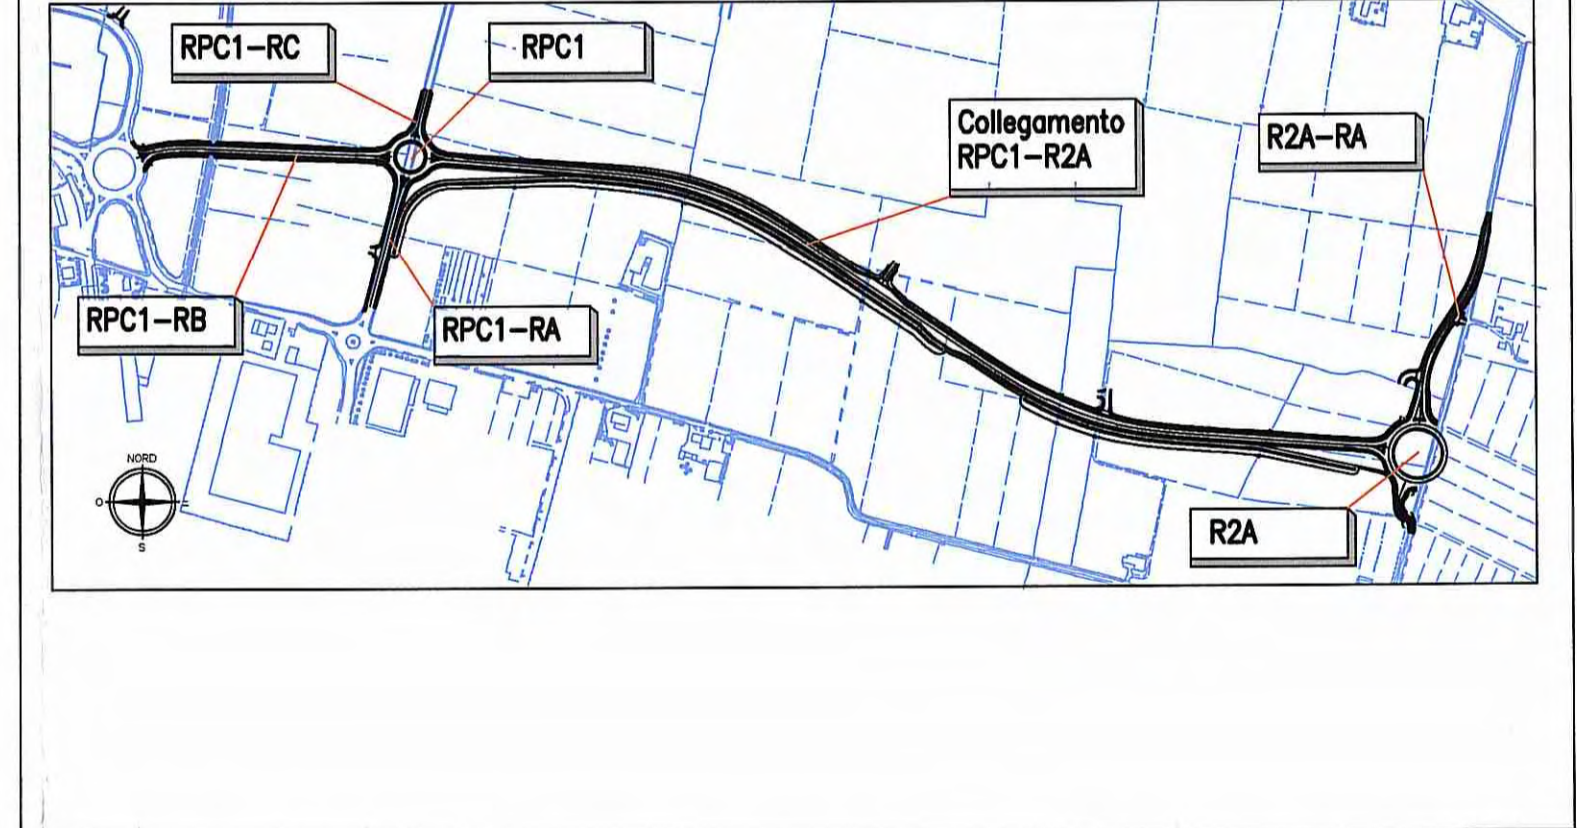

Autocomitoriale della CISA S.p.A.
Via Camboara 26/A - Frazione Ponte Taro - 43015 NOCETO (PR)

Impresa Esecutiva: PIZZAROTTI
FONDATA NEL 1910

AUTOSTRADA DELLA CISA A15
RACCORDO AUTOSTRADALE A15/A22
CORRIDOIO PLURIMODALE TIRRENO-BRENNERO
RACCORDO AUTOSTRADALE FRA L'AUTOSTRADA DELLA CISA-FONTEVIVO (PR)
E L'AUTOSTRADA DEL BRENNERO-NOGAROLE ROCCA (VR), I LOTTO.
C.U.F. G61B0400060008 | C.I.G. 307068161E

PROGETTO ESECUTIVO

Comitatante: AUTOCOMITORIALE DELLA CISA S.p.A.
Direttore: [Signature]
Responsabile del Procedimento: [Signature]
Presidente: [Signature]

Impresa Pizzarotti & C. S.p.A.
Direttore Tecnico: IMPRESA PIZZAROTTI & C. S.p.A. - Resp. Responsabile di Progetto Dott. Ing. Luca Bondanelli
Geologo: NA

Progettazione di: PIZZAROTTI
Ing. Fabio Nigrelli
Ordine degli Ingegneri della Provincia di Parma n. 3951
A.T.I. Idroesse, Rock Soil, VIA
Coordinatore per la Sicurezza in fase di Progettazione: Ing. Giovanni Maria Cepparotti
Ordine degli Ingegneri della Provincia di Parma n. 392

Consulenza specialistica a cura di: Ing. Pietro Mazzoli
Impresa Pizzarotti & C. S.p.A. - ISCRITTO ORDINE INGEGNERI PARMA n. 821
Ordine degli Ingegneri della Provincia di Parma n. 821

Titolo Elaborato: Visibilità ordinaria e di addeuzione all'Autostazione
Treccasali - Terre Verdiane
Raccordo autostazione Treccasali - Terre Verdiane rotatoria S.P. 10
Diagrammi di visuale libera e velocità - Tav. 1/2
Data Emisione Progetto: 18/03/2014
Scala: 2000/2000

Identif. Elaborato: [Table with columns: ANO, DESCRIZIONE, RAA, I, E, VO, VO, O2, K, DV, OOT, E]

Rev. Data: [Table with columns: Rev., Data, Descrizione Revisione]