STRALCIO PLANIMETRICO SISTEMA DI RACCOLTA ACQUE DI PIATTAFORMA IN PRESENZA DI DUNA DI MITIGAZIONE Scala 1:1000

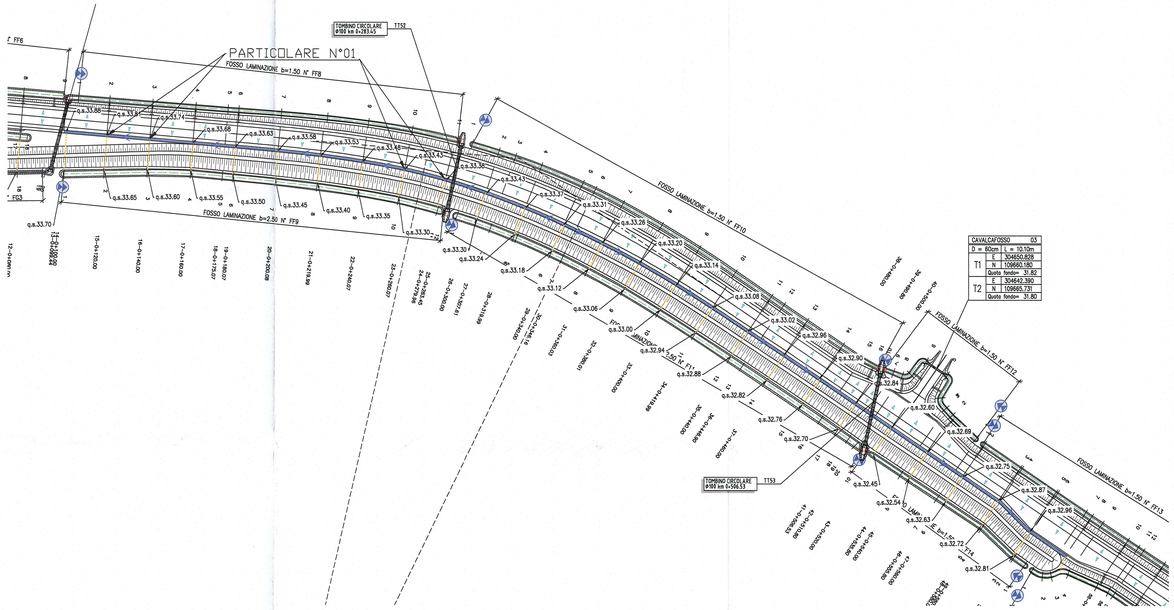

STRALCIO PLANIMETRICO SISTEMA DI RACCOLTA ACQUE DI PIATTAFORMA IN PRESENZA DI DUNA DI MITIGAZIONE Scala 1:1000

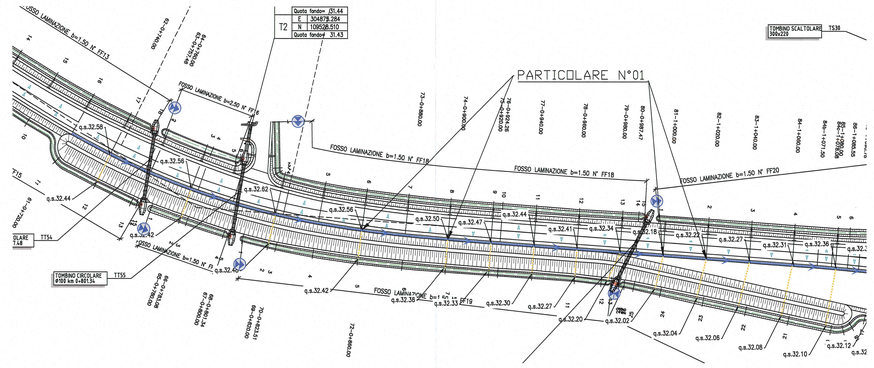

istruttoria provincia prot. n° 80210 del 16/12/2014

PUNTO 10
Sono stati sostituiti i fossi filtro con la scritta fossi di laminazione.

PUNTO 12
Si è modificato il sistema di smaltimento delle acque meteoriche, inserendo la cunetta alla francese..

istruttoria A15

NOTA 4821
E' stata riproposta la soluzione dello smaltimento acque indicata nel PD. E' stato sostituito il tubo di raccolta acque con la cunetta alla francese ed è stato modificato il pozzetto di scarico con tubo PE di collegamento con i fossi.
Sono stati integrati i particolari mancanti.

PARTICOLARE TRACCIAMENTO CAVALCAFOSSI
PIANTA scala 1:50

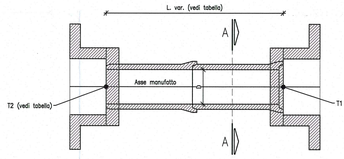

SEZIONE A–A

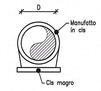

NB: Per le dimensioni delle testate e le caratteristiche dei materiali si rimanda all' elaborato specifico

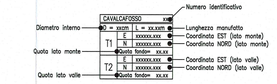

PARTICOLARI EMBRICI
scala 1:10
Pianta

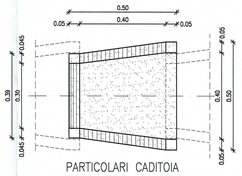

Sezione longitudinale

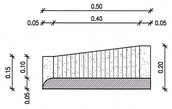

Sezione trasversale

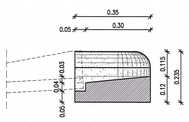

PARTICOLARI CADITOIA
scala 1:10
Pianta

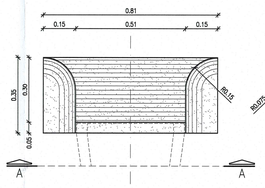

Sezione longitudinale

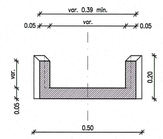

Vista "A"

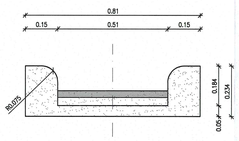

MANUFATTO DI REGOLAMENTO DELLA PARATOIA
PIANTA scala 1:50

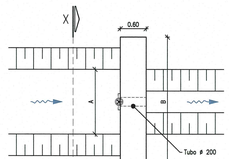

SEZIONE X–X scala 1:50

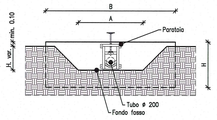

SEZIONE CUNETTA ALLA FRANCESE
scala 1:10

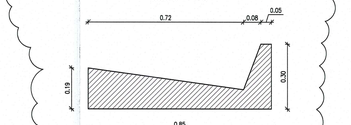

PARTICOLARE BARRIERA METALLICA INFISSA NELLA CUNETTA ALLA FRANCESE
Scala 1:25

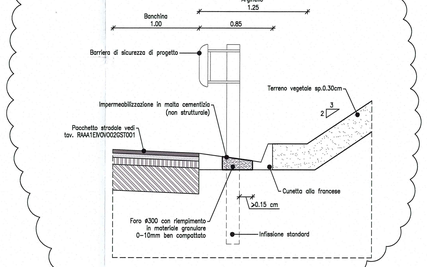

RACCOLTA ACQUE DI PIATTAFORMA – FOSSO DI LAMINAZIONE
Sezione in corrispondenza embrici
Scala 1:50

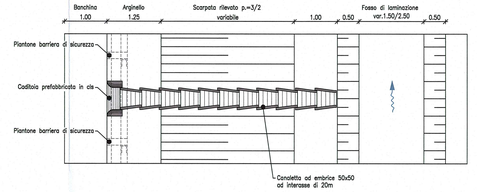

MARGINE IN RILEVATO – FOSSO DI LAMINAZIONE
Sezione in corrispondenza embrici
Scala 1:50

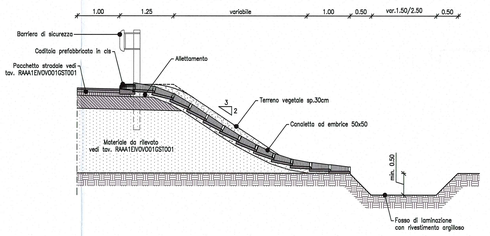

CARATTERISTICHE DEI MATERIALI

CONGLOMERATO CEMENTIZIO
RIVESTIMENTO FOSSO
NORMA DI RIFERIMENTO : EN 206–1
CLASSE DI RESISTENZA : C25/30 MPa

ACCIAIO ORDINARIO DI ARMATURA
BARRE AD ADERENZA MIGLIORATA : FeB44K SALDABILE per ø ≤ 26mm controllato in stabilimento
fyk ≥ 430 N/mm²
ftk ≥ 540 N/mm²

ft/fyk ≤1.35; (ft/fy) medio ≥1.13 D.M. GEN.96
fy = TENSIONE DI SNERVAMENTO
ft = TENSIONE DI ROTTURA
Sovrapposizione delle barre > 50 ø (se non espressamente indicato)

EVACUAZIONE ACQUE DI PIATTAFORMA IN PRESENZA DI DUNA DI MITIGAZIONE
Scala 1:50

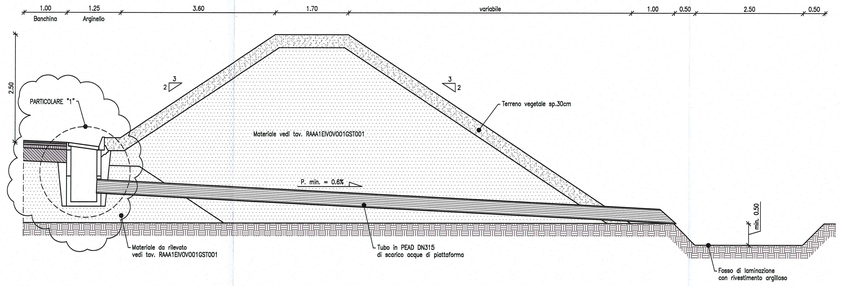

SEZIONE TIPO DI POSA IN TERRENO TUBAZIONE IN PEAD
Scala 1:25

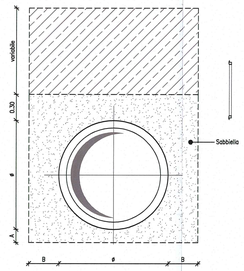

TUBI IN PEAD TIPO B
Secondo prEN 13476–1 e UNI 10968/1

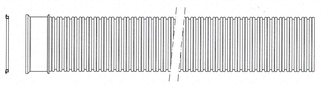

DIAMETRO EST.	315	400	500	630	800
DIAMETRO INT.	272	343	427	535	678
A (in cm.)	15	10	15	15	15
B (in cm.)	35	35	35	35	45

(*) Allettamento su sabbia

PARTICOLARE "1" – POZZETTO PREFABBRICATO
Scala 1:25

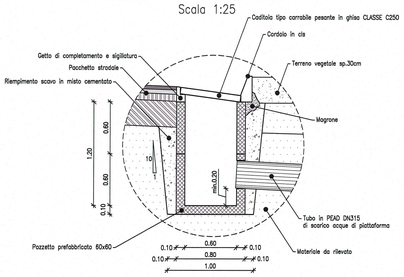

LEGENDA

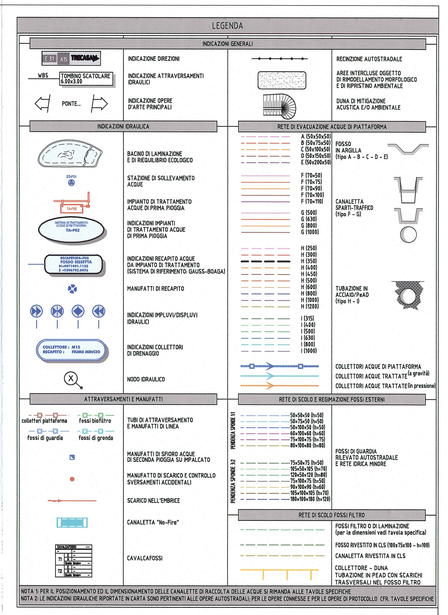

KEY–PLAN–LOTTO 01

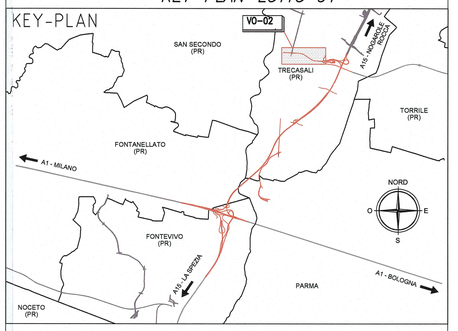

KEY – PLAN – VO02

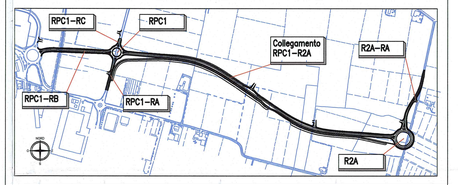

Committente:
AUTOCAMIONALE DELLA CISA S.P.A.
Via Camboara 26/A - Frazione Ponte Taro - 43015 NOCETO (PR)

Impresa Esecutrice:
PIZZAROTTI FONDATA NEL 1910

AUTOSTRADA DELLA CISA A15
RACCORDO AUTOSTRADALE A15/A22
CORRIDOIO PLURIMODALE TIRRENO-BRENNERO
RACCORDO AUTOSTRADALE FRA L' AUTOSTRADA DELLA CISA-FONTEVIVO (PR) E L' AUTOSTRADA DEL BRENNERO-NOGAROLE ROCCA (VR). I LOTTO.
C.U.P. G61B04000060008 C.I.G. 307068161E

PROGETTO ESECUTIVO

AUTOCAMIONALE DELLA CISA S.p.A.
Il Direttore TIBRE: Il Responsabile del Procedimento: Il Presidente:

IMPRESA PIZZAROTTI & C. S.p.A.
Il Direttore Tecnico: Il Responsabile di Progetto Dott. Ing. Luca Bondanelli

Il Geologo: NA

PROGETTAZIONE DI:
PIZZAROTTI FONDATA NEL 1910
A.T.I.: idroesse engineering MANDATARIA; ROCKSOIL MANDANTE; ViA MANDANTE

Il Progettista: Ing. Fabio Nigrelli
Ordine degli Ingegneri della Provincia di Palermo n. 3581

Coordinatore per la Sicurezza in fase di Progettazione: Ing. Giovanni Maria Cepparotti
Ordine degli Ingegneri della Provincia di Viterbo n. 392

Consulenza specialistica a cura di: NA

Progettista Responsabile Integrazione Prestazioni Specialistiche: Impresa Pizzarotti & C. S.p.A. Ing. Pietro Mazzoli
Ordine degli Ingegneri della Provincia di [illegible]

Dott. Ing. PIETRO MAZZOLI
IMPRESA PIZZAROTTI & C. S.p.A.
PROGETTO ORDINE INGEGNERI PR n. 1824

Titolo Elaborato:
Viabilità ordinaria e di adduzione allAutostazione Trecasali - Terre Verdiane
Raccordo autostazione Trecasali - Terre Verdiane rotatoria S.P. 10
Particolari idraulici

Progetto: Data 18/03/2014
Scala: 1:1'000

Identif. Elaborato:

N.RO IDENTIFICATIVO	CODICE COMMESSA	LOTTO	FASE	ENTE	AMBITO	CAT. OPERA	N.RO OPERA	PARTE OPERA	TIPO DOC.	N.RO PROGR. DOC.	REVISIONE
	RAAA	1	E	I	VO	VO	02	Q	PC	001	B

Rev.	Data	DESCRIZIONE REVISIONE	Redatto	Controllato	Approvato
B	27/01/2015	istruttoria A15 e istruttoria provincia prot. n° 80210 del 16/12/2014	TBF	NIGRELLI	MAZZOLI
A	30/05/2014	RIEMISSIONE PROGETTO ESECUTIVO	TBF	NIGRELLI	MAZZOLI