




PROFILO LONGITUDINALE ASSE RATORIA 2A

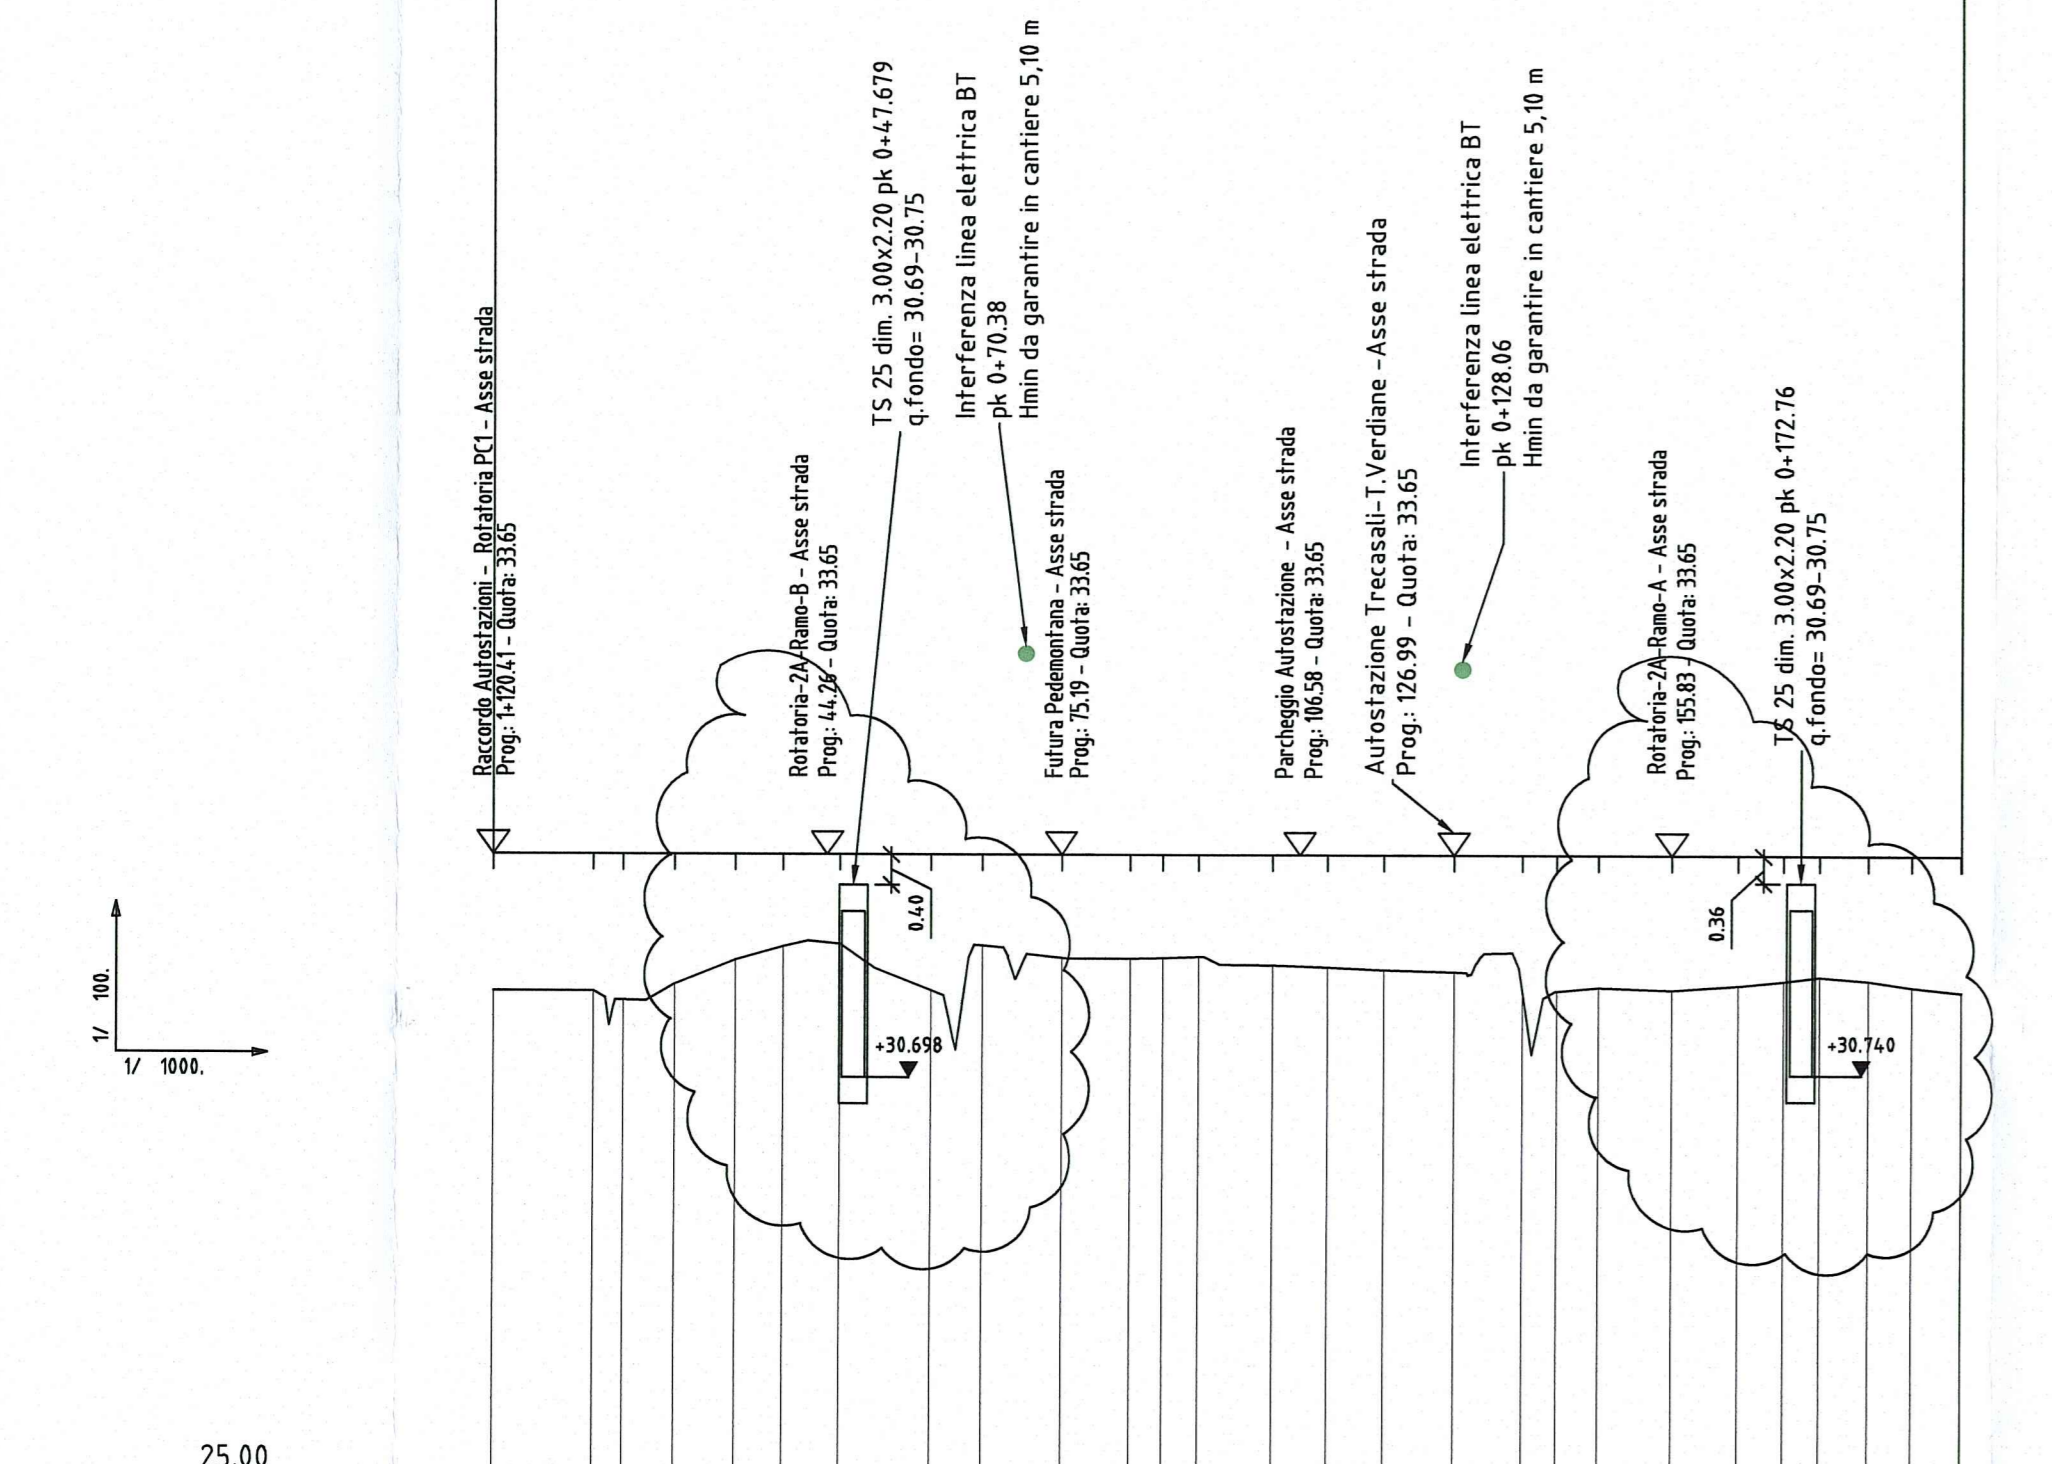



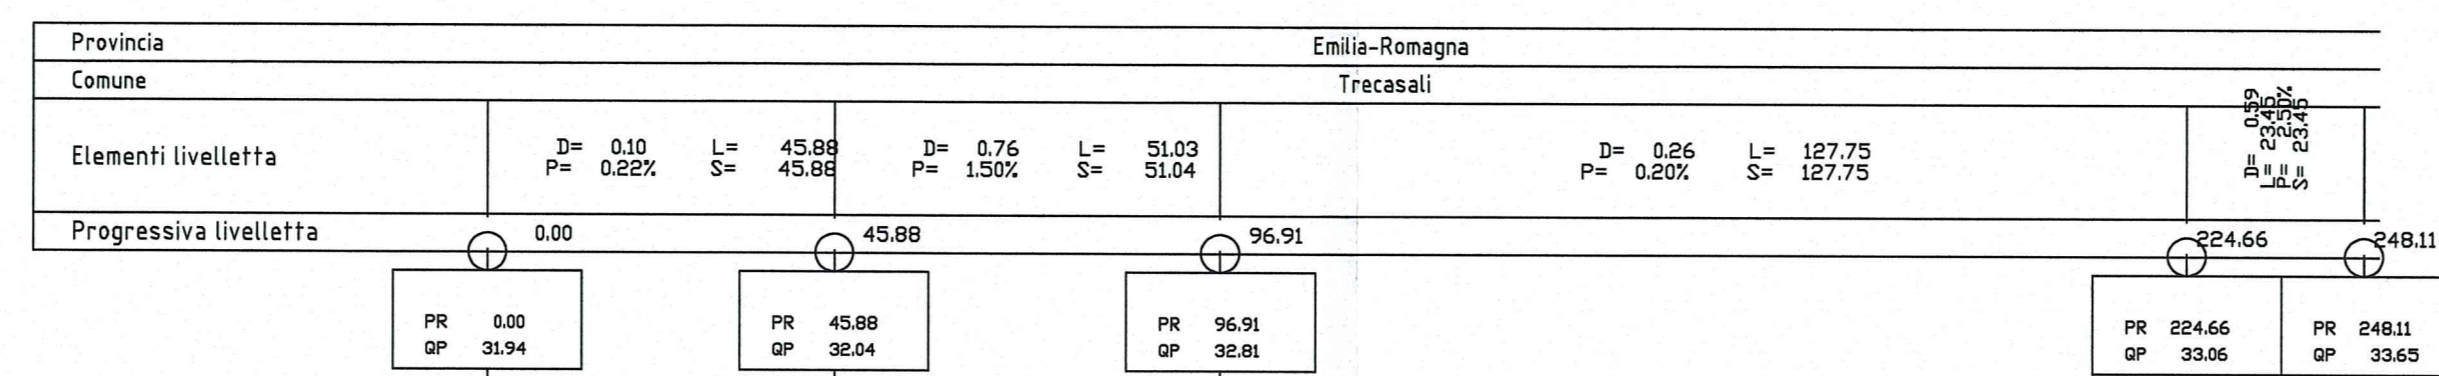


PROFILO LONGITUDINALE ASSE RATORIA 2A RAMO A

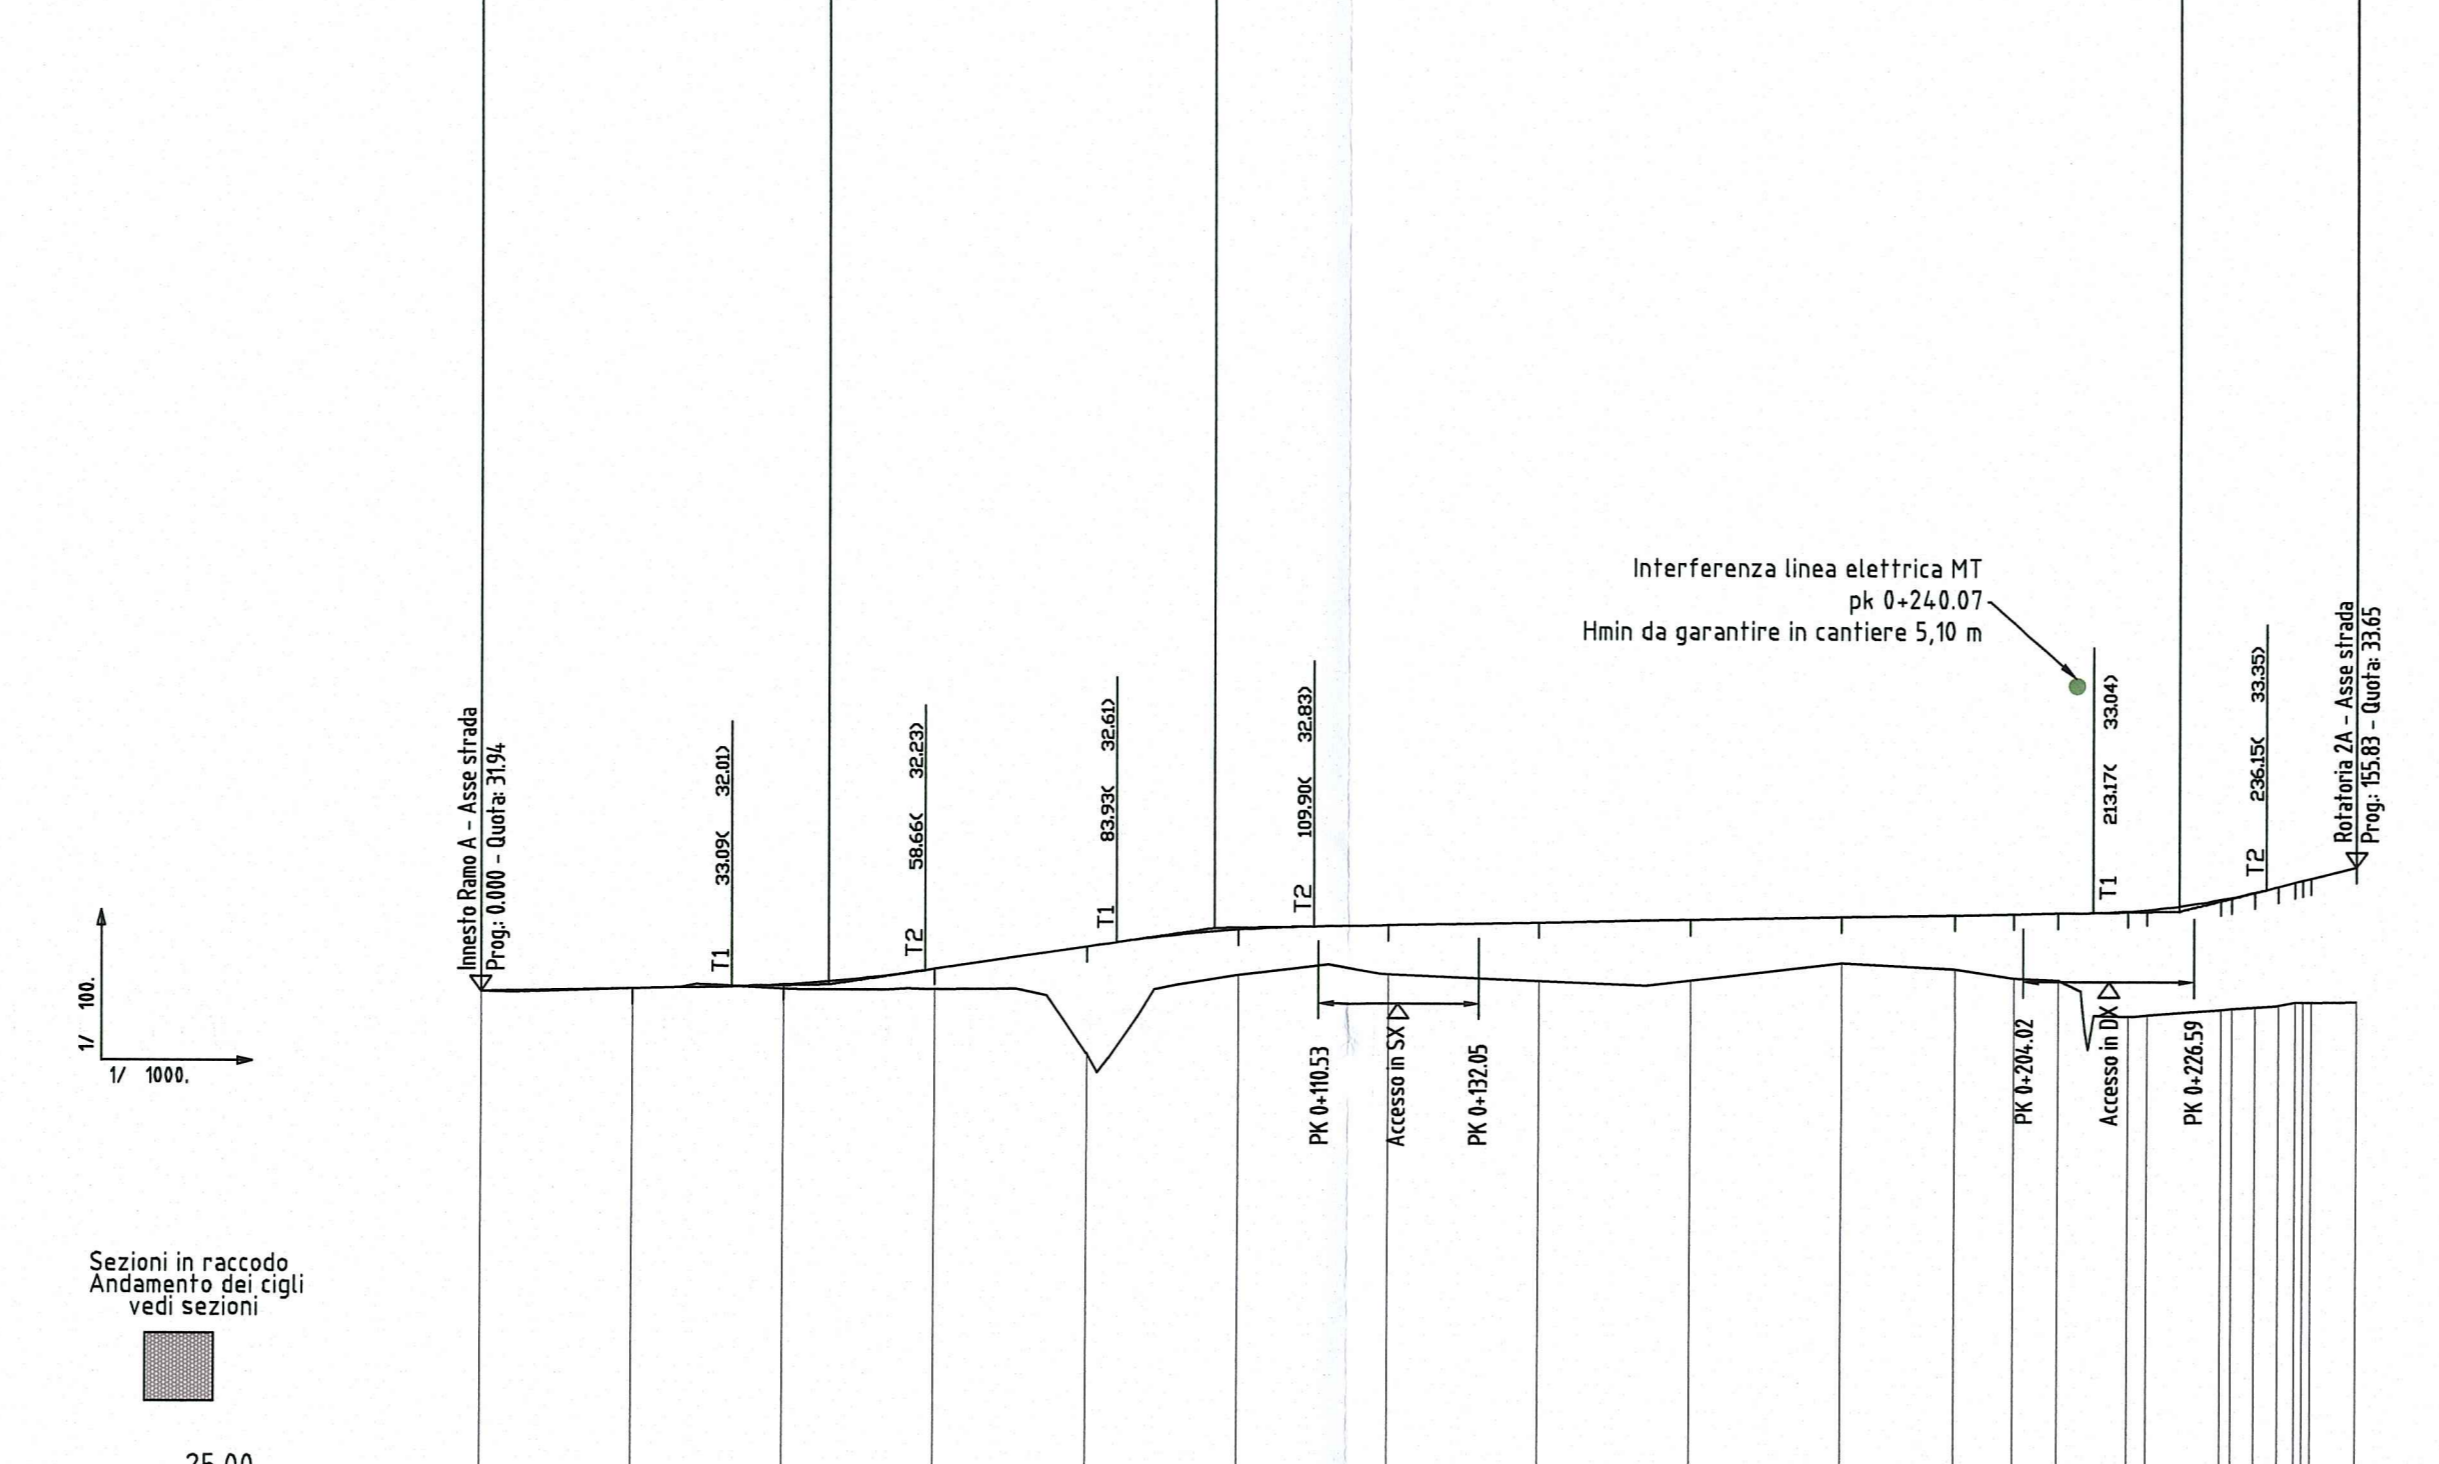




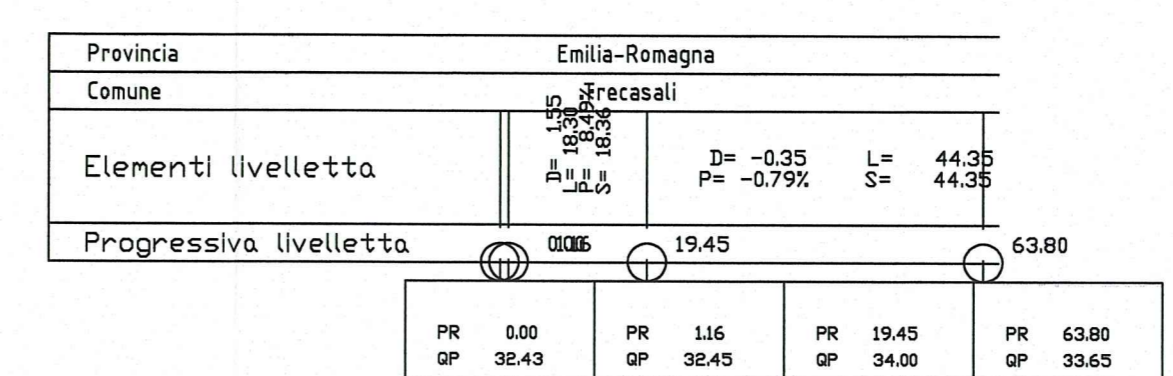

PROFILO LONGITUDINALE ASSE RATORIA 2A RAMO B

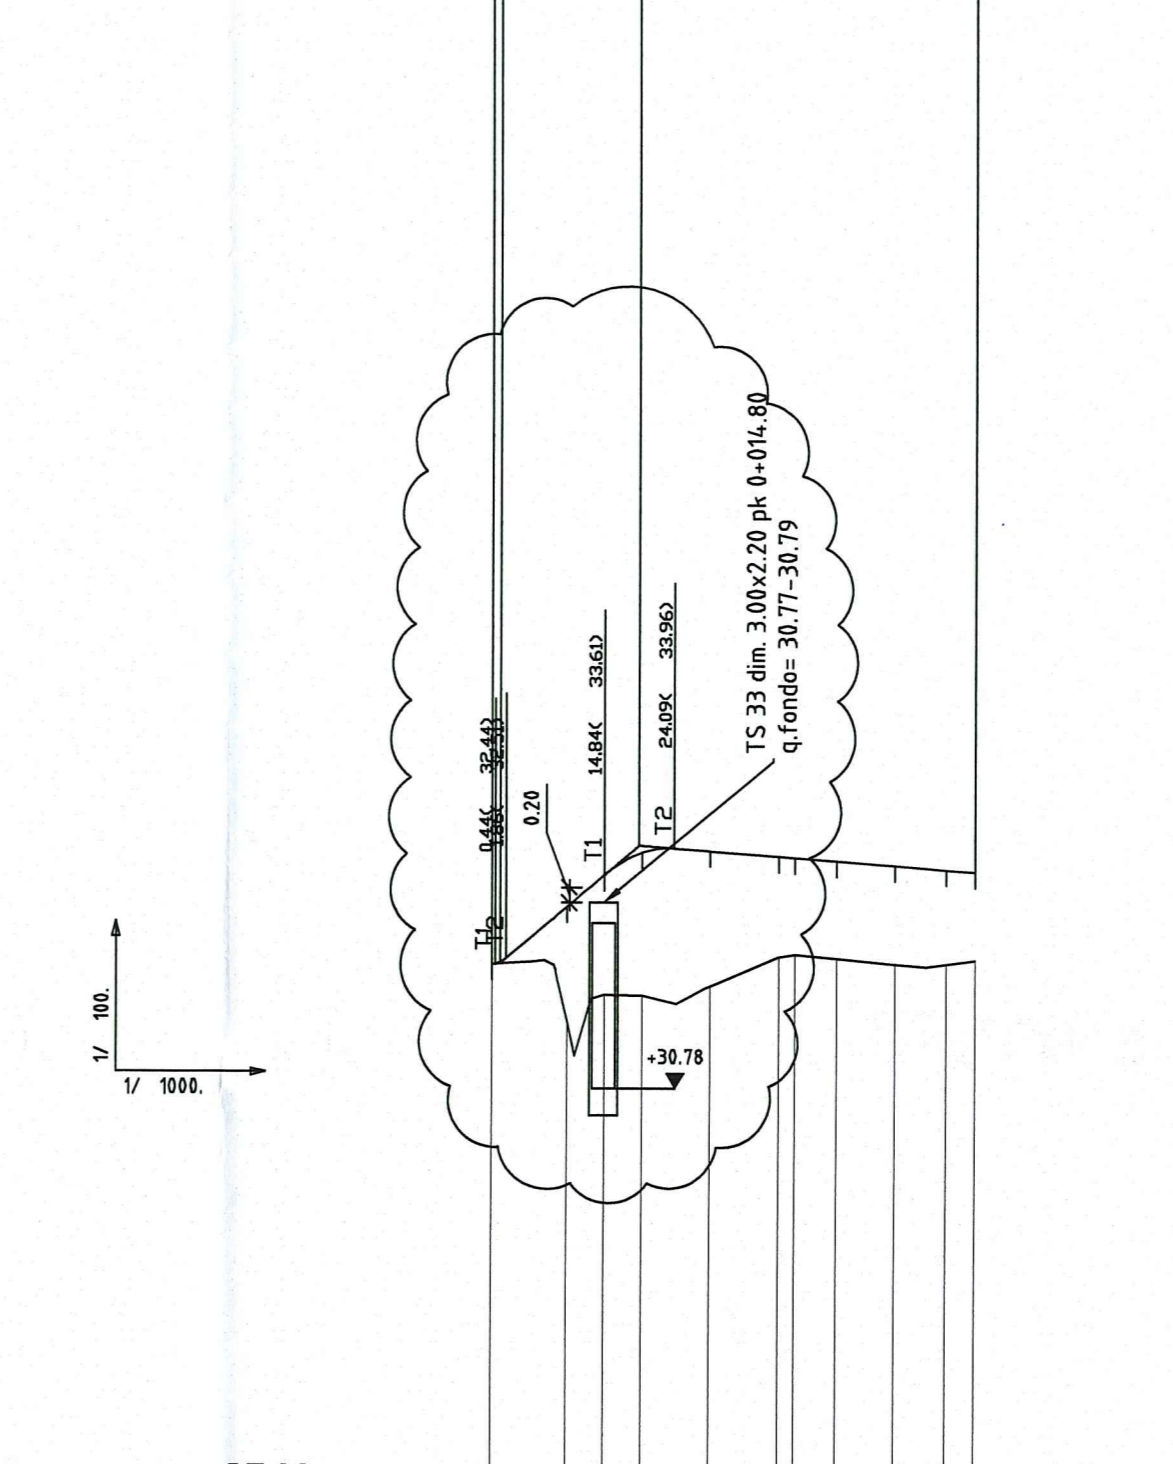

Ettimetriche con annerimento	[Diagram showing horizontal alignment and elevation data]																												
Andamento pianimetrico	[Diagram showing planimetric alignment and curve data]																												
Sopraelevazione cigli	[Diagram showing shoulder elevation data]																												
Allargamenti	[Diagram showing road widening data]																												

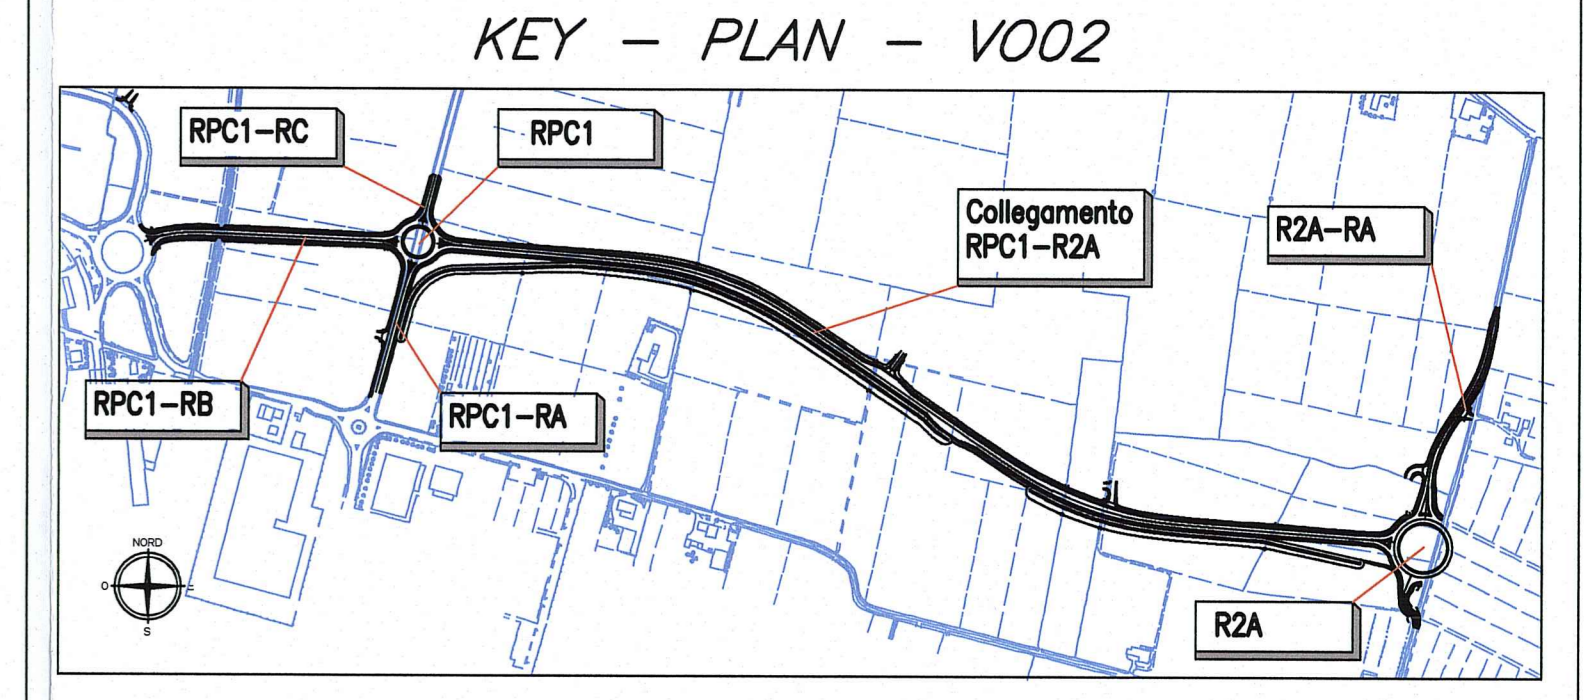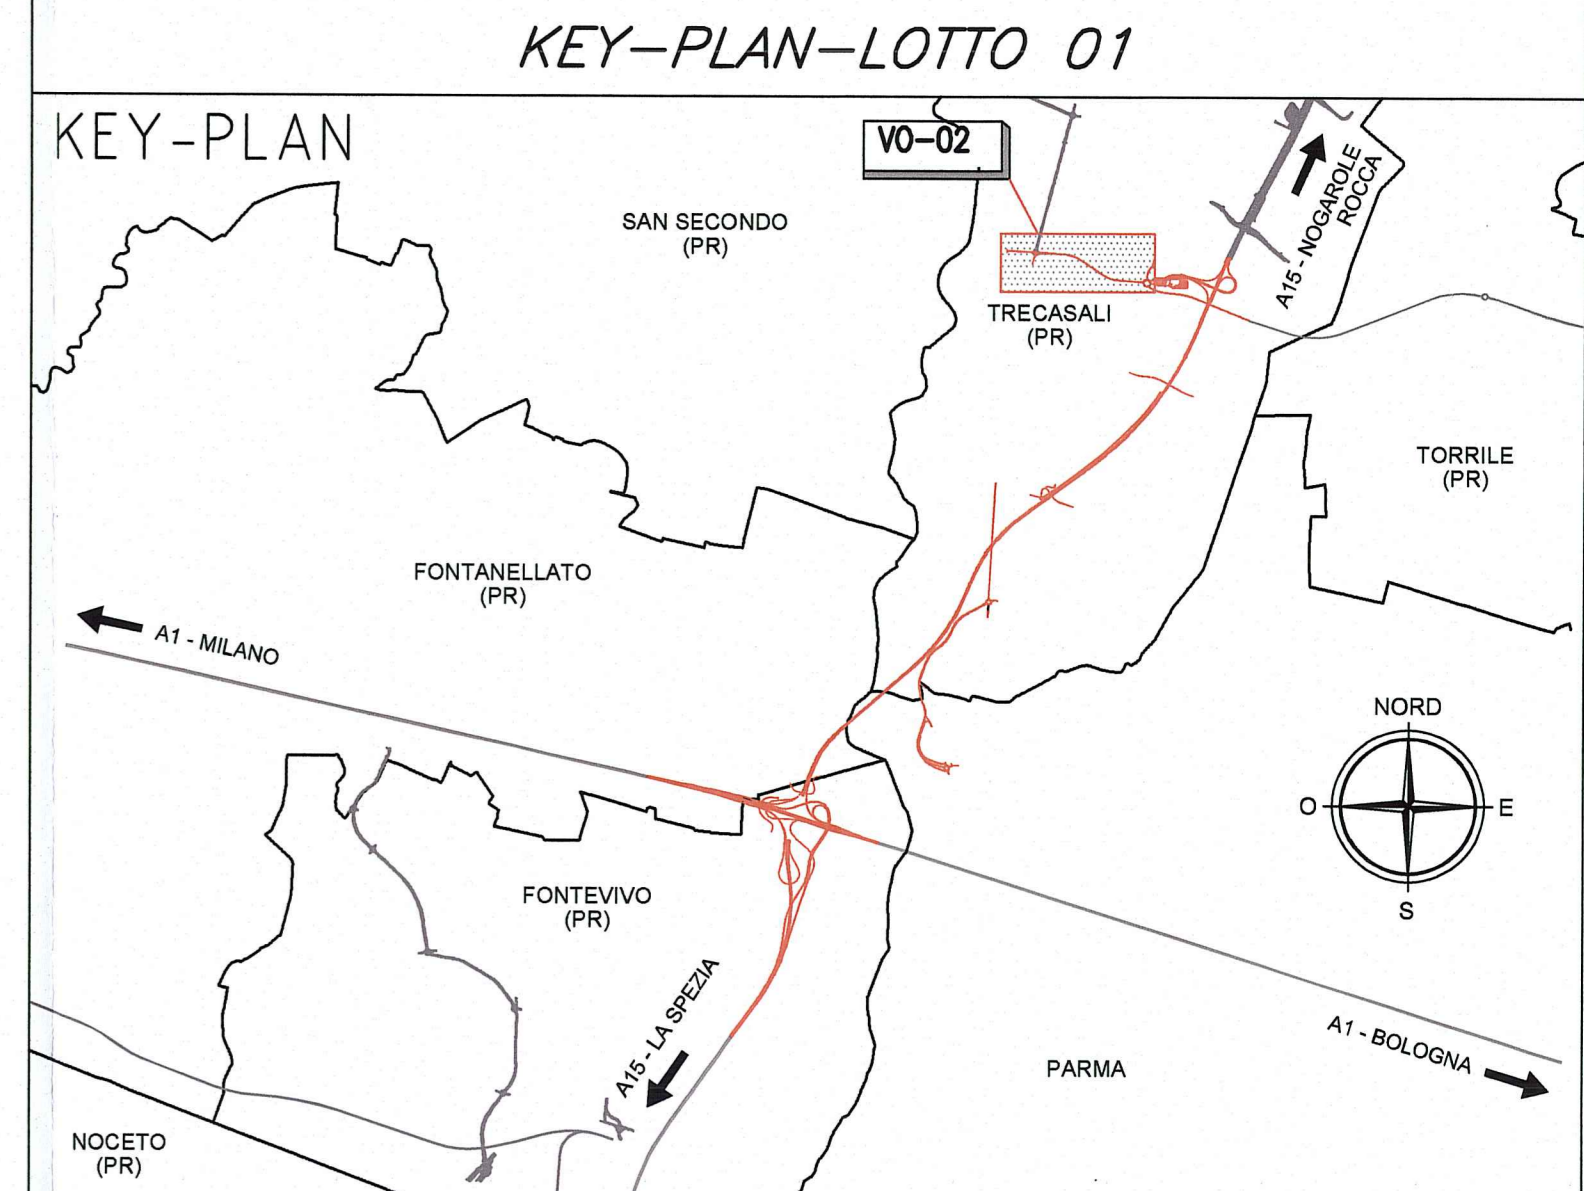

Comitatista:

AUTOCAMIONALE DELLA CISA S.P.A.
Via Cambara 26/A - Frazione Ponte Taro - 43015 NOCETO (PR)

Impresa Esecutrice:

PIZZAROTTI
FONDATA NEL 1910

PROGETTO ESECUTIVO

AUTOSTRADA DELLA CISA A15
RACCORDO AUTOSTRADALE A15/A22
CORRIDOIO PLURIMODALE TIRRENO-BRENNERO
RACCORDO AUTOSTRADALE FRA L'AUTOSTRADA DELLA CISA-FONTENIVO (PR)
E L'AUTOSTRADA DEL BRENNERO-NOGAROLE ROCCA (VR) - 1 LOTTO.
[C.U.P. G61180400060008] [C.I.G. 307058161E]

Il Direttore TIRRE: [Signature]
Il Responsabile del Procedimento: [Signature]
Il Progettista: [Signature]

IMPRESA PIZZAROTTI & C. S.p.A.
Il Direttore Tecnico: **PIZZAROTTI & C. S.p.A.**
Il Responsabile di Progetto: **PIZZAROTTI & C. S.p.A.**
Data: [Date]

Il Geologo: NA
Il Progettista: Ing. Fabio Nigrelli
Ordine degli Ingegneri della Provincia di Parma n. 3381
Coordinate per la Sicurezza in base di Progettazione:
Ing. Giovanni Maria Cepparotti
Ordine degli Ingegneri della Provincia di Viterbo n. 392

Consulenza specialistica a cura di: NA
Progettista Responsabile: **PIZZAROTTI & C. S.p.A.**
Impresa Pizzarotti & C. S.p.A.
Ing. Pietro Mazzoli
Ordine degli Ingegneri della Provincia di Parma n. 621

Titolo Elaborato: Viabilità ordinaria e di adduzione all'Autostazione Trecasali - Terre Verdiane
Raccordo autostazione Trecasali - Terre Verdiane rotatoria S.P. 10
Profilo longitudinale di progetto - Tav. 2/3

Data Emissione Progetto: 18/03/2014
Scala: 1'000/100

Identif. Elaborato:


Rev. 01
Data 18/03/2014
Elaborato: [Name]
Verificato: [Name]
Confermato: [Name]
Approvato: [Name]