
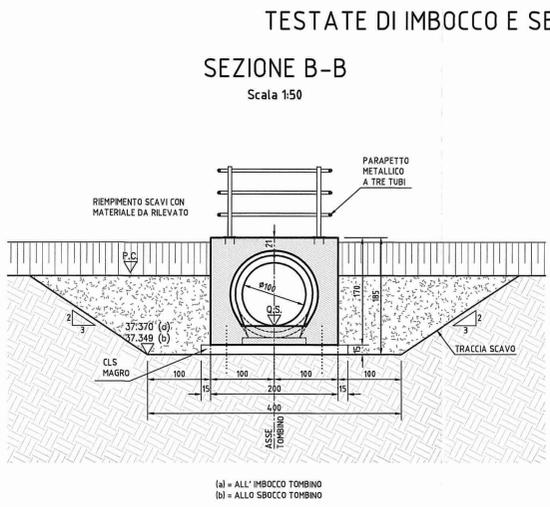
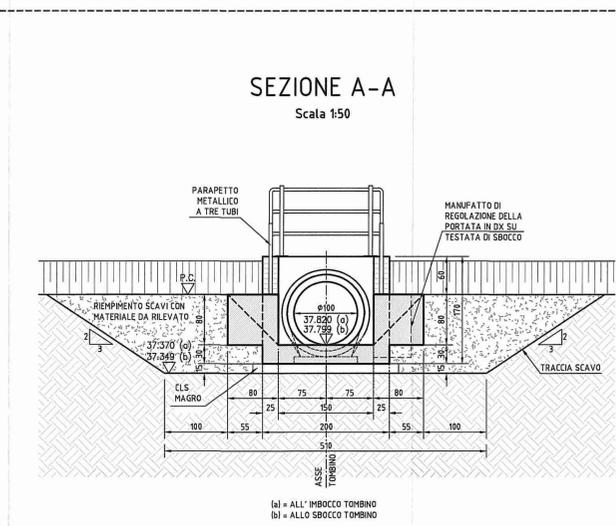
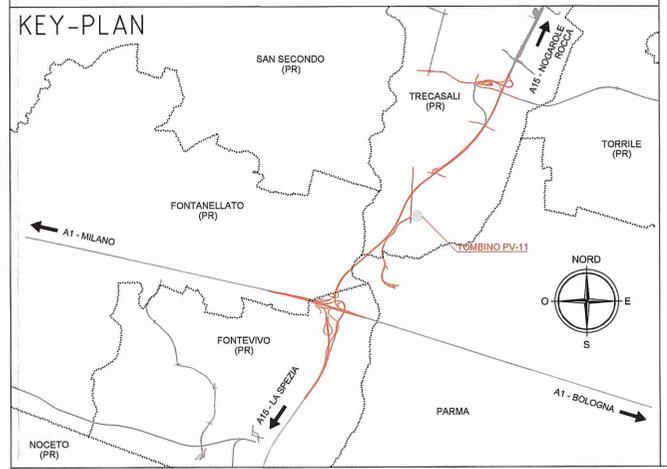
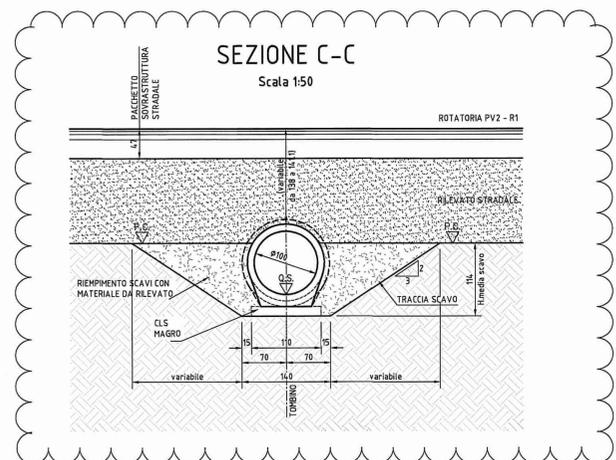


DATI TRACCIAMENTO

N.	X	Y
1	303703.584	106295.401
2	303703.277	106296.509
3	303699.514	106310.098
4	303699.208	106311.206
5	303697.199	106313.091

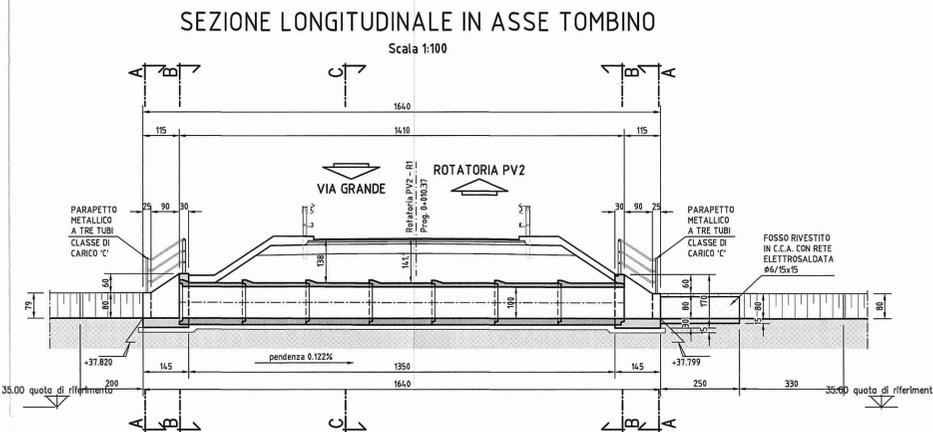

TESTATE DI IMBOCCO E SBOCO

LABORATORI DI RIFERIMENTO

DESCRIZIONE	CODICE
TOMBINI DIAM.100cm - RELAZIONE TECNICA E DI CALCOLO	RAAAIEVOTT00GRE001
TOMBINI DIAM.100cm - ARMATURE	RAAAIEVOTT00SAR001
PRESCRIZIONI MATERIALI E NOTE GENERALI	RAAAIEIAPTS00GSP001
PARAPETTI E GRIGLIATI	RAAAIEIAPTS00GCP001

NOTE

- QUOTE ALTIMETRICHE ESPRESSE IN METRI S.L.M.
- COORDINATE ESPRESSE IN METRI
- DIMENSIONI DELLA CARPENTERIA ESPRESSE IN CENTIMETRI
- ANGOLI ESPRESSE IN GRADI CENTESIMALI

DESCRIZIONE DELLA MODIFICA:
Inserimento di sezioni trasversali, quote e indicazioni

PROGETTO ESECUTIVO

AUTOCAMIONALE DELLA CISA S.p.A.
Via Camboara 26/A - Frazione Ponte Taro - 43015 NOCETO (PR)

Impresa Esecutrice: **PIZZAROTTI**
FONDATA NEL 1910

AUTOSTRADA DELLA CISA A15
RACCORDO AUTOSTRADALE A15/A22
CORRIDOIO PLURIMODALE TIRRENO-BRENNERO
RACCORDO AUTOSTRADALE FRA L' AUTOSTRADA DELLA CISA-FONTEVIVO (PR)
E L' AUTOSTRADA DEL BRENNERO-NOGAROLE ROCCA (VR). I LOTTO.
C.U.P. G61B04000060008 C.I.G. 307068161E

Autocamionale della CISA S.p.A.
Il Direttore TIBRE: *[Signature]* Il Responsabile del Procedimento: *[Signature]* Il Presidente: *[Signature]*

Impresa Pizzarotti & C. S.p.A.
Il Direttore Tecnico: *[Signature]*

Il Geologo: NA

PROGETTAZIONE DI:
PIZZAROTTI
FONDATA NEL 1910

A.T.I.: **idroesse engineering** **ROXSOL S.p.A.** **VIA**
MANDATARIA MANDATARIA MANDATARIA

Consulenza specialistica a cura di:
NA

Il Progettista: Ing. Fabio Geronzi
Ordine degli Ingegneri della Provincia di Palermo n. 3581

Coordinatore per la Sicurezza in fase di Progettazione: Ing. Giovanni Maria Cepparotti
Ordine degli Ingegneri della Provincia di Vercelli n. 92

Progettista: Ing. Pietro Mazzoli
Impresa Pizzarotti & C. S.p.A.
INGEGNERI PARMA n. 821
Ordine degli Ingegneri della Provincia di Parma n. 821

TITOLO: Viabilità ordinaria e di adduzione all'Autostazione Trecasali-Terre Verdiane
Tombini Tubolari
Tombino PV-11 - diam. 100 cm viabilità S.P.10 Viarolo - Rotoria PV2 - R1 progr. 0+013,80
Carpenterie

Data Emissione Progetto: 18/03/2014
Scala: VARIE

NUM. IDENTIFICATIVO	CODICE COMMESSA	LOTTO	FASE	ENTE	AUTO	CAV. OPERA	NUM. OPERA	PARTE OPERA	TIPO DOC.	NUM. PROJ.	DOC. REVISIONE
	RAAA	1	E	I	VO	TT	47	S	CA	001	E

Rev.	Data	Descrizione	Redatto	Controllato	Approvato
B	30/01/2015	ISTRUTTORIA A15 NOVEMBRE 2014	BORACCI	NIGRELLI	MAZZOLI
A	06/08/2014	RIEMMISSIONE PROGETTO ESECUTIVO	A. TARGA	NIGRELLI	MAZZOLI