



PLANIMETRIA GENERALE INDIVIDUAZIONE DELL'OPERA

Scala 1:500

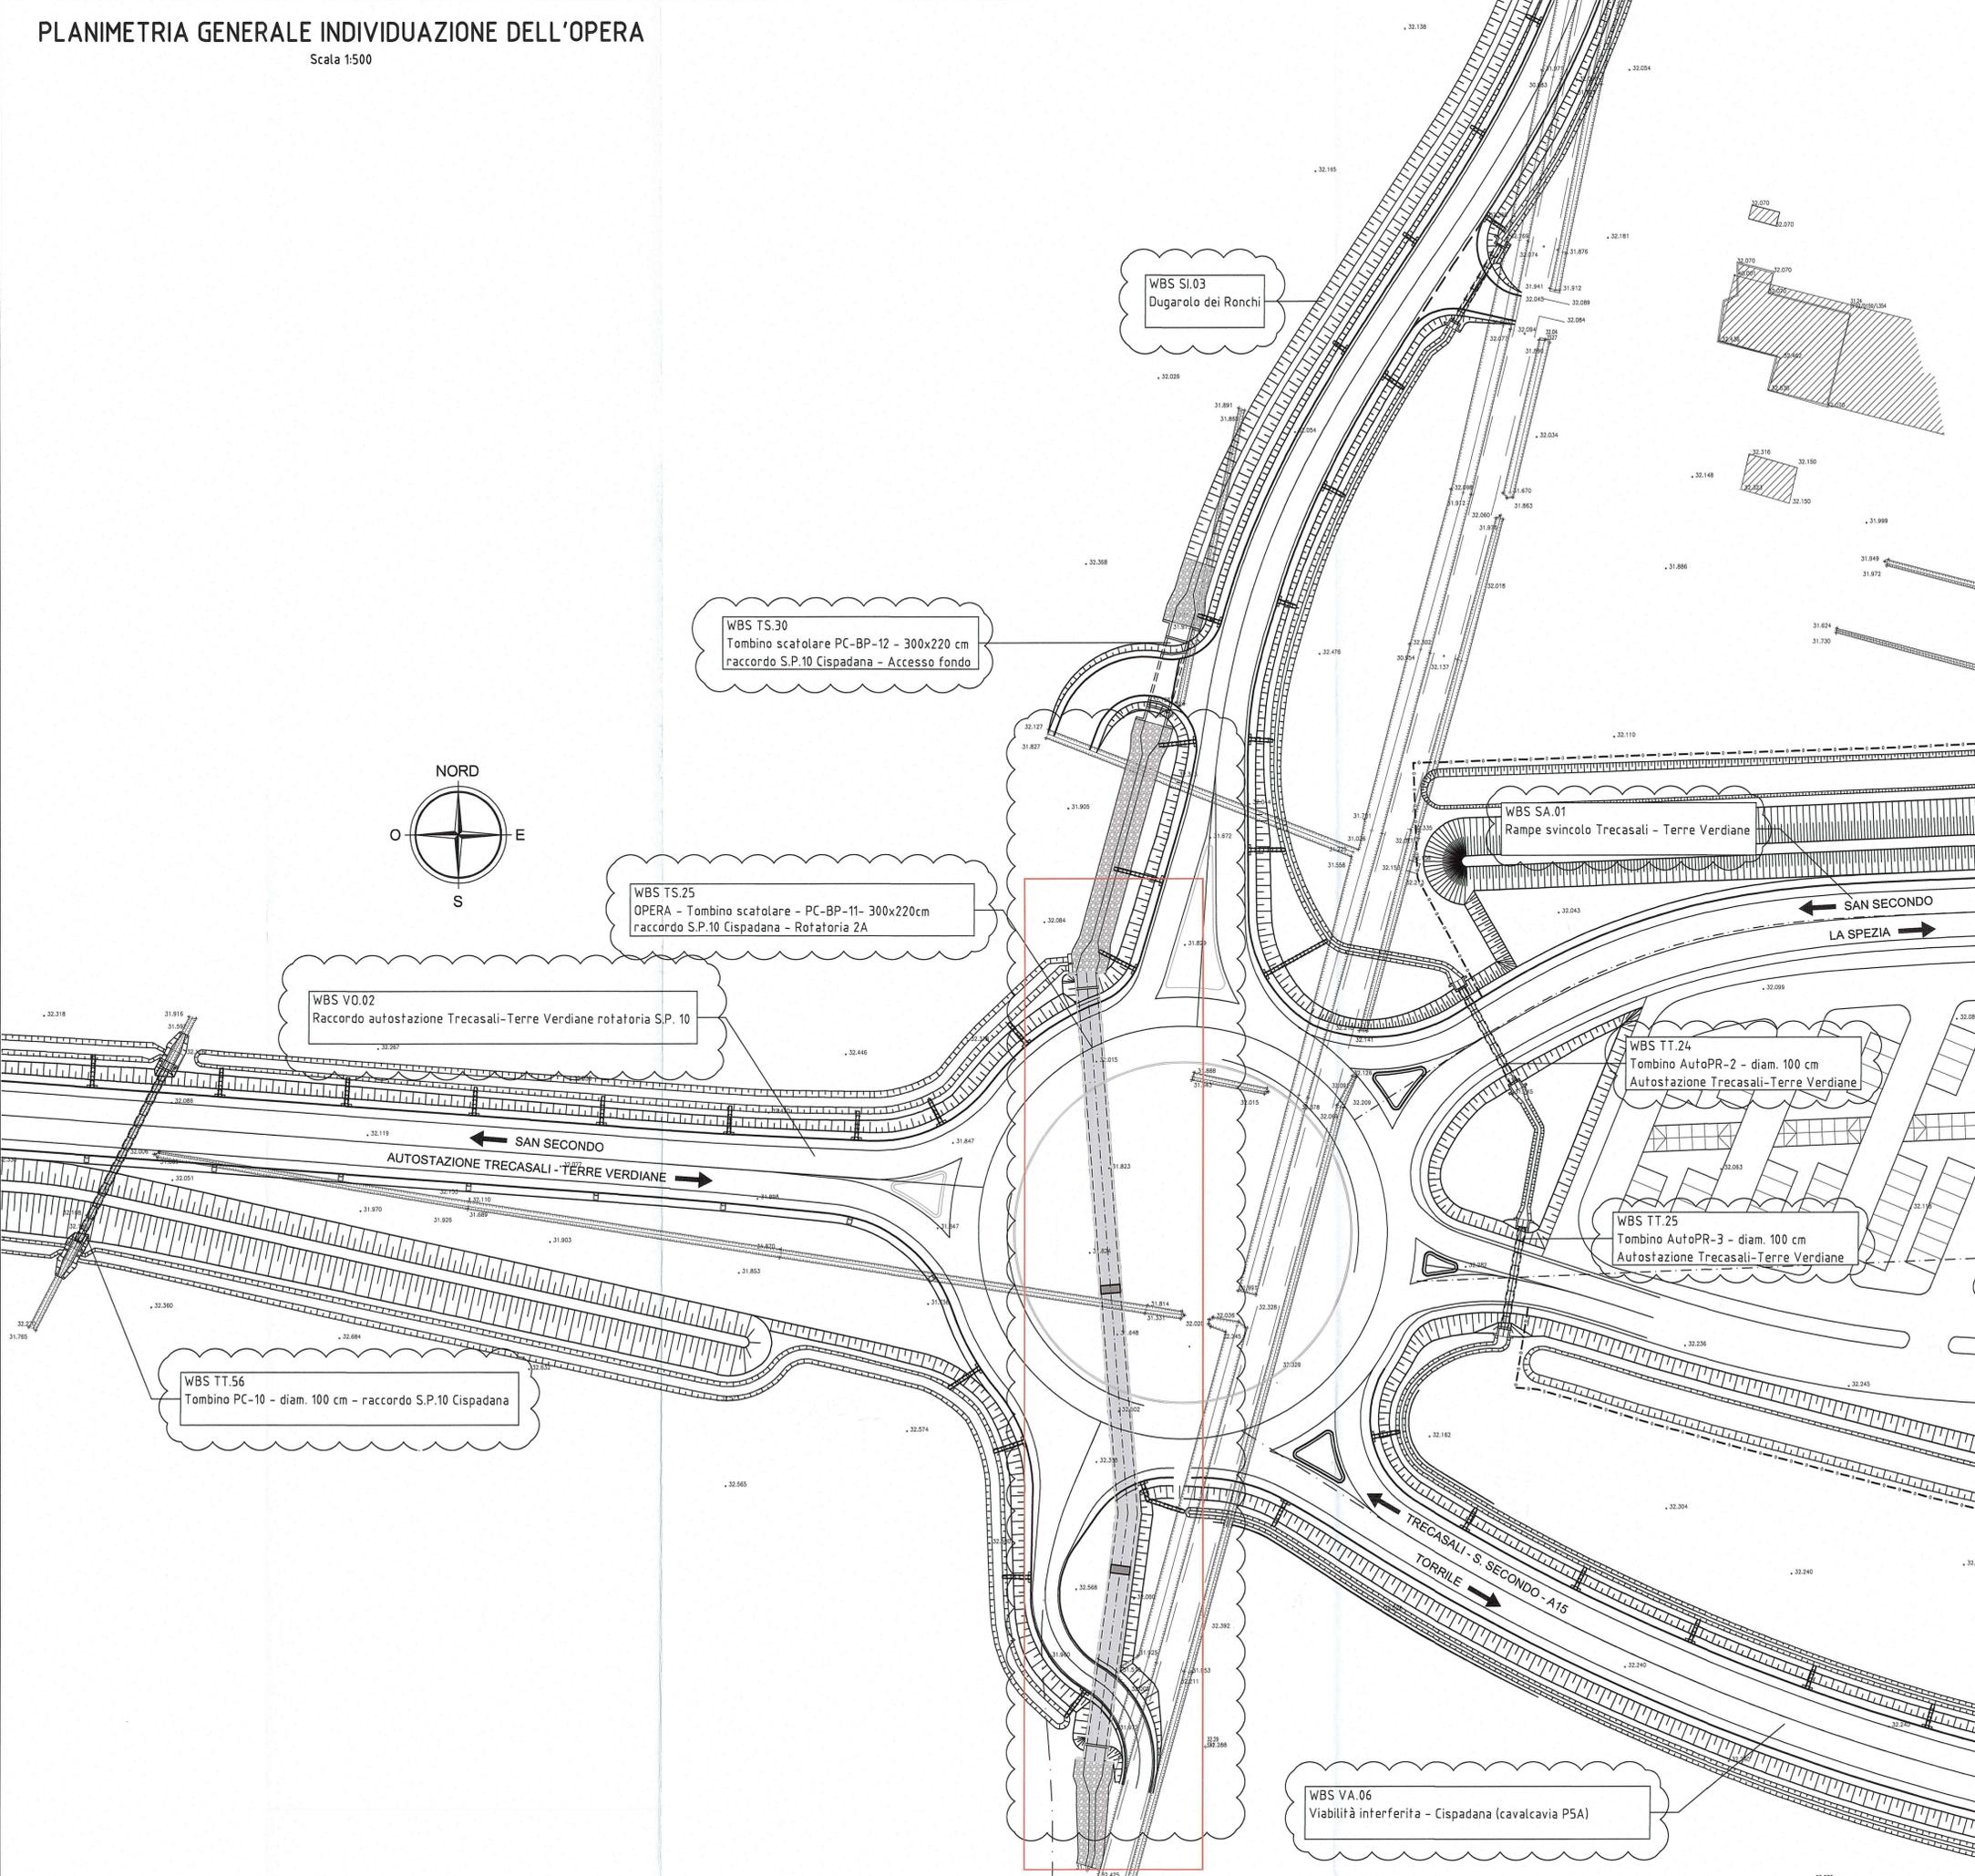

**DESCRIZIONE DELLA MODIFICA:**  
 modifica tracciato e tratti con rivestimento, inserimento pozzetto d'ispezione, inserimento dei nomi delle viabilità e delle opere vicine

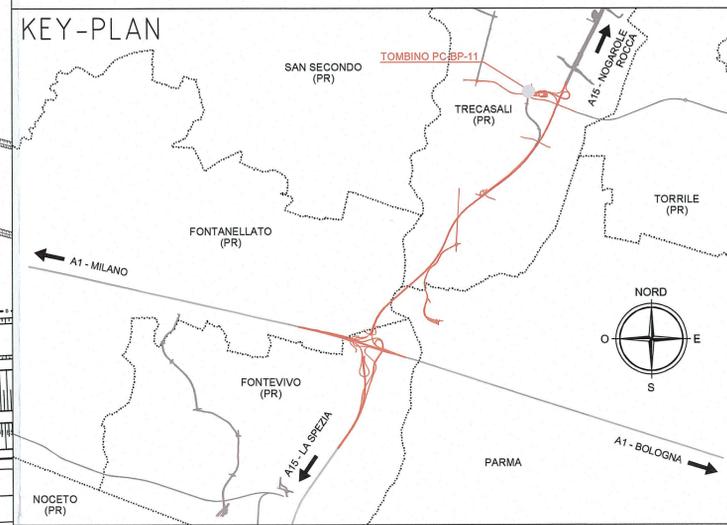

**Comittente:**  
**AUTOCAMIONALE DELLA CISA S.p.A.**  
 Via Camboara 26/A - Frazione Ponte Taro - 43015 NOCETO (PR)

**Impresa Esecutrice:**  
**PIZZAROTTI**  
 FONDATA NEL 1910

**PROGETTO ESECUTIVO**

**AUTOCAMIONALE DELLA CISA S.p.A.**  
 Il Direttore TIRRE: *[Signature]* Il Responsabile del Procedimento: *[Signature]* Il Presidente: *[Signature]*

**IMPRESA PIZZAROTTI & C. S.p.A.**  
 Il Direttore Tecnico: *[Signature]* Il Geologo: NA

**PROGETTAZIONE DI:**  
**PIZZAROTTI**  
 FONDATA NEL 1910

**A.T.I.:** **idrosse engineering** **ROCKSOIL S.p.A.** **VIA S.p.A.**

**Consulenza specialistica e cure di:**  
 NA

**Progettista:**  
 Ing. Fabio Nigrelli  
 Ordine degli Ingegneri della Provincia di Palermo n. 3581

**Coordinatore per la Sicurezza in fase di Progettazione:**  
 Ing. Giovanni Maria Cepparotti  
 Ordine degli Ingegneri della Provincia di Viterbo n. 392

**Progettista Responsabile Integrazione Prestazioni Specialistiche:**  
 Impresa Pizzarotti & C. S.p.A.  
 Ing. Pietro Mazzoli  
 Ordine degli Ingegneri della Provincia di Parma n. 82

**Titolo Elaborato:**  
 Viabilità ordinaria e di adduzione all'Autostazione Trecasali - Terre Verdiane  
**Tombini scatoari**  
 Tombino scatolare PC-BP-11 - 300x220 cm - raccordo S.P.10 Cispadana - Rotatoria 2A  
 Planimetria Generale individuazione dell'opera

**Data Emisione Progetto:** 18/03/2014  
**Scala:** 1:500

Identif. Elaborato:	NUM. IDENTIFICATIVO	COICE COMESSA	LOTTO	FASE	ENTE	AMBITO	CAT. OPERA	NUM. OPERA	PARTE OPERA	TPO. DOC.	NUM. PROG. DOC.	REVISIONE
		RAAA	1	E	I	VO	TS	25	G	PL	001	B

Rev.	Data	DESCRIZIONE REVISIONE	Redatto	Controllo	Approvato
B	10/12/2014	OSSERVAZIONI CONSORZIO DI BONIFICA PARMENSE prot. n°7978 del 04 dic. 2014	BORACCI	NIGRELLI	MAZZOLI
A	09/09/2014	RIEMMISSIONE PROGETTO ESECUTIVO	A. TARGA	NIGRELLI	MAZZOLI