


TRACCIAMENTO OPERA E PIANTA SCAVI

Scala 1:100

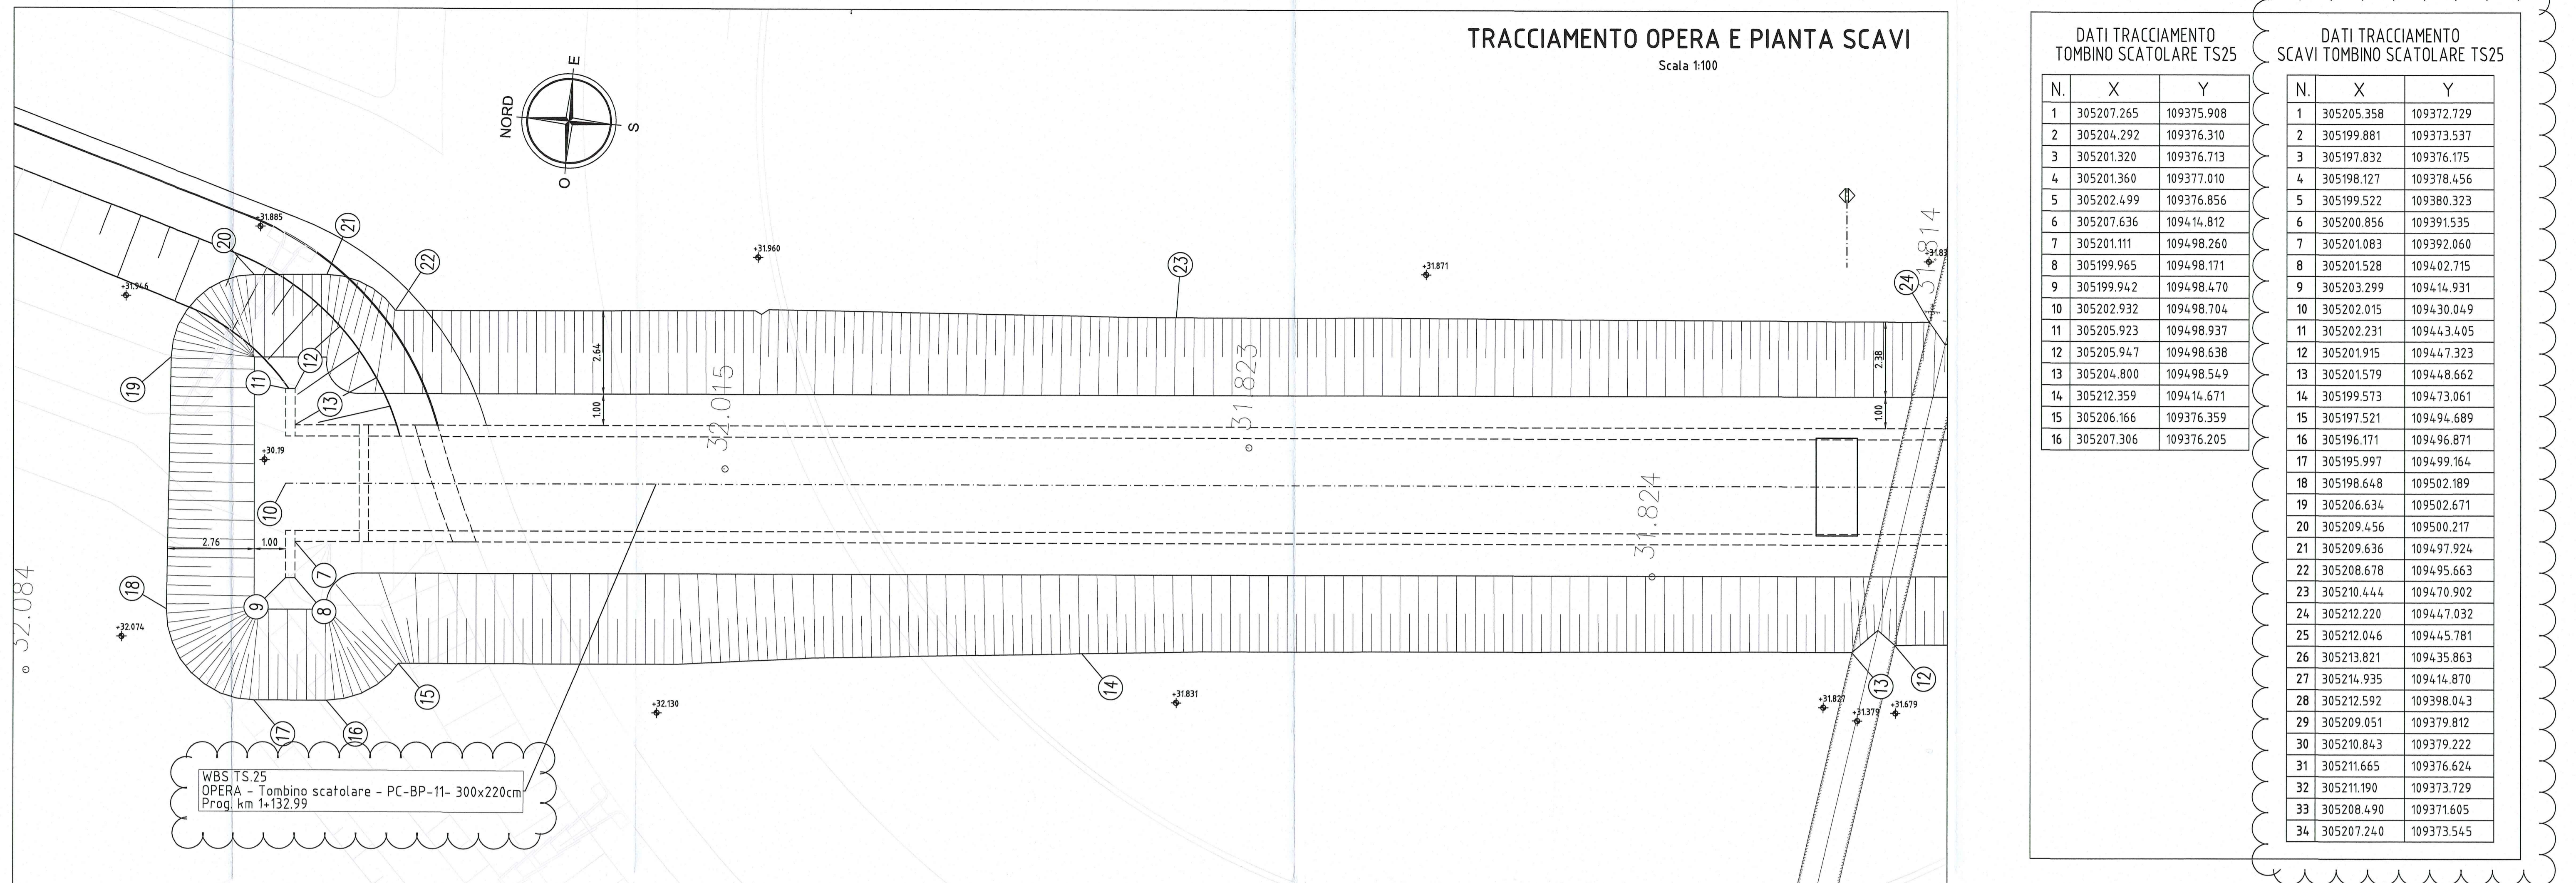


DATI TRACCIAMENTO TOMBINO SCATOLARE TS25

N.	X	Y
1	305207.265	109375.908
2	305204.292	109376.310
3	305201.320	109376.713
4	305201.360	109377.010
5	305202.499	109376.856
6	305207.636	1094.14.812
7	305201.111	1094.98.260
8	305199.965	1094.98.171
9	305199.942	1094.98.470
10	305202.932	1094.98.704
11	305205.923	1094.98.937
12	305205.947	1094.98.638
13	305204.800	1094.98.549
14	305212.359	1094.14.671
15	305206.166	109376.359
16	305207.306	109376.205

DATI TRACCIAMENTO SCAVI TOMBINO SCATOLARE TS25


N.	X	Y
1	305205.358	109372.729
2	305199.881	109373.537
3	305197.832	109376.175
4	305198.127	109378.456
5	305199.522	109380.323
6	305200.856	109391.535
7	305201.083	109392.060
8	305201.528	109402.715
9	305203.299	109414.931
10	305202.015	109430.049
11	305202.231	109443.405
12	305201.915	109447.323
13	305201.579	109448.662
14	305199.573	109473.061
15	305197.521	109494.689
16	305196.171	109496.871
17	305195.997	109499.164
18	305198.648	109502.189
19	305206.634	109502.671
20	305209.456	109500.217
21	305209.636	109497.924
22	305208.678	109495.663
23	305210.444	109470.902
24	305212.220	109447.032
25	305212.046	109445.781
26	305213.821	109435.863
27	305214.935	109414.870
28	305212.592	109398.043
29	305209.051	109379.812
30	305210.843	109379.222
31	305211.665	109376.624
32	305211.190	109373.729
33	305208.490	109371.605
34	305207.240	109373.545

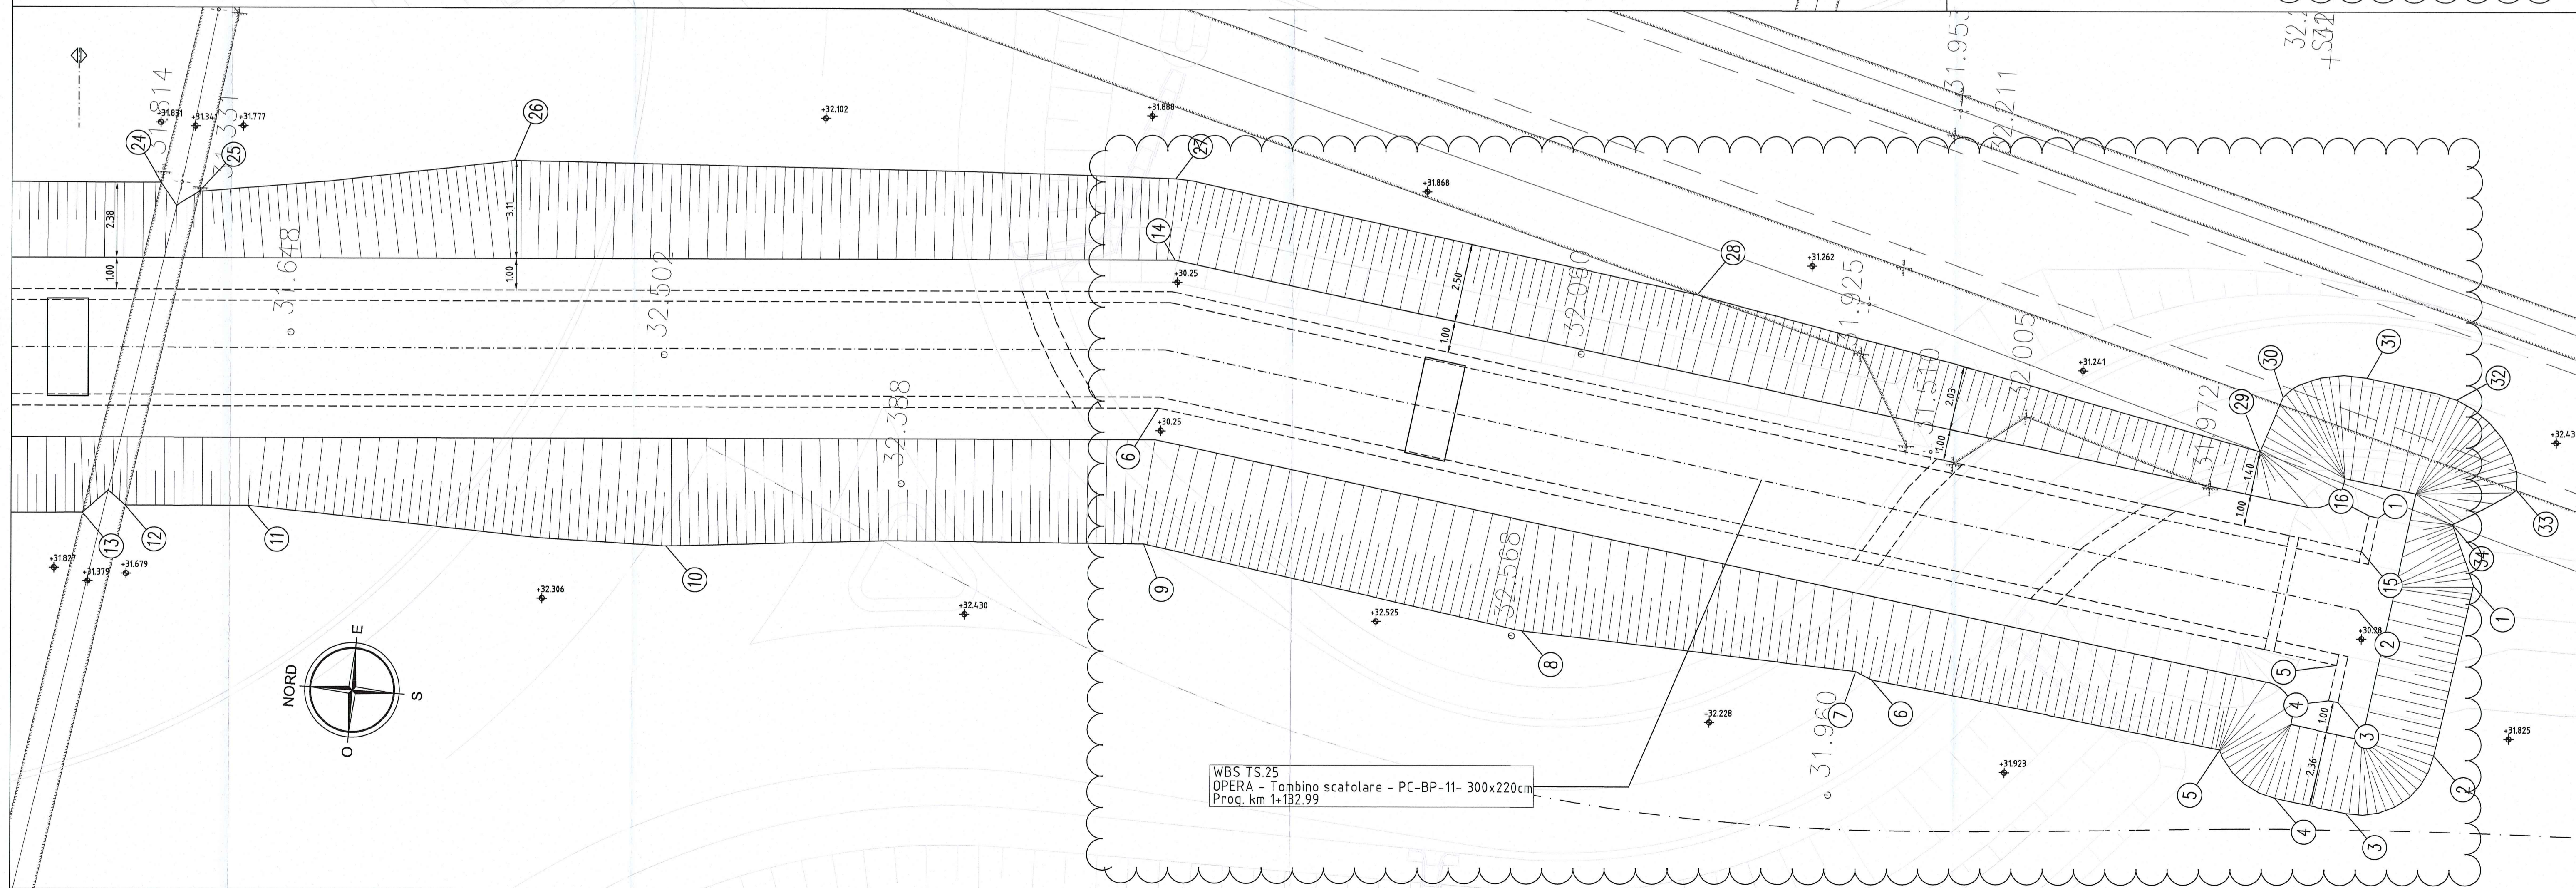

NOTE

- QUOTE ALTIMETRICHE ESPRESSE IN METRI S.L.M.
- COORDINATE ESPRESSE IN METRI
- DISTANZE ESPRESSE IN METRI

DESCRIZIONE DELLA MODIFICA:
Allungamento opera

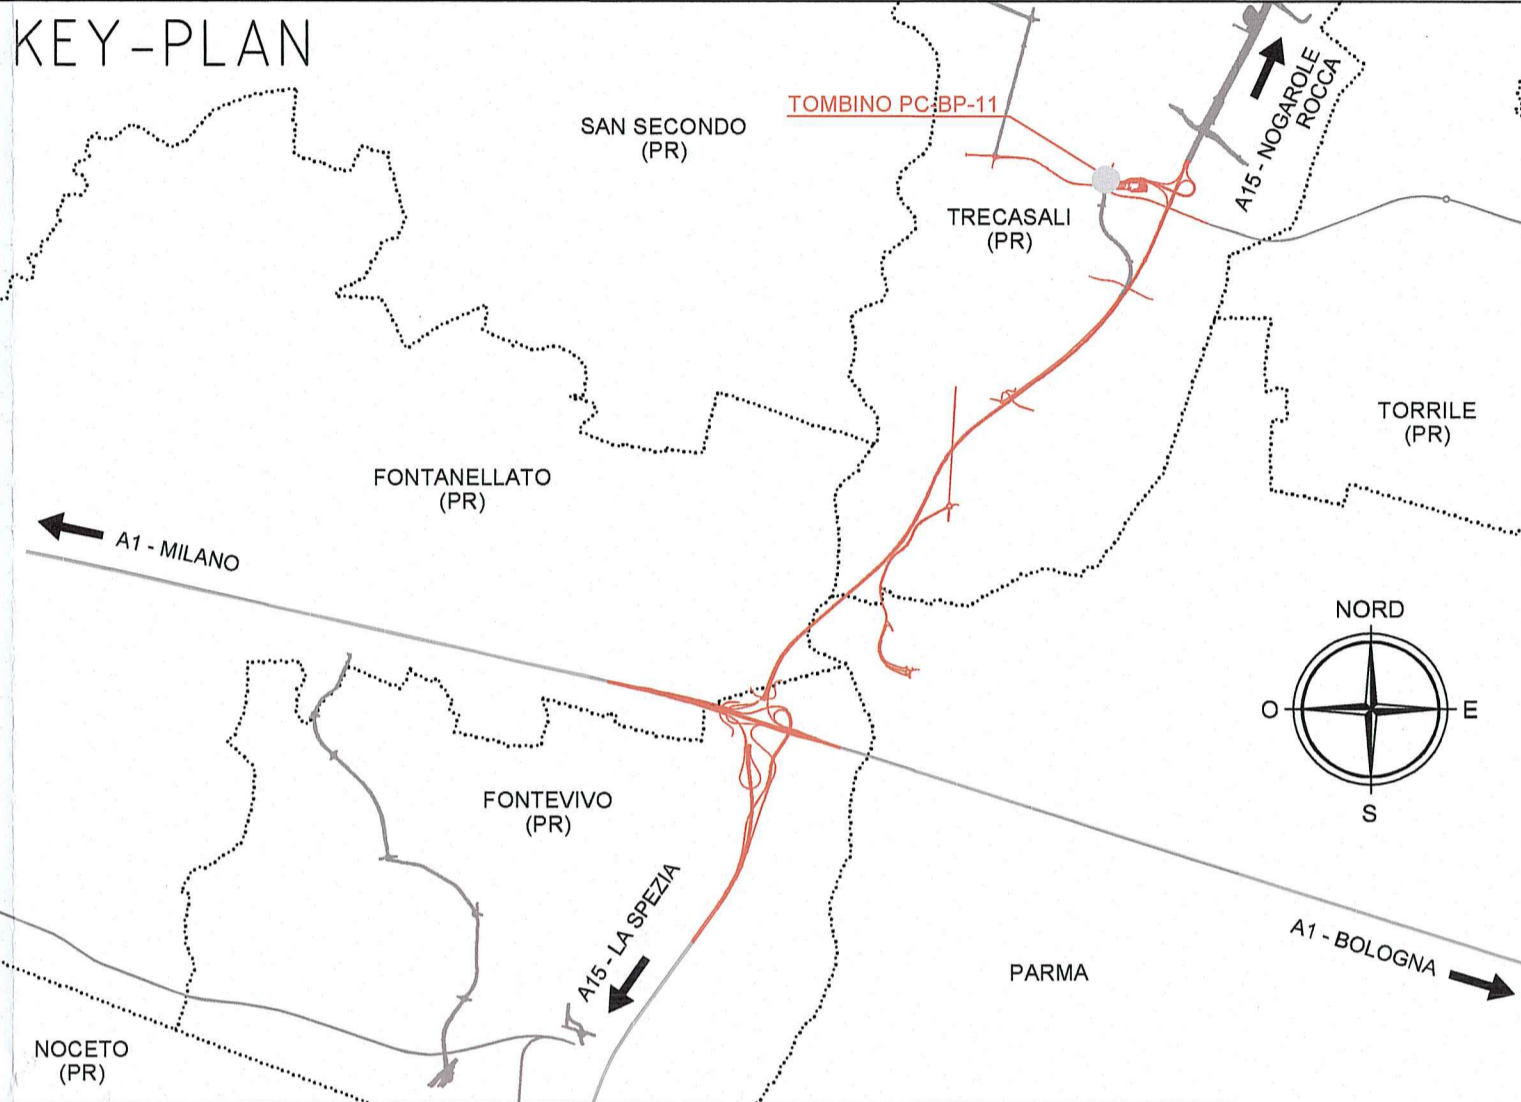

Comitente: **AUTOCAMIONALE DELLA CISA S.p.A.**
Via Camboara 26/A - Frazione Ponte Taro - 43015 NOCETO (PR)

Impresa Esecutrice: **PIZZAROTTI**
FONDATA NEL 1910

AUTOSTRADA DELLA CISA A15
RACCORDO AUTOSTRADALE A15/A22
CORRIDOIO PLURIMODALE TIRRENO-BRENNERO
RACCORDO AUTOSTRADALE FRA L'AUTOSTRADA DELLA CISA-FONTEVIVO (PR)
E L'AUTOSTRADA DEL BRENNERO-NOGAROLE ROCCA (VR), I LOTTO.
C.U.P. G61B0400060008 C.I.G. 307068161E

PROGETTO ESECUTIVO

AUTOCAMIONALE DELLA CISA S.p.A.
Il Direttore TIBRE: *[Signature]* Il Responsabile del Coordinamento: *[Signature]* Il Presidente: *[Signature]*

IMPRESA PIZZAROTTI **PIZZAROTTI & C. S.p.A.**
Il Direttore Tecnico: *[Signature]* Il Geologo: NA
Doc. Ing. *[Signature]* Dott. Ing. *[Signature]*

PROGETTAZIONE DI: **PIZZAROTTI**
FONDATA NEL 1910 Il Progettista: **F. NIGRELLI**
Ordine degli Ingegneri della Provincia di Palermo n. 3581

A.T.I.: **idressse** **ROCKSOIL** **VIA**
MANDATARIA MANDATE MANDATE
Coordinatore per la Sicurezza in fase di Progettazione:
Ing. Giovanni Maria Cepparotti
Ordine degli Ingegneri della Provincia di Viterbo n. 392

Consulenza specialistica a cura di: **PIZZAZZOLI**
Impresa Pizzarotti & C. S.p.A.
Ing. Pietro Mazzoli
Ordine degli Ingegneri della Provincia di Parma n. 224

Titolo Elaborato: **Viabilità ordinaria e di adduzione all'Autostazione Treccasali - Terre Verdiane**
Tombini scatolari
Tombino scatolare PC-BP-11 - 300x220 cm - raccordo S.P.10 Cispadana - Rotatoria 2A
Tracciamento opera e pianta scavi
Data Emissione Progetto: 18/03/2014
Scala: 1:100

Identif. Elaborato:

N.RO IDENTIFICATIVO	CODICE COMESSA	LOTTO	FASE	ENTE	AMBITO	CAL. OPERA	N.RO OPERA	PARTI OPERA	TIPO DOC.	N.RO PROC. DOC.	REVISIONE
	RAAA	1	E	I	VO	TS	25	S	PL	001	B

IB 10/12/2014 OSSERVAZIONI CONSORZIO DI BONIFICA PARMENSE prot. n°978 del 04 dic. 2014 MATALONE NIGRELLI MAZZOLI
A 09/06/2014 PREMISSIONE PROGETTO ESECUTIVO TARCA NIGRELLI MAZZOLI
Rev. Data DESCRIZIONE REVISIONE Redatto Controllato Approvato