

PLANIMETRIA GENERALE INDIVIDUAZIONE DELL'OPERA

Scala 1:500

WBS SI. 03
Deviazione canale Otto Mulini

WBS TS.22
OPERA - Tombino scatolare - PV-4- 300x200cm
Viabilità S.P.10 Viarolo - R3


WBS SI. 03
Diversivo Viarolo

WBS TS.28
OPERA - Tombino scatolare - PV-13- 300x200cm
Viabilità S.P.10 Viarolo - R3 progr. 0+624.79

WBS V0.01
Variante S.P.10 all'abitato di Viarolo

Cavalcafosso 03
D = 100 cm

DESCRIZIONE DELLA MODIFICA:
Inserimento nel canale dei nuovi tratti rivestiti, inserimento dei nomi delle viabilità e delle opere vicine

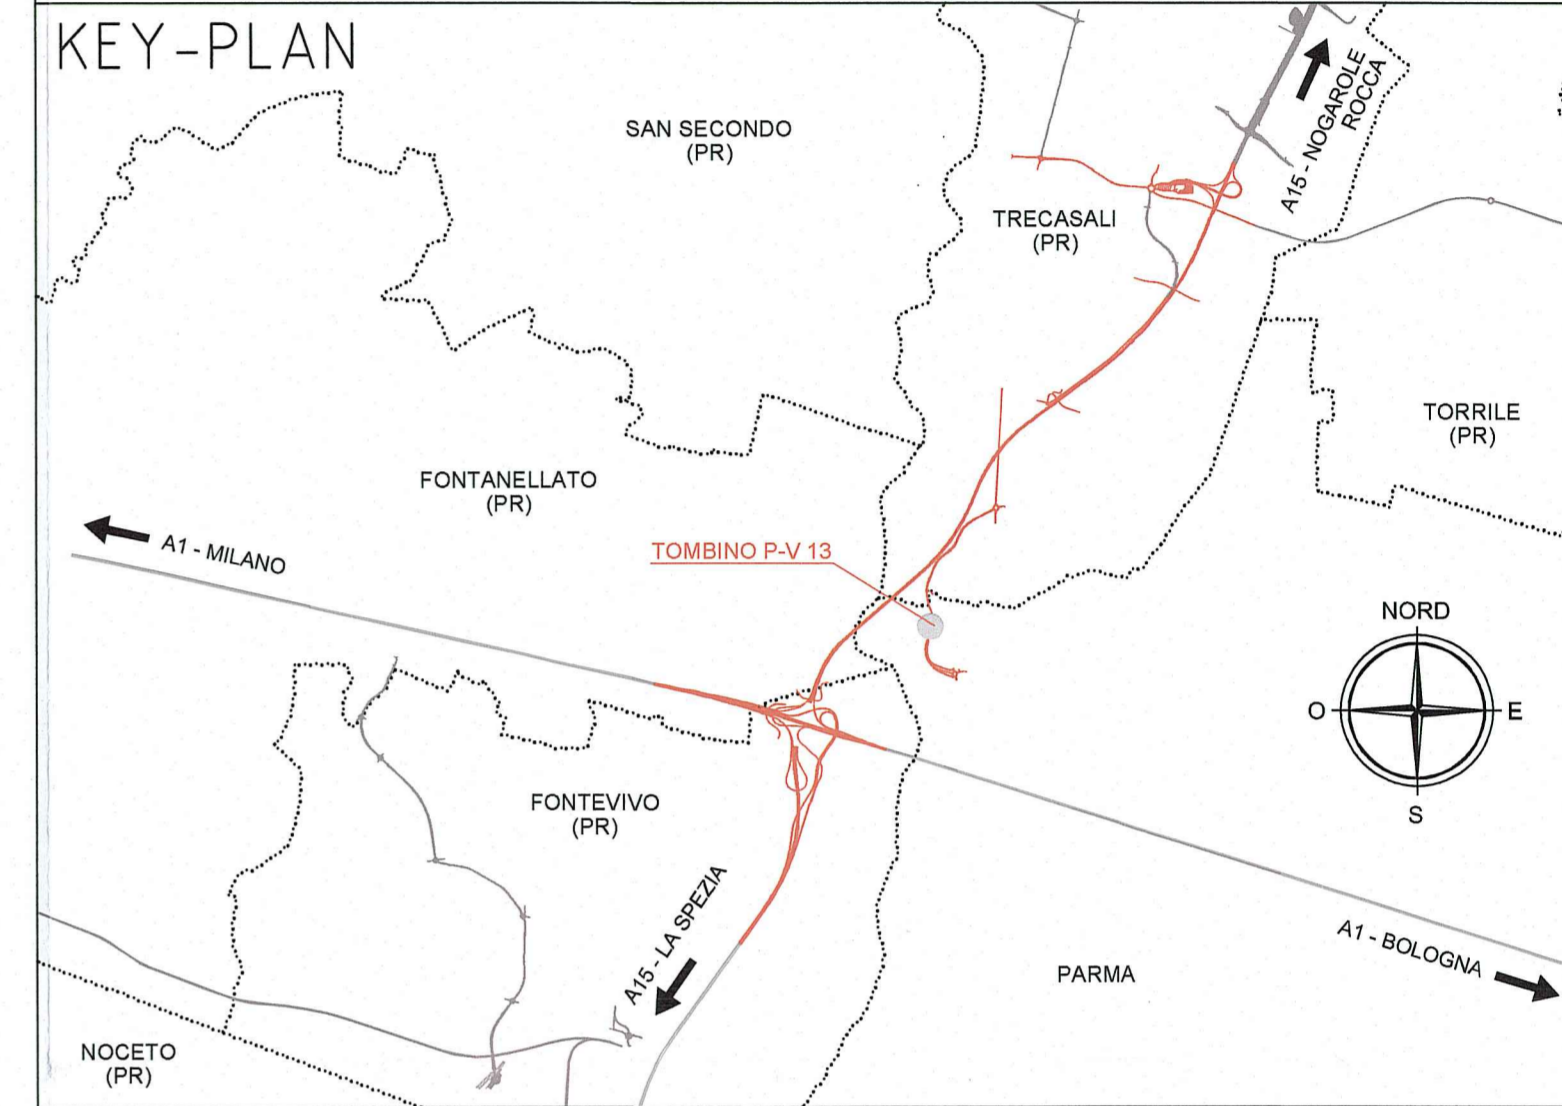

Committente:
AUTOCAMIONALE DELLA CISA S.p.A.
Via Camboara 26/A - Frazione Ponte Taro - 43015 NOCETO (PR)

Impresa Esecutrice:
PIZZAROTTI
FONDATA NEL 1910

**AUTOSTRADA DELLA CISA A15
RACCORDO AUTOSTRADALE A15/A22
CORRIDOIO PLURIMODALE TIRRENO-BRENNERO
RACCORDO AUTOSTRADALE FRA L' AUTOSTRADA DELLA CISA-FONTEVIVO (PR)
E L' AUTOSTRADA DEL BRENNERO-NOGAROLE ROCCA (VR), I LOTTO.**
C.U.P. G61B0400060008 C.I.G. 307068161E

PROGETTO ESECUTIVO

AUTOCAMIONALE DELLA CISA S.p.A.
Il Direttore TIRE: *[Signature]* Il Responsabile del Procedimento: *[Signature]* Il Presidente: *[Signature]*

IMPRESA PIZZAROTTI & C. S.p.A.
Il Direttore Tecnico: **IMPRESA PIZZAROTTI & C. S.p.A.**
Il Responsabile di Progetto
Don. Ing. Luca Bondanelli

PROGETTAZIONE DI:
PIZZAROTTI
FONDATA NEL 1910

A.T.I.: **idrosse engineering** **ROCKSOIL S.p.A.** **VIA**
MANDATARIA MANDANTE MANDANTE

Consulenza specialistica a cura di:
NA

Progettista Responsabile Integrale: **PIZZAROTTI & C. S.p.A.**
Ing. Pietro Mazzoli
Ordine degli Ingegneri della Provincia di Parma n. 821

Tipo Elaborato:		Data Emisione Progetto:	
Viabilità ordinaria e di adduzione all'Autostazione Trecasali - Terre Verdiane		18/03/2014	
Tombini scatoari		Scala:	
Tombino scatolare PV-13 - 300x200 cm - viabilità S.P.10 Viarolo R3 progr. 0+624,79		1:500	
Planimetria Generale individuazione dell'opera			
Identif. Elaborato:			
N.RO IDENTIFICATIVO	COICE COMESSA	LOTTO	FASE
001	RAAA	1	E
ENTRATA	USCITA	CAT. OPERA	N.RO OPERA
1	2	TS	28
PARTE OPERA	TIPO DOC.	N.RO PROG.	DOC.
G	PL	001	B
REVISIONI			
Rev.	Data	DESCRIZIONE REVISIONE	Redatto / Controllato / Approvato
B	10/12/2014	OSSERVAZIONI CONSORZIO DI BONIFICA PARMENSE prot. n° 7976 del 04 dic. 2014	BORACCI / NIGRELLI / MAZZOLI
A	06/08/2014	RIEMMISSIONE PROGETTO ESECUTIVO	A. TARGA / NIGRELLI / MAZZOLI