

PLANIMETRIA GENERALE INDIVIDUAZIONE DELL'OPERA

Scala 1:500

WBS SI.03
Deviazione canale Otto Mulini


WBS TS.22
OPERA - Tombino scatoletto - PV-4- 300x200cm
Viabilità S.P.10 Viarolo - R3 progr. 0+604.77

WBS SI.03
Diversivo Viarolo


WBS TS.28
OPERA - Tombino scatoletto - PV-13- 300x200cm
Viabilità S.P.10 Viarolo - R3

WBS VO.01
Variante S.P.10 all'abitato di Viarolo

Cavalcafosso 03
D = 100 cm

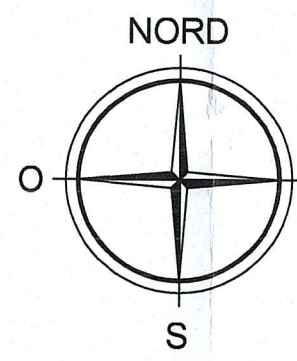

DESCRIZIONE DELLA MODIFICA:
Inserimento nel canale dei nuovi tratti rivestiti, inserimento dei nomi delle viabilità e delle opere vicine

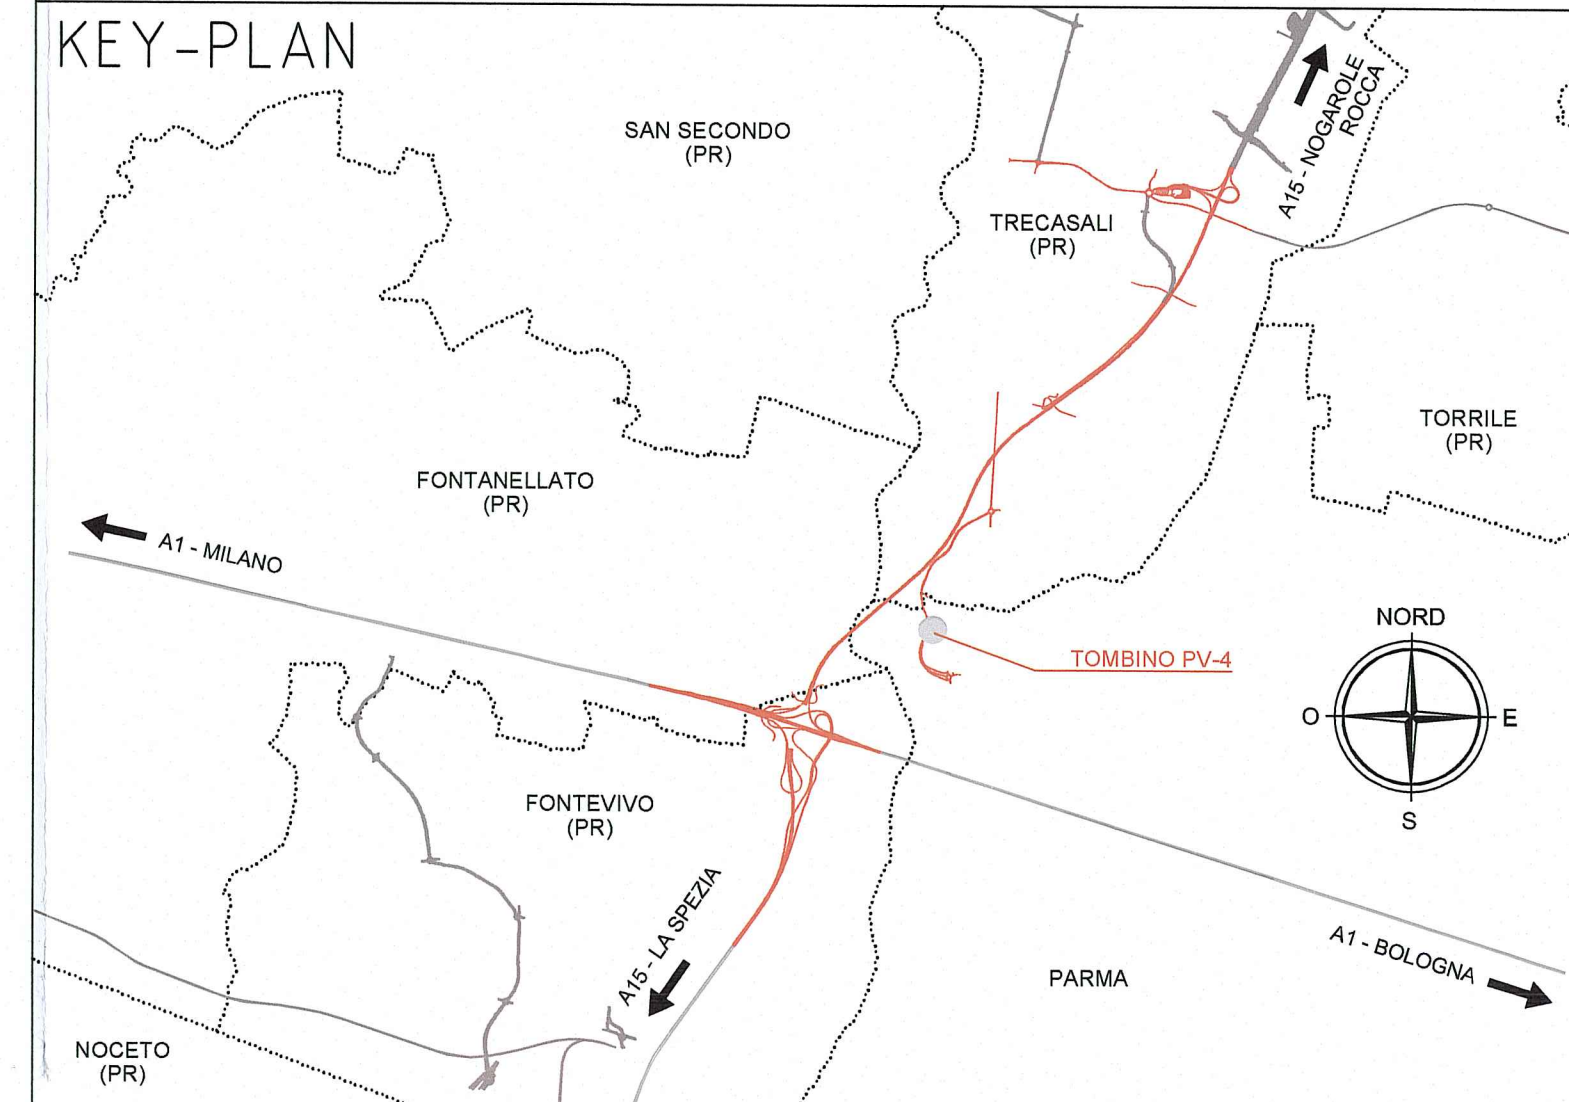

Committente:
AUTOCAMIONALE DELLA CISA S.p.A.
Via Camboara 26/A - Frazione Ponte Taro - 43015 NOCETO (PR)

Impresa Esecutrice:
PIZZAROTTI
FONDATA NEL 1910

AUTOSTRADA DELLA CISA A15
RACCORDO AUTOSTRADALE A15/A22
CORRIDOIO PLURIMODALE TIRRENO-BRENNERO
RACCORDO AUTOSTRADALE FRA L'AUTOSTRADA DELLA CISA-FONTEVIVO (PR)
E L'AUTOSTRADA DEL BRENNERO-NOGAROLE ROCCA (VR). I LOTTO.
C.U.P. G61B04000060008 C.I.G. 307068161E

PROGETTO ESECUTIVO

AUTOCAMIONALE DELLA CISA S.p.A.
Il Direttore/RE: *[Signature]* Il Responsabile del Procedimento: *[Signature]* Il Presidente: *[Signature]*

IMPRESA PIZZAROTTI & C. S.p.A.
Il Direttore Tecnico: *Dot. Ing. Luca Bondanelli* Il Geologo: NA

PROGETTAZIONE DI:
PIZZAROTTI
FONDATA NEL 1910 Il Progettista: F. NIGRELLI
Ordine degli Ingegneri della Provincia di Palermo n. 3581

A.T.I.: **idresse engineering** **ROCKSOIL S.p.A.** **VIA**
MANDATARIA MANDANTE MANDANTE
Coordinatore per la Sicurezza in fase di Progettazione: Ing. Giovanni Maria Cepparotti
Ordine degli Ingegneri della Provincia di Viterbo n. 392

Consulenza specialistica a cura di:
NA Progettista Responsabile Integrazione Progettazione Specialistica:
Impresa Pizzarotti & C. S.p.A. / PIZZAROTTI
Ing. Pietro Mazzoli / SCRITTORE ORDINE
Ordine degli Ingegneri della Provincia di Parma n. 222

Titolo Elaborato:
Viabilità ordinaria e di adduzione all'Autostazione Trecasali-Terre Verdiane
Tombini scatoletti
Tombino scatoletto PV-4 - 300x200 cm - viabilità S.P.10 Viarolo - R3 progr. 0+604.77
Planimetria Generale individuazione dell'opera
Data Emissione Progetto: 18/03/2014
Scala: 1:500

Identif. Elaborato:	NUM. IDENTIFICATIVO	CODICE COMMESSA	LOTTO	FASE	ENTE	AMBITO	OT. OPERA	ALTRA OPERA	PARTE OPERA	TIPO DOC.	ALTRA PROGR. DOC.	REVISIONE	
		RAAA	1	E	I	VO	TS	22	G	PL	001	B	
Rev.	Data	DESCRIZIONE REVISIONE					Redatto	Controlato	Approvato				
B	10/12/2014	OSSERVAZIONI CONSORZIO DI BONIFICA PARMENSE prot. n°7978 del 04 dic. 2014					BORACCI	NIGRELLI	MAZZOLI				
A	05/06/2014	RIEMMISSIONE PROGETTO ESECUTIVO					A. TARGA	NIGRELLI	MAZZOLI				