WBS: Variante S.P.10 all'abitato di Viarolo
TRATTO IN RITORNO

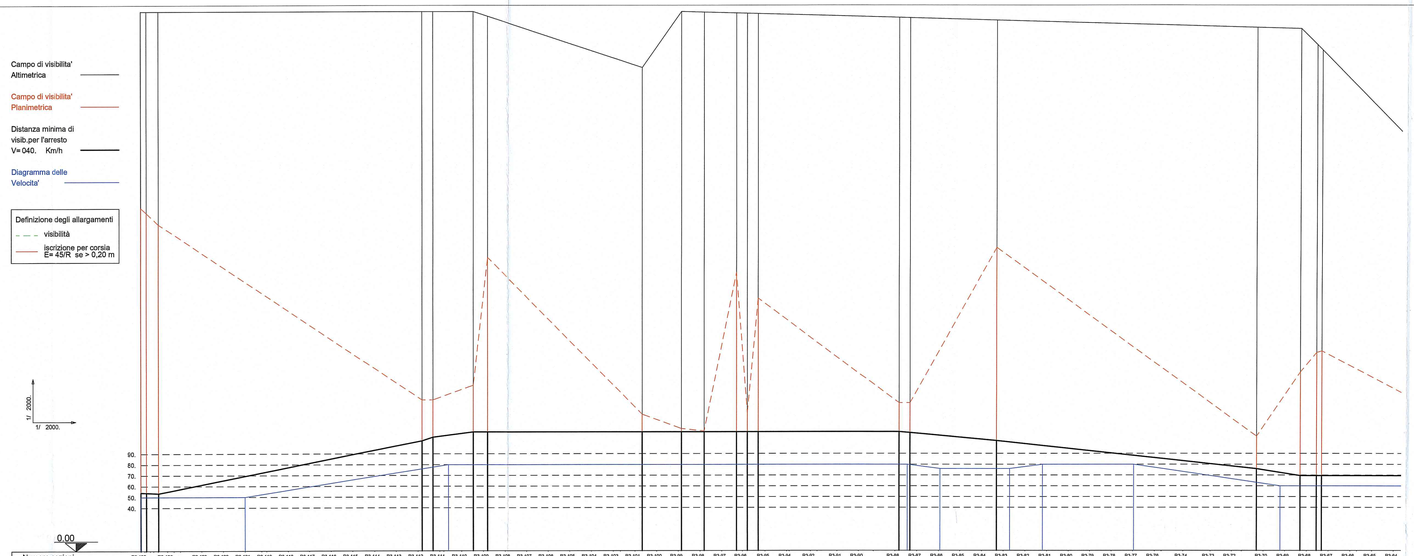

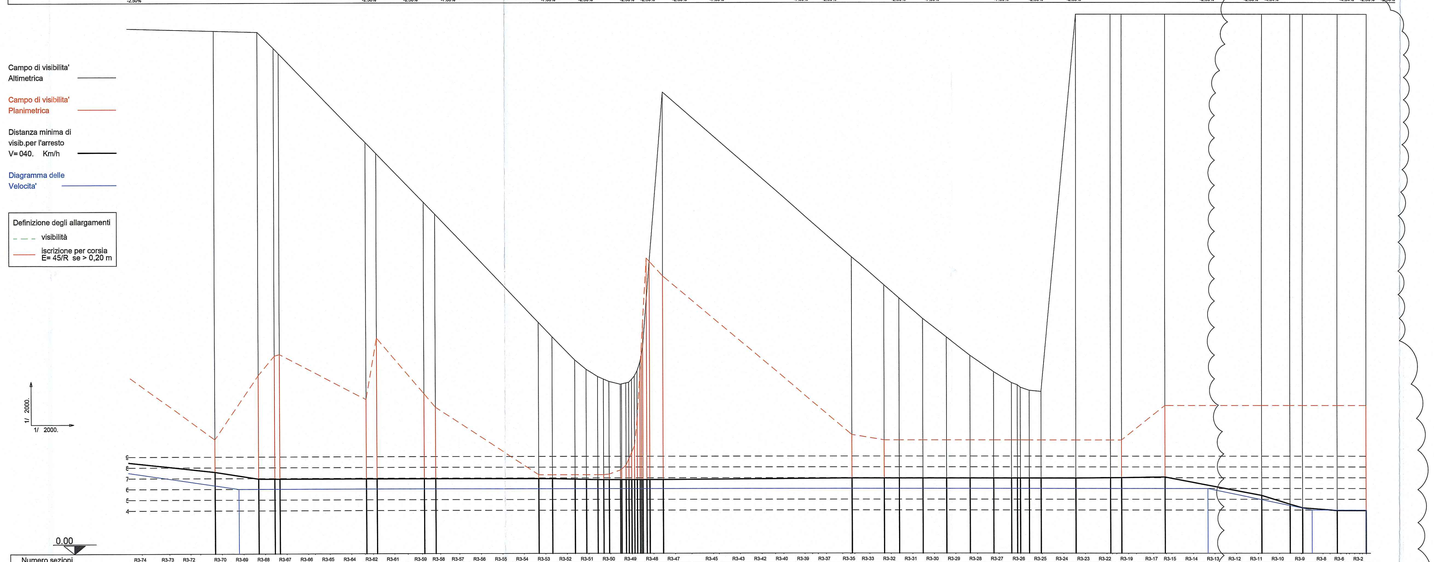

WBS: Variante S.P.10 all'abitato di Viarolo
TRATTO IN RITORNO

KEY–PLAN–LOTTO 01

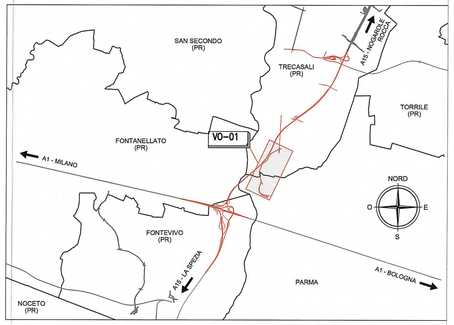

KEY–PLAN–VO01

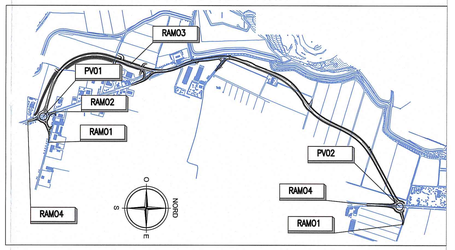

Modifica opera TS27 a seguito richieste Consorzio di Bonifica

Committente:

AUTOCAMIONALE DELLA CISA S.P.A.
Via Camboara 26/A - Frazione Ponte Taro - 43015 NOCETO (PR)

Impresa Esecutrice:

PIZZAROTTI FONDATA NEL 1910

AUTOSTRADA DELLA CISA A15
RACCORDO AUTOSTRADALE A15/A22
CORRIDOIO PLURIMODALE TIRRENO-BRENNERO
RACCORDO AUTOSTRADALE FRA L' AUTOSTRADA DELLA CISA-FONTEVIVO (PR)
E L'AUTOSTRADA DEL BRENNERO-NOGAROLE ROCCA (VR). I LOTTO.

C.U.P. G61B04000060008 C.I.G. 307068161E

PROGETTO ESECUTIVO

AUTOCAMIONALE DELLA CISA S.p.A.
Il Direttore Tecnico:
Il Responsabile del Procedimento:
Il Presidente:

IMPRESA PIZZAROTTI & C. S.p.A.
Il Direttore Tecnico:
Il Responsabile di Progetto
Dott. Ing. Lubo Bondanelli

Il Geologo:
NA

PROGETTAZIONE DI:
PIZZAROTTI FONDATA NEL 1910
A.T.I.: idroesse engineering MANDATARIA; ROCK SOIL S.p.A. MANDANTE; ViA MANDANTE

Il Progettista:
Ing. Fabio Nigrelli
Ordine degli Ingegneri della Provincia di Parma n. 3581

Coordinatore per la Sicurezza in fase di Progettazione:
Ing. Giovanni Maria Cepparotti
Ordine degli Ingegneri della Provincia di Viterbo n. 392

Consulenza specialistica a cura di:
NA

Progettista Responsabile Integrazione Prestazioni Specialistiche:
Impresa Pizzarotti S.p.A. Ing. Ric. Elsa MAZZOLI
Ing. Pietro MINGOZZI
ISCRITTO ORDINE INGEGNERI PROVINCIA DI PARMA N. 1581

Titolo Elaborato:
Viabilità ordinaria e di adduzione all' Autostazione
Trecasali - Terre Verdiane
Variante S.P.10 all' abitato di Viarolo
Diagrammi di visuale libera e velocità - Tav. 2/2

Data Emissione Progetto: 18/03/2014
Scala: 1:2000

Identif. Elaborato:

N.RO IDENTIFICATIVO	CODICE COMMESSA	LOTTO	FASE	ENTE	AMBITO	CAT. OPERA	N.RO OPERA	PARTE OPERA	TIPO DOC.	N.RO PROGR. DOC.	REVISIONE
	RAAA	1	E	I	VO	VO	01	K	DV	002	D

Rev.	Data	DESCRIZIONE REVISIONE	Redatto	Controllato	Approvato
E					
D	24/04/2015	Modifica opera TS27 a seguito richieste Consorzio di Bonifica	TBF	NIGRELLI	MAZZOLI
C	27/01/2015	Istruttoria A15	TBF	NIGRELLI	MAZZOLI
B	10/10/2014	Istruttoria RINA prot. n° 730 del 08/09/2014	TBF	NIGRELLI	MAZZOLI
A	30/06/2014	EMISSIONE PROGETTO ESECUTIVO	A.ZANELLATO	NIGRELLI	MAZZOLI