
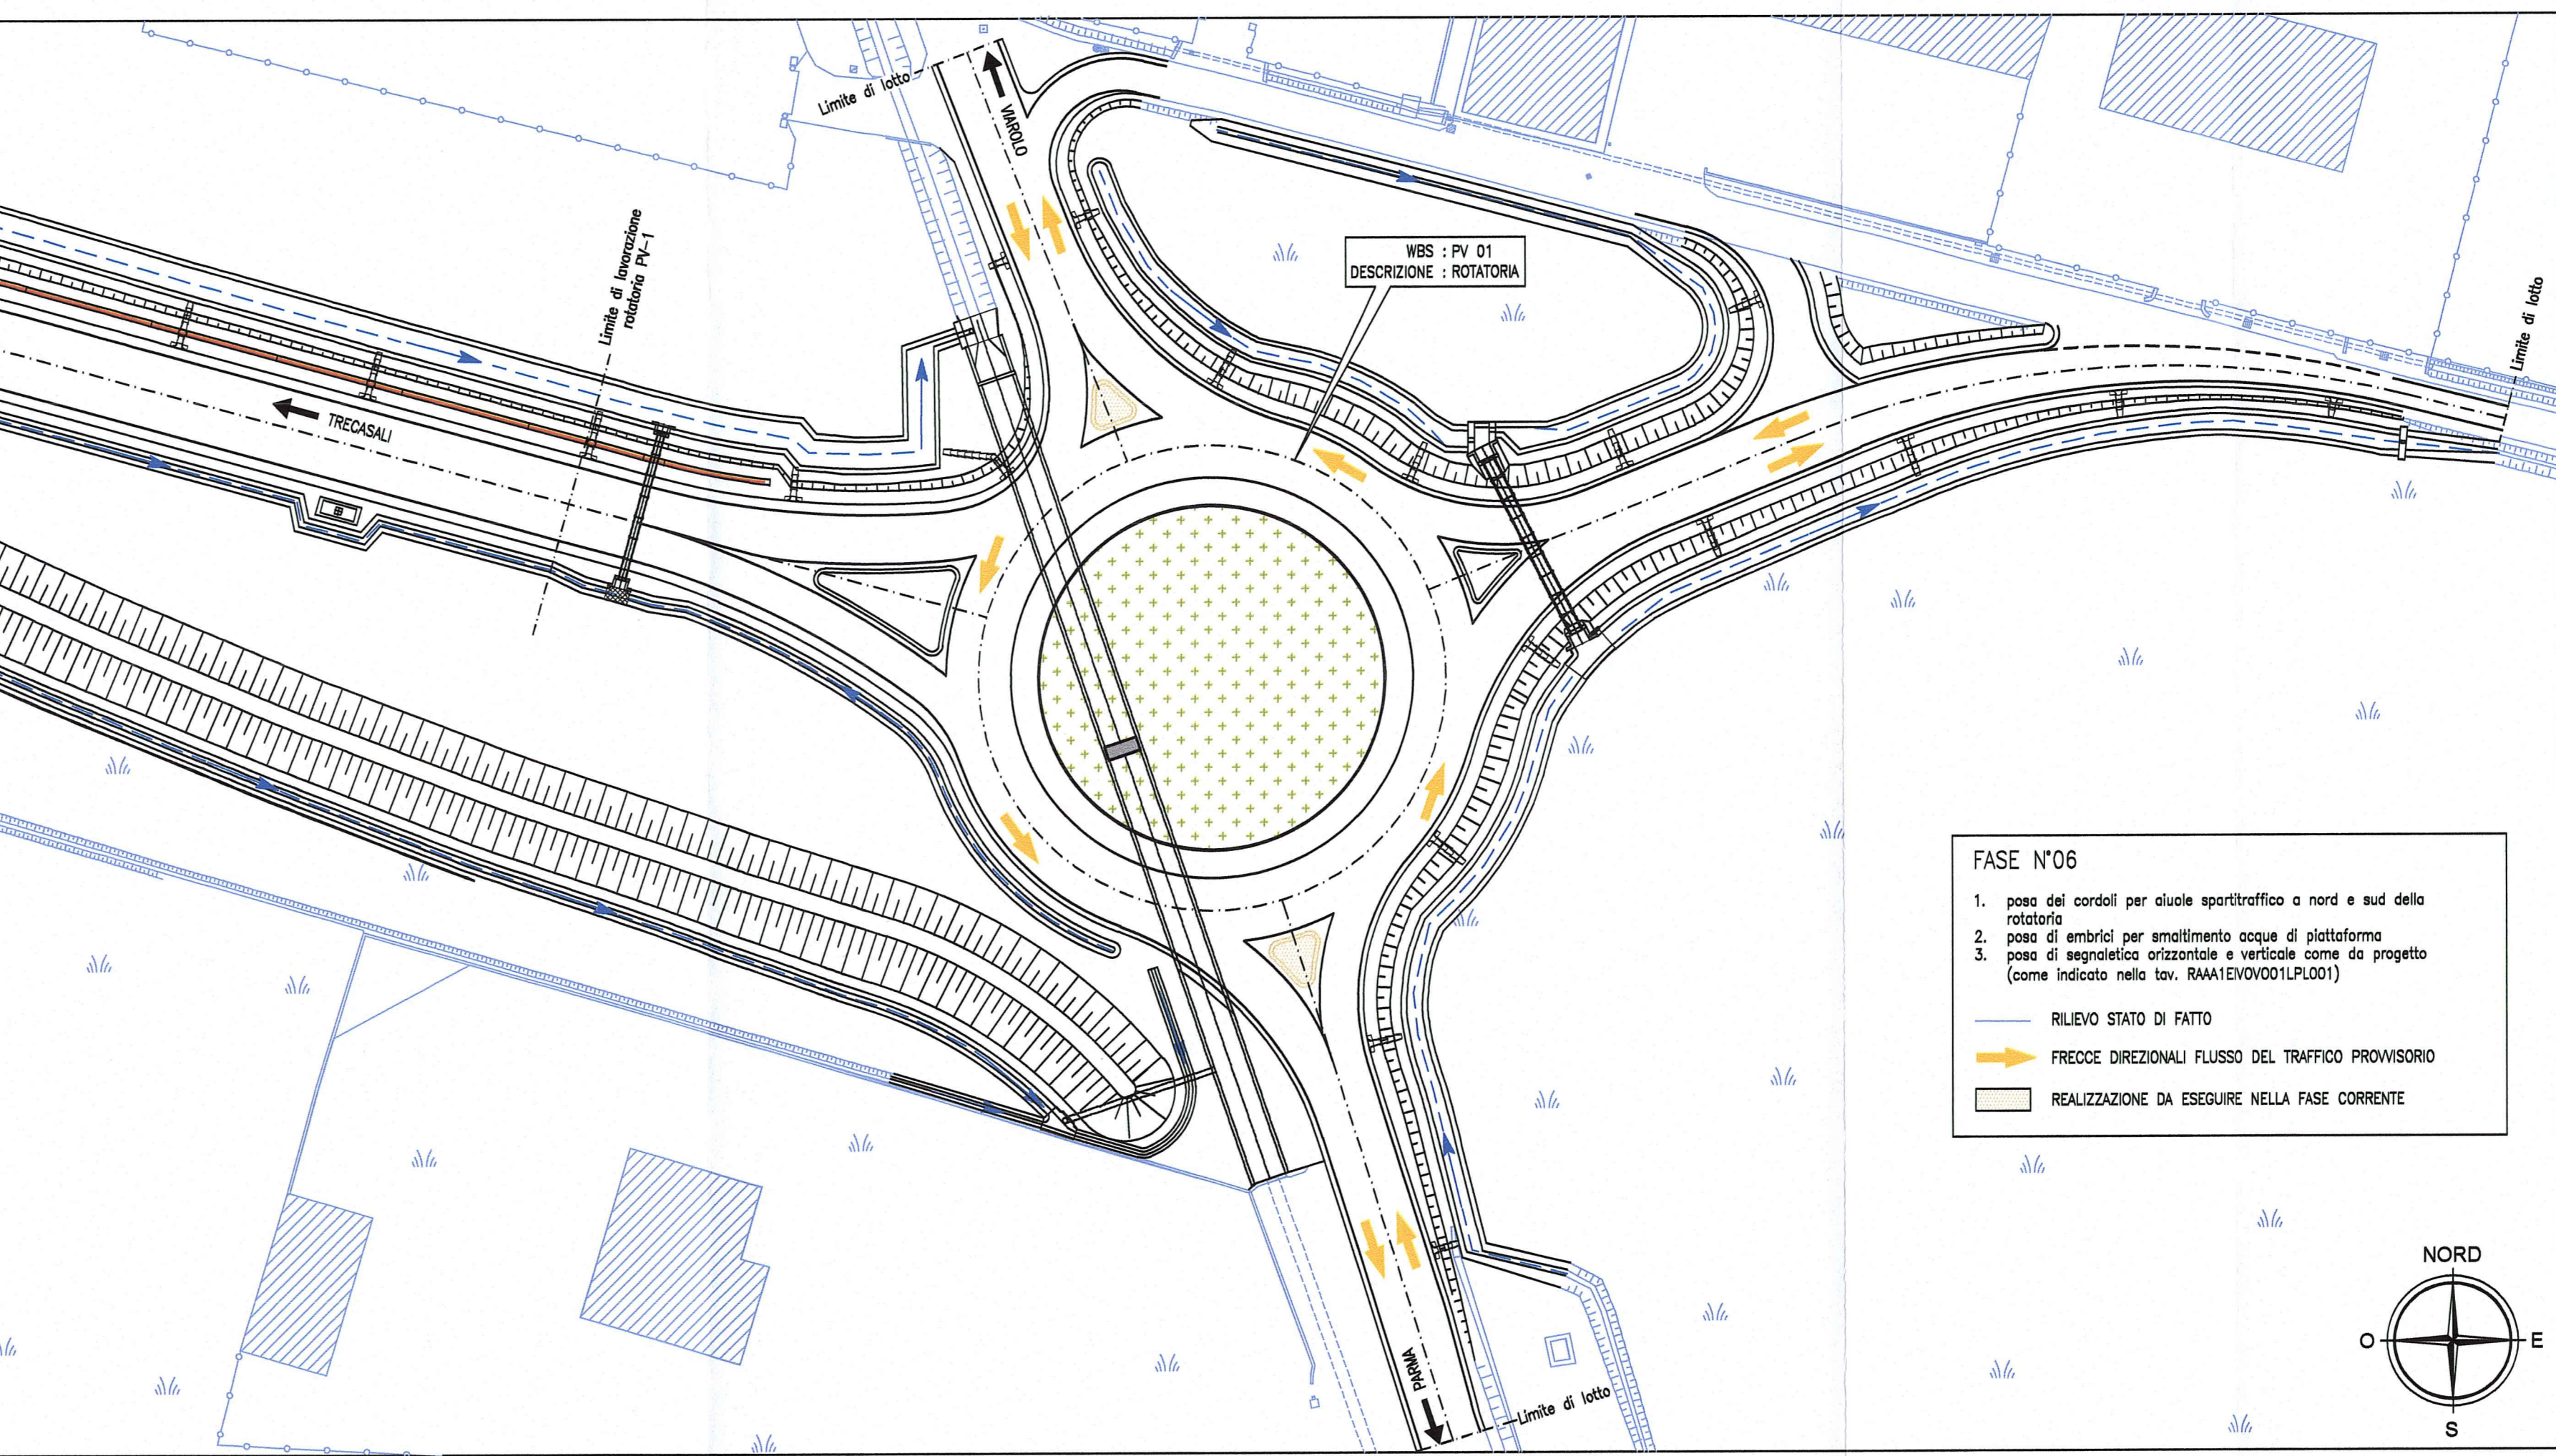
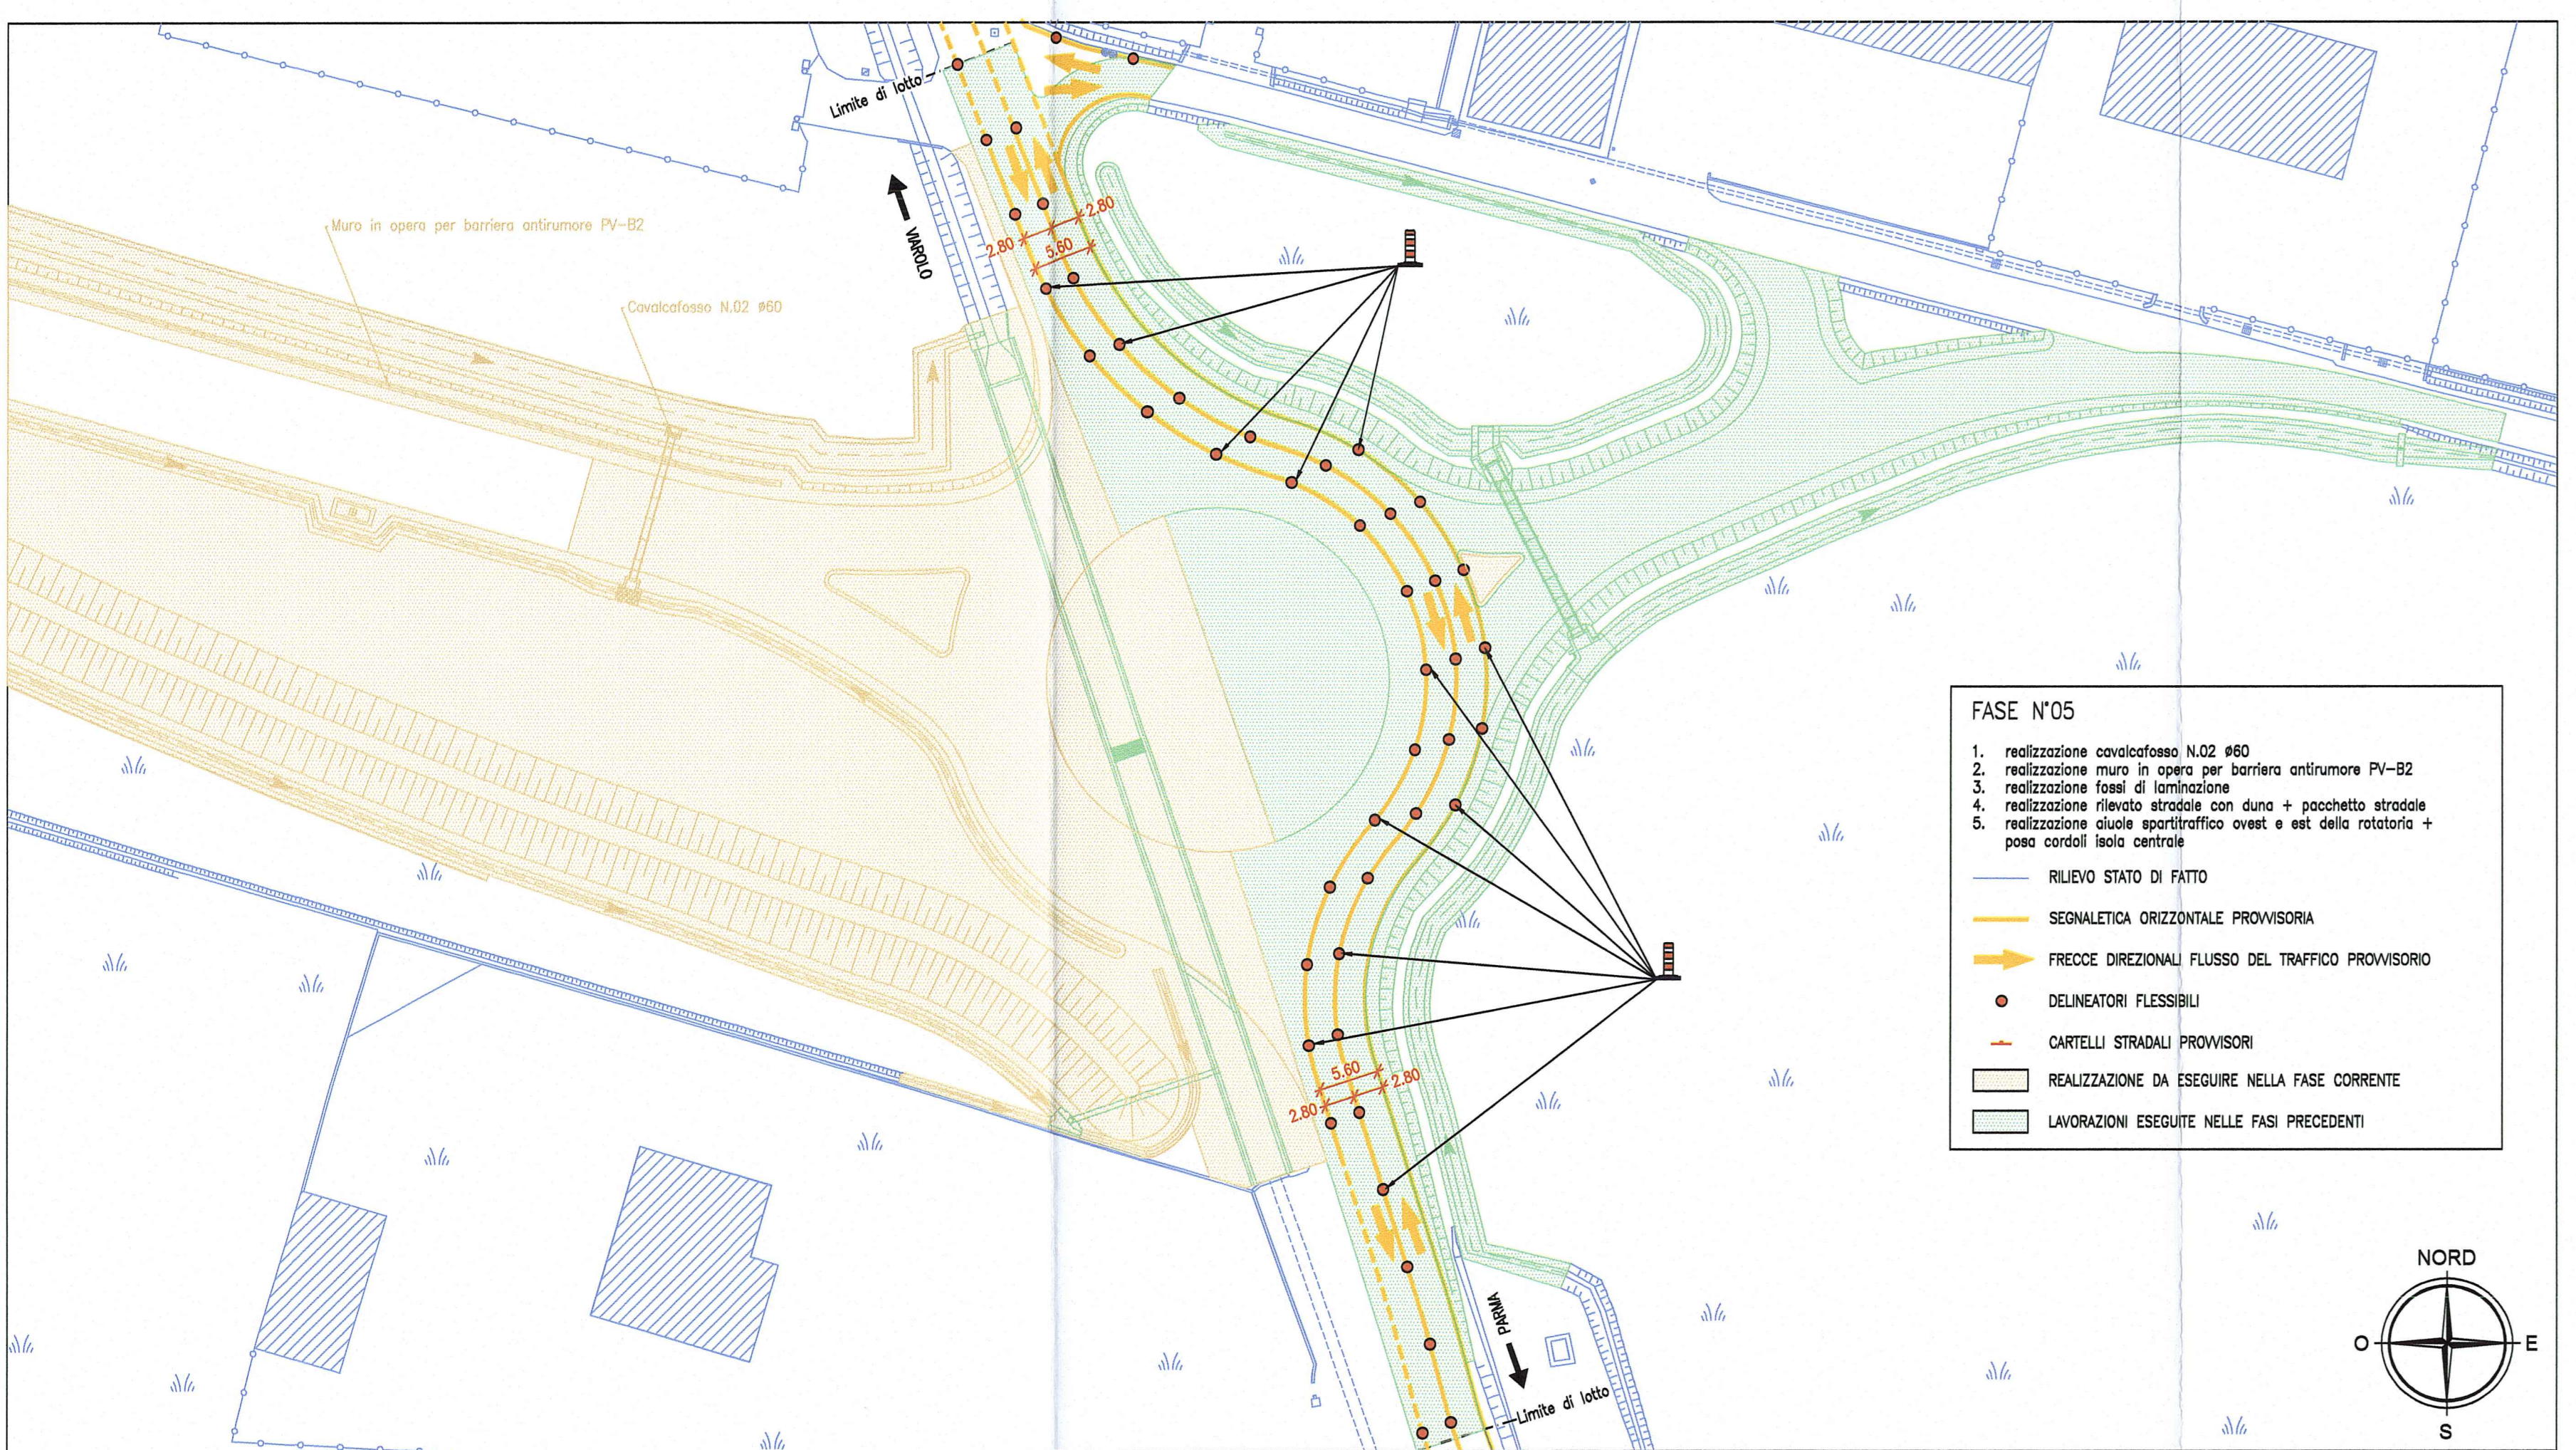
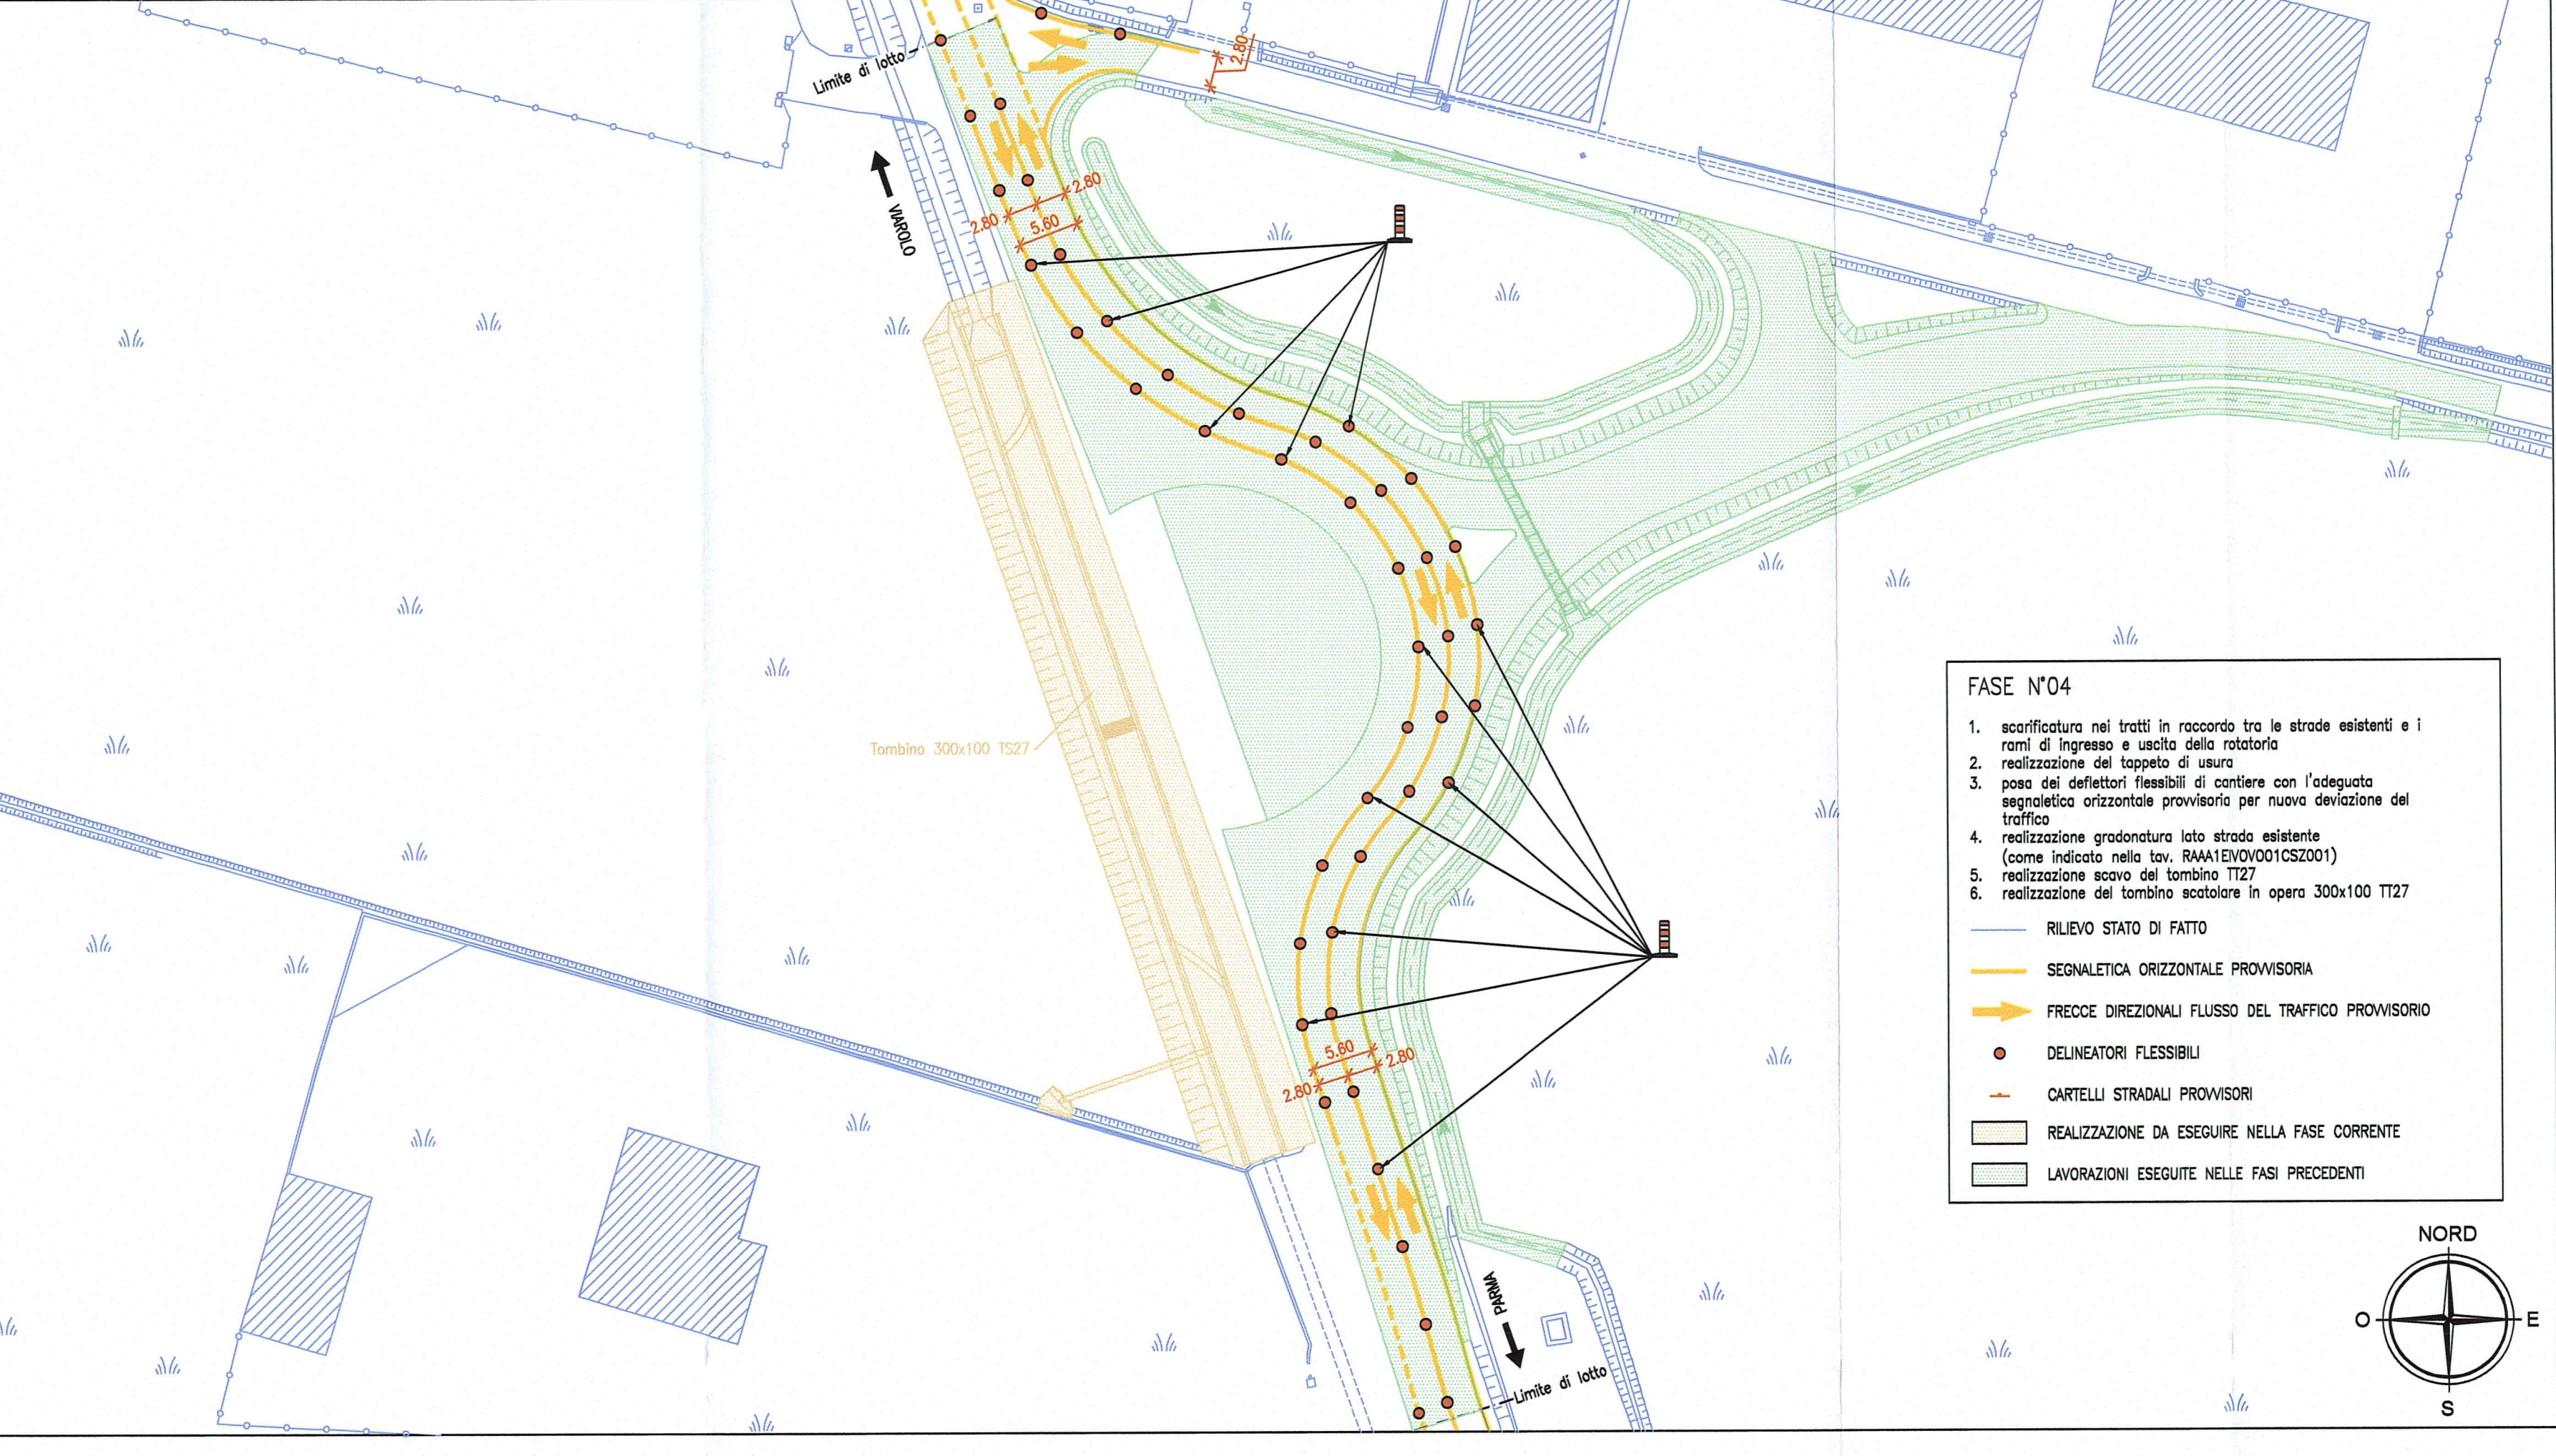


istruttoria provincia prot. n° 80210 del 16/12/2014

NOTA 15
sono state riviste le fasi per garantire 2 corsie durante i lavori di realizzazione delle rotatorie

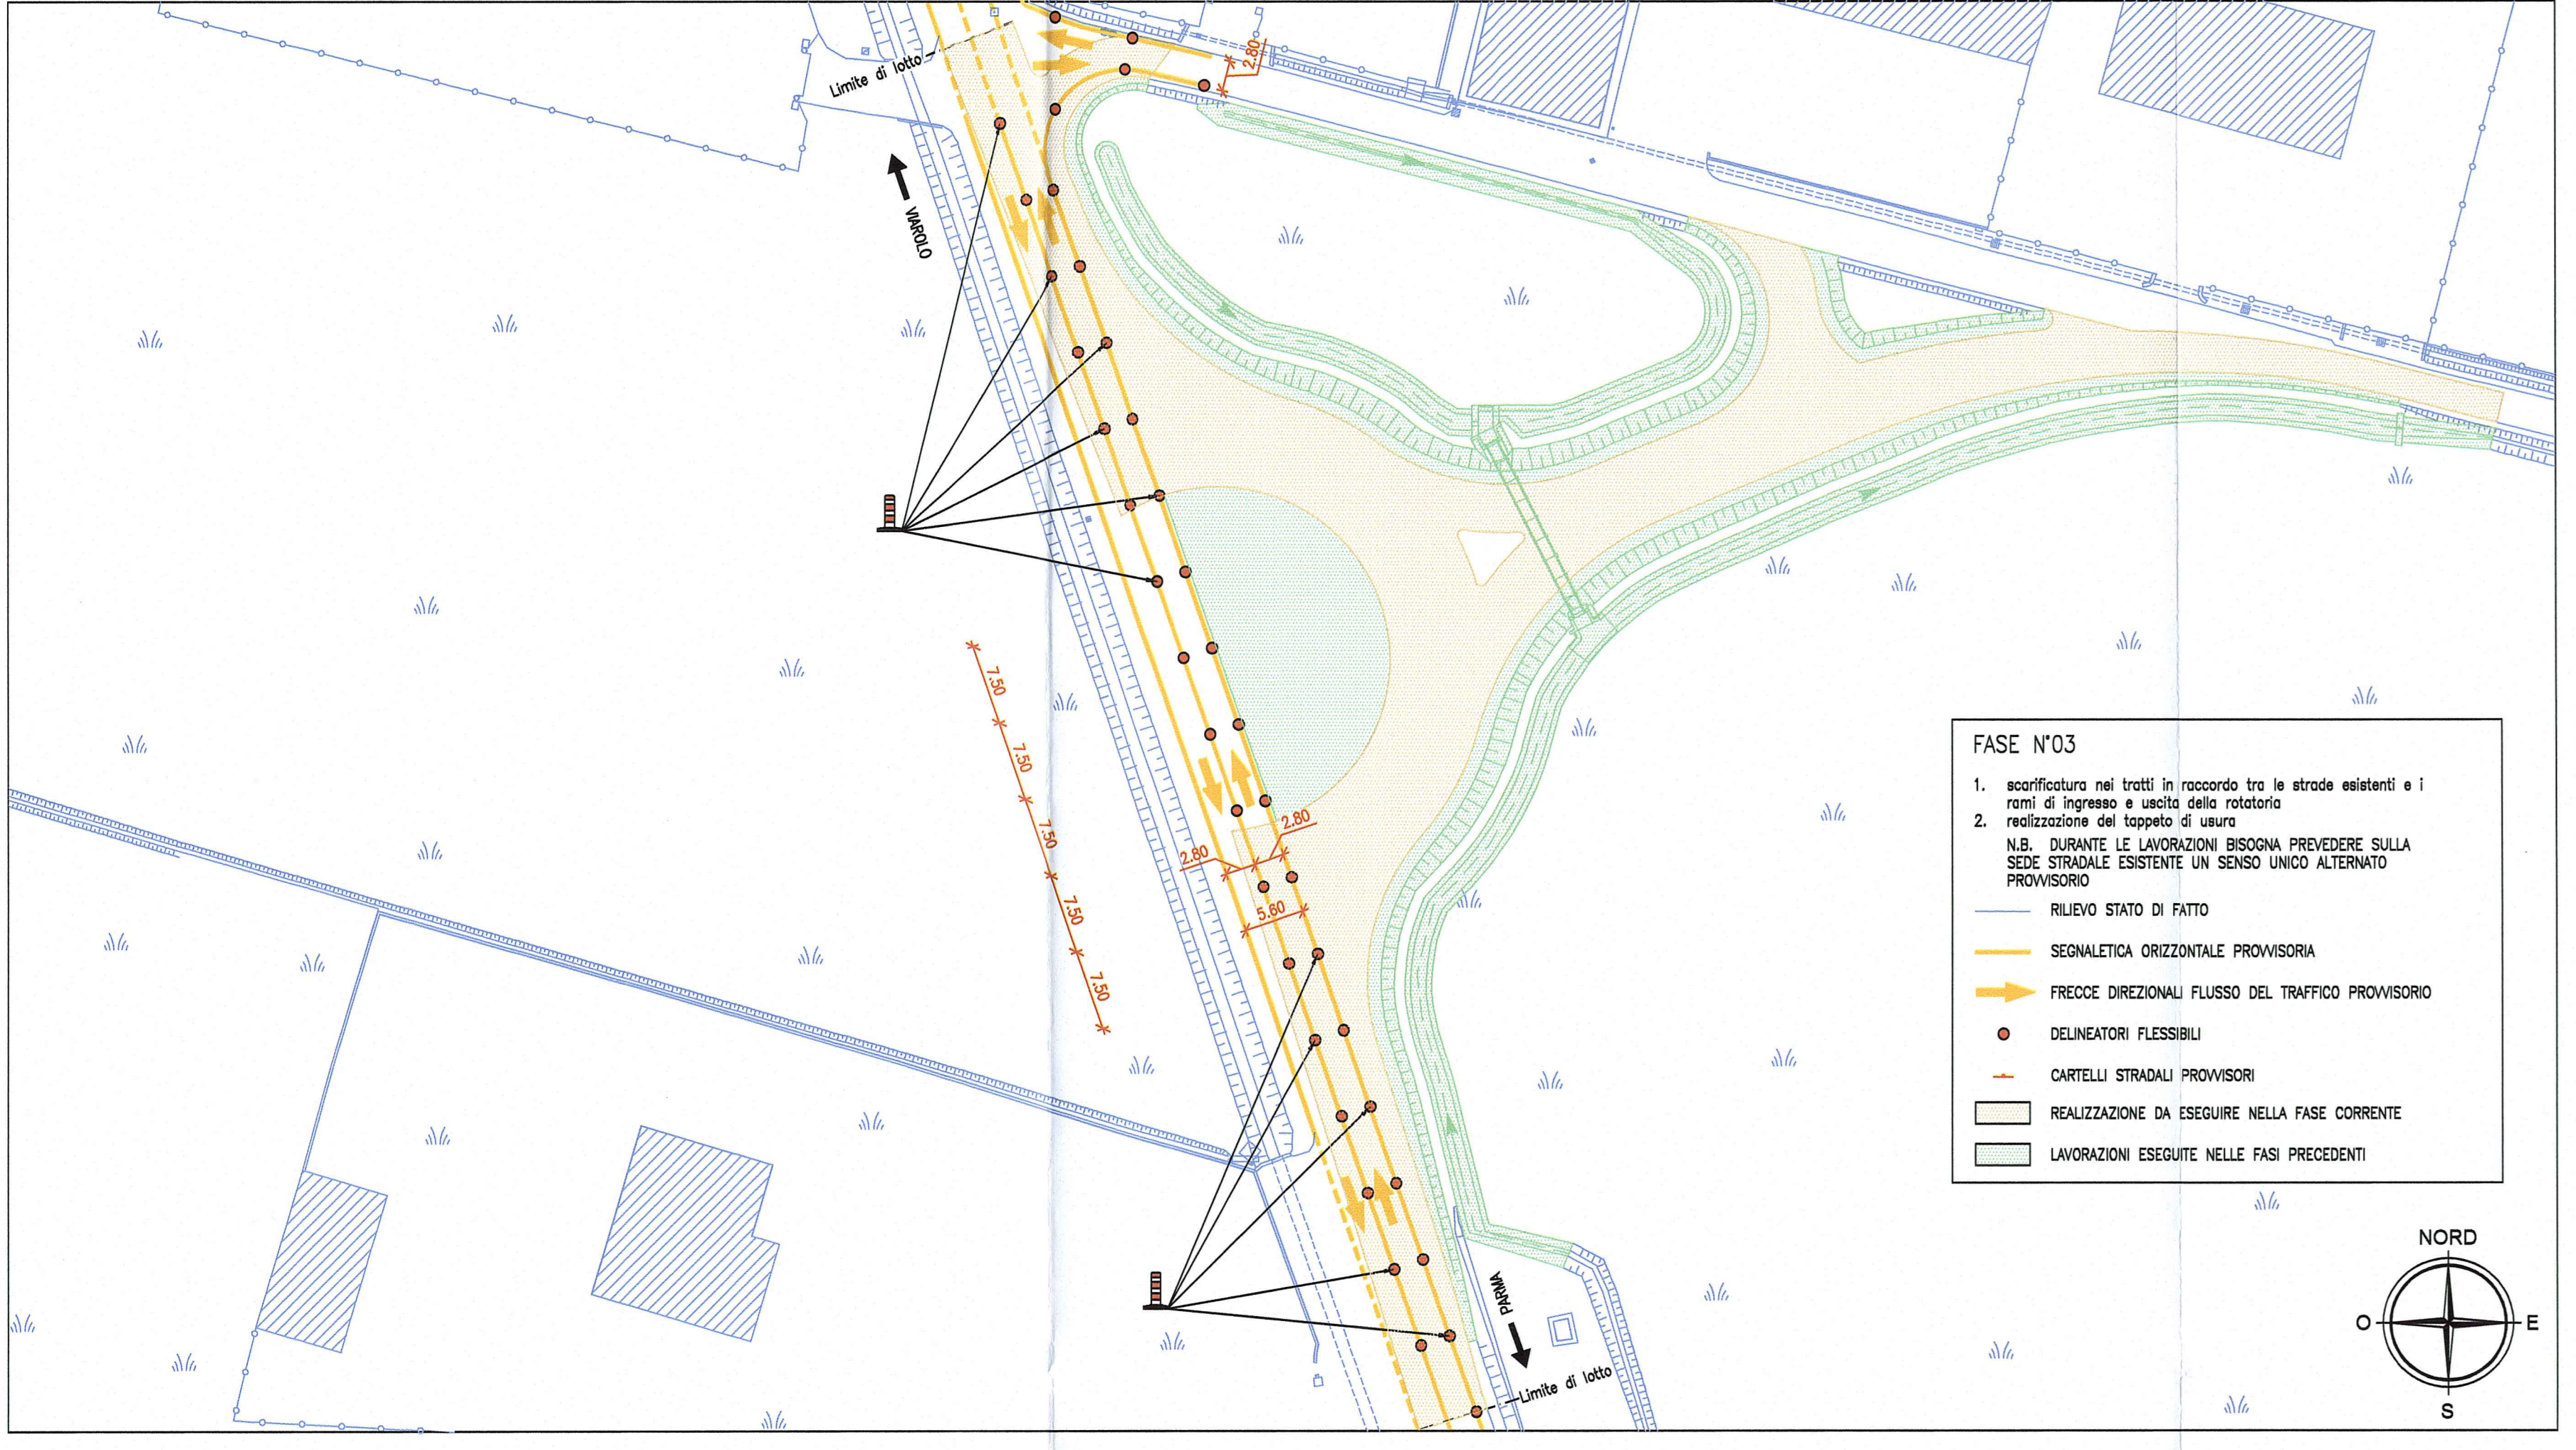

AUTOCAMIONALE DELLA CISA S.p.A.
Via Combaoro 26/A - Frazione Ponte Taro - 43015 NOCETO (PR)

IMPRESA ESECUTRICE: PIZZAROTTI FONDATA NEL 1910

PROGETTO ESECUTIVO

AUTOSTRADA DELLA CISA A15
RACCORDO AUTOSTADALE A15/A22
CORRIDOIO PLURIMODALE TIRRENO-BRENNERO
RACCORDO AUTOSTADALE FRA L'AUTOSTRADA DELLA CISA-FONTEVIVO (PR)
E L'AUTOSTRADA DEL BRENNERO-NOGAROLE ROCCA (VR), I LOTTO.

C.U.P. G61B04000600008 C.I.G. 307058161E

PROGETTAZIONE DI: PIZZAROTTI FONDATA NEL 1910

PROGETTISTA: Ing. Fabio Nigrelli
Ordine degli Ingegneri della Provincia di Palermo n. 3561

COORDINATORE PER LA SICUREZZA IN FASE DI PROGETTAZIONE: Ing. Giovanni Maria Cepparotti
Ordine degli Ingegneri della Provincia di Verona n. 392

CONSULENZA SPECIALISTICA A CURA DI: idreosse engineering, ROCKSOL, VIA

PROGETTAZIONE ESECUTIVA: Ing. Pierluigi Mazzoli
Ordine degli Ingegneri della Provincia di Parma n. 821

TITOLO ELABORATO: Viabilità ordinaria e di adduzione all'Autostazione
Trecasali - Terre Verdiane
Variante S.P. 10 all'abitato di Vianolo
Planimetria fasi esecutive rotatoria PV-1

DATA EMISSIONE PROGETTO: 18/03/2014

SCALE: 1:500

Identif. Elaborato:	DATA EMISSIONE PROGETTO:	DATA EMISSIONE REVISIONE:
RAAA	18/03/2014	
VC		
01		
C		
PL		
008		
B		