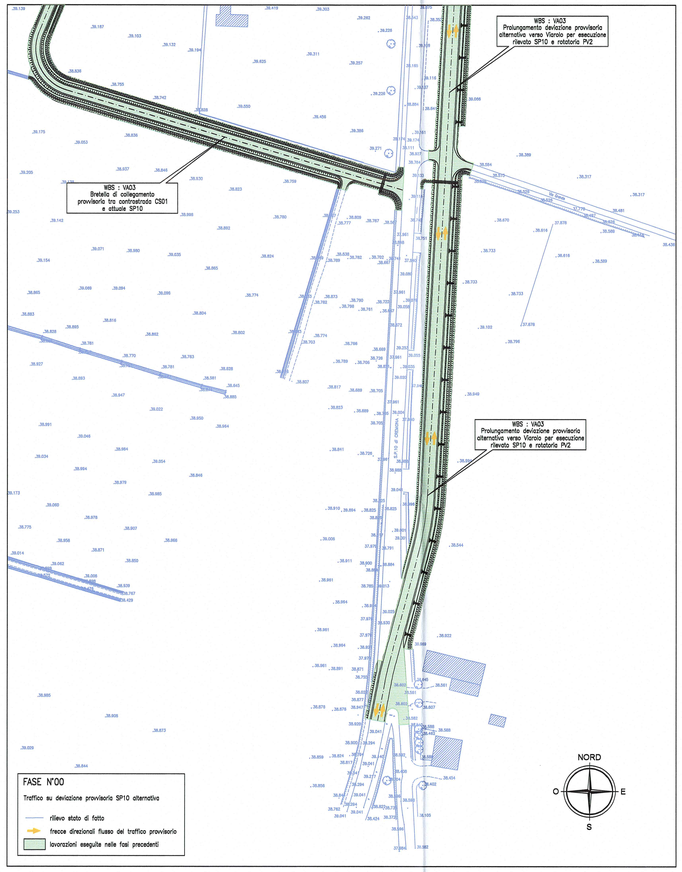

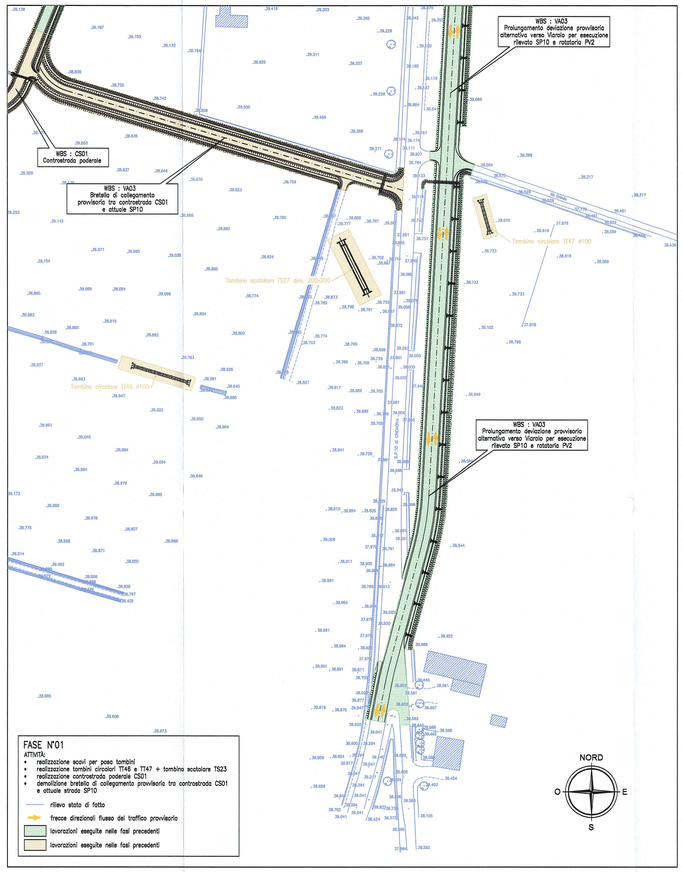

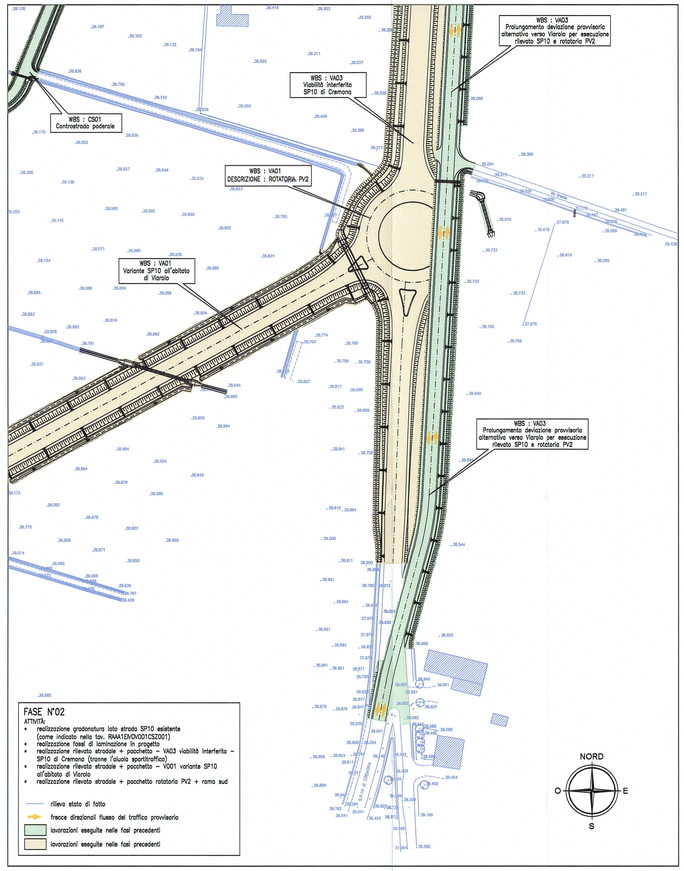

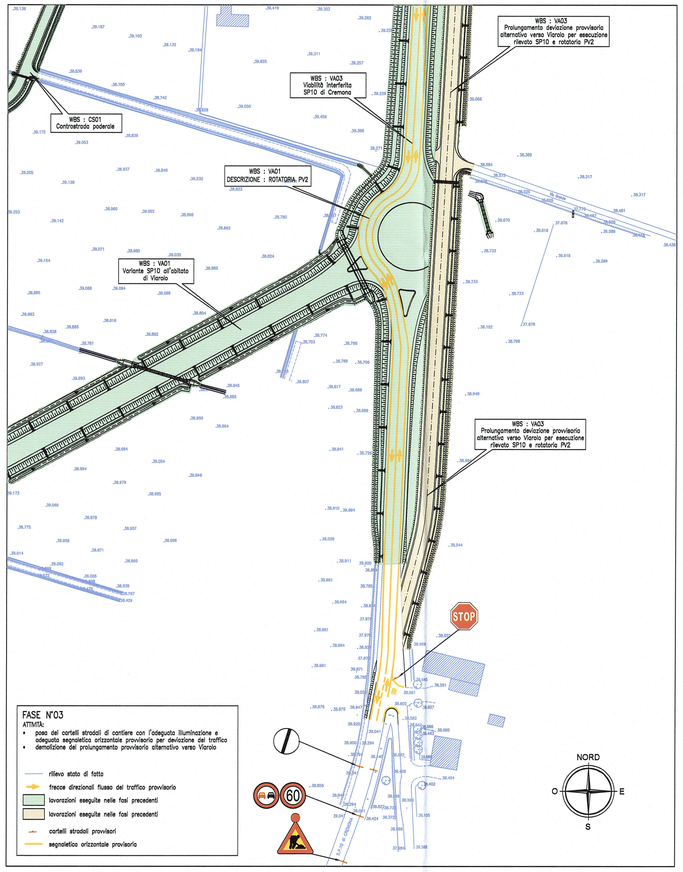

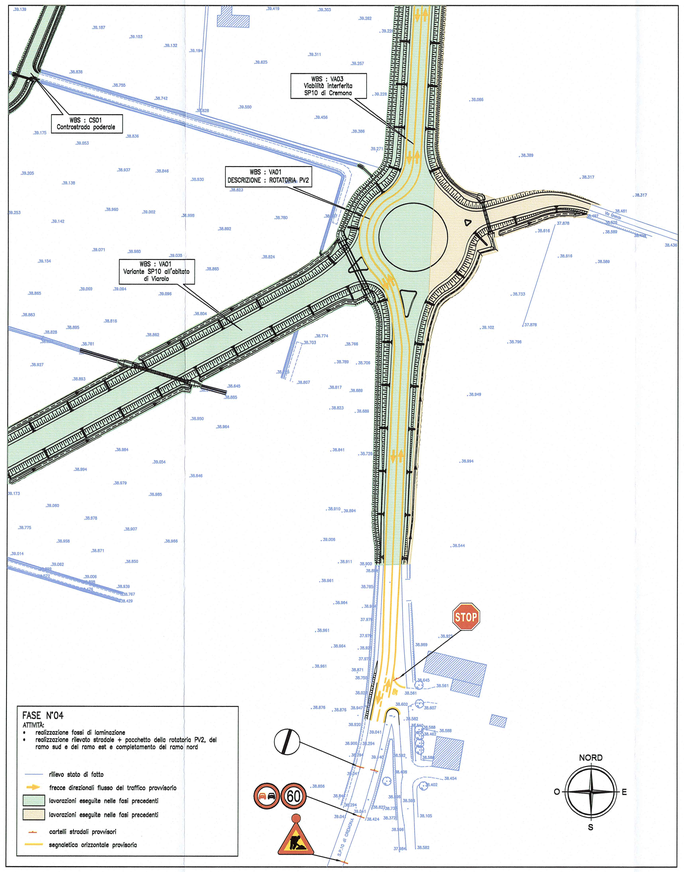

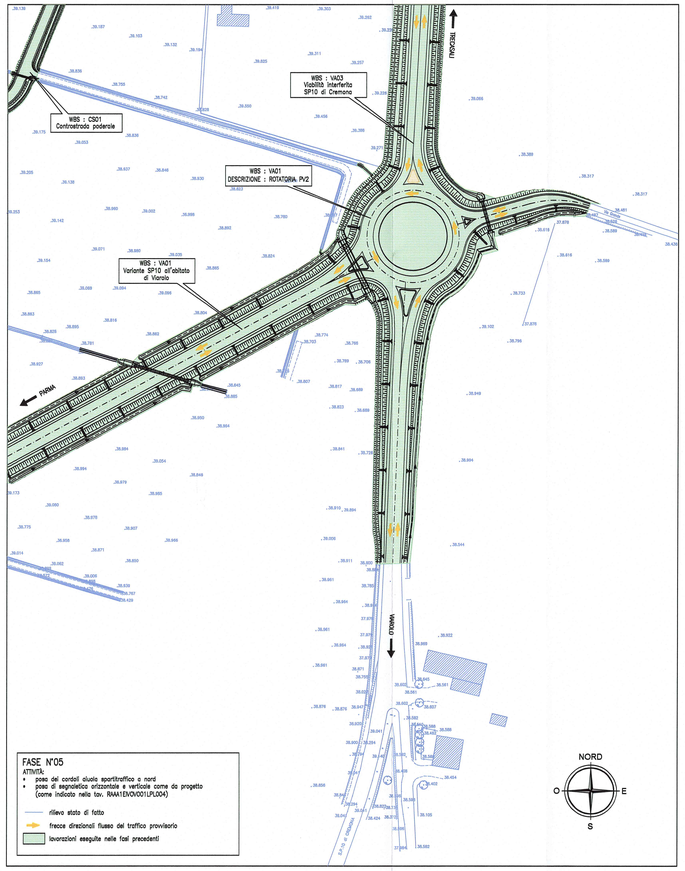

KEY–PLAN–LOTTO 01

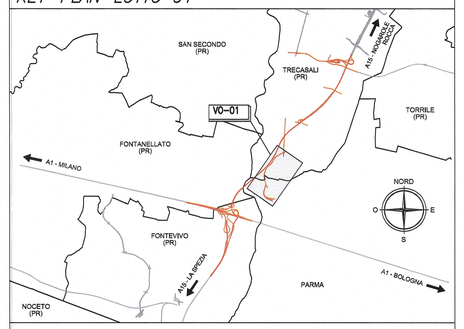

KEY – PLAN – VO01

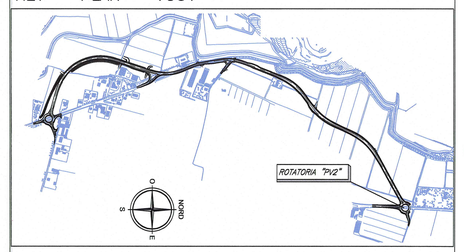

istruttoria provincia prot. n° 80210 del 16/12/2014

NOTA 15
sono state riviste le fasi per garantire 2 corsie durante i lavori di realizzazione delle rotatorie

Committente:

AUTOCAMIONALE DELLA CISA S.p.A.
Via Camboara 26/A - Frazione Ponte Taro - 43015 NOCETO (PR)

Impresa Esecutrice:

PIZZAROTTI
FONDATA NEL 1910

AUTOSTRADA DELLA CISA A15
RACCORDO AUTOSTRADALE A15/A22
CORRIDOIO PLURIMODALE TIRRENO–BRENNERO
RACCORDO AUTOSTRADALE FRA L'AUTOSTRADA DELLA CISA-FONTEVIVO (PR) E L'AUTOSTRADA DEL BRENNERO-NOGAROLE ROCCA (VR). I LOTTO.

C.U.P. G61B04000060008 | C.I.G. 307068161E

PROGETTO ESECUTIVO

AUTOCAMIONALE DELLA CISA S.p.A.
Il Direttore TIBRE: | Il Responsabile del Procedimento: | Il Presidente:

IMPRESA PIZZAROTTI & C. S.p.A.
Il Direttore Tecnico: IMPRESA PIZZAROTTI & C. S.p.A. Il Responsabile di Progetto Dott. Ing. Luca Buzzanelli

Il Geologo: NA

PROGETTAZIONE DI:
PIZZAROTTI FONDATA NEL 1910
A.T.I.: idroesse engineering | ROCKSOIL S.p.A. | ViA ENGINEERING S.r.l.

Il Progettista:
Ing. Fabio Nigrelli
Ordine degli Ingegneri della Provincia di Palermo n. 3581

Coordinatore per la Sicurezza in fase di Progettazione:
Ing. Giovanni Maria Cepparotti
Ordine degli Ingegneri della Provincia di Viterbo n. 392

Consulenza specialistica a cura di: NA

Progettista Responsabile Integrazione: IMPRESA PIZZAROTTI
Impresa Pizzarotti & C. S.p.A. (GIÀ CONSORZIO STABILE INGEGNERI PARMA n.821)
Ing. Pietro Mazzoli
Ordine degli Ingegneri della Provincia di Parma n. 821

Dott. Ing. PIETRO MAZZOLI

Titolo Elaborato:
Viabilità ordinaria e di adduzione all' Autostazione Trecasali - Terre Verdiane
Variante S.P.10 all' abitato di Viarolo
Planimetria fasi esecutive rotatoria PV-2

Data Emissione Progetto: 18/03/2014
Scala: 1:500

Identif. Elaborato:

ELAB. IDENTIFICATIVO		CODICE COMMESSA	LOTTO	FASE	ENTE	AMBITO	CAT. OPERA	ELAB. OPERA	PARTE OPERA	TIPO DOC.	ELAB. PROGR. DOC.	REVISIONE
		RAAA	1	E	I	VO	VO	01	C	PL	009	C

E					
D					
C	27/01/2015	istruttoria provincia prot. n° 80210 del 16/12/2014	TIBF	NIGRELLI	MAZZOLI
B	10/10/2014	istruttoria RINA prot. n° 730 del 09/09/2014	TIBF	NIGRELLI	MAZZOLI
A	30/08/2014	REMISSIONE PROGETTO ESECUTIVO	TIBF	NIGRELLI	MAZZOLI
Rev.	Data	DESCRIZIONE REVISIONE	Redatto	Controllato	Approvato