



CAVALCAFOSSO 05	
D =	80cm
L =	18.10m
E	303190.209
N	105874.772
Quota fondo=	39.25
E	303202.336
N	105885.360
Quota fondo=	39.24

istruttoria A15
adeguata la raffigurazione grafica
istruttoria provincia prot. n° 80210 del 16/12/2014
- i fossi filtro sono stati sostituiti con fossi di laminazione

KEY-PLAN-LOTTO 01

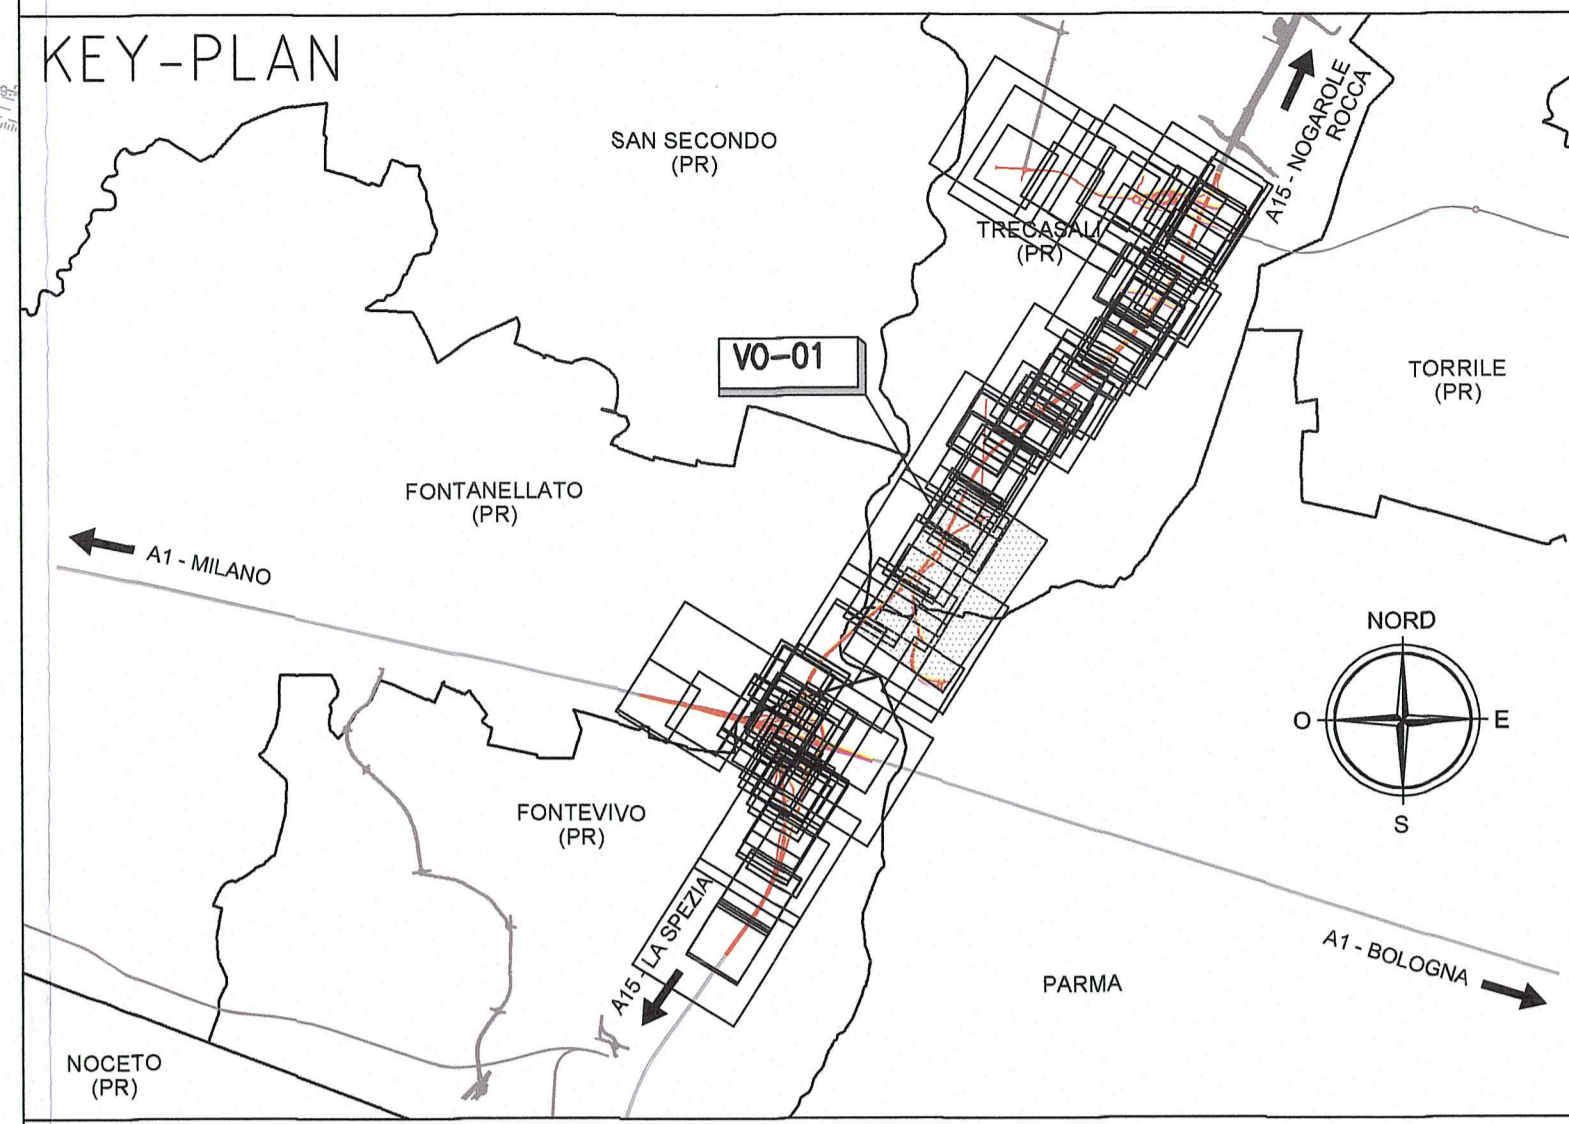

KEY - PLAN - VO01

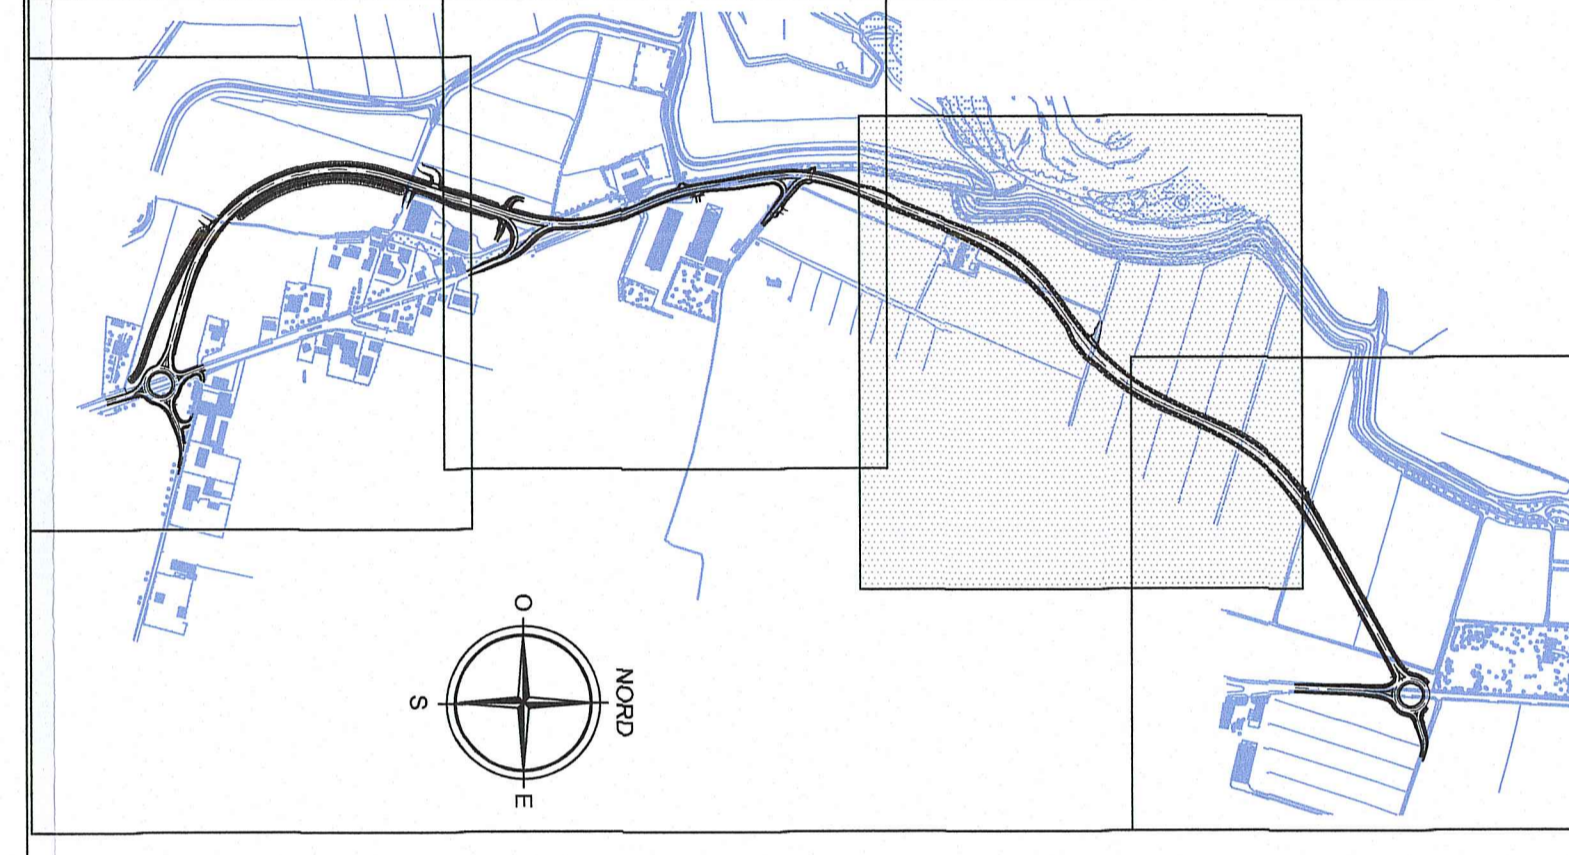

LEGENDA		
INDICAZIONI GENERALI		
	INDICAZIONE DIREZIONI	RECINZIONE AUTOSTRADALE
	INDICAZIONE ATTRAVERSAMENTI IDRAULICI	AREE INTERLUCHE OGGETTO DI RIMODELLAMENTO MORFOLOGICO E DI RIPROSTINGO AMBIENTALE
	INDICAZIONE OPERE D'ARTE PRINCIPALI	DUNA DI MITIGAZIONE ACUSTICA E/O AMBIENTALE
INDICAZIONI IDRAULICA		
	BACINO DI LAMINAZIONE E DI RIEQUILIBRIO ECOLOGICO	RETE DI EVACUAZIONE ACQUE DI PIATTAFORMA
	STAZIONE DI SOLLEVAMENTO ACQUE	A (50x50-50) B (50x75-50) C (50x100-50) D (50x150-50) E (50x200-50)
	IMPIANTO DI TRATTAMENTO ACQUE DI PRIMA PIOGGIA	F (70x50) F (70x90) F (70x100) F (70x150)
	INDICAZIONI IMPIANTI DI TRATTAMENTO ACQUE DI PRIMA PIOGGIA	G (500) G (630) G (800) G (1000)
	INDICAZIONI RECAPITO ACQUE DA IMPIANTO DI TRATTAMENTO (SISTEMA DI RIFERIMENTO: GAUSS-BOAGA)	H (250) H (300) H (350) H (400) H (450) H (500) H (600) H (800) H (1000) H (1200)
	MANIFATTI DI RECAPITO	I (315) I (400) I (500) I (630) I (800) I (1000)
	INDICAZIONI IMPLUVI/DISPLUVI IDRAULICI	COLLETTORI ACQUE DI PIATTAFORMA COLLETTORI ACQUE TRATTATE (a gravità) COLLETTORI ACQUE TRATTATE (in pressione)
	INDICAZIONI COLLETTORI DI DRENAGGIO	RETE DI SCOLO E REGIMAZIONE FOSSE ESTERNI
	NODO IDRAULICO	FONDEZZA SPORNE 31 50x50 (h=50) 50x75 (h=50) 50x100 (h=50) 50x150 (h=50) 50x200 (h=50) 75x100 (h=75) 75x150 (h=75) 75x200 (h=75) 100x100 (h=100)
ATTRAVERSAMENTI E MANIFATTI		
	TUBI DI ATTRAVERSAMENTO E MANIFATTI DI LINEA	FONDEZZA SPORNE 32 75x50 (h=50) 100x75 (h=75) 100x100 (h=100) 125x100 (h=100) 150x100 (h=100) 150x150 (h=150) 180x100 (h=100)
	FOSSE BIOFILTRO	RETE DI SCOLO FOSSE FILTRO
	FOSSE DI GUARDIA	FOSSE FILTRO O DI LAMINAZIONE (per le dimensioni vedi Tavola specifica)
	FOSSE DI FONDA	FOSSE RIVESTITE IN CLS (100x75x100 - h=100)
	MANIFATTI DI SFORO ACQUE DI SECONDA PIOGGIA SU IMPALCATO	CANALETTA RIVESTITA IN CLS
	MANIFATTI DI SCARICO E CONTROLLO SVERSAMENTI ACCIDENTALI	COLLETTORE - DUNA
	SCARICO NELL'EMBRICE	TUBAZIONE IN PEAD CON SCARICHI TRASVERSALI NEL FOSSO FILTRO
	CANALETTA "No-Fire"	

Committente: **AUTOCAMIONALE DELLA CISA S.P.A.**
Via Camboara 26/A - Frazione Ponte Taro - 43015 NOCETO (PR)

Impresa Esecutrice: **PIZZAROTTI** FONDATA NEL 1910

AUTOSTRADA DELLA CISA A15 RACCORDO AUTOSTRADALE A15/A22 CORRIDOIO PLURIMODALE TIRRENO-BRENNERO RACCORDO AUTOSTRADALE FRA L' AUTOSTRADA DELLA CISA-FONTEVIVO (PR) E L' AUTOSTRADA DEL BRENNERO-NOGAROLE ROCCA (VR). I LOTTO.
C.U.P. G6180400060008 C.I.G. 307068161E

PROGETTO ESECUTIVO

Il Direttore TIRRE:	Il Responsabile del Procedimento:	Il Progettista:
Il Direttore Tecnico: PIZZAROTTI & C. S.p.A.	Il Geologo: NA	Il Progettista: Ing. Fabio Nigrelli Ordine degli Ingegneri della Provincia di Palermo n. 3581
Il Direttore Tecnico: PIZZAROTTI & C. S.p.A.	Il Geologo: NA	Il Progettista: Ing. Giovanni Maria Cepparotti Ordine degli Ingegneri della Provincia di Viterbo n. 392
Il Direttore Tecnico: PIZZAROTTI & C. S.p.A.	Il Geologo: NA	Il Progettista: Ing. Pietro Mazzoli Ordine degli Ingegneri della Provincia di Parma n. 821

Consulenza specialistica a cura di: **idrosse engineering**, **ROCKSOIL S.p.A.**, **VIA MANIFATTI**

Titolo Elaborato: **Viabilità ordinaria e di adduzione all' Autostazione Treccasali - Terre Verdiane Variante S.P.10 all' abitato di Viarolo Planimetria idraulica - Tav. 3/4**

Data Emissione Progetto: 18/03/2014
Scala: 1:1000

Identif. Elaborato:		RILEVAZIONE											
N.RO IDENTIFICATIVO	COECCO COMMESSA	LOTTO	FASE	ENTE	AMBITO	CAT. OPERA	N.RO OPERA	PART. OPERA	TPO. COD.	N.RO PROJ. DOC.	REVISIONE	REVISIONE	REVISIONE
E		RAAA	1	E	VO	VO	01	Q	PL	003	B		
D													
C													
B	27/01/2015	Istruttoria A15 - Istruttoria provincia prot. n° 80210 del 16/12/2014 - corr. ref.			TBF				NIGRELLI		MAZZOLI		
A	30/08/2014	RIEMMISSIONE PROGETTO ESECUTIVO			A. ZANELLATO				NIGRELLI		MAZZOLI		
Rev	Data	DESCRIZIONE REVISIONE		Redatto	Controlato	Approvato							