FOSSO BIOFILTRO b=2.50 N° CD.1-c

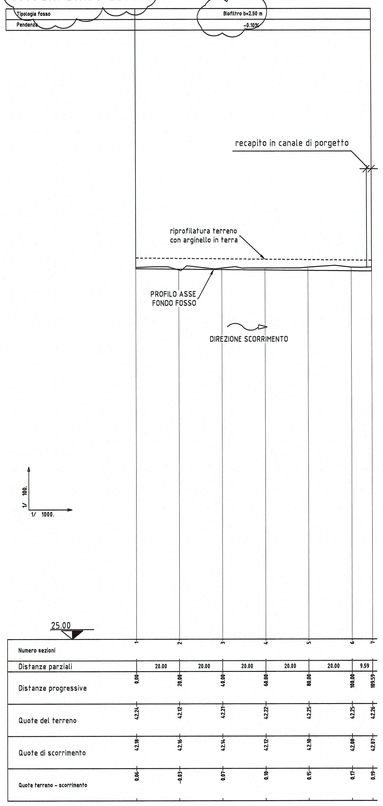

Numero sezioni	1	2	3	4	5	6	7
Distanze parziali		20.00	20.00	20.00	20.00	20.00	9.59
Distanze progressive	0.00	20.00	40.00	60.00	80.00	100.00	109.59
Quote del terreno	4.24	4.12	4.23	4.22	4.25	4.25	4.29

FOSSO BIOFILTRO b=1.50 N° CS.2-b

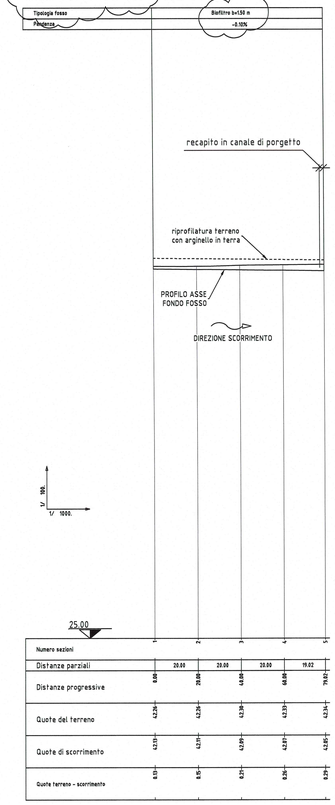

Numero sezioni	1	2	3	4	5
Distanze parziali		20.00	20.00	20.00	19.02
Distanze progressive	0.00	20.00	40.00	60.00	79.02
Quote del terreno	4.26	4.26	4.28	4.33	4.34

FOSSO BIOFILTRO b=1.50 N° CD.2-a - CANALETTA 100X75X100 IN CLS

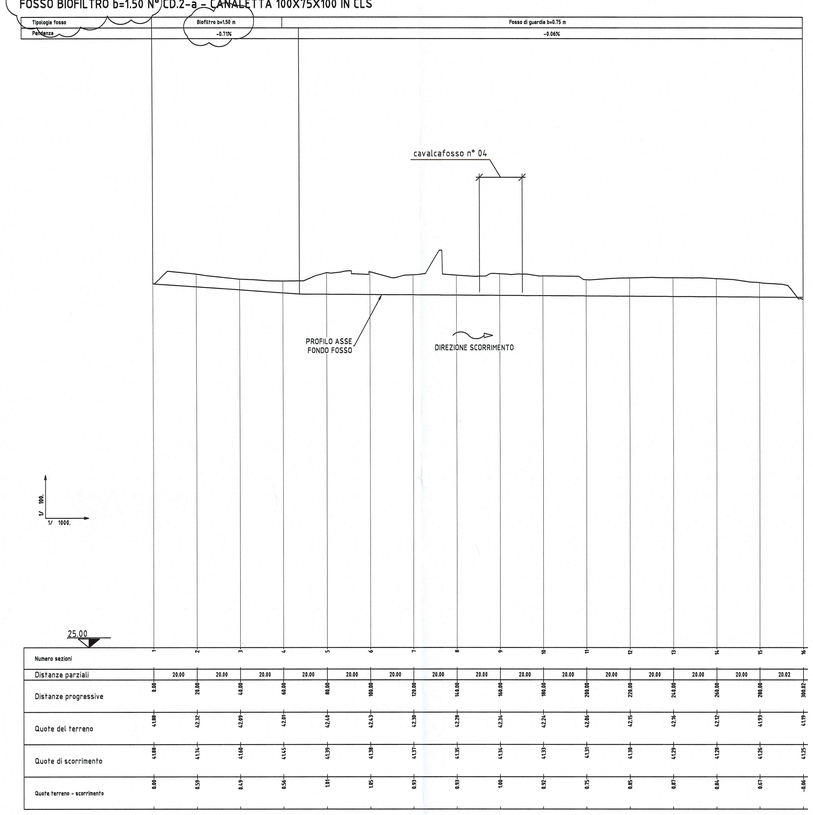

Numero sezioni	1	2	3	4	5	6	7	8	9	10	11	12	13	14	15	16
Distanze parziali		20.00	20.00	20.00	20.00	20.00	20.00	20.00	20.00	20.00	20.00	20.00	20.00	20.00	20.00	20.02
Distanze progressive	0.00	20.00	40.00	60.00	80.00	100.00	120.00	140.00	160.00	180.00	200.00	220.00	240.00	260.00	280.00	300.02

FOSSO BIOFILTRO b=2.50 N°CD.2-b

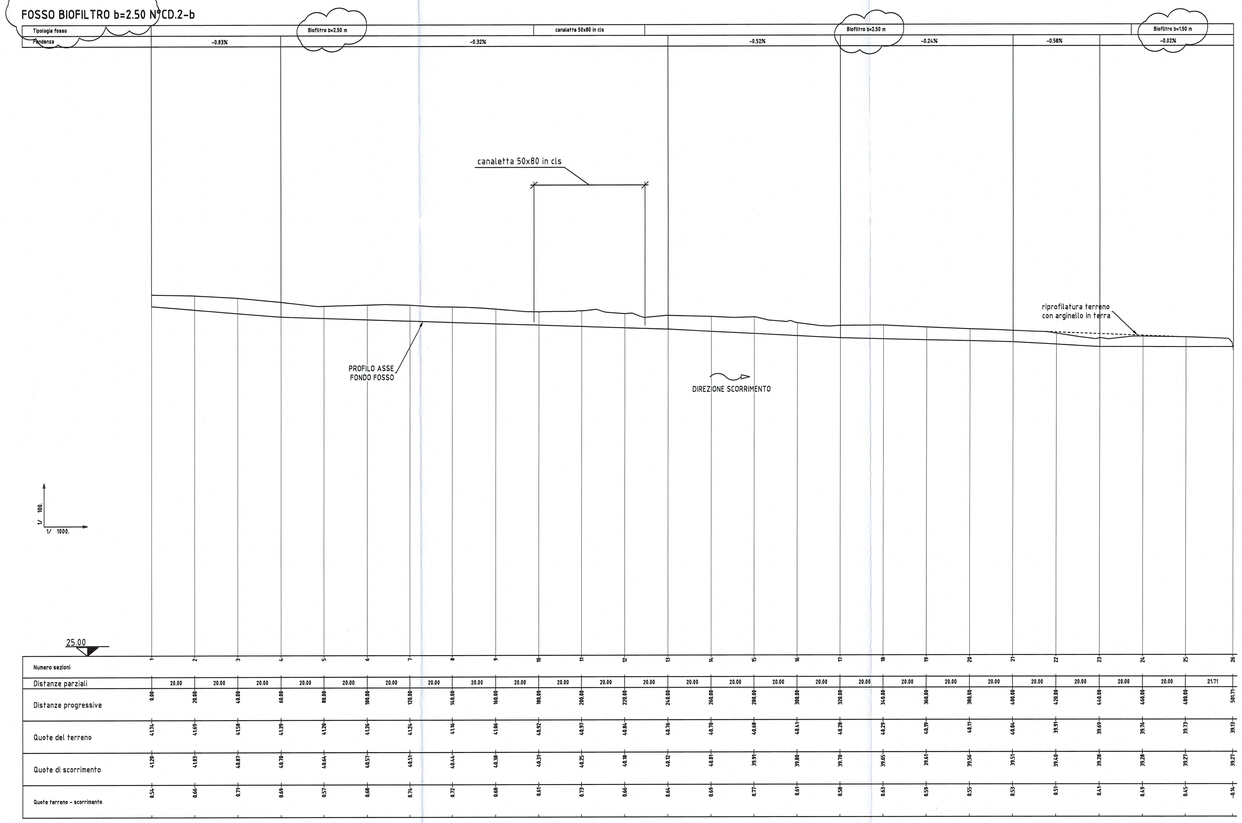

Numero sezioni	1	2	3	4	5	6	7	8	9	10	11	12	13	14	15	16	17	18	19	20	21	22	23	24	25	26
Distanze parziali		20.00	20.00	20.00	20.00	20.00	20.00	20.00	20.00	20.00	20.00	20.00	20.00	20.00	20.00	20.00	20.00	20.00	20.00	20.00	20.00	20.00	20.00	20.00	20.00	21.71
Distanze progressive	0.00	20.00	40.00	60.00	80.00	100.00	120.00	140.00	160.00	180.00	200.00	220.00	240.00	260.00	280.00	300.00	320.00	340.00	360.00	380.00	400.00	420.00	440.00	460.00	480.00	501.71
Quote terreno - scorrimento	0.54	0.66	0.70	0.68	0.57	0.68	0.74	0.72	0.68	0.61	0.73	0.66	0.66	0.80	0.71	0.64	0.64	0.68	0.59	0.55	0.53	0.51	0.41	0.45	0.45	-0.76

istruttoria provincia prot. n° 80210 del 16/12/2014

- i fossi filtro sono stati sostituiti con fossi di laminazione

KEY–PLAN–LOTTO 01

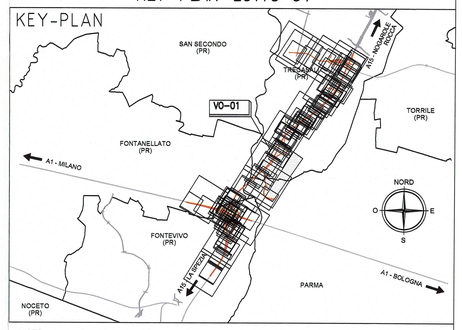

NOTA:
PER IL POSIZIONAMENTO DEGLI ASSI DEI FOSSI E LE RELATIVE SEZIONI SI RIMANDA ALLA PLANIMETRIA IDRAULICA (TAV. RAAA1EVOVO01QPLO02A)

KEY–PLAN–VO01

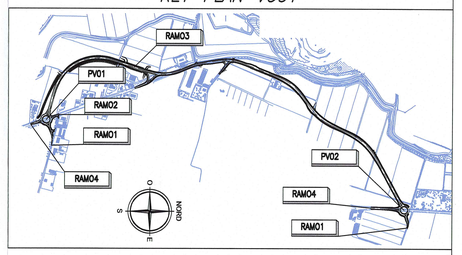

Committente:

AUTOCAMIONALE DELLA CISA S.P.A.
Via Camboara 26/A - Frazione Ponte Taro - 43015 NOCETO (PR)

Impresa Esecutrice:

PIZZAROTTI FONDATA NEL 1910

AUTOSTRADA DELLA CISA A15
RACCORDO AUTOSTRADALE A15/A22
CORRIDOIO PLURIMODALE TIRRENO-BRENNERO
RACCORDO AUTOSTRADALE FRA L' AUTOSTRADA DELLA CISA-FONTEVIVO (PR) E L' AUTOSTRADA DEL BRENNERO-NOGAROLE ROCCA (VR). 1 LOTTO.

C.U.P. G61B04000060008 | C.I.G. 307068161E

PROGETTO ESECUTIVO

AUTOCAMIONALE DELLA CISA S.p.A.
Il Direttore TIBRE: | Il Responsabile del Procedimento: | Il Presidente:

IMPRESA PIZZAROTTI & C. S.p.A.
Il Direttore Tecnico: Il Responsabile di Progetto Dott. Ing. Pietro Mazzoli

Il Geologo: NA

PROGETTAZIONE DI:
PIZZAROTTI FONDATA NEL 1910
A.T.I.: idroesse engineering | ROCK SOIL | VIA

Il Progettista:
Ing. Fabio Nigrelli
Ordine degli Ingegneri della Provincia di Palermo n. 3581

Coordinatore per la Sicurezza in fase di Progettazione:
Ing. Giovanni Maria Cepparotti
Ordine degli Ingegneri della Provincia di Viterbo n. 392

Consulenza specialistica a cura di: NA

Progettista Responsabile Integrazione Prestazioni Specialistiche:
Impresa Pizzarotti & C. S.p.A.
Ing. Pietro Mazzoli
Ordine degli Ingegneri della Provincia di Parma n. 1247

Dott. Ing. PIETRO MAZZOLI
IMPRESA PIZZAROTTI & C. S.p.A.
ISCRITTO ALL'ORDINE INGEGNERI PARMA N.1247

Titolo Elaborato:
Viabilità ordinaria e di adduzione all' Autostazione
Trecasali - Terre Verdiane
Variante S.P.10 all' abitato di Viarolo
Profili idraulici fossi di guardia - Tav. 2/4

Data Emissione Progetto: 18/03/2014
Scala: 1:1000/1:100

Identif. Elaborato:

N.RO IDENTIFICATIVO	CODICE COMMESSA	LOTTO	FASE	ENTE	AMBITO	CAT. OPERA	N.RO OPERA	PARTE OPERA	TIPO DOC.	N.RO PROGR. DOC.	REVISIONE
	RAAA	1	E	I	VO	VO	01	Q	PR	002	B

Rev.	Data	DESCRIZIONE REVISIONE	Redatto	Controllato	Approvato
E					
D					
C					
B	27/01/2015	istruttoria provincia prot. n° 80210 del 16/12/2014	TIBF	NIGRELLI	MAZZOLI
A	30/09/2014	REMISSIONE PROGETTO ESECUTIVO	A. ZANELLATO	NIGRELLI	MAZZOLI