




FOSSO BIOFILTRO b=2.50 N° CS.3-a - CS.3-b

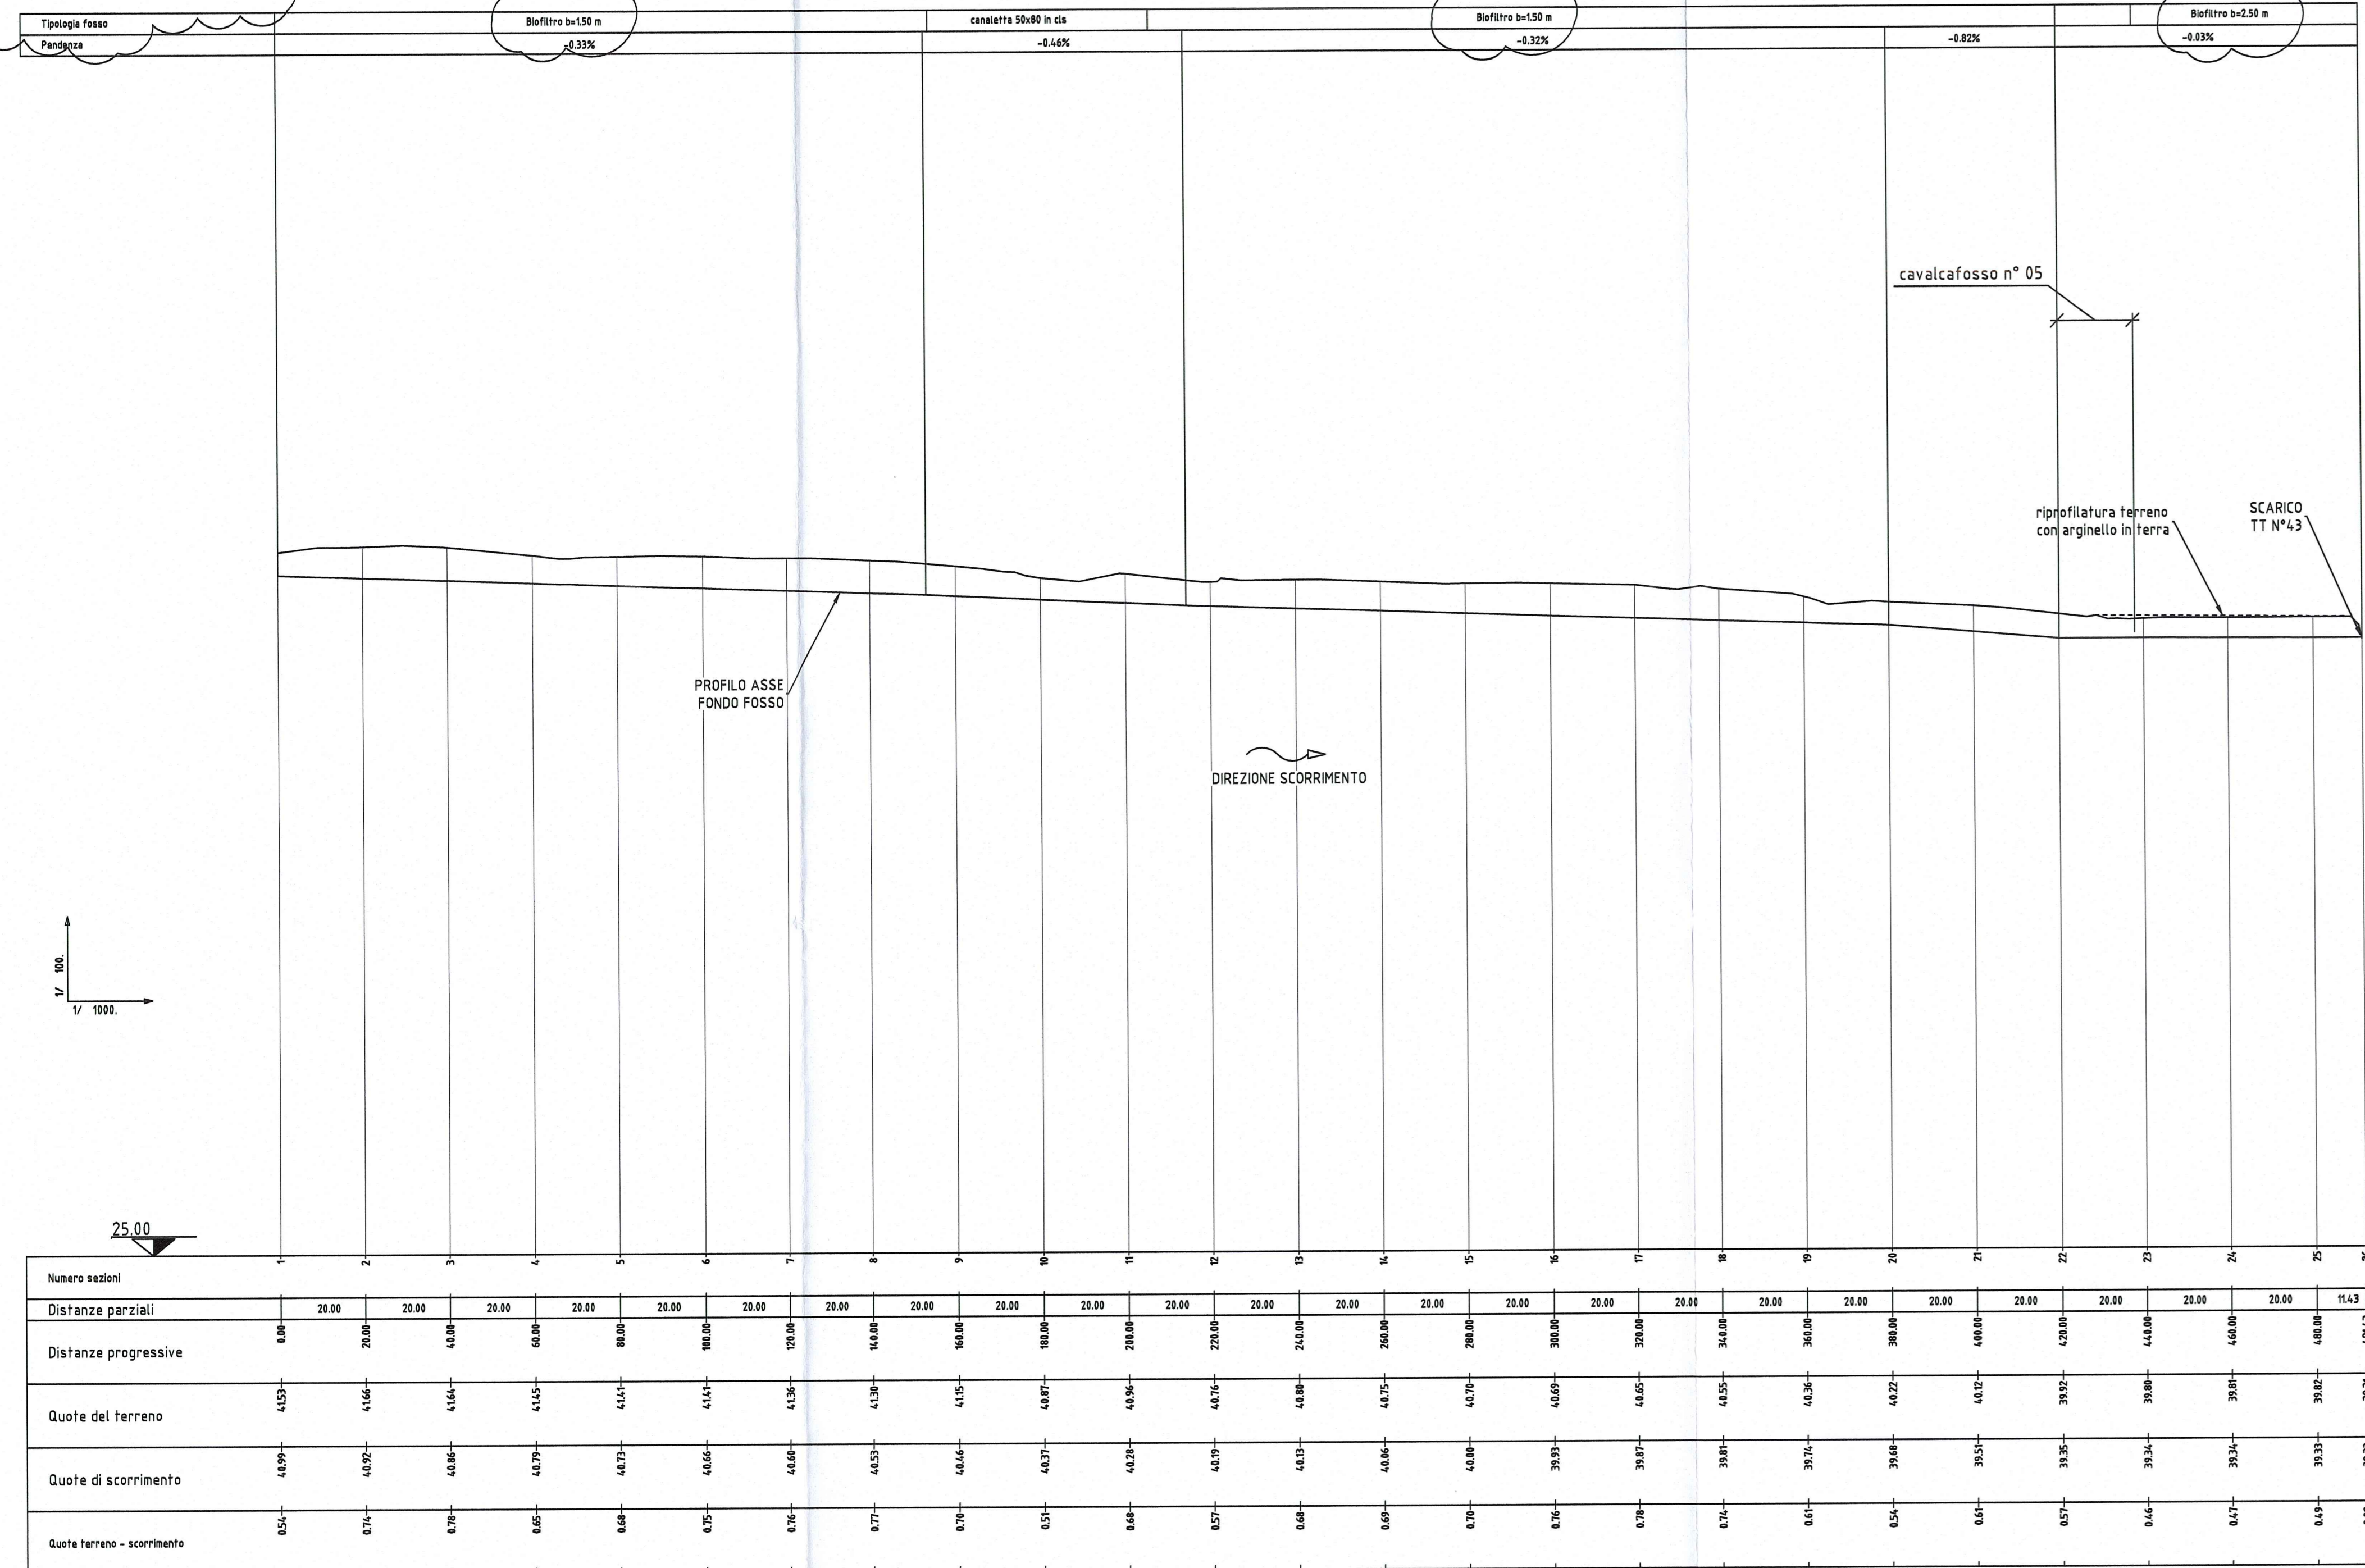

FOSSO BIOFILTRO b=1.50 N°CD.2-c - CD.2-d

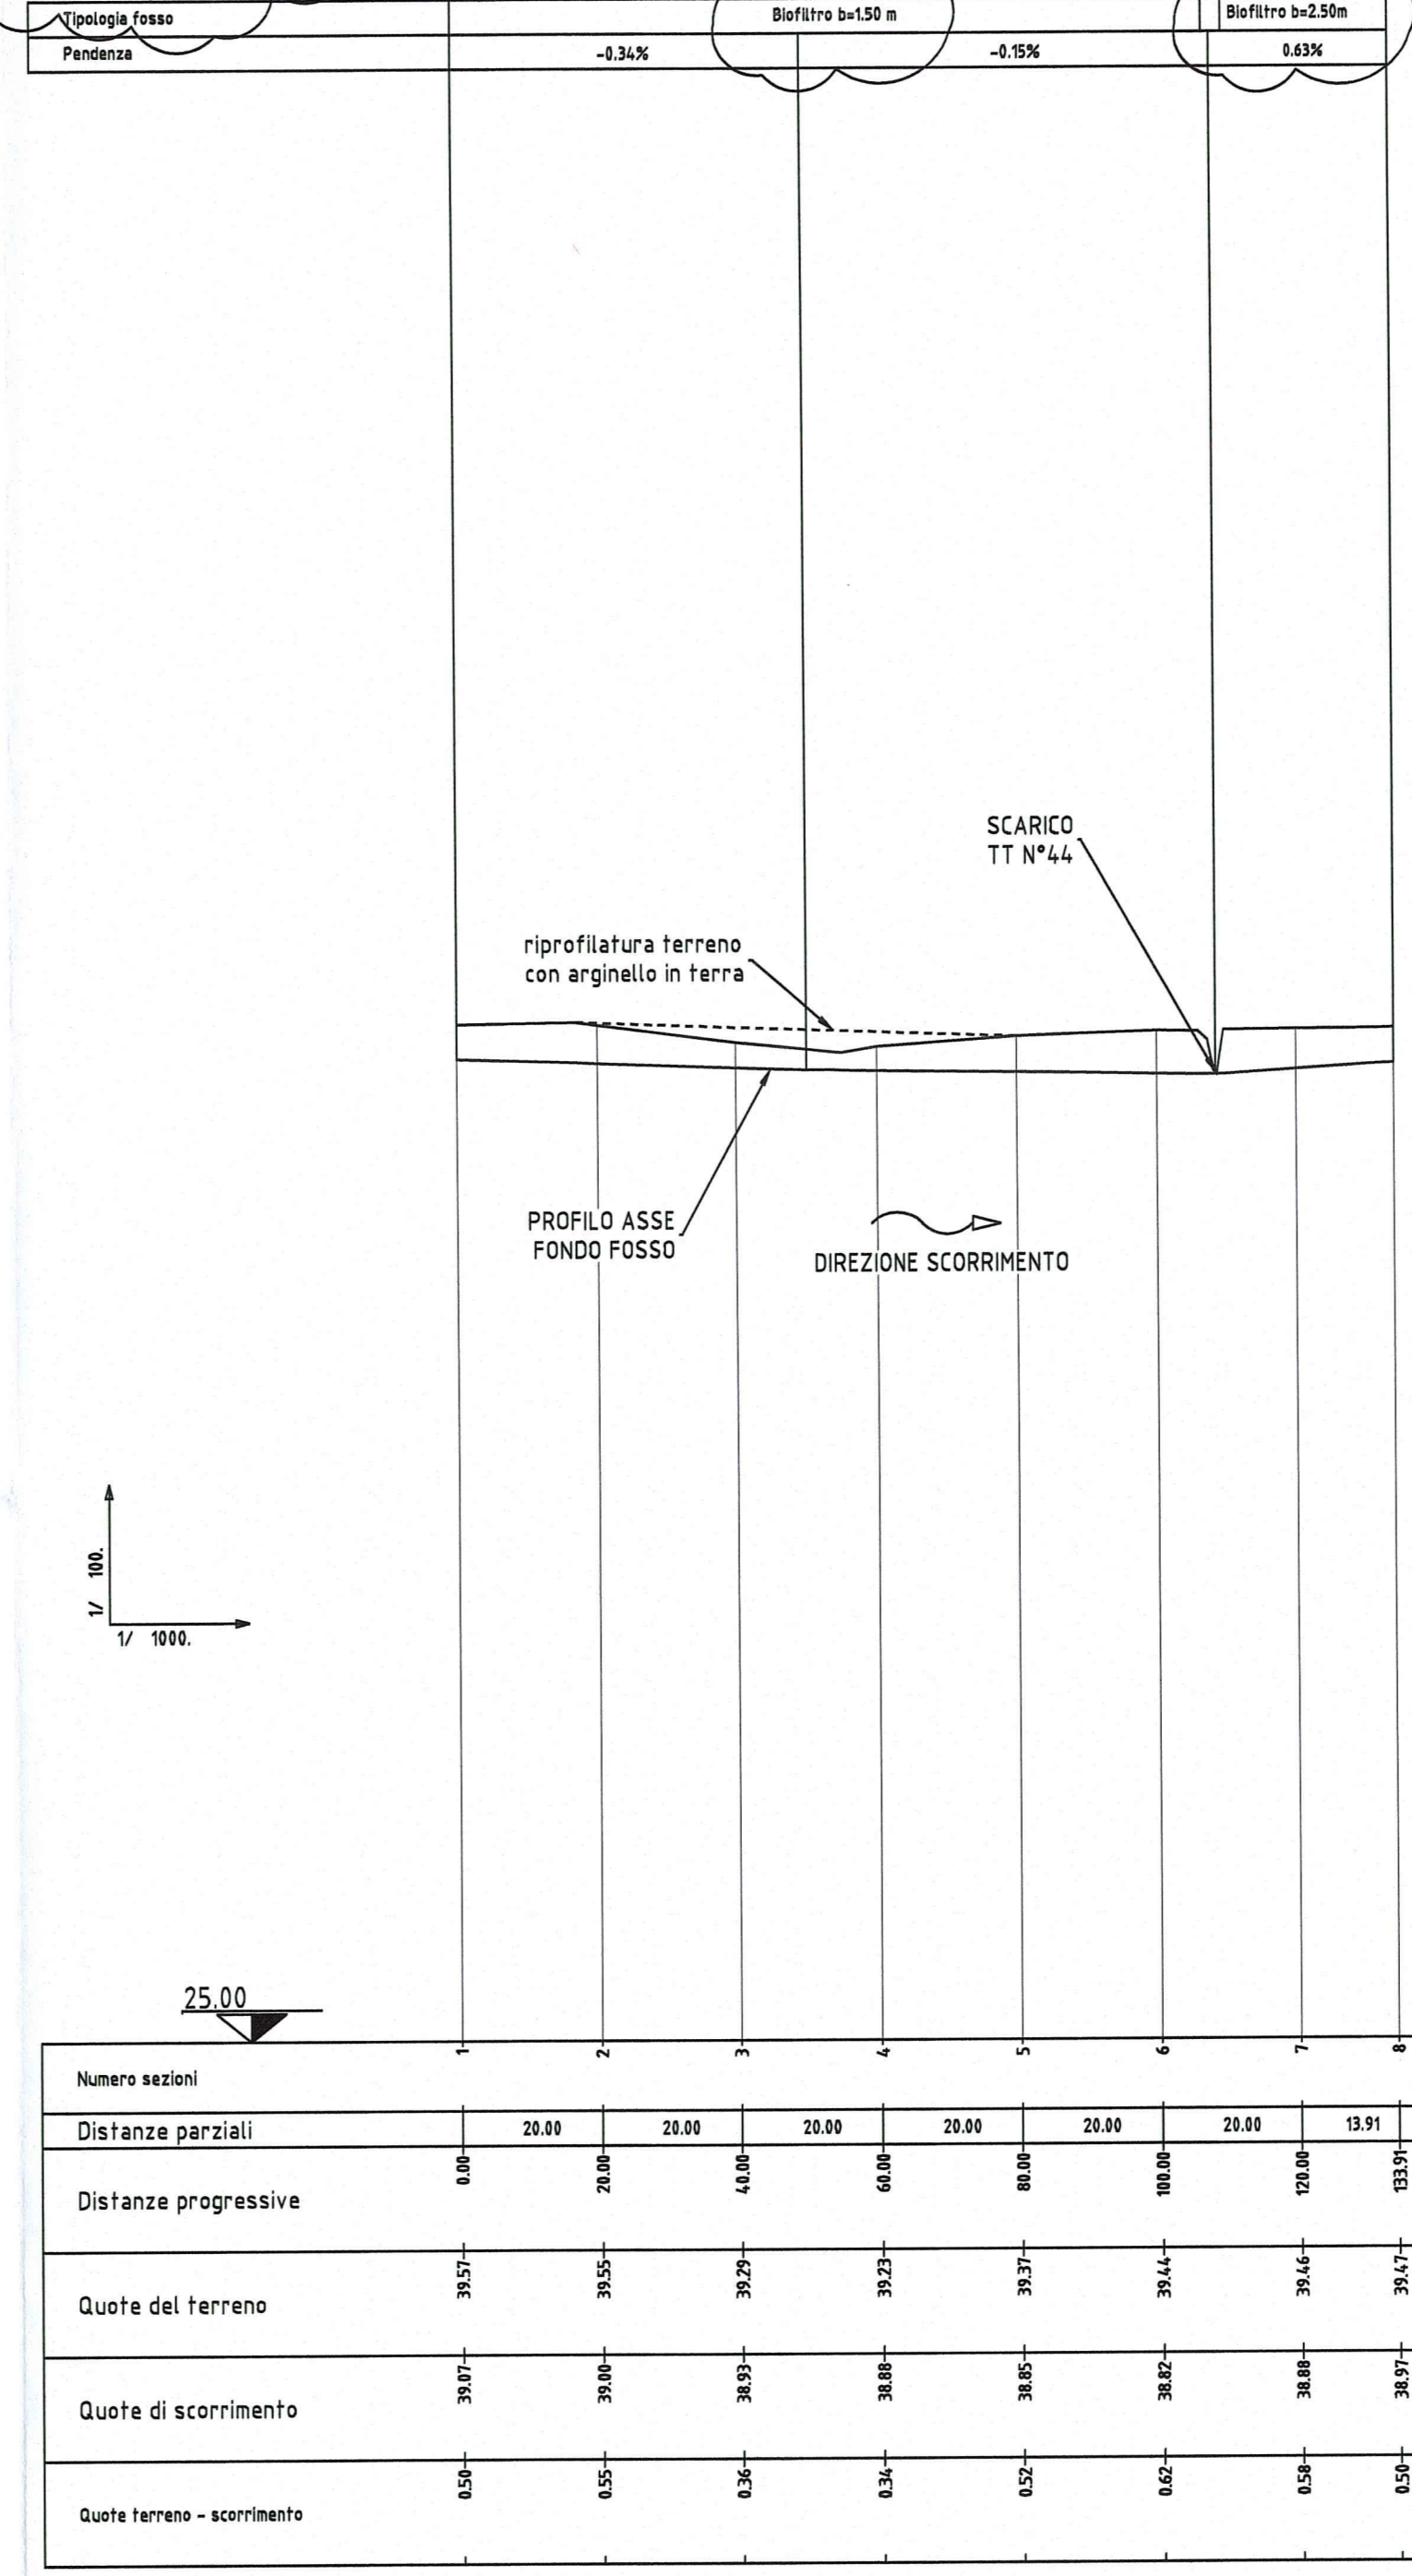


Istruttoria provincia prot. n° 80210 del 16/12/2014
- i fossi filtro sono stati sostituiti con fossi di laminazione

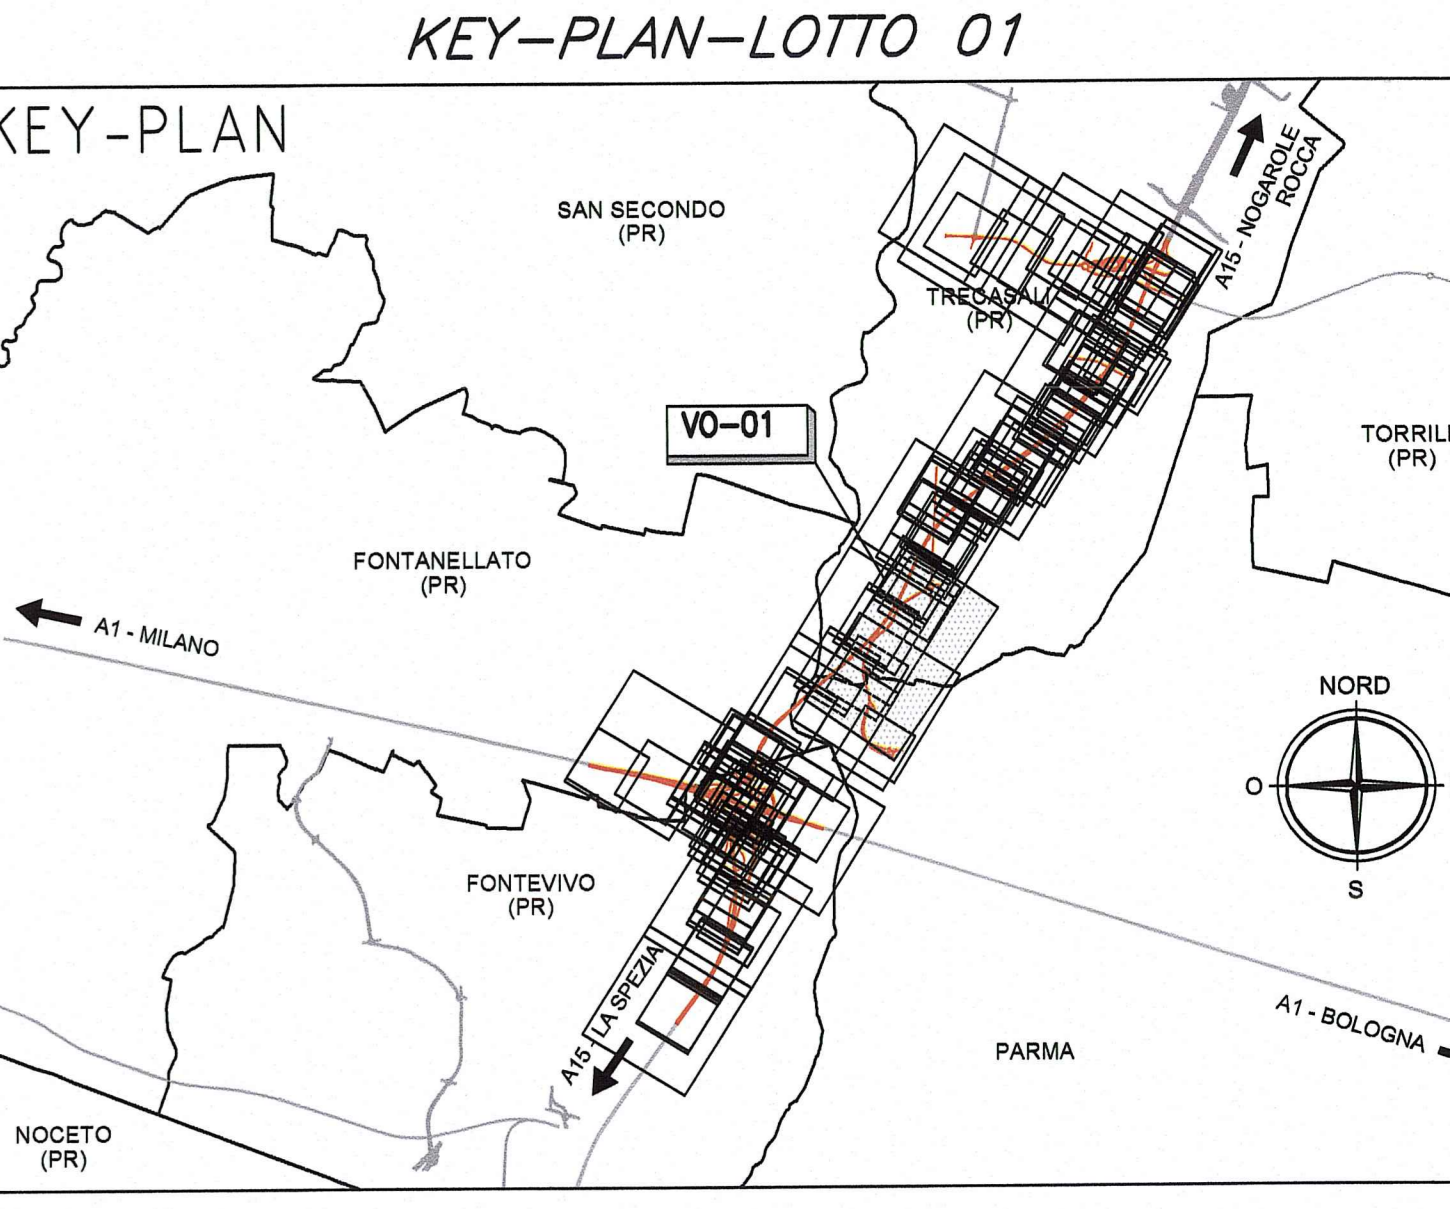


NOTA: PER IL POSIZIONAMENTO DEGLI ASSI DEI FOSSI E LE RELATIVE SEZIONI SI RIMANDA ALLA PLANIMETRIA IDRAULICA (TAV. RAAA1EVOV001QPL003A)



FOSSO BIOFILTRO b=2.50 N° CS.3-c

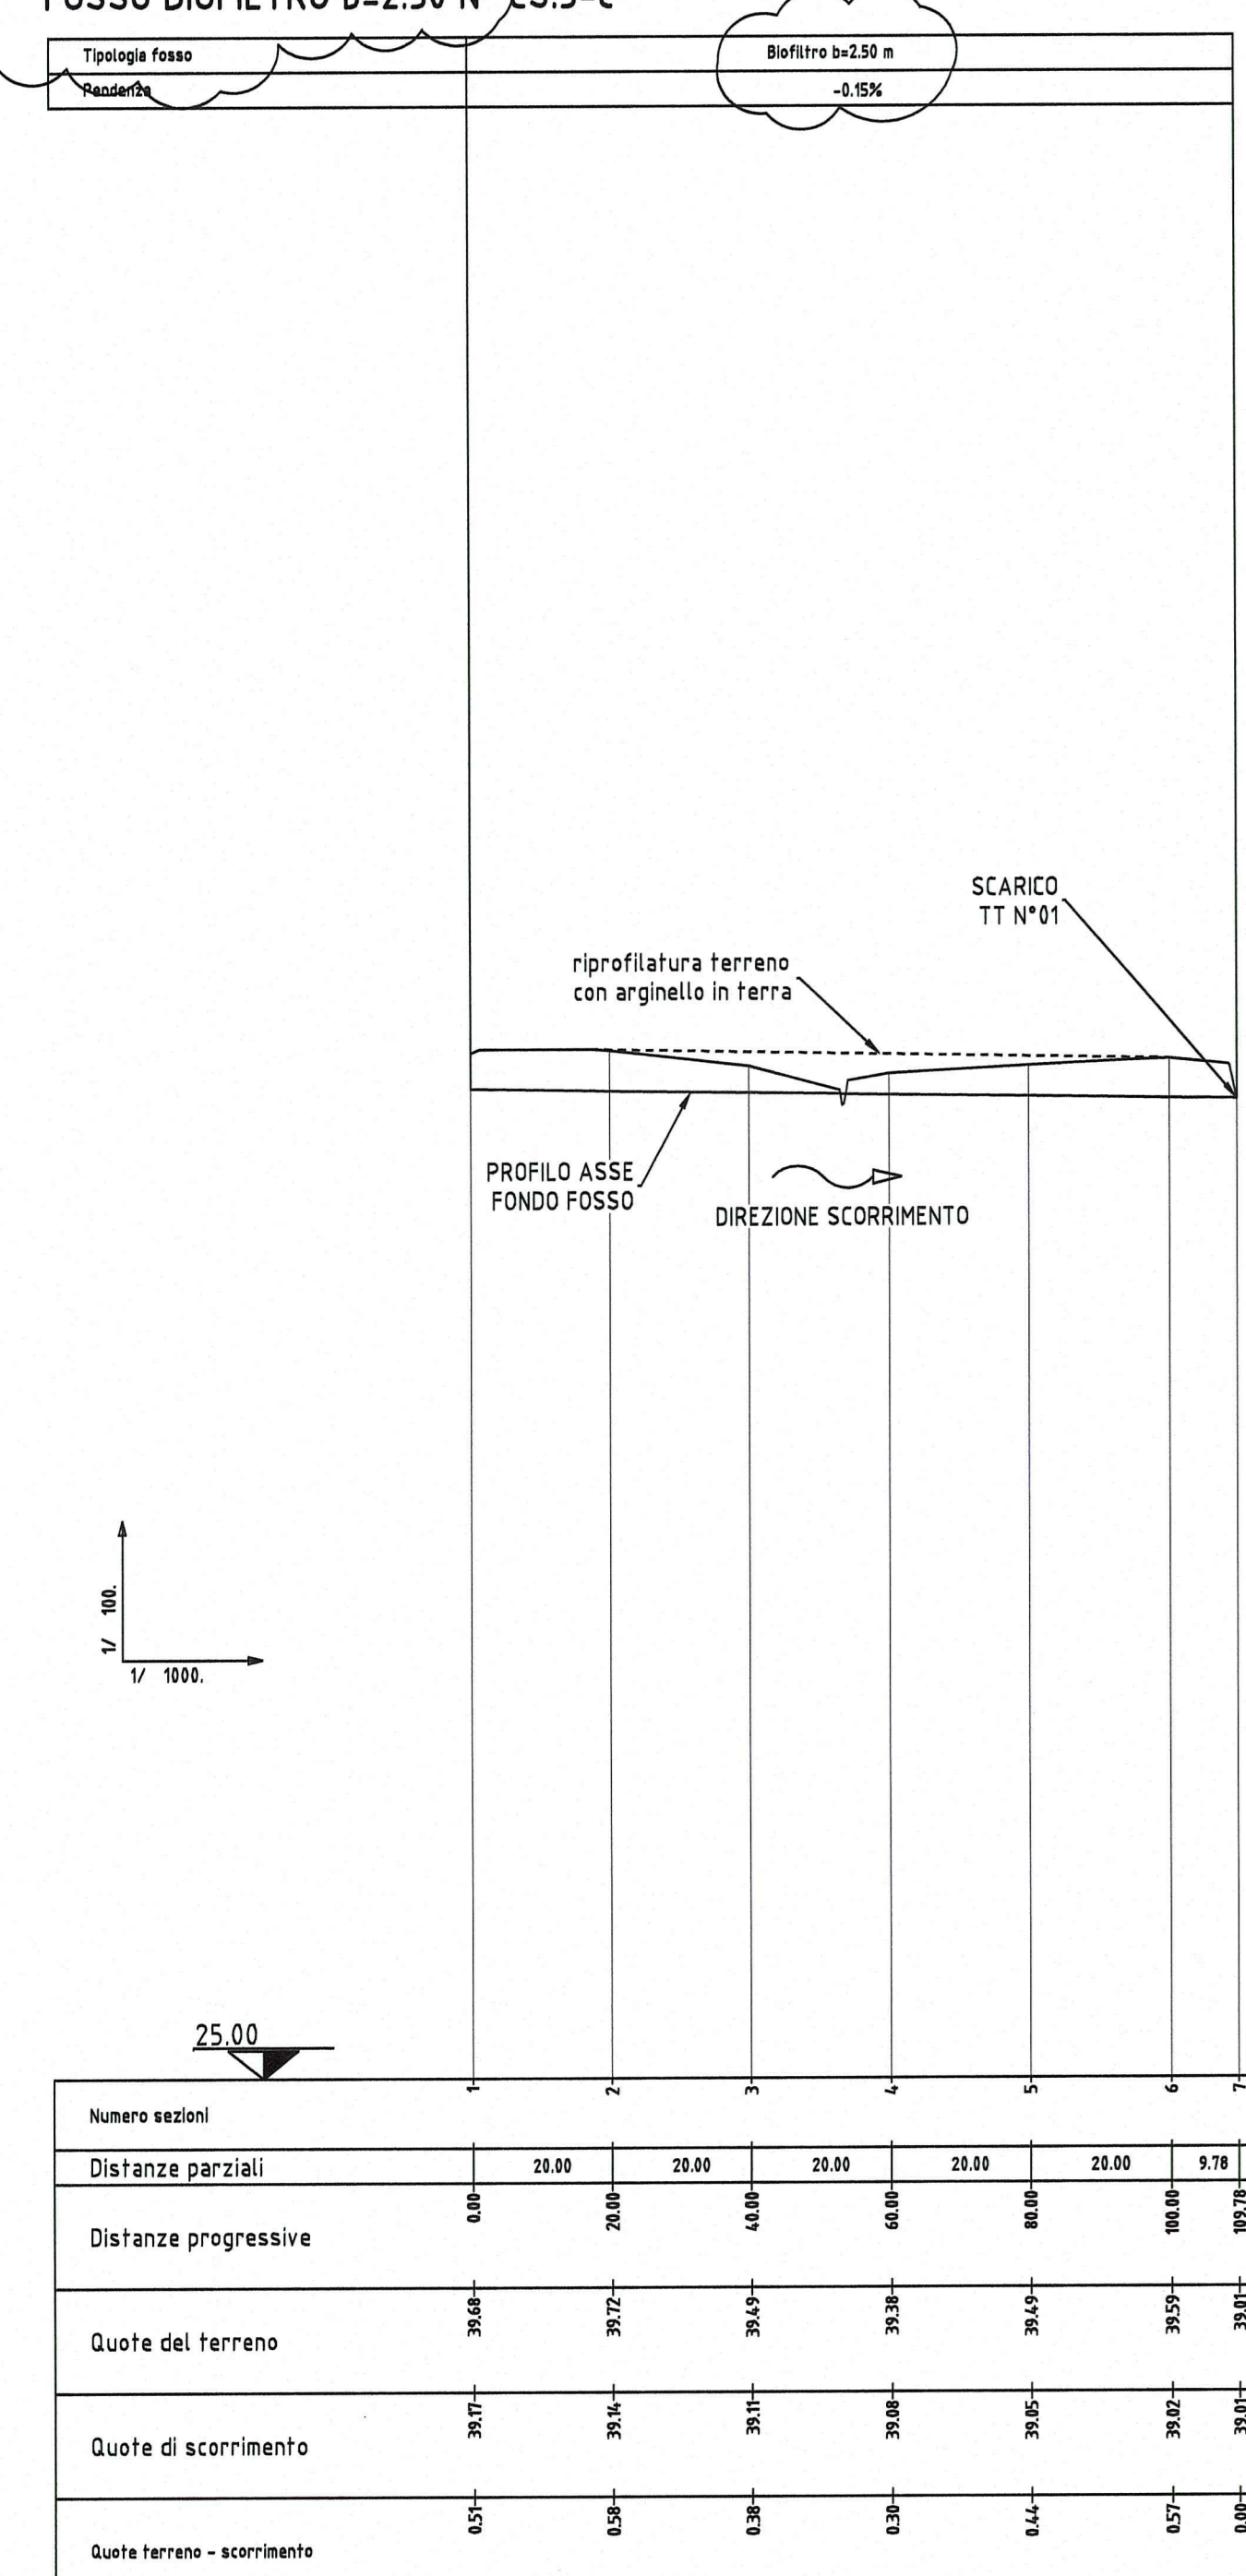

FOSSO BIOFILTRO b=2.50 N°CD.2-e - CD.2-f

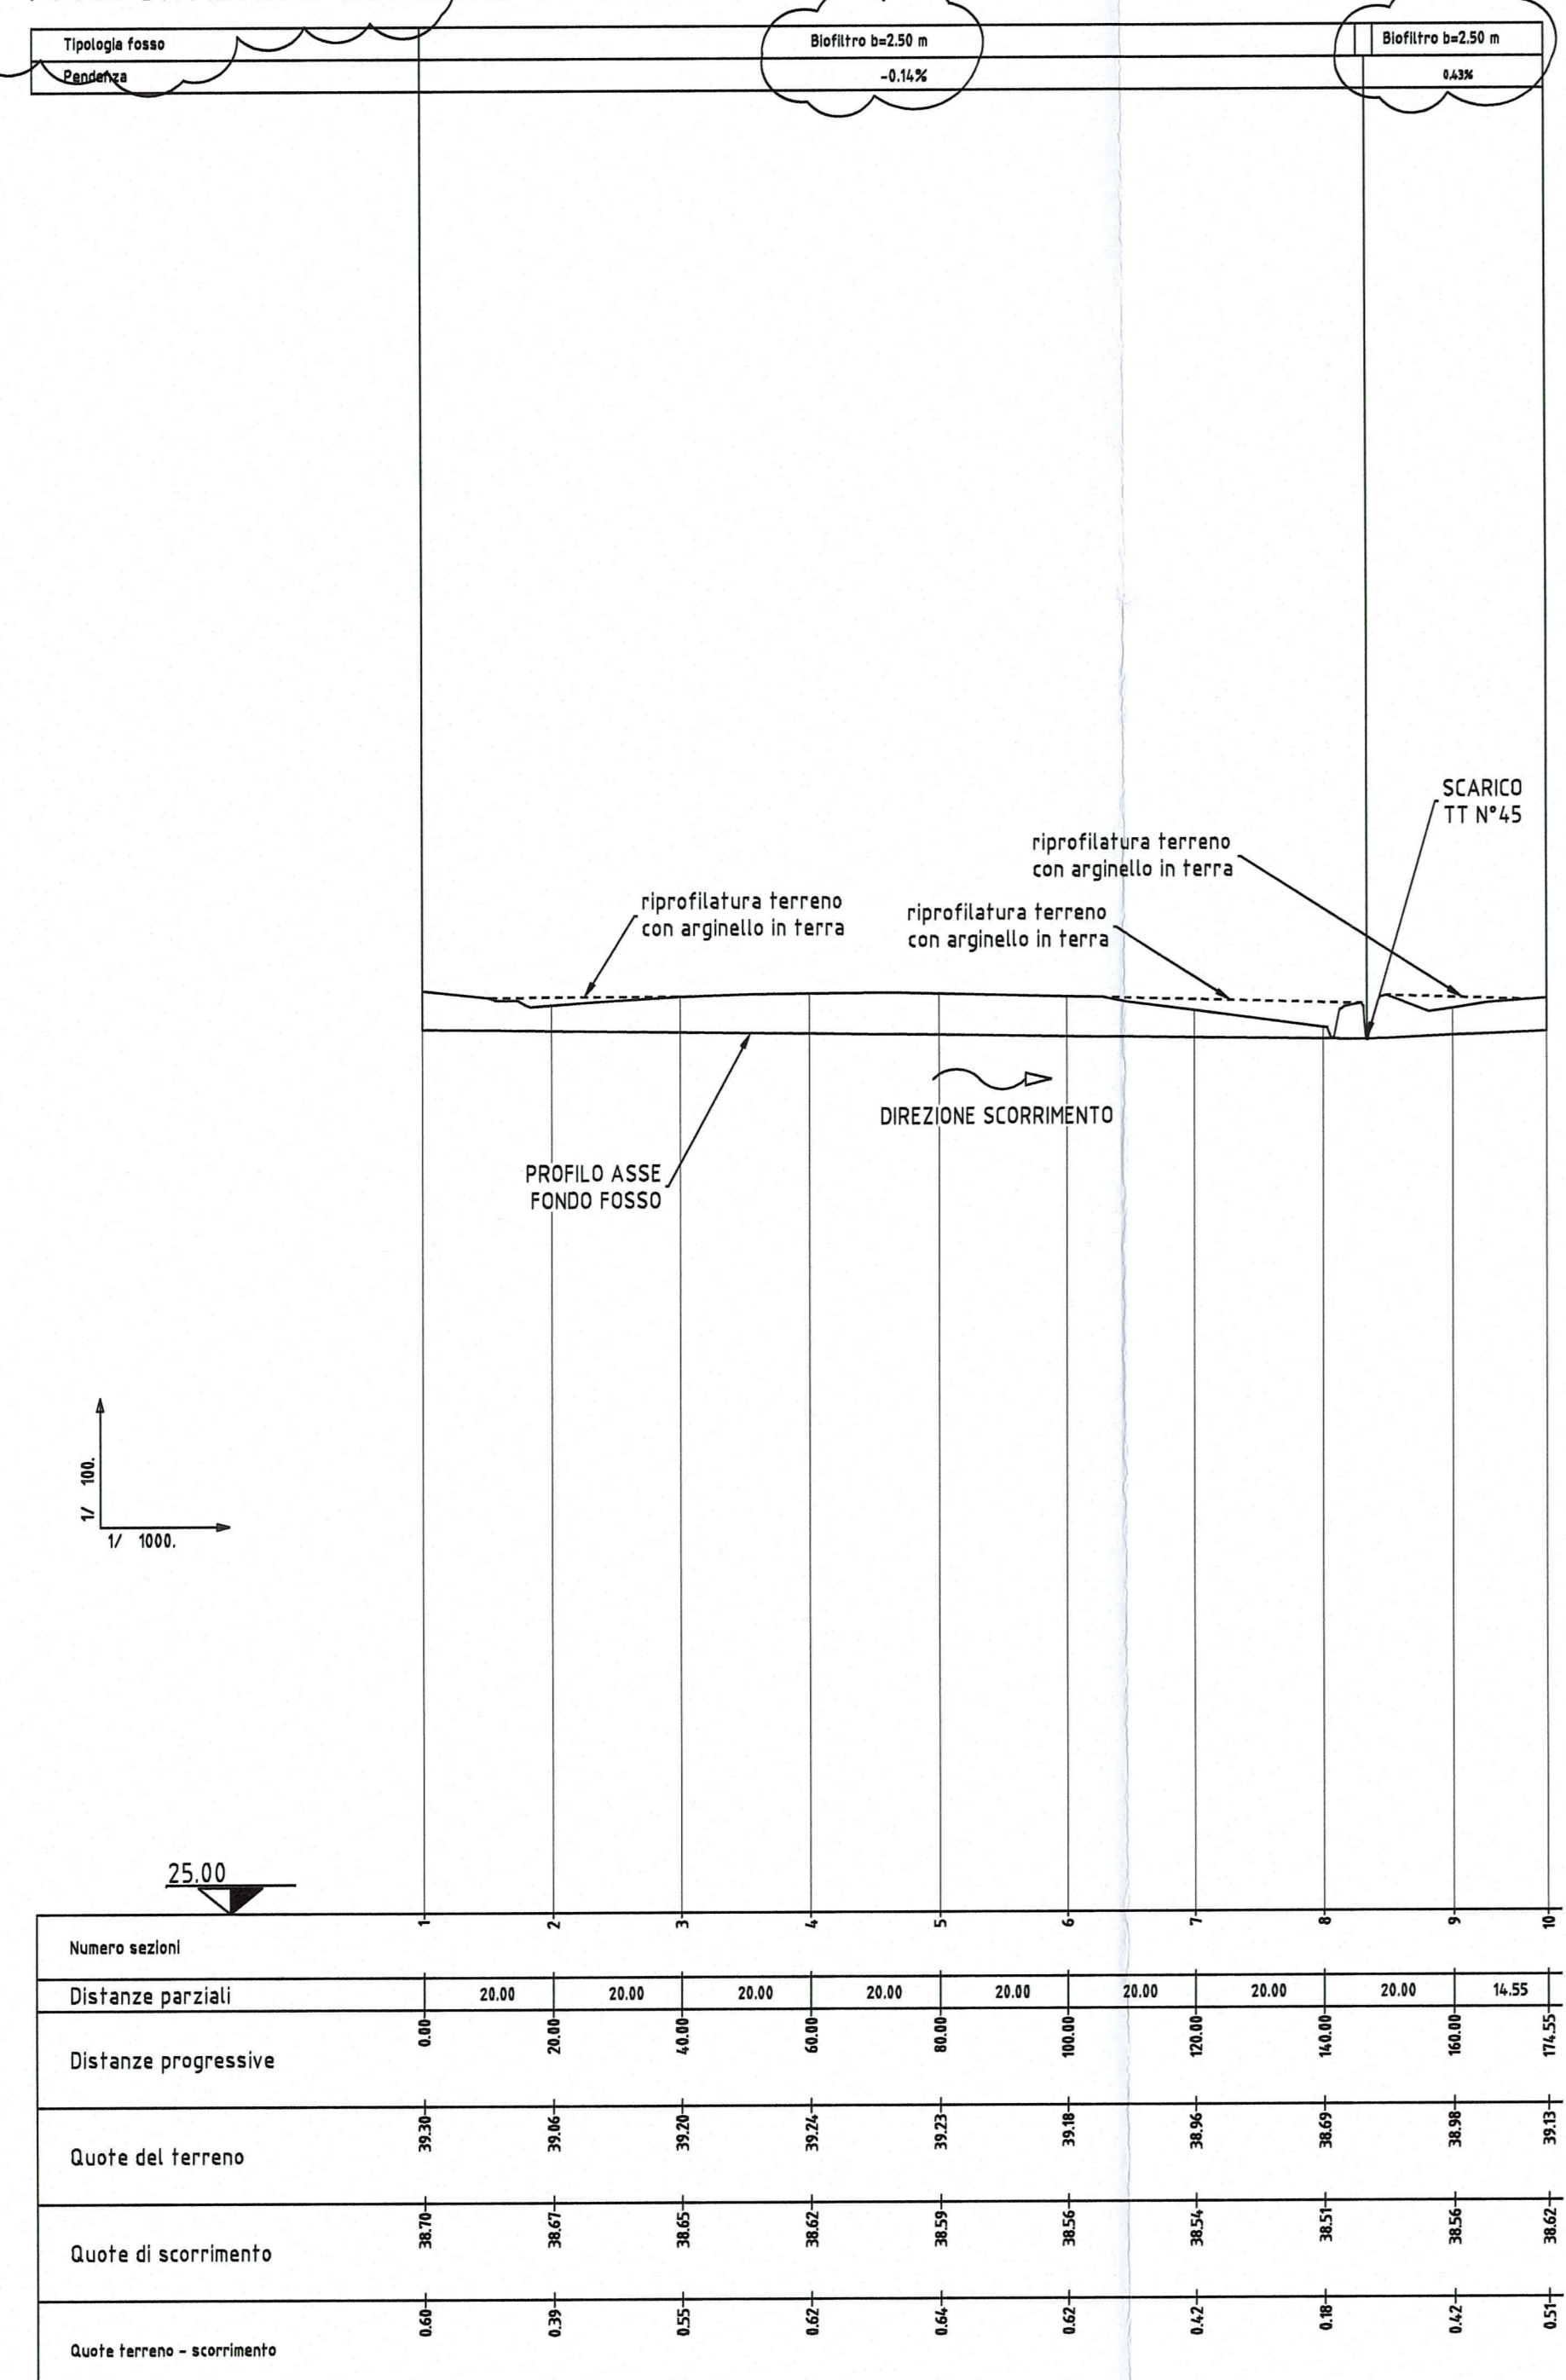

FOSSO BIOFILTRO b=1.50 N° CS.3-d - CS.4-a

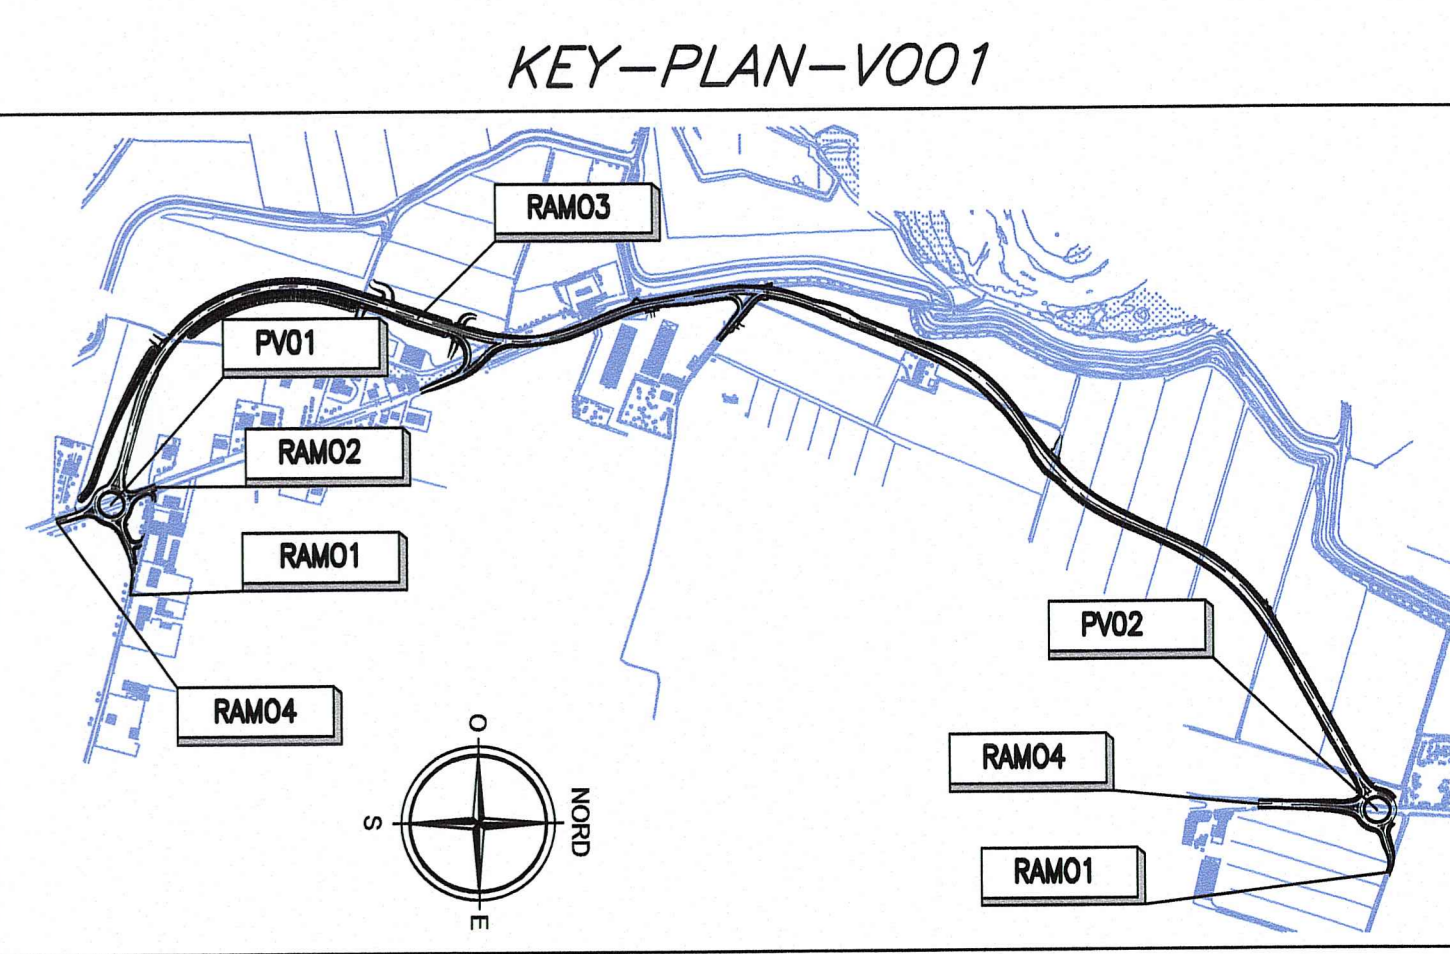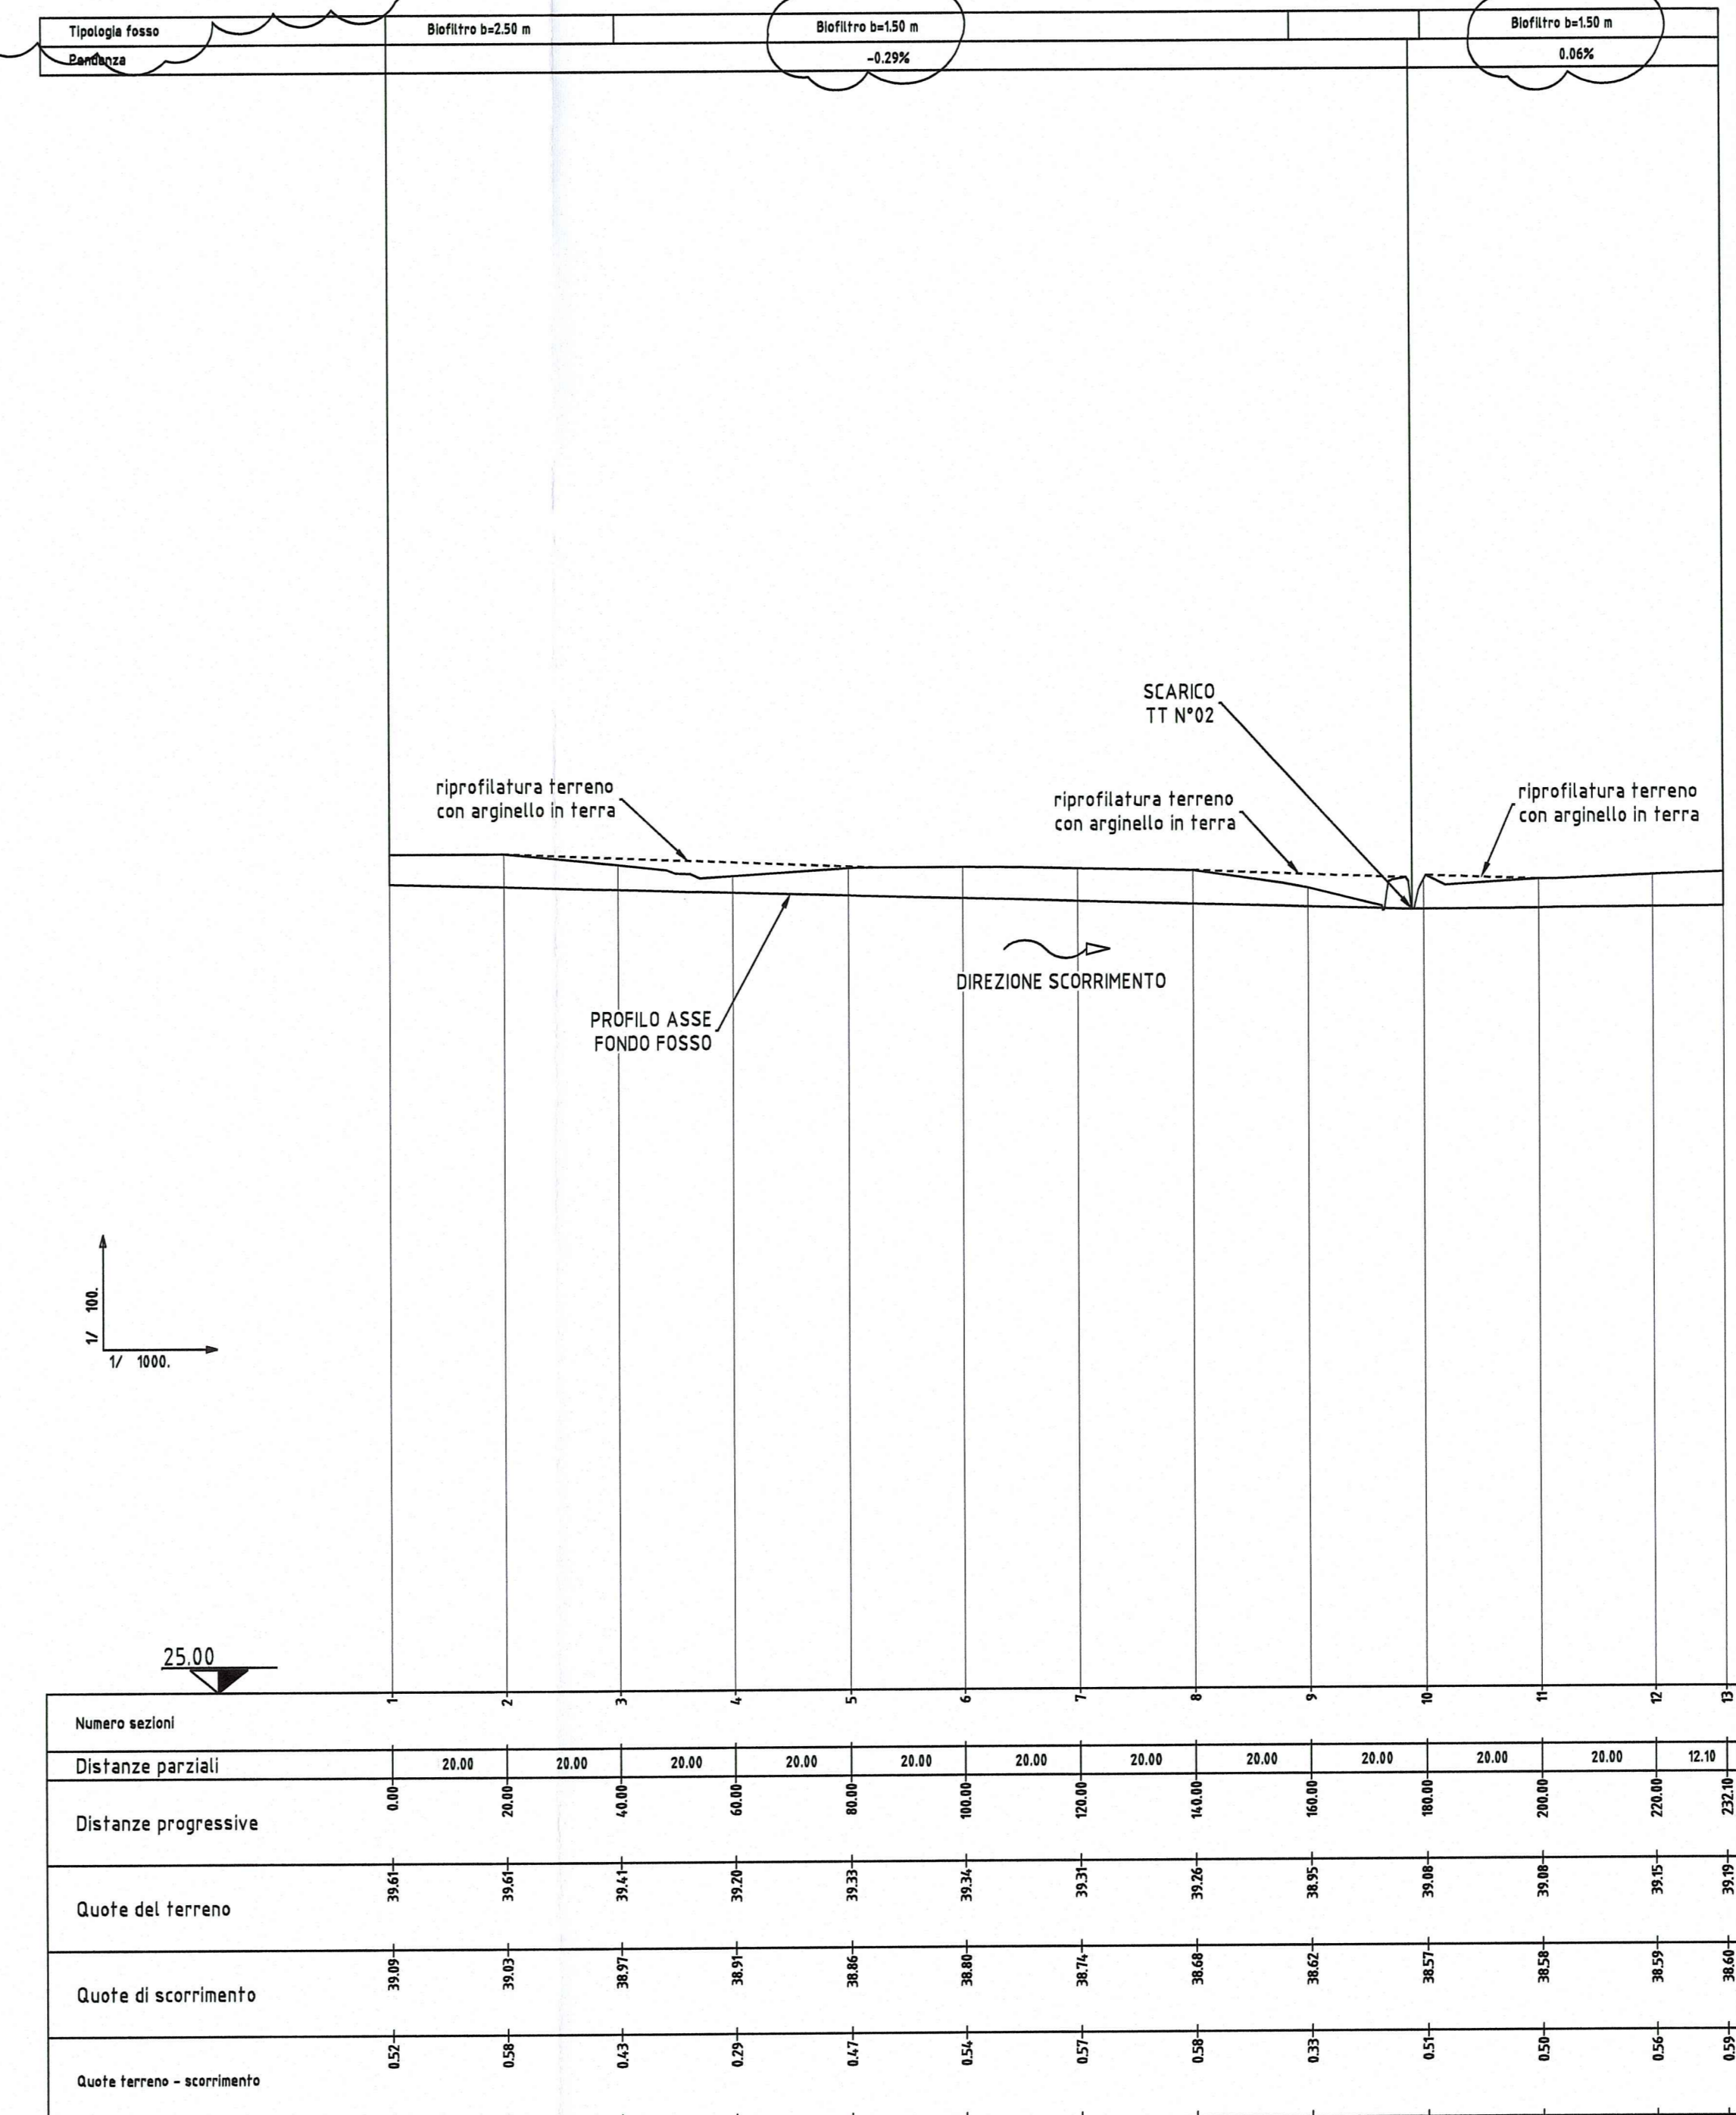

Autocomunale della CISA S.p.A.
Via Camboara 26/A - Frazione Ponte Taro - 43015 NOCETO (PR)

IMPRESA ESECUTIVA: PIZZAROTTI
FONDATA NEL 1910

AUTOSTRADA DELLA CISA A15
RACCORDO AUTOSTRADALE A15/A22
CORRIDOIO PLURIMODALE TIRRENO-BRENNERO
RACCORDO AUTOSTRADALE FRA L'AUTOSTRADA DELLA CISA-FONTEVIVO (PR)
E L'AUTOSTRADA DEL BRENNERO-NOGARELO ROCCA (VR), I LOTTO.

C.U.P. G61B0400060008 C.I.G. 307048161E

PROGETTO ESECUTIVO

Autocomunale della CISA S.p.A. Il Direttore Tecnico: Il Progettista: Il Geometra:

IMPRESA PIZZAROTTI & C. S.p.A.
Il Responsabile di Progetto: NA

PROGETTAZIONE DI: PIZZAROTTI FONDATA NEL 1910
Il Progettista: Ing. Fabio Nigrèlli
Ordine degli Ingegneri della Provincia di Palermo n. 3561
Coordinatore per la Sicurezza in fase di Progettazione: Ing. Giovanni Maria Cepparotti
Ordine degli Ingegneri della Provincia di Palermo n. 352

Consulenza specialistica a cura di: A.T.I. idressense ROCK SOIL VIA
Il Progettista: Ing. Pietro Mazzoli
Ordine degli Ingegneri della Provincia di Parma n. 824

Titolo Elaborato: Viabilità ordinaria e di adduzione all'Autostazione
Trecassali - Terre Verigiane
Variante S.P.10 all'abitato di Viaregio
Profili idraulici fossi di guardia - Tav. 3/4

Data Emissione Progetto: 18/03/2014
Scala: 1:1000/1:100

Identif. Elaborato: 001 002 

01 02 

