




FOSSO BIOFILTRO b=1.50 N° CD.2-g

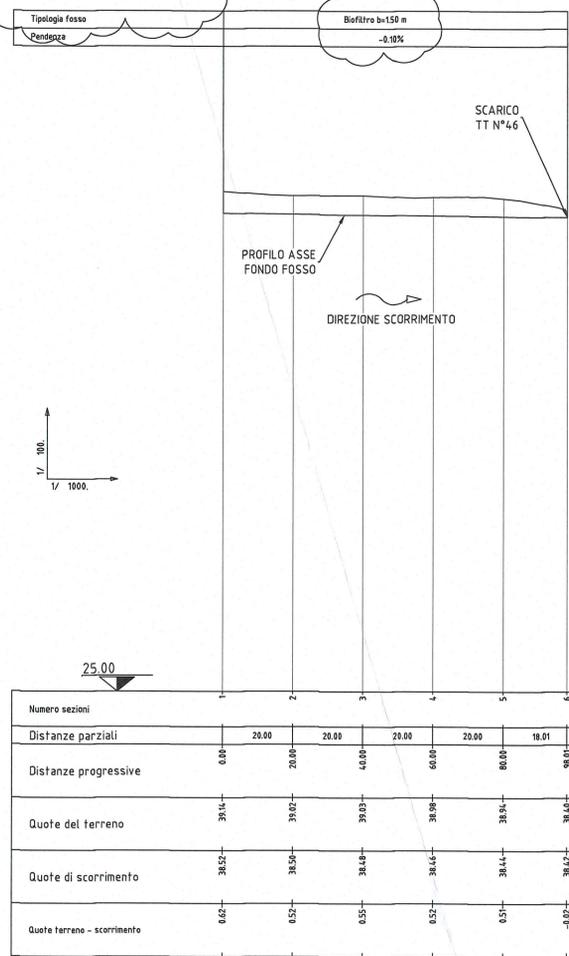


FOSSO BIOFILTRO b=1.50 N° CS.4-b

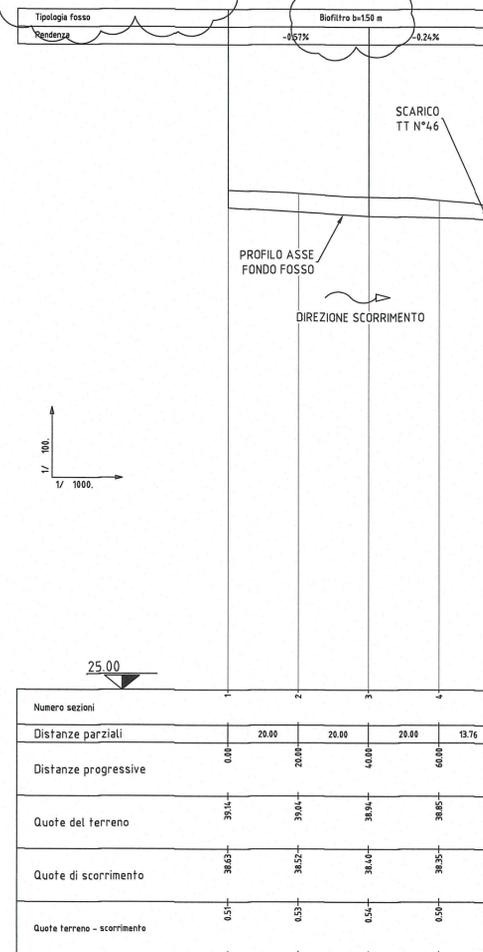



FOSSO BIOFILTRO b=1.50 N° CD.2-h

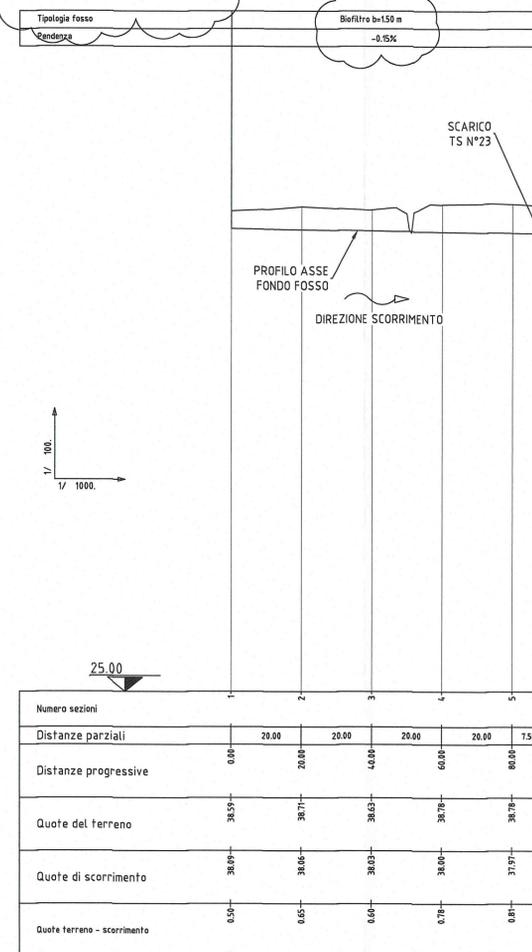


FOSSO BIOFILTRO b=1.50 N° CS.4-c

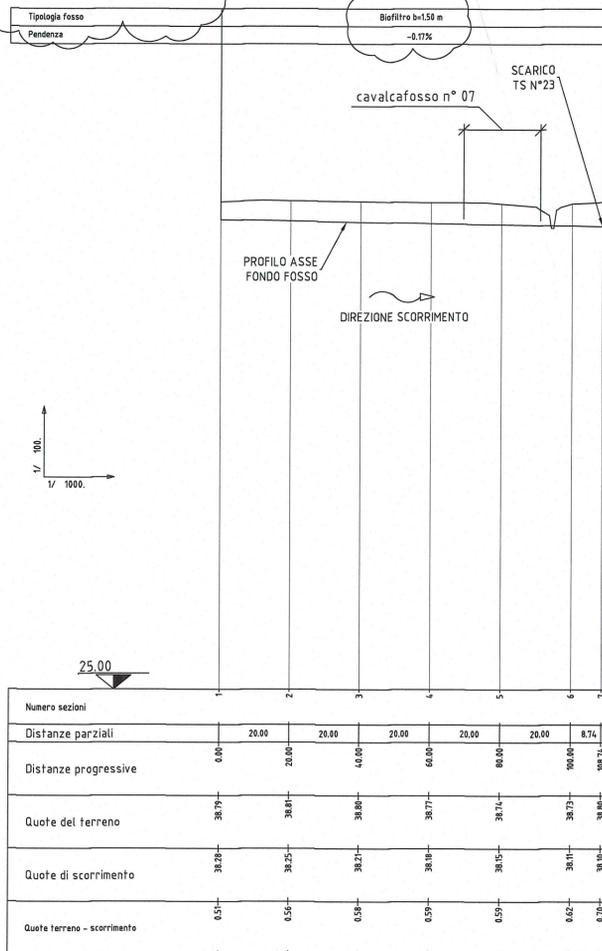

FOSSO DI GUARDIA b=0.50 N° 00 DX

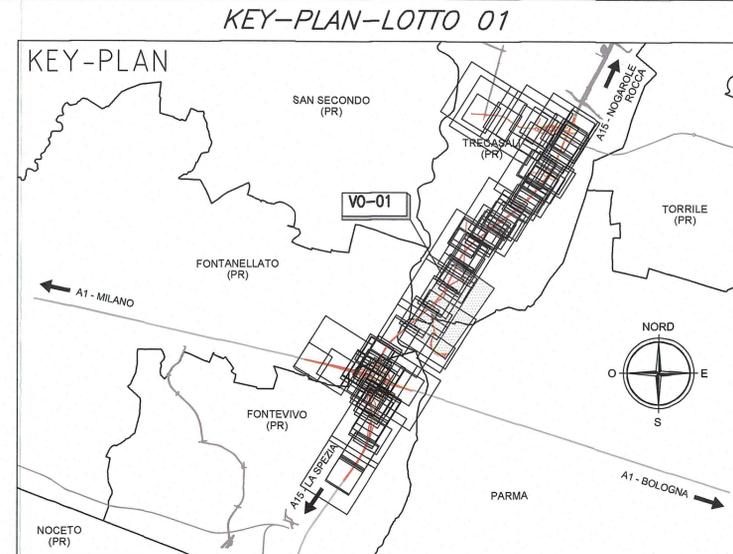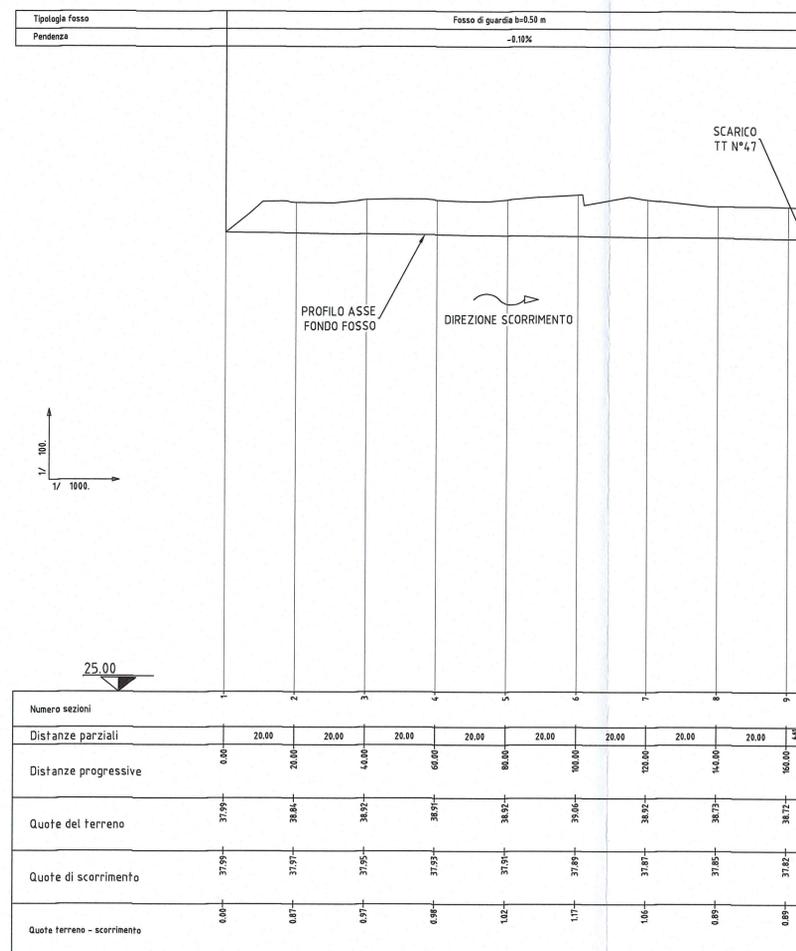

NOTA:
PER IL POSIZIONAMENTO DEGLI ASSI DEI FOSSI E LE RELATIVE SEZIONI SI RIMANDA ALLA PLANIMETRIA IDRAULICA (TAV. RAAA1EVOV001QPL004A)

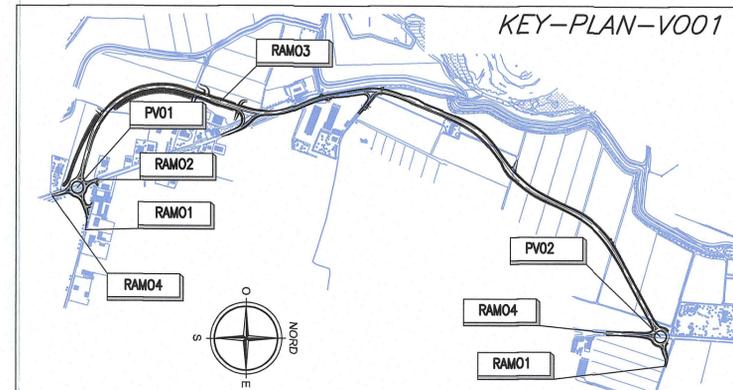

Comittente: **AUTOCAMIONALE DELLA CISA S.P.A.**
Via Cambara 26/A - Frazione Ponte Taro - 43015 NOCETO (PR)

Impresa Esecutrice: **PIZZAROTTI** FONDATA NEL 1910

AUTOSTRADA DELLA CISA A15 RACCORDO AUTOSTRADALE A15/A22 CORRIDOIO PLURIMODALE TIRRENO-BRENNERO RACCORDO AUTOSTRADALE FRA L'AUTOSTRADA DELLA CISA-FONTEVIVO (PR) E L'AUTOSTRADA DEL BRENNERO-NOGAROLE ROCCA (VR). I LOTTO.
C.U.P. G61B04000060008 C.I.G. 307068161E

PROGETTO ESECUTIVO

Autocamionale della CISA S.p.A.
Il Direttore TIENE: Il Responsabile del Procedimento: Il Presidente:

IMPRESA PIZZAROTTI & C. S.p.A.
Il Direttore Tecnico: *Dr. Ing. Luca Bandinelli*

Il Geologo: NA

PROGETTAZIONE DI: **PIZZAROTTI** FONDATA NEL 1910
Il Progettista: **Ing. Fabio Nigrelli**
Ordine degli ingegneri della Provincia di Palermo n. 3581

A.T.I.: **idroesse engineering** **ROCKSOIL S.p.A.** **VIA S.p.A.**
Il Coordinatore per la Sicurezza in fase di Progettazione: **Ing. Giovanni Maria Cepparotti**
Ordine degli Ingegneri della Provincia di Viterbo n. 392

Consulenza specialistica a cura di: NA
Progettista Responsabile: **Dr. Ing. PIETRO MAZZOLI**
Impresa Pizzarotti & C. S.p.A. **PIZZAROTTI**
Ing. Pietro Mazzoli **INGEGNERI PARMA n.821**
Ordine degli Ingegneri della Provincia di Parma n. 821

Titolo Elaborato: **Viabilità ordinaria e di adduzione all' Autostazione Trecasali - Terre Verdiane Variante S.P.10 all'abitato di Viarolo Profili idraulici fossi di guardia - Tav. 4/4**
Data Emissione Progetto: 18/03/2014
Scala: 1:1000/1:100

Identif. Elaborato:

NRO IDENTIFICATIVO	COICE COMESSA	LOTTO	FASE	ENTE	AMBITO	CAT. OPERA	N.RO OPERA	PARTE OPERA	TIPO DOC.	N.RO PROG. DOC.	REVISIONE
	RAAA	1	E	I	VO	VO	01	Q	PR	004	B

E											
C											
B	27/01/2015	Istruttoria provincia prot. n° 80210 del 16/12/2014					TBF		NIGRELLI	MAZZOLI	
A	30/08/2014	RIEMMISSIONE PROGETTO ESECUTIVO					A. ZANELLATO		NIGRELLI	MAZZOLI	
Rev.	Data	DESCRIZIONE REVISIONE					Redatto	Controllato	Approvato		

istruttoria provincia prot. n° 80210 del 16/12/2014

- i fossi filtro sono stati sostituiti con fossi di laminazione