


LEGENDA

- INTERVENTI DI SEMINA**
TIPOLOGIA E
- INERBIMENTO TIP.E-1
 - INERBIMENTO TIP.E-2
 - CARICETI TIP.E-4
 - FOSSO BIOFILTRO TIP.E-5
 - INERBIMENTI IN PROSSIMITA' DI ZONE UMIDE TIP.E-6
 - COMUNITA' IGROFILE TIP.E-7
- INTERVENTI DI MITIGAZIONE AMBIENTALE**
TIPOLOGIA N: INTERVENTI DI MITIGAZIONE NATURALISTICA
- SIEPE ARBUSTIVA TIP.N-2a
 - SIEPE ARBUSTIVA TIP.N-2b
 - ARBUSTETO TIPO N-3
 - ARBUSTETO EVOLUTO TIPO N-4
 - BOSCO TIPO N-5
 - FILARE ARBOREO DUNA TIP.N-6
- TIPOLOGIA VL: INTERVENTI DI MITIGAZIONE PER L'AMBIENTE IDRICO SUPERFICIALE E SOTTERRANEO**
- FILARE VASCHE DI LAMIN. TIP.VL-1
- TIPOLOGIA R: INTERVENTI DI MASCHERAMENTO**
- RAMPICANTI TIP.R
- TIPOLOGIA O: INTERVENTI CON ARREDO DI SPECIE ORNAMENTALI (SVINCOLI DI INTERCO. E AUTOSTAZIONI)**
- FILARE ARBOREO TIP.O-1
 - SIEPE ARBUSTIVA TIP.O-2
 - ARBUSTETO TIP.O-3
- TIPOLOGIA AU: INTERVENTI CON ARREDO INTERNI ALLE AUTOSTAZIONI**
- FILARE ARB. OMBREGG. TIP.AU-1
 - FILARE ARB. SEGNAVIA TIP.AU-2
- TRACCE SEZIONI CARATTERISTICHE**
- SEZIONI RIPORTATE NEGLI ELABORATI SPECIFICI
- INTERFERENZE CON LE RETI TECNOLOGICHE**
- RETE TECNOLOGICA INTERFERITA
- INTERVENTI DI DEFRAMMENTAZIONE FAUNISTICA**
- PASSAGGIO FAUNA CON SCATOLARE 50X300M
 - PASSAGGIO FAUNA CON SCATOLARE IDRAULICO
- INTERVENTI DI TRATTAMENTO DELLE ACQUE**
- VASCA DI LAMINAZIONE TAP n.
- INTERVENTI DI MITIGAZIONE ACUSTICA**
- BARRIERA ANTIRUMORE
 - BARRIERA ANTIRUMORE SU DUNA
 - DUNA CON FUNZIONE ANTIRUMORE
- INTERVENTI DELLA PROGETTAZIONE STRADALE**
- INERBIMENTO DELLE SCARPATE CON IDROSEMINA CONSIDERATO ALL'INTERNO DEL COMPUTO MOVIMENTI TERRA
 - RECINZIONE DI PROGETTO
 - AREA DI CANTIERE
- DATI PER IL TRACCIAMENTO DELLE AREE**
- GRIGLIE PER IL TRACCIAMENTO DEI MODULI DI IMPIANTO
- 5 PUNTI PER IL TRACCIAMENTO DELLE AREE A VERDE
5-10 (LA DIFFERENZA DI COLORI VIENE ELEGGITA NELLE AREE SOTTERRANEE)
- LE COORDINATE DI TRACCIAMENTO DI OGNI PUNTO SONO RIPORTATE NELL'ELABORATO "SCHEDE QUANTITA' E TABELLE DI TRACCIAMENTO"
- PUNTO INIZIALE DI INERBIMENTO DEL MODULO DI IMPIANTO
- ETICHETTA RIPETUTA NEL CASO DI AREE A VERDE CHE INTERESSANO PIU' TAVOLE

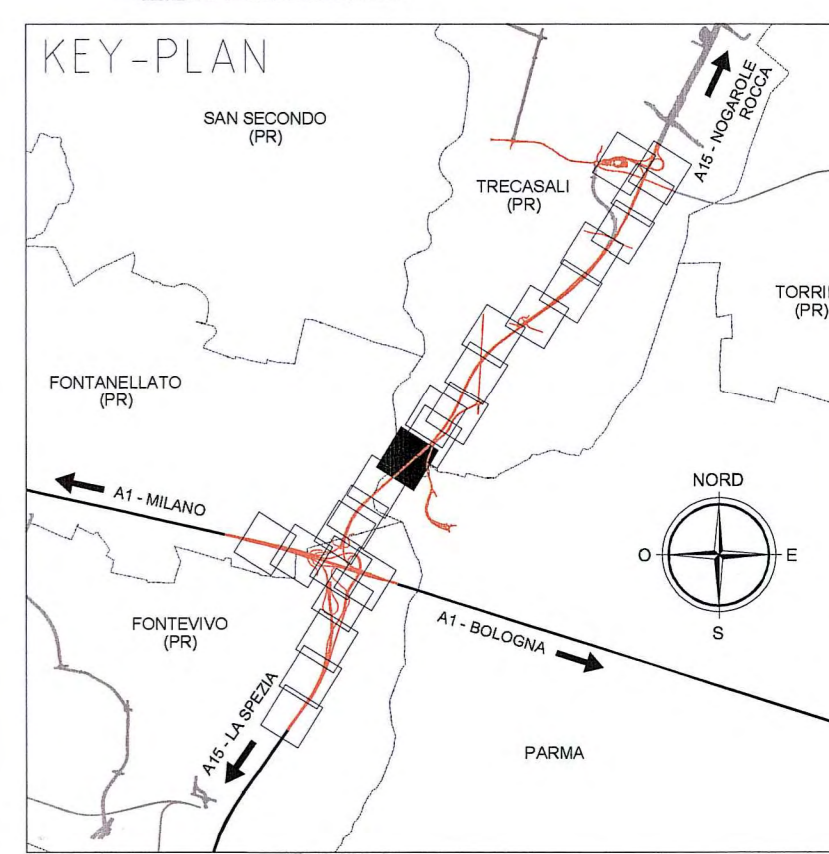

LEGENDA

- Correzione intervento riconnessione ecologica (adiacenze argine dx F. Taro)

Committente: **AUTOCAMIONALE DELLA CISA S.P.A.**
Via Camboara 26/A - Frazione Ponte Taro - 43015 NOCETO (PR)

Impresa Esecutrice: **PIZZAROTTI**
FONDATA NEL 1910

**AUTOSTRADA DELLA CISA A15
RACCORDO AUTOSTRADALE A15/A22
CORRIDOIO PLURIMODALE TIRRENO-BRENNERO
RACCORDO AUTOSTRADALE FRA L'AUTOSTRADA DELLA CISA-FONTEVIVO (PR)
E L'AUTOSTRADA DEL BRENNERO-NOGAROLE ROCCA (VR). I LOTTO.**
C.U.P. G61B04000060008 C.I.G. 307068161E

PROGETTO ESECUTIVO

AUTOCAMIONALE DELLA CISA S.p.A.
Il Direttore: *[Firma]* Il Responsabile del Procedimento: *[Firma]* Il Presidente: *[Firma]*

IMPRESA PIZZAROTTI & C. S.p.A.
Il Direttore Tecnico: *[Firma]* **PIZZAROTTI & C. S.p.A.**
Ufficio di Progetto
Dott. Ing. Luca Bondanelli

Il Geologo: NA

PROGETTAZIONE DI: **PIZZAROTTI**
FONDATA NEL 1910

Il Progettista: Ing. Fabio Nigrelli
Ordine degli Ingegneri della Provincia di Palermo n. 3581

A.T.I.: **idresse engineering** **ROCKSOIL** **VIA**
MANDATARIA MANDATARIA MANDATARIA

Coordinatore per la Sicurezza in fase di Progettazione: Ing. Giovanni Maria Cepparotti
Ordine degli Ingegneri della Provincia di Viterbo n. 392

Consulenza specialistica a cura di: Progettista Responsabile Integrazione Progettazione Specifiche:
Impresa Pizzarotti & C. S.p.A. PIZZAROTTI
Ing. Pietro Mizzoli
Ordine degli Ingegneri della Provincia di Parma n. 242

Titolo Elaborato: **Asse Principale
Interventi di Inserimento Paesaggistico, ambientale, compensativo
Asse ATST da Km 0+450,78 al Km 2+371,62
Planimetria di progetto - Tav. 3/4**

Data Emissione Progetto: 18/03/2014
Scala: 1:1000

Identif. Elaborato:

NUM. IDENTIFICATIVO	CODICE COMMESSA	LOTTO	FASE	ENTE	AUT. OPERA	CAT. OPERA	N.RO OPERA	PARTE OPERA	TIPO DOC.	N.RO PROGR. DOC.	REVISORE
	RAAA	1	E	I	AP	IP	02	V	PL	003	C

Rev.	Data	DESCRIZIONE REVISIONE	Redatto	Controllato	Approvato
C	02/02/2015	Correzione intervento riconnessione ecologica (adiacenze argine dx F. Taro)	A.GABATEL	NGIRELLI	MAZZOLI
B	10/10/2014	Intestazione RINA prot. n°730 del 08/09/2014 e A15 prot. n°799 del 18/09/2014	A.GABATEL	NGIRELLI	MAZZOLI
A	04/07/2014	RIEMMISSIONE PROGETTO ESECUTIVO	A.GABATEL	NGIRELLI	MAZZOLI