PROFILO CONCIO 1 1:100

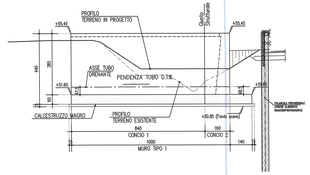

PROFILO MURO 1:100

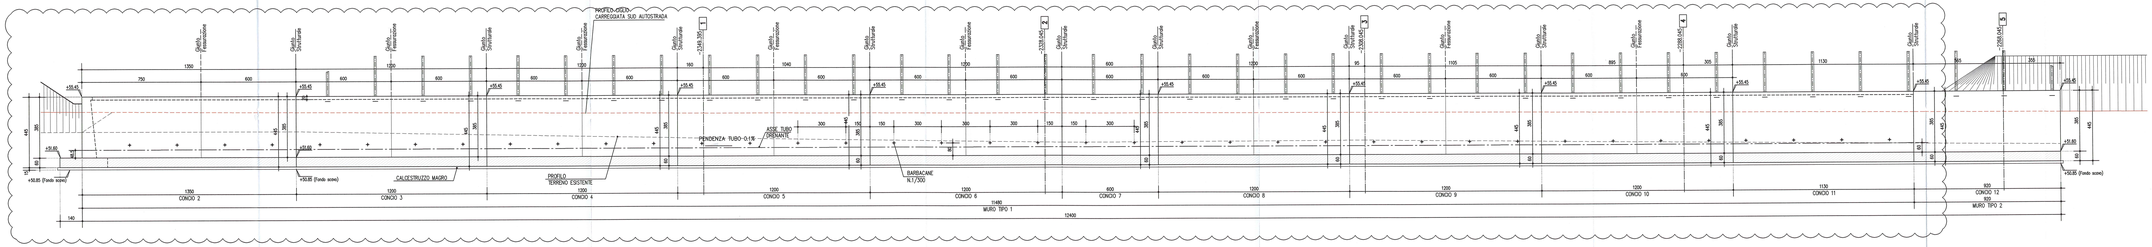

PIANTA A QUOTA TESTA MURO 1:100

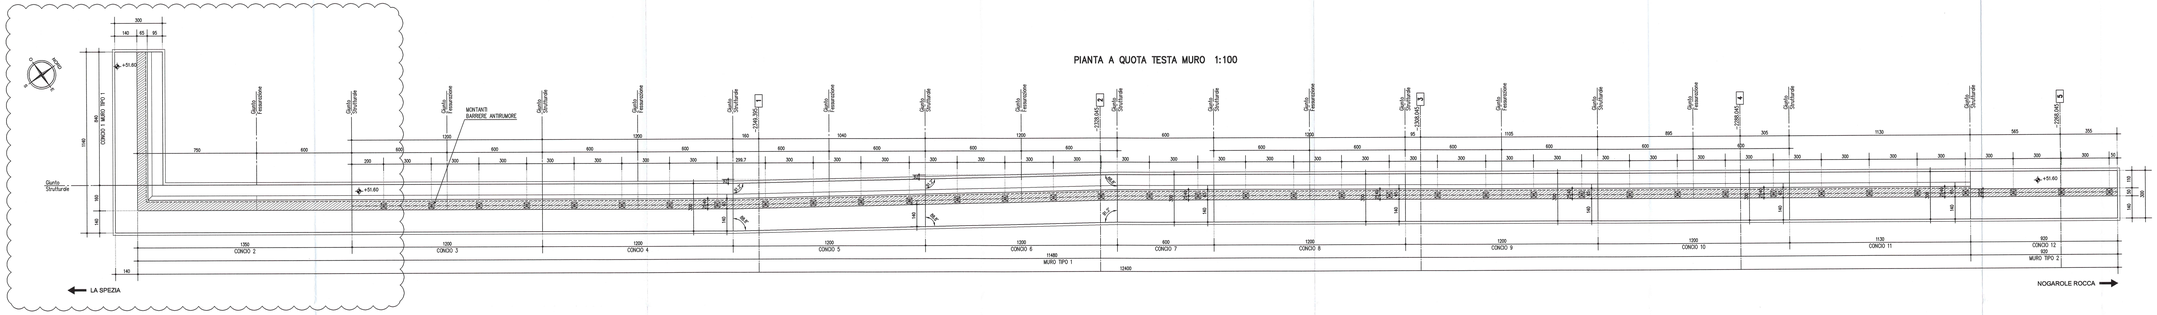

PIANTA A QUOTA FONDAZIONI 1:100

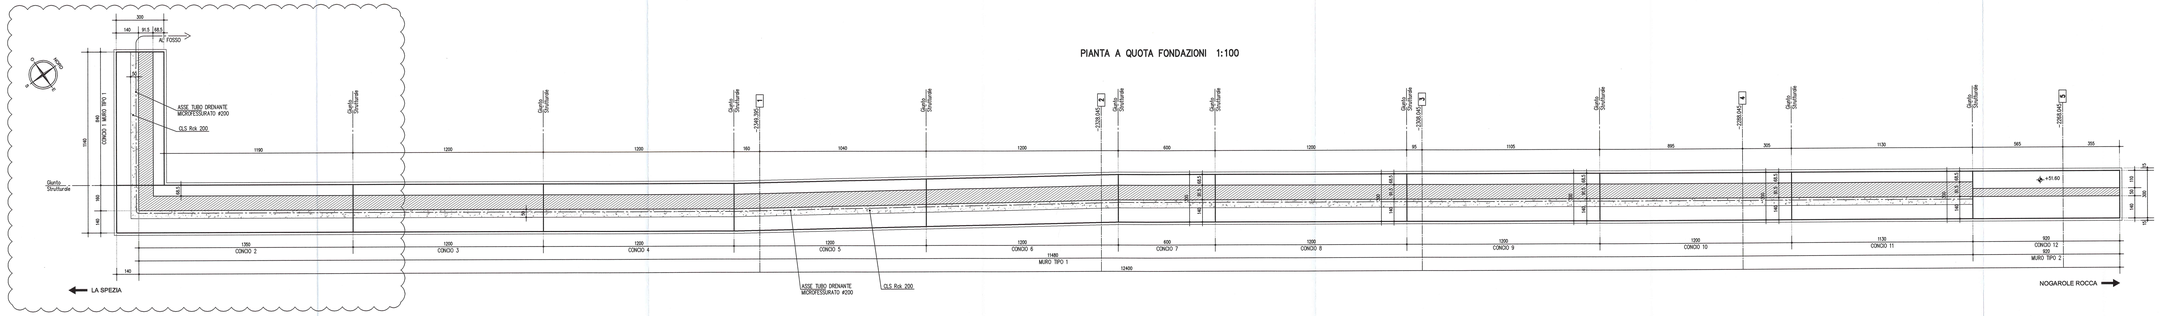

LEGENDA MODIFICHE 10/10/2014
Rettifica lunghezza ed sfiezza muro per contenimento esondazione esondazione Recchio.

NOTE GENERALI

- LE QUOTE ALTIMETRICHE SONO ESPRESSE IN METRI
- TUTTE LE MISURE SONO ESPRESSE IN CENTIMETRI
- TUTTI GLI ANGOLI SONO ESPRESSI IN GRADI SESSAGESIMALI
- GLI ANGOLI DI PIEGATURA E POSIZIONAMENTO DELLE BARRE SONO ESPRESSI IN GRADI SESSADECIMALI

CARATTERISTICHE DEI MATERIALI

CALCESTRUZZO MAGRO DI SOTTOFONDAZIONE		CONGLOMERATO CEMENTIZIO		MURI di sostegno
CLASSE DI RESISTENZA MINIMA	: C 12/15	CLASSE DI RESISTENZA MINIMA	:	C 32 /40
		CLASSE DI ESPOSIZIONE AMBIENTALE	:	XC4+XD1+XF2
ACCIAIO IN BARRE PER C.A.	: B450C saldabile controllato in stabilimento	CLASSE DI CONTENUTO CLORURI	:	0,40
		CLASSE DI CONSISTENZA	:	S4
PER I MATERIALI CHE NON ESPRESSAMENTE INDICATO FARE RIFERIMENTO A QUANTO RIPORTATO NELLE RELAZIONI DI CALCOLO		DIMENSIONE ASSEGATO MASSIMA	:	25mm
		COPRIFERRO	:	C = 50mm
		RAPPORTO A/C MAX	:	0,50

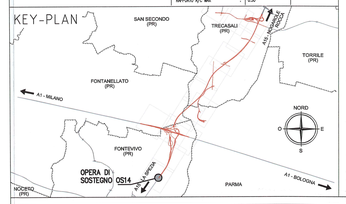

Committente:

AUTOCAMIONALE DELLA CISA S.P.A.
Via Camboara 26/A - Frazione Ponte Taro - 43015 NOCETO (PR)

Impresa Esecutrice:

PIZZAROTTI
FONDATA NEL 1910

AUTOSTRADA DELLA CISA A15
RACCORDO AUTOSTRADALE A15/A22
CORRIDOIO PLURIMODALE TIRRENO-BRENNERO
RACCORDO AUTOSTRADALE FRA L' AUTOSTRADA DELLA CISA-FONTEVIVO (PR)
E L' AUTOSTRADA DEL BRENNERO-NOGAROLE ROCCA (VR). I LOTTO.

C.U.P. G61B04000060008 | C.I.G. 3070681E1E

PROGETTO ESECUTIVO

AUTOCAMIONALE DELLA CISA S.p.A.		
Il Direttore TIBRE:	Il Responsabile del Procedimento:	Il Progettista:
Il Responsabile del Monitoraggio:		
IMPRESA PIZZAROTTI & C. S.p.A.		Il Geologo:
PROGETTAZIONE DE		Il Progettista:
A.T.I.: idroesse engineering, VIA, PIZZAROTTI		Ing. Fabio Nigrelli Ordine degli Ingegneri della Provincia di Parma n.3561
		Coordinatore per la Sicurezza in fase di Progettazione:
		Ing. Giovanni Maria Ceppatorti Ordine degli Ingegneri della Provincia di Viterbo n. 992
Consulenza specialistica a cura di:		Progettista Responsabile Integrazione Prestazione Specialistica
NA		Impresa Pizzarotti & C. S.p.A. Ing. Pietro Mazzoli Ordine degli Ingegneri della Provincia di Parma n.1281

Dott. Ing. PIETRO MAZZOLI
IMPRESA PIZZAROTTI
& C. S.p.A.
SEZIONE A PARMA n.1281

Titolo Elaborato:	Data Emissione Progetto:
Asse principale Opere di sostegno Muro di sostegno - ATST - da prog. -2+375,005 a prog. -2+264,495 Casserature - Tav. 1/2	18/03/2014
Isometr. Elaborato:	Scala: 1:100

ASS. SISTEMA		CODICE COMMESSA	LOTTO	FASE	SUB	ASSE	CAT. OPERA	SUB OPERA	PARTE OPERA	TIPO SUB	N.PROG. SUB.	REVISIONE
		RAAA	1	E	1	AP	OS	14	OI	CA	001	B

Rev.	Data	DESCRIZIONE REVISIONE	REDATTO	CONTROLLATO	APPROVATO
B	10/10/2014	Modifiche A18 prot. n°1712 del 01/09/2014	POLUZZI	NIGRELLI	MAZZOLI
A	07/08/2014	EMISSIONE PRODOTTO ESECUTIVO	POLUZZI	NIGRELLI	MAZZOLI

Il disegno è di proprietà della Società Autocamionale della Cisa S.p.A. e non può essere riprodotto o comunicato a terzi senza autorizzazione scritta. Ogni violazione sarà perseguita a norma di legge.