

Committente:



AUTOCAMIONALE DELLA CISA S.P.A.

Via Camboara 26/A - Frazione Ponte Taro - 43015 NOCETO (PR)

Impresa Esecutrice:



**AUTOSTRADA DELLA CISA A15
RACCORDO AUTOSTRADALE A15/A22
CORRIDOIO PLURIMODALE TIRRENO-BRENNERO
RACCORDO AUTOSTRADALE FRA L' AUTOSTRADA DELLA CISA-FONTEVIVO (PR)
E L' AUTOSTRADA DEL BRENNERO-NOGAROLE ROCCA (VR). I LOTTO.**

C.U.P. G61B04000060008

C.I.G. 307068161E

PROGETTO ESECUTIVO

AUTOCAMIONALE DELLA CISA S.p.A.

Il Direttore TIRE:

Il Responsabile del Procedimento:

Il Presidente:

IMPRESA PIZZAROTTI & C. S.p.A.

IMPRESA PIZZAROTTI & C. S.p.A. **Il Responsabile di Progetto**
Il Direttore Tecnico: **Dott. Ing. Luca Bondanelli**

Il Geologo:

NA

PROGETTAZIONE DI:



Il Progettista:

Ing. Fabio Nigrelli
Ordine degli Ingegneri della Provincia di Palermo n. 3581

A.T.I.: **idroesse engineering** MANDATARIA, **ROKSOIL** S.p.A. MANDANTE, **VIA INGEGNERIA** S.r.l. MANDANTE

Coordinatore per la Sicurezza in fase di Progettazione:

Ing. Giovanni Maria Cepparotti
Ordine degli Ingegneri della Provincia di Viterbo n. 392

Consulenza specialistica a cura di:

NA

Progettista Responsabile Integrazione Prestazioni Specialistiche:

Impresa Pizzarotti & C.
Ing. **Pietro Mazzoli**
Ordine degli Ingegneri della Provincia di Parma n. 821

Titolo Elaborato:

**Asse principale
Varianti alle viabilità maggiori e minori - viabilità interferita
Viabilità interferita -S.P. 10 di Cremona (cavalcavia P2)
Album Sezioni trasversali - Poderali in destra e sinistra**

Data Emissione Progetto:

18/03/2014


Scala:

1:200


Identif. Elaborato:

N.RO IDENTIFICATIVO	CODICE COMMESSA	LOTTO	FASE	ENTE	AMBITO	CAT. OPERA	N.RO OPERA	PARTI OPERA	TIPO DOC.	N.RO PROGR. DOC.	REVISIONE	
	RAAA	1	E	I	AP	VA	03	C	SZ	002	D	
D	02/03/2015	Correzione refuso su indicazione nominativi dei materiali					VARANI		NIGRELLI	MAZZOLI		
C	27/01/2015	Istruttoria A15 e lettera Provincia di Parma (prot. n. 80210 del 16/12/2014)					VARANI		NIGRELLI	MAZZOLI		
B	02/10/2014	Lettera A15 prot. n° 739 del 19/09/2014					VARANI		NIGRELLI	MAZZOLI		
A	27/06/2014	RIEMMISSIONE PROGETTO ESECUTIVO					GEO & DOMUS		F. NIGRELLI	MAZZOLI		
Rev.	Data	DESCRIZIONE REVISIONE					Redatto		Controllato	Approvato		


CONTROSTRADA PODERALE IN
DESTRA ALLA S.P.10
dalla pk 0+000 alla pk 0+099.80

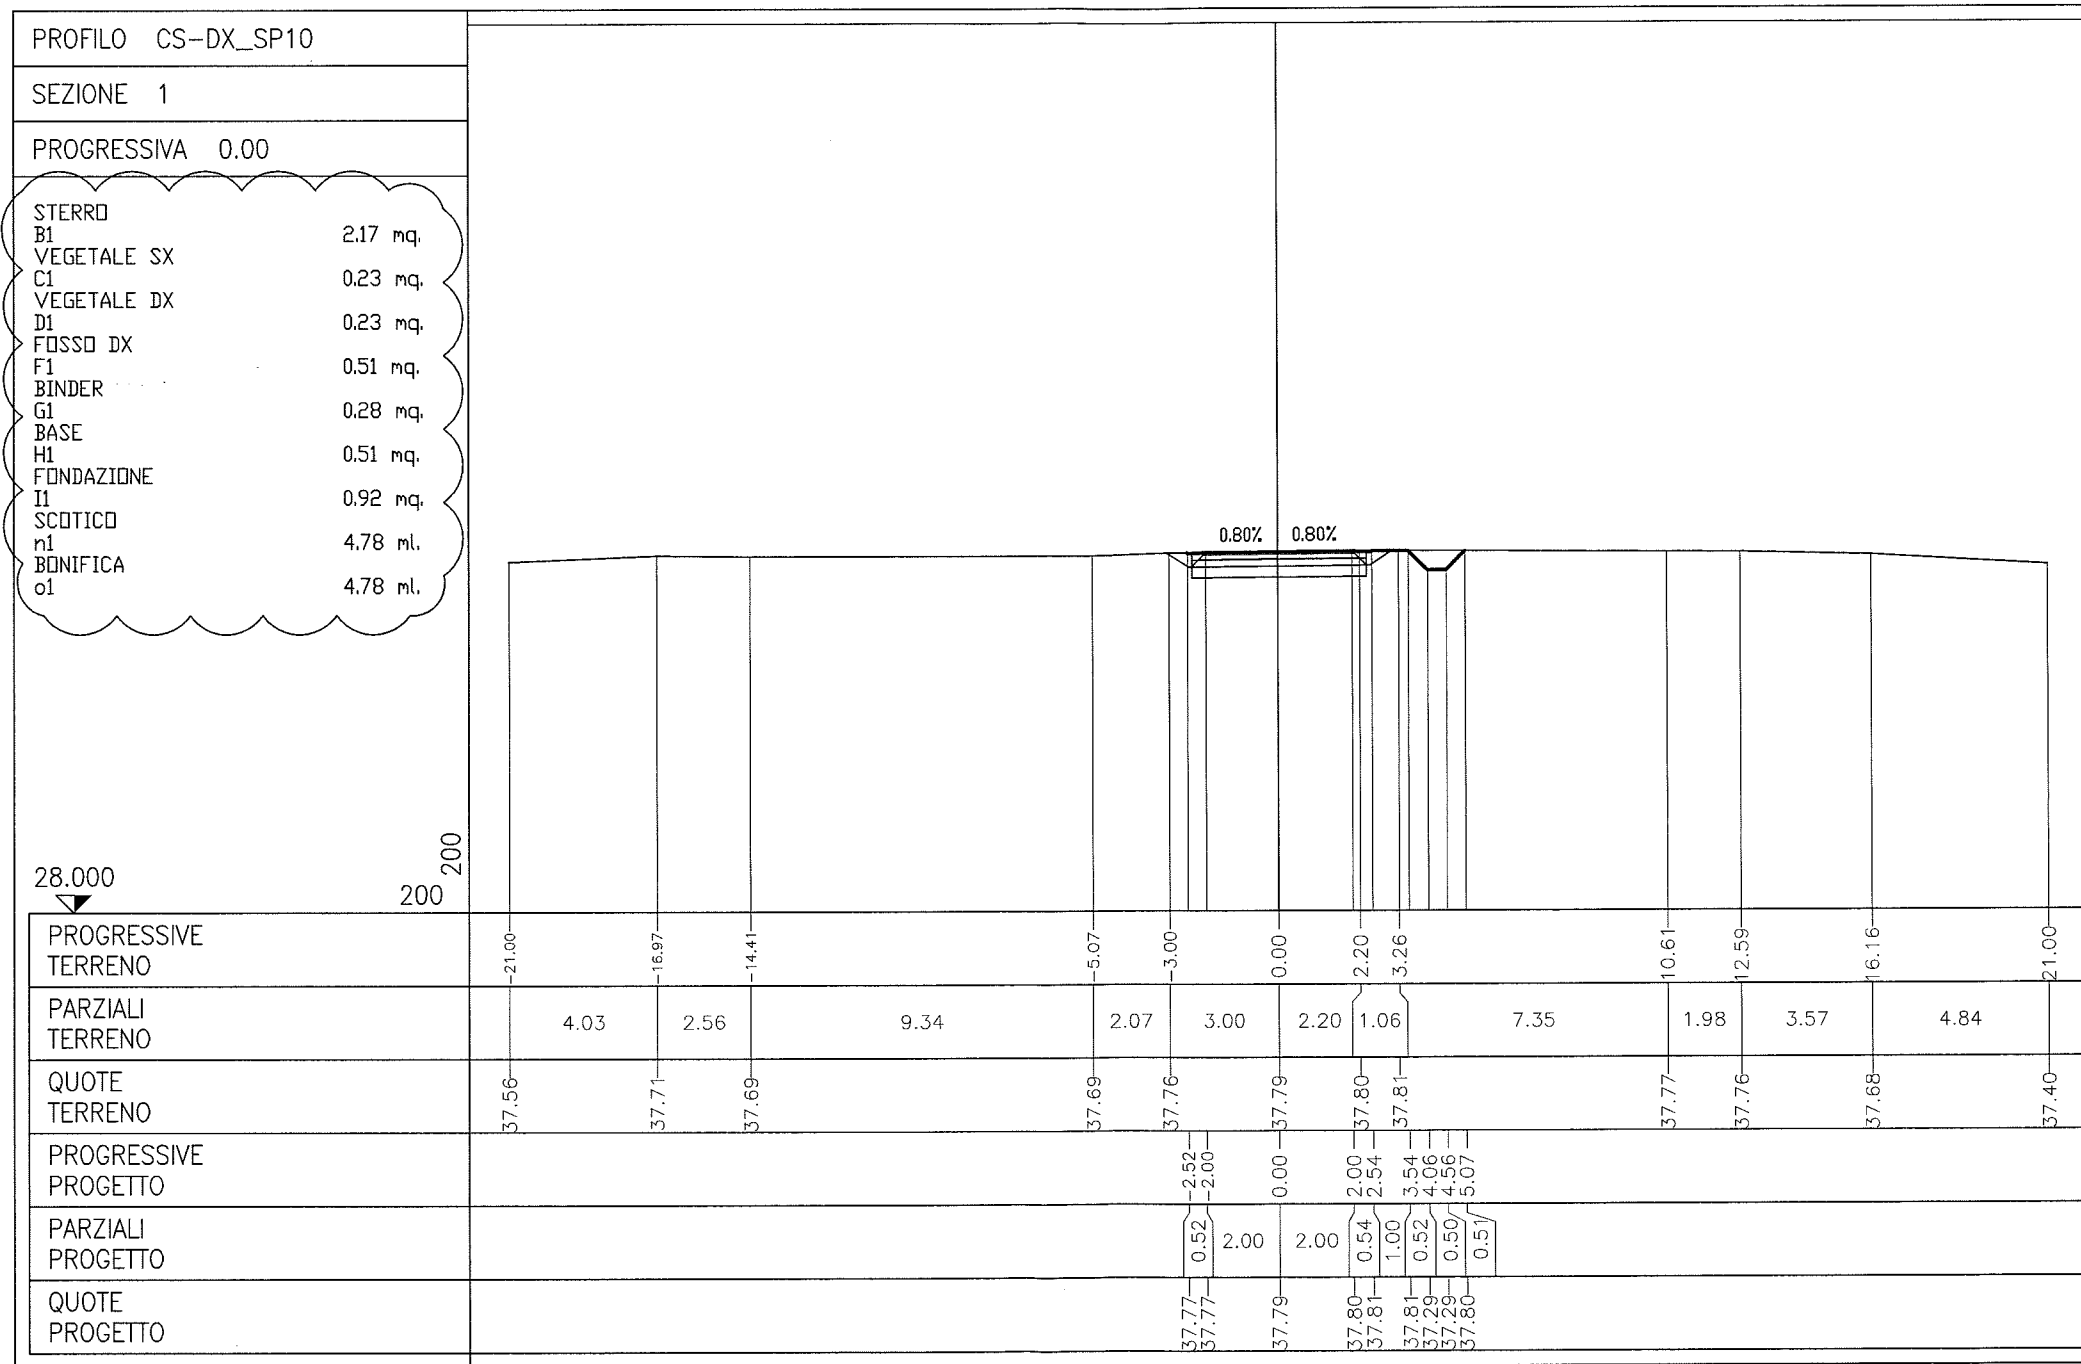


DESCRIZIONE DELLA MODIFICA:
 correzione refuso per indicazione
 nominativi dei materiali

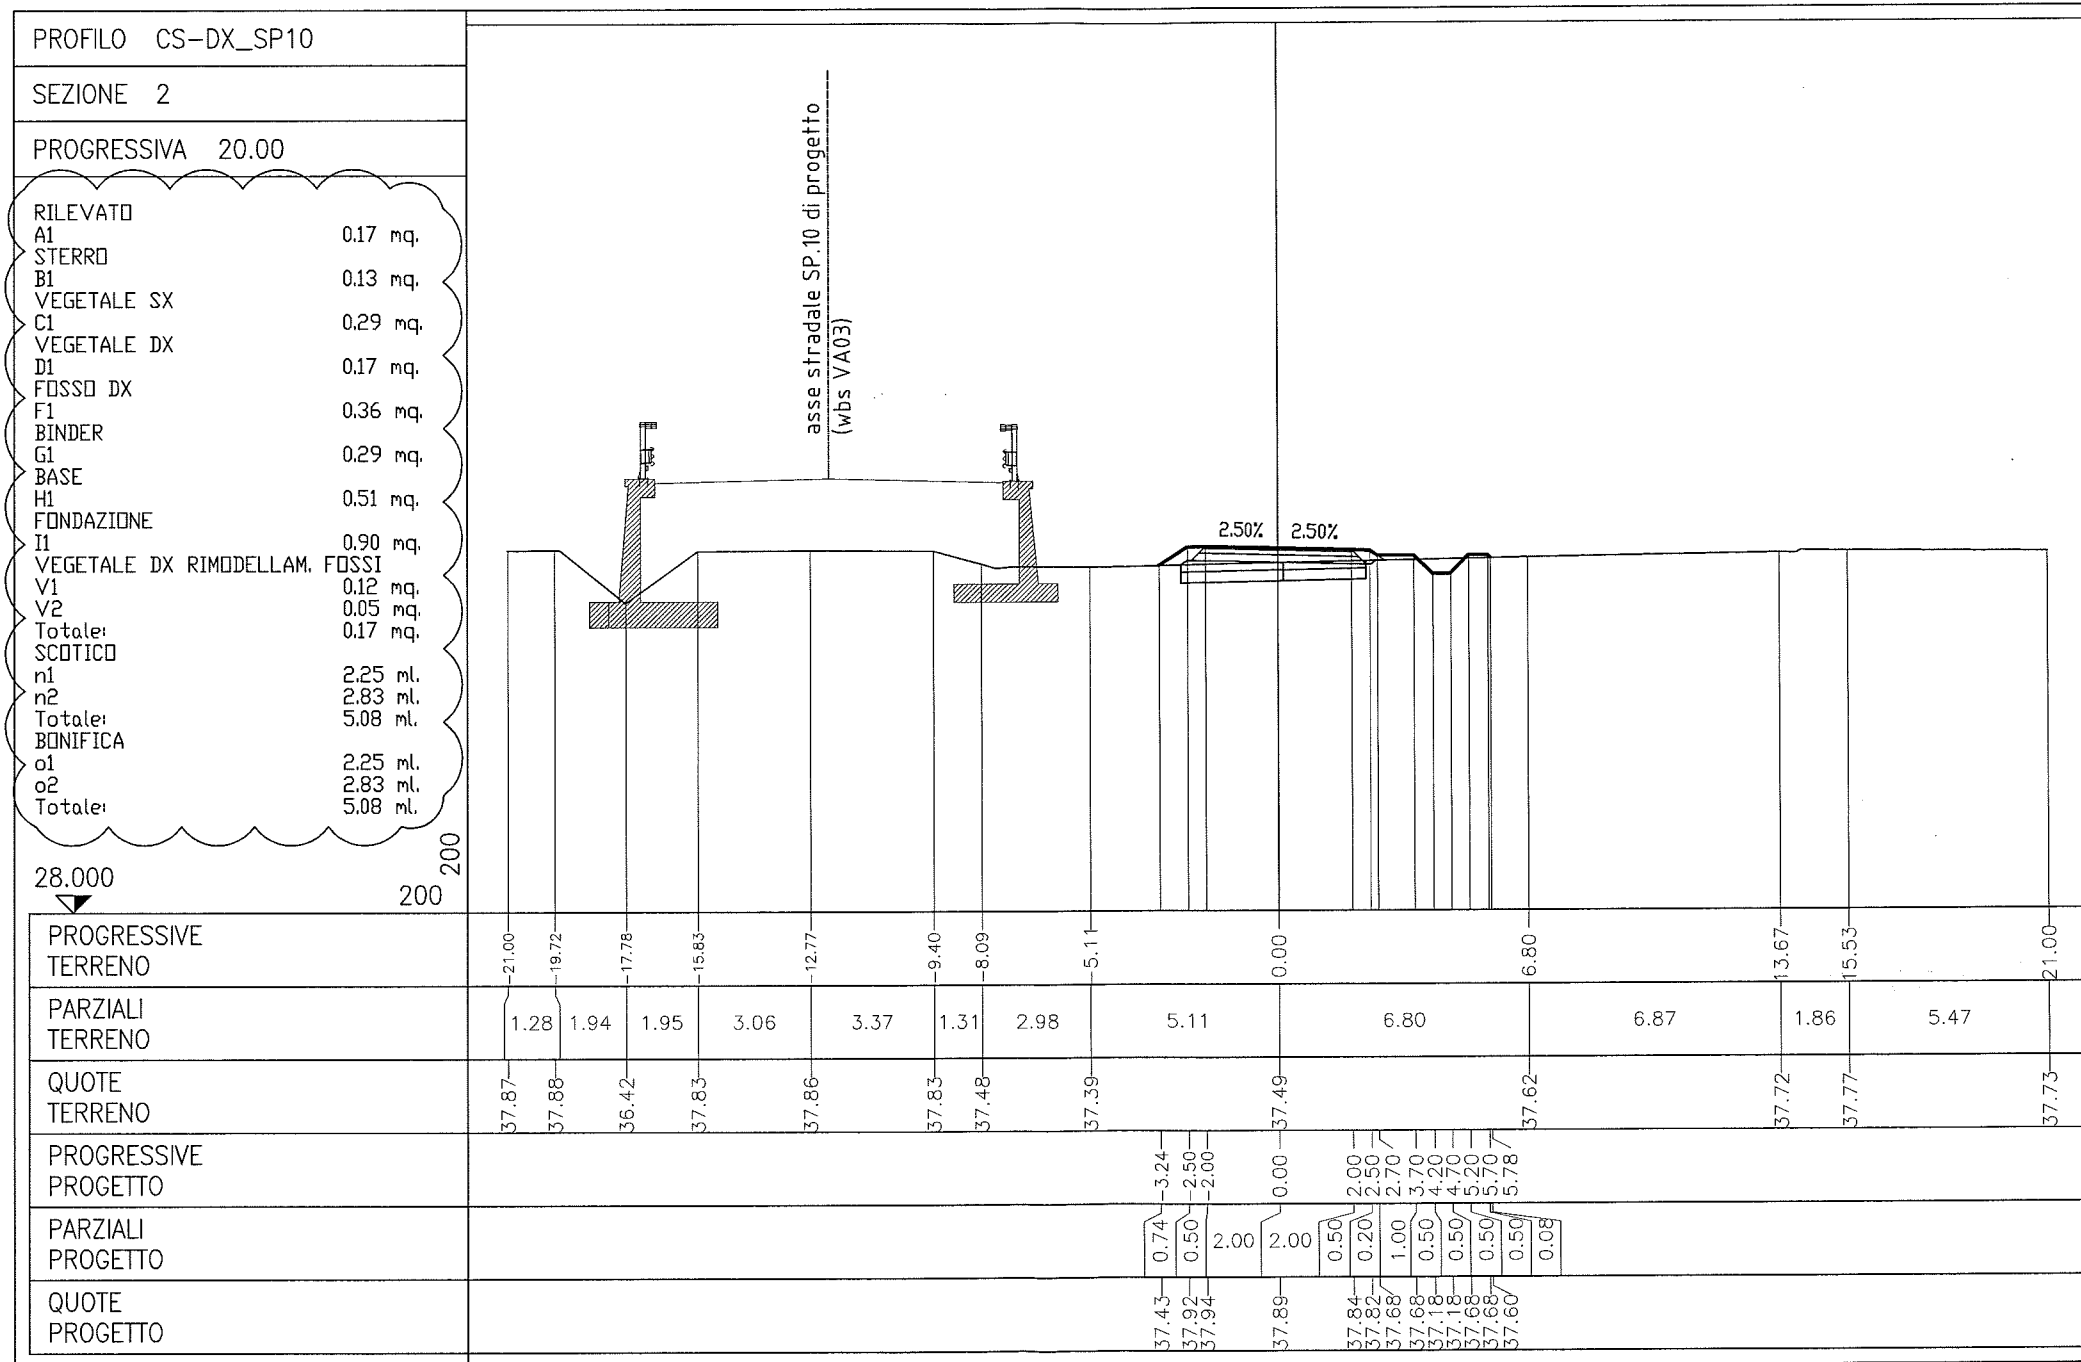

DESCRIZIONE DELLA MODIFICA:
 correzione refuso per indicazione
 nominativi dei materiali

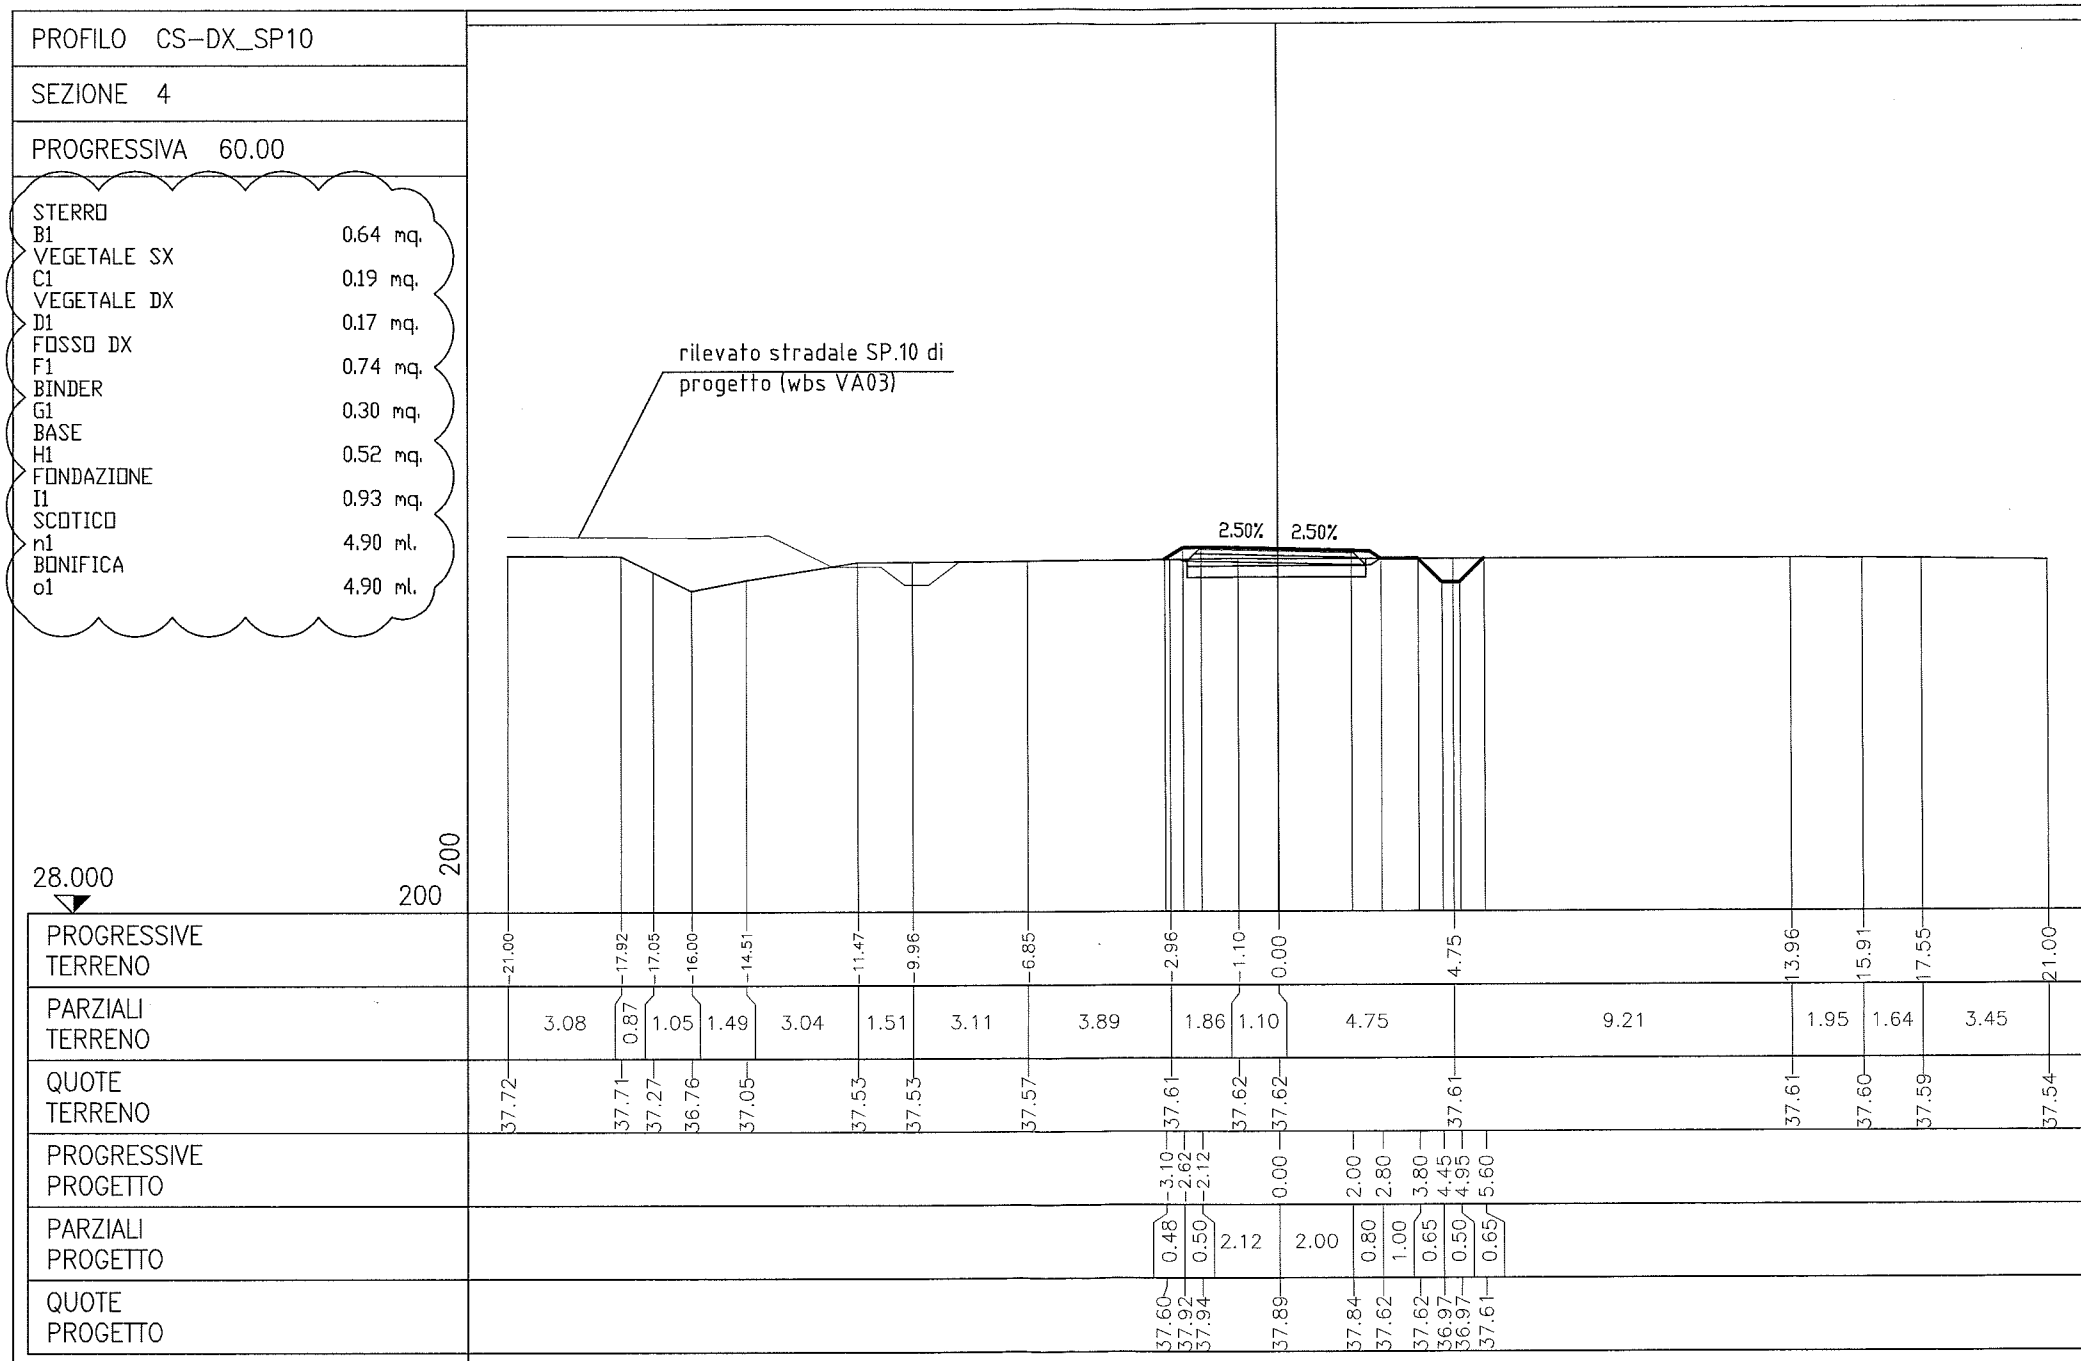


DESCRIZIONE DELLA MODIFICA:
correzione refuso per indicazione
nominativi dei materiali

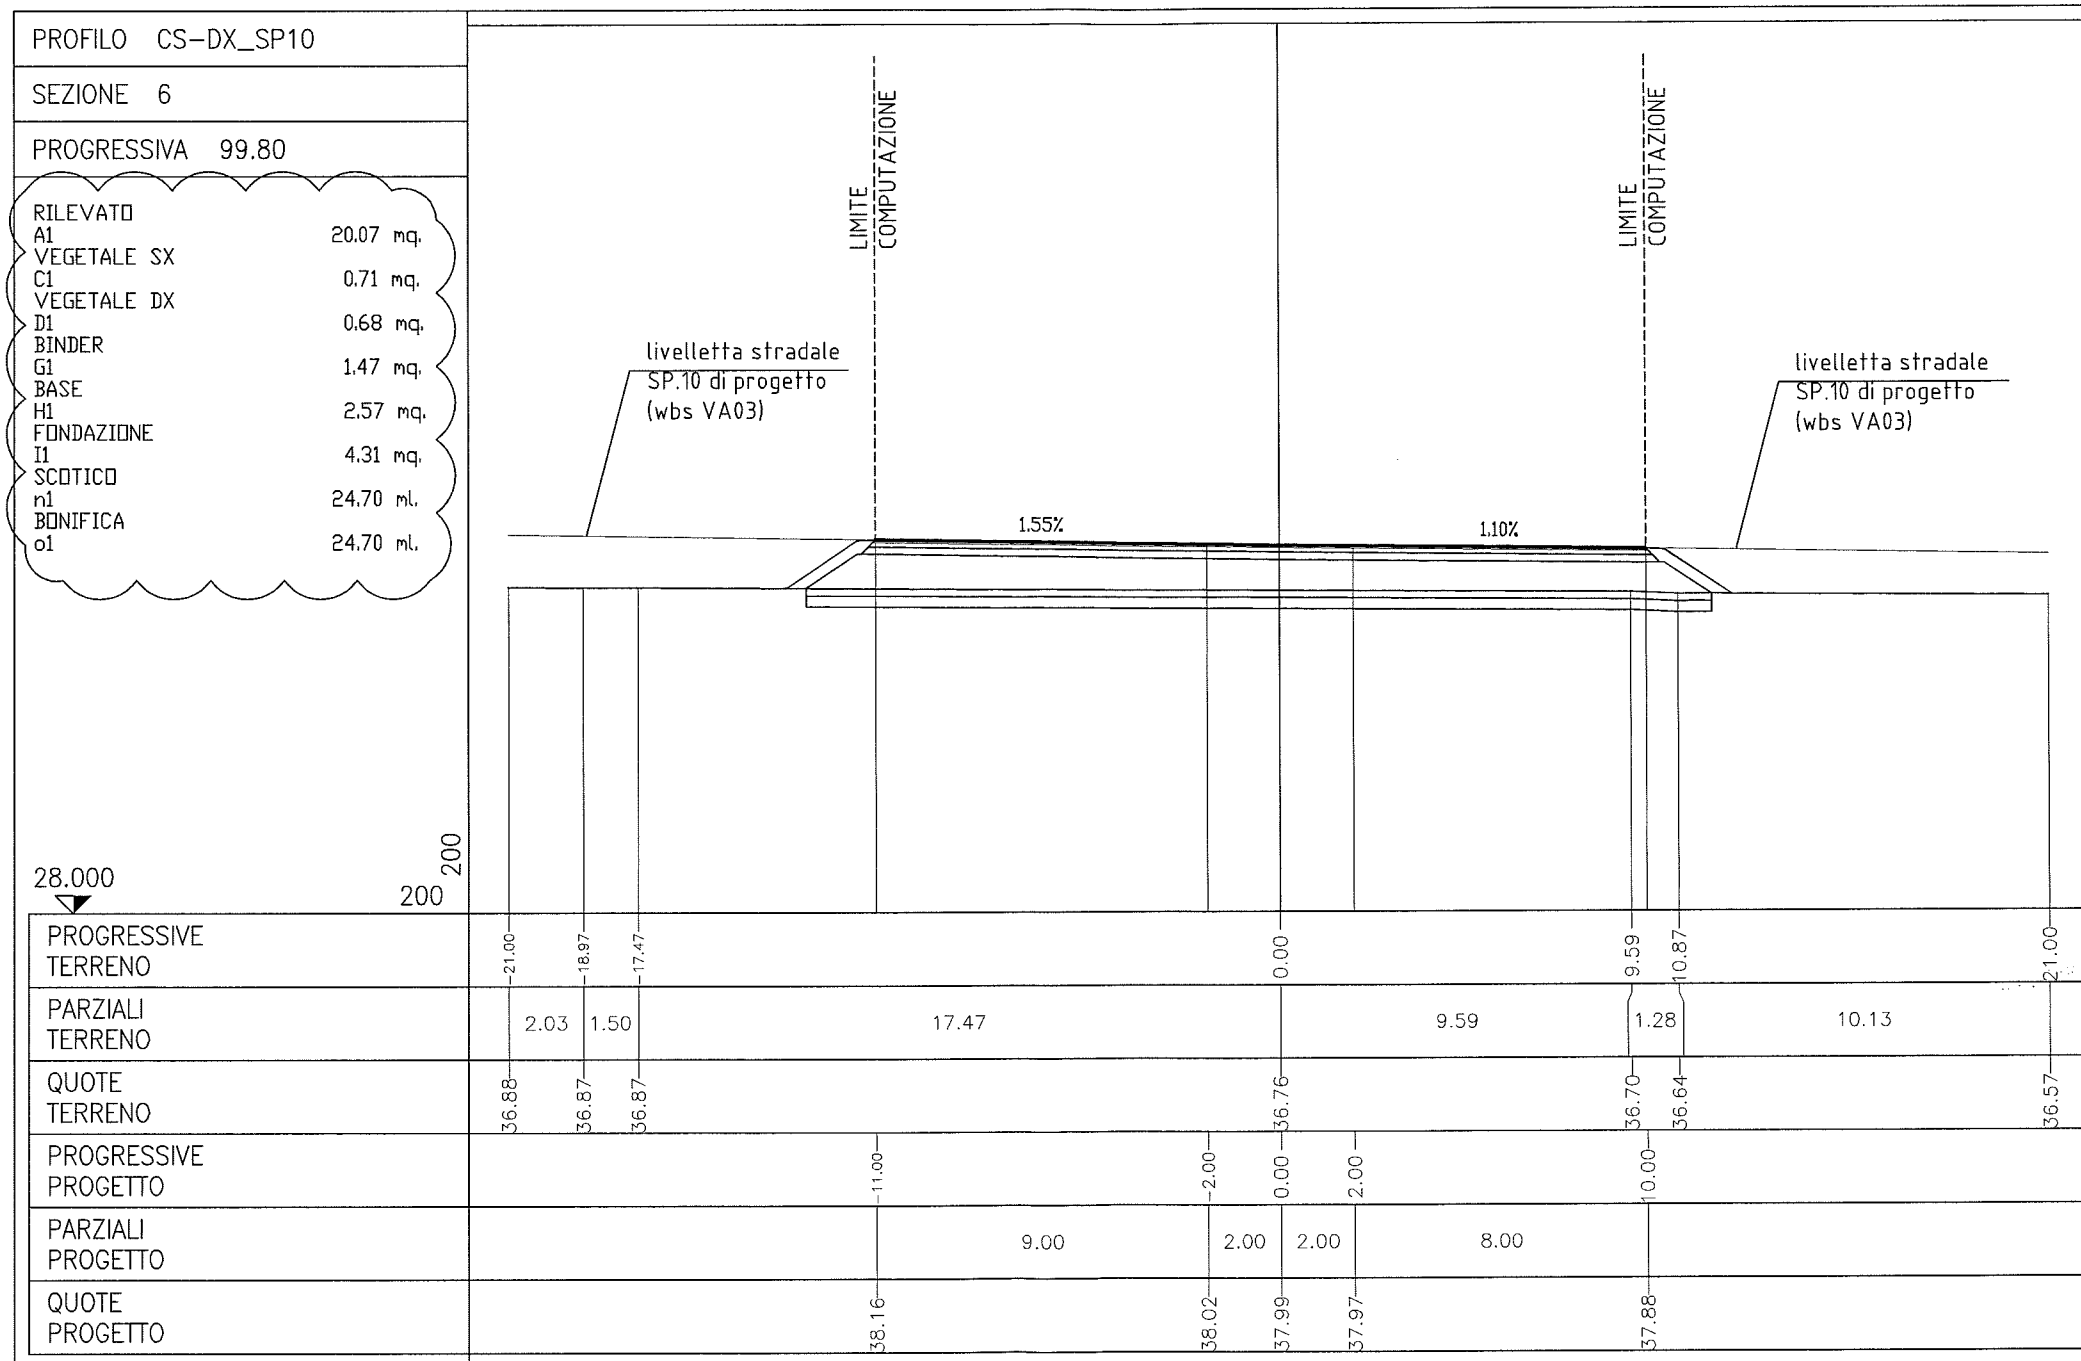


DESCRIZIONE DELLA MODIFICA:
 correzione refuso per indicazione
 nominativi dei materiali


CONTROSTRADA PODERALE IN
SINISTRA ALLA S.P.10
dalla pk 0+000 alla pk 0+102.99

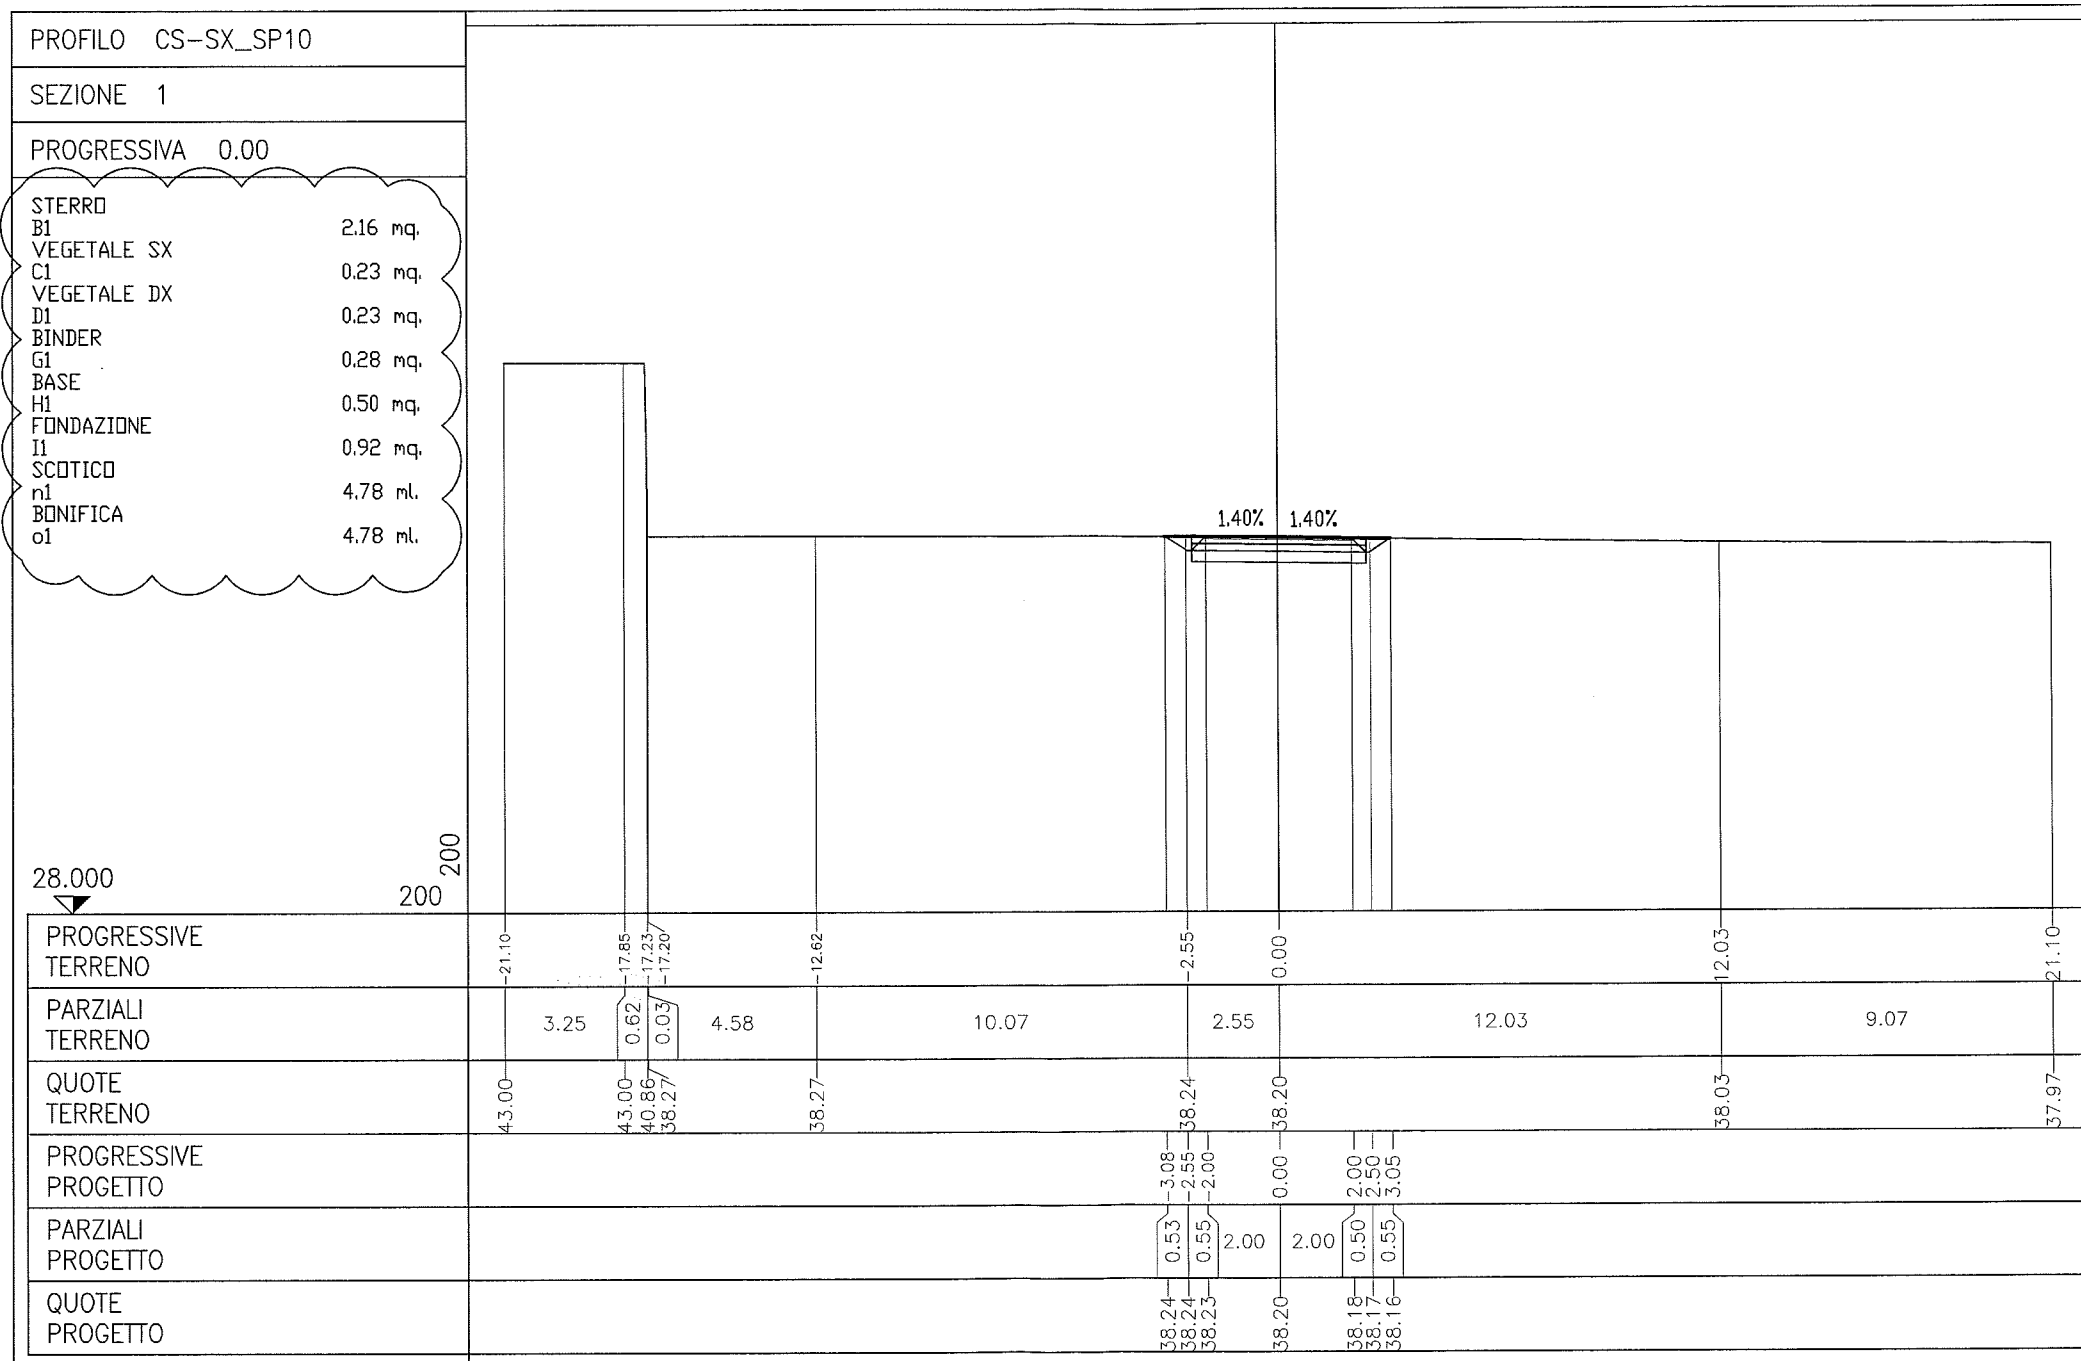


DESCRIZIONE DELLA MODIFICA:
 correzione refuso per indicazione
 nominativi dei materiali

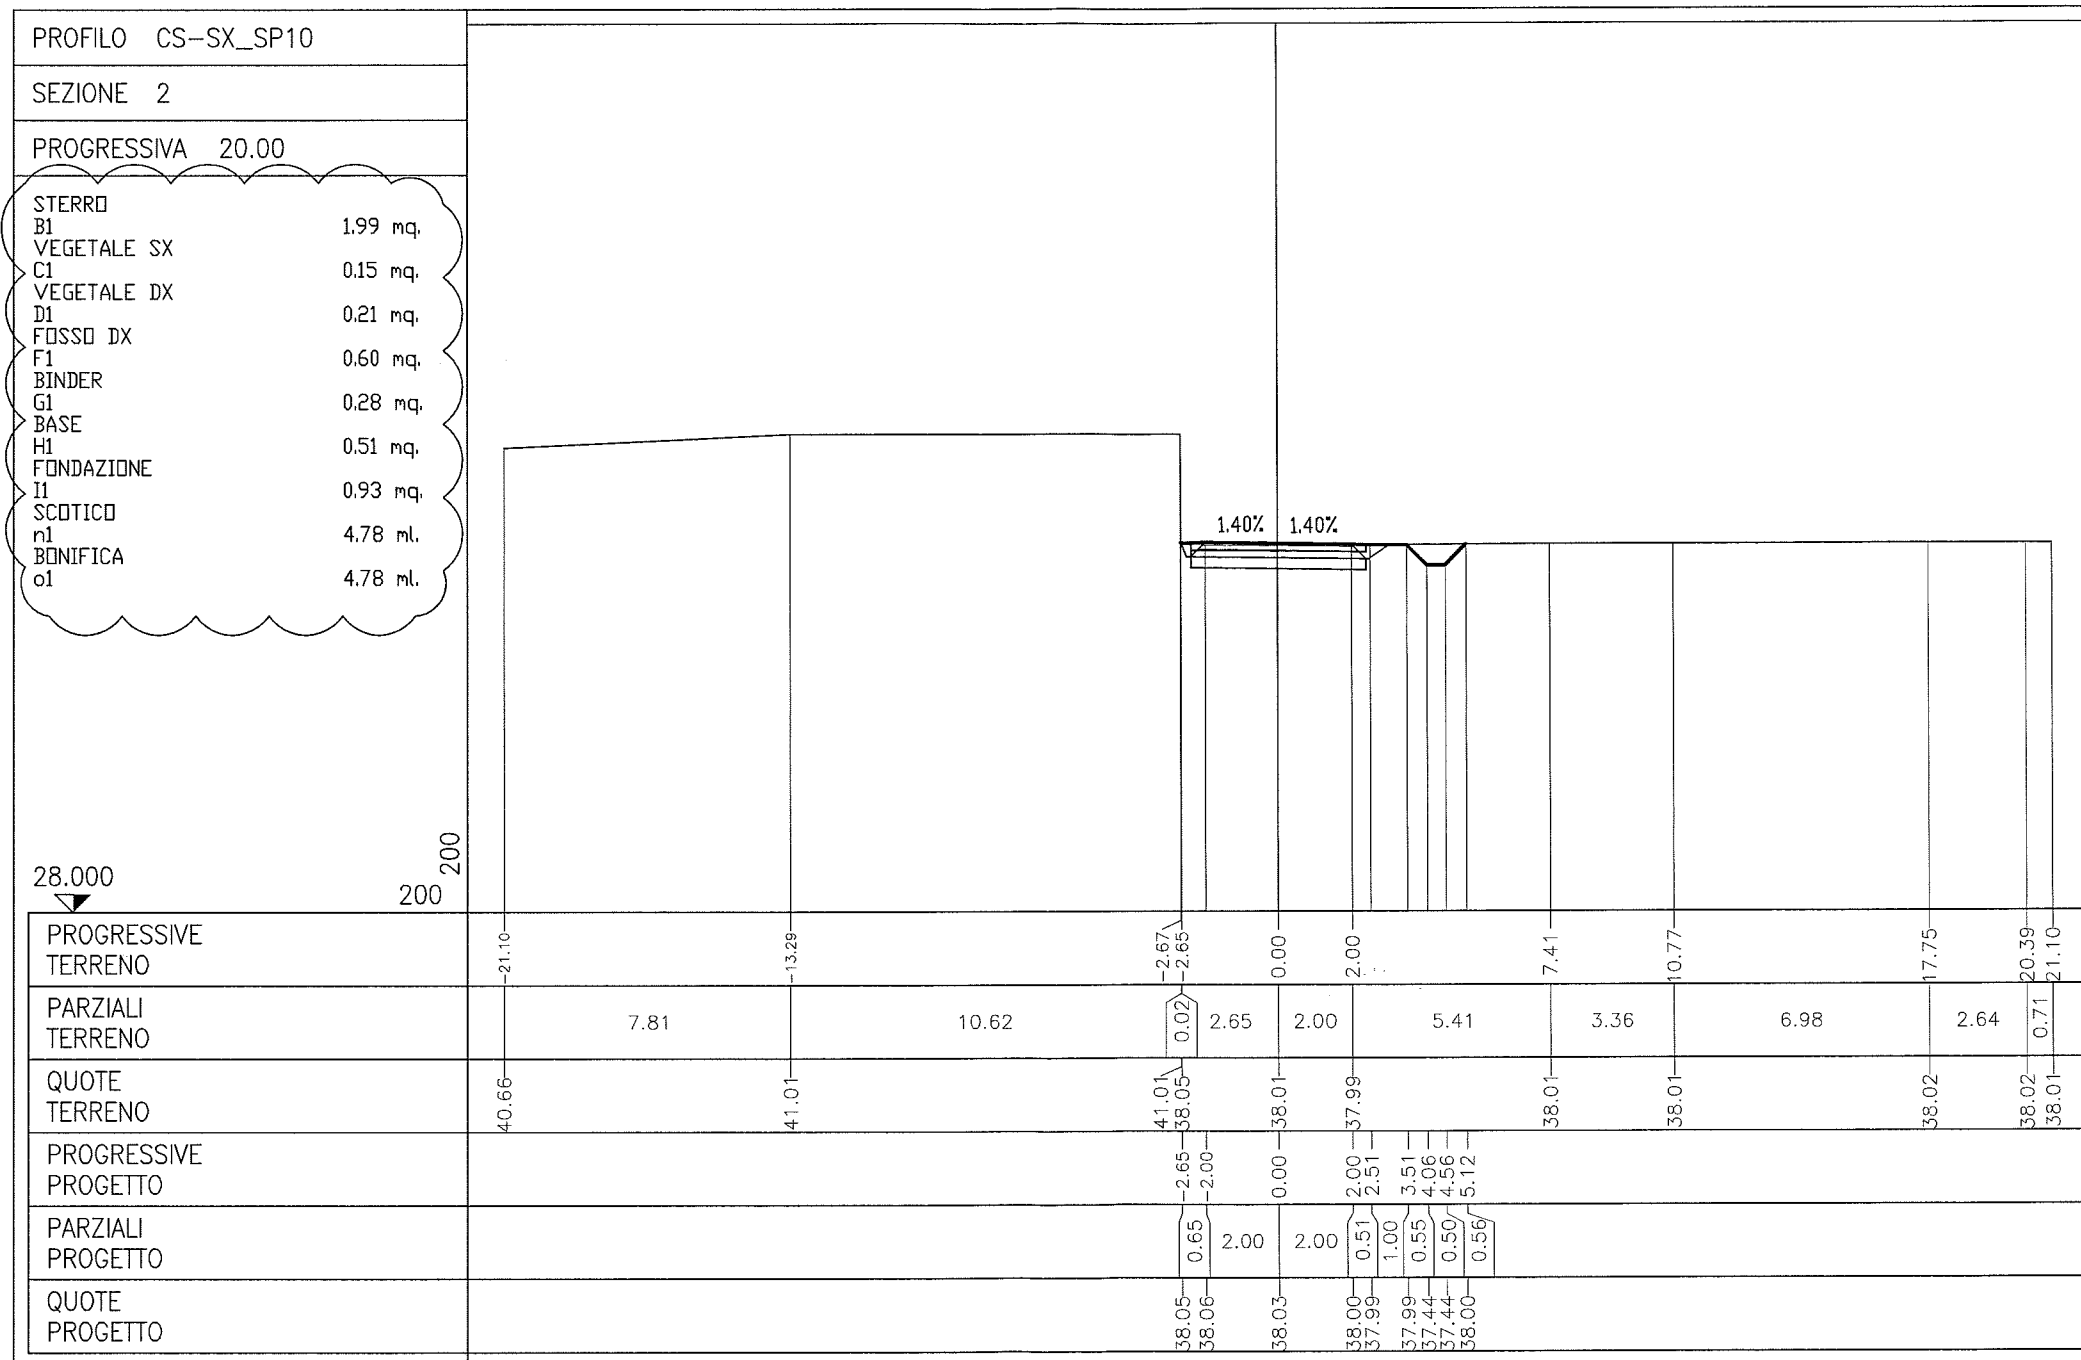


DESCRIZIONE DELLA MODIFICA:
 correzione refuso per indicazione
 nominativi dei materiali

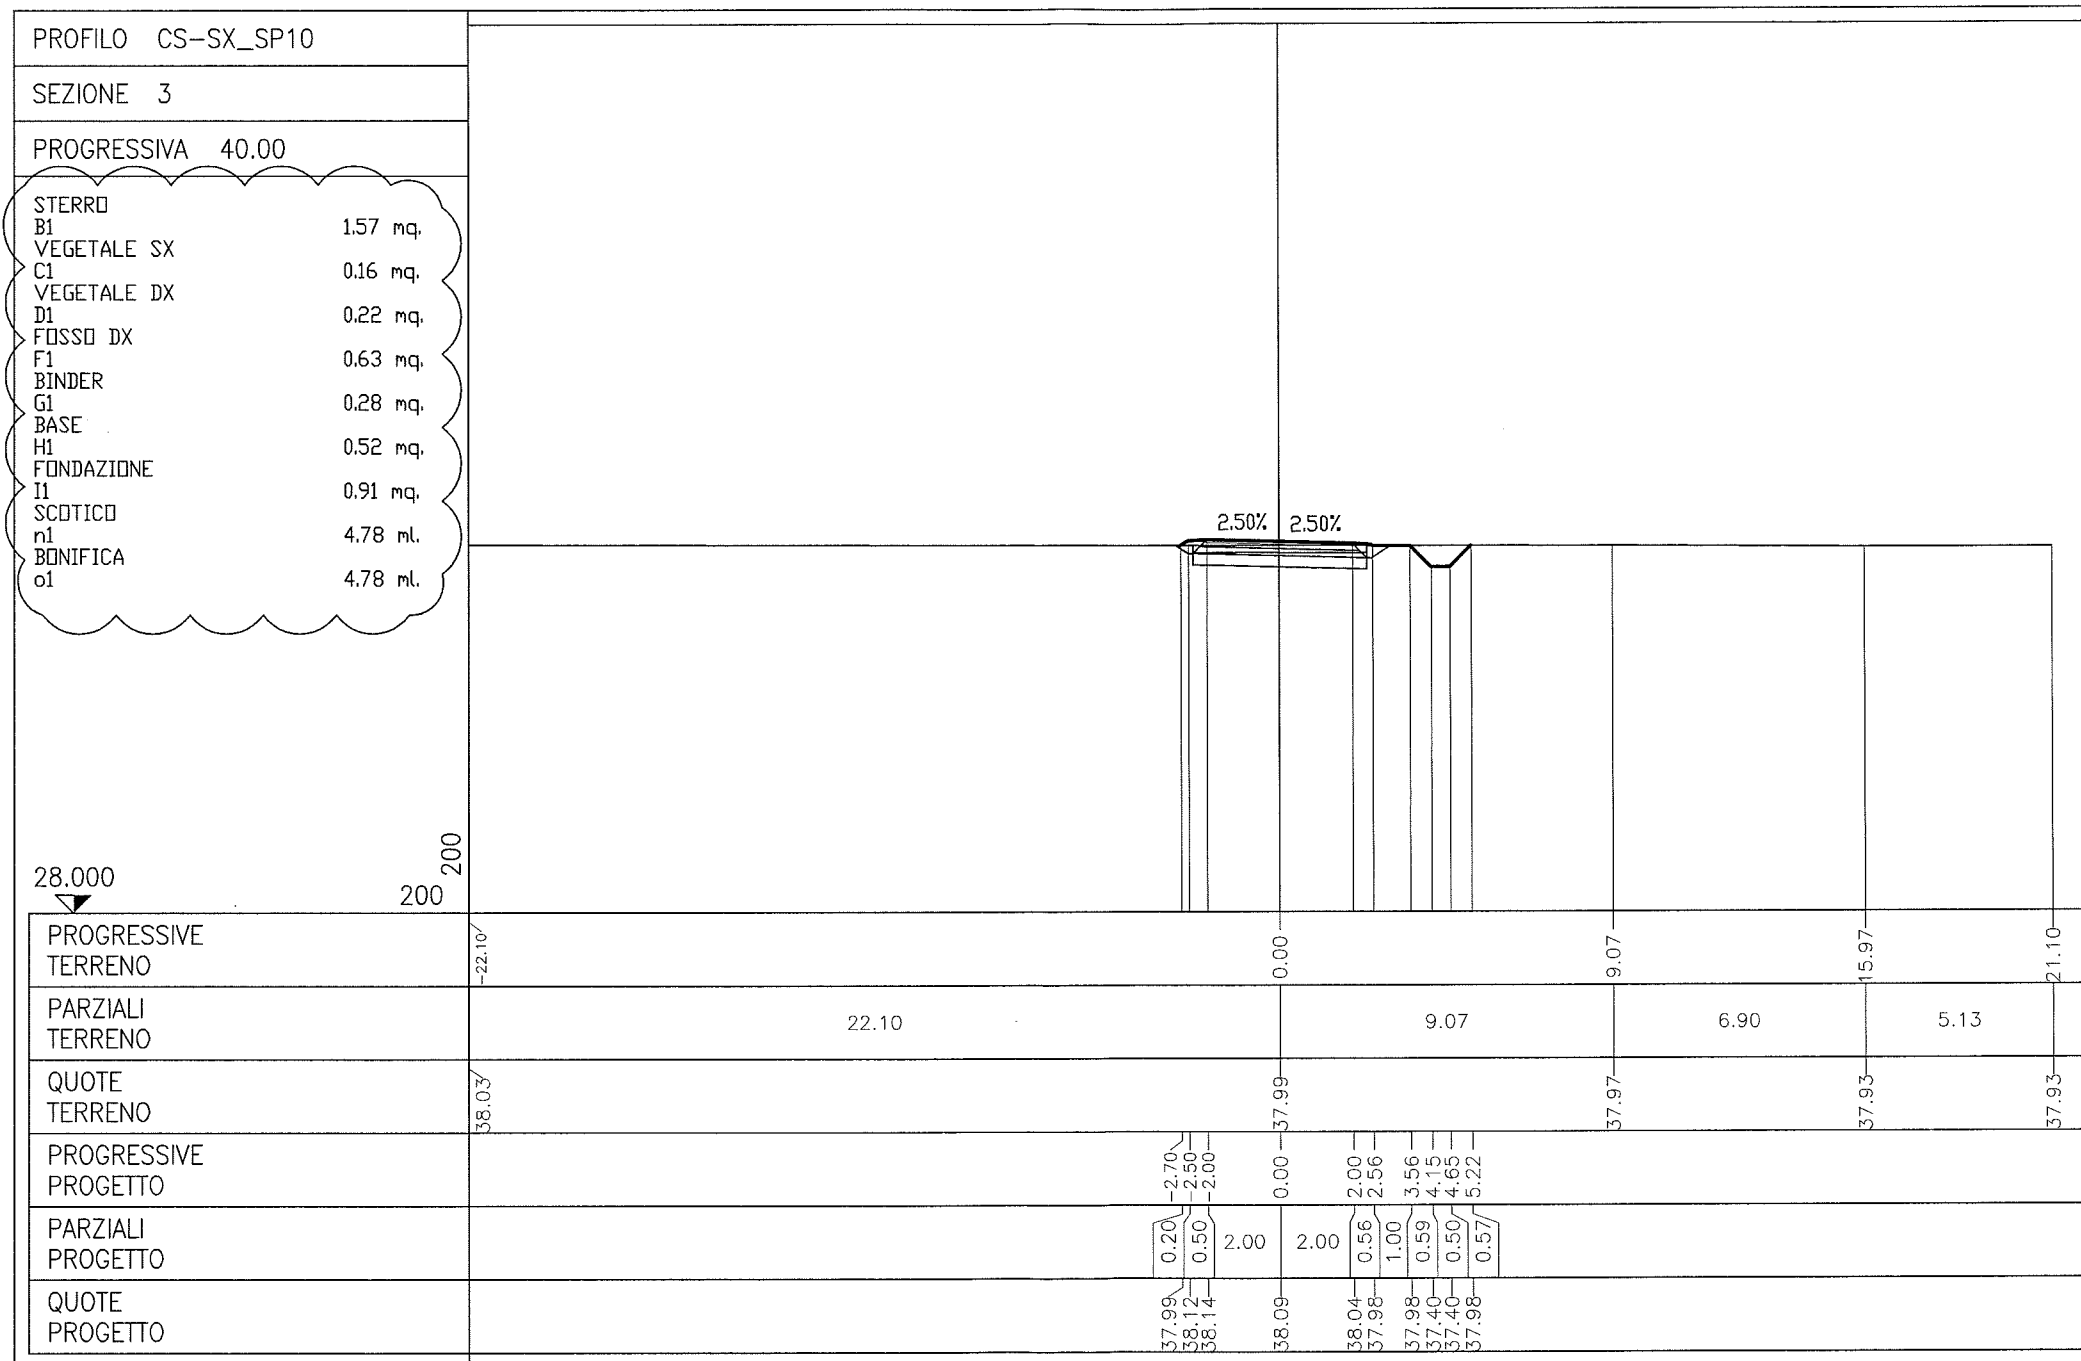


DESCRIZIONE DELLA MODIFICA:
 correzione refuso per indicazione
 nominativi dei materiali

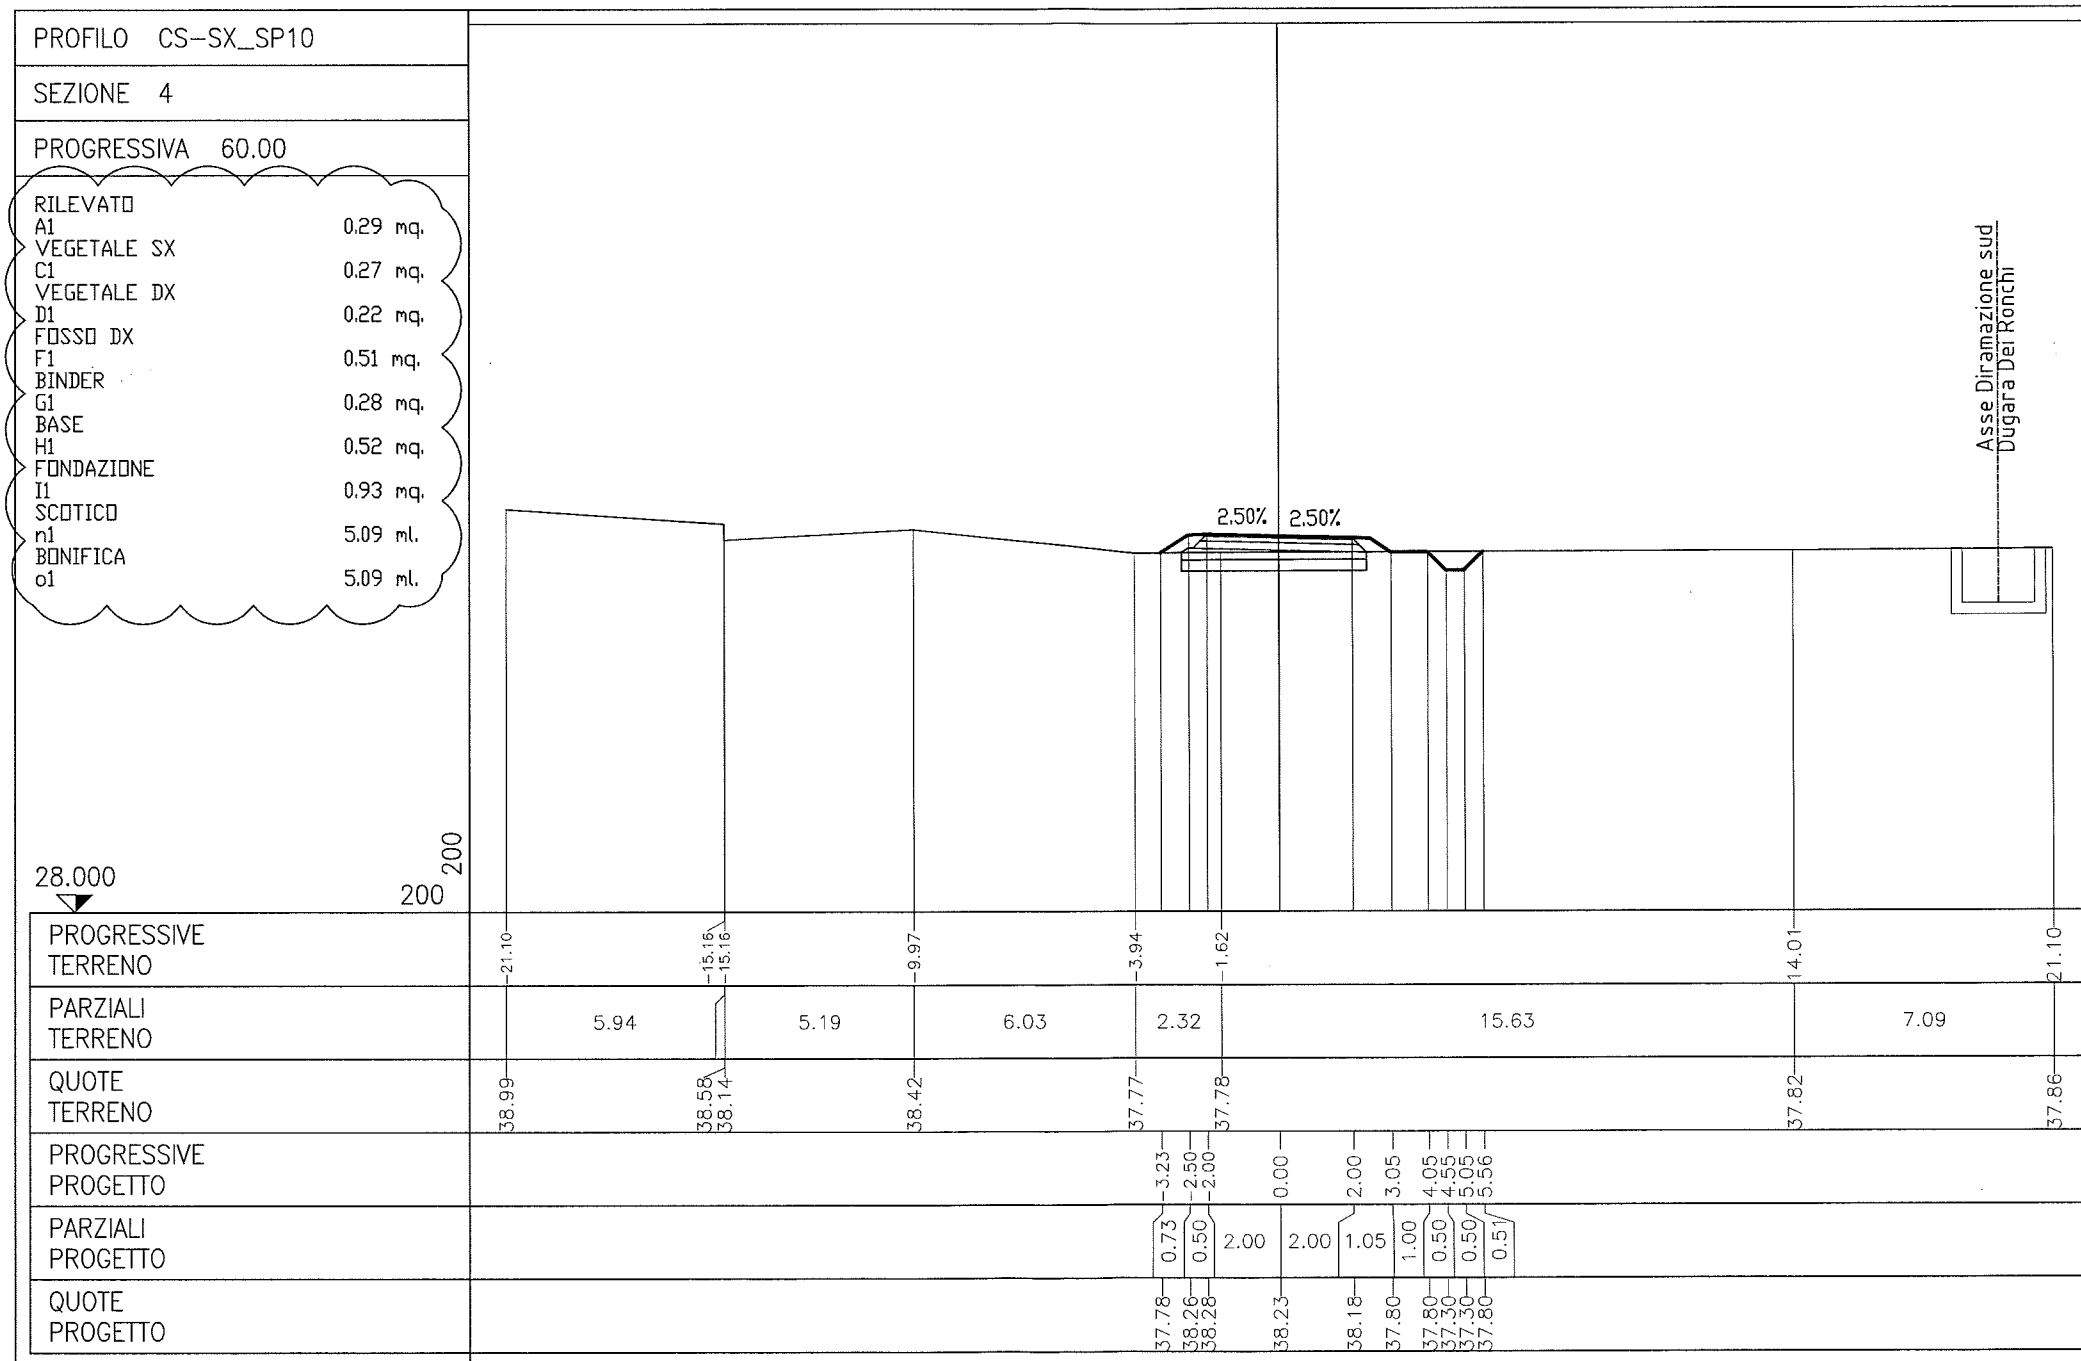

DESCRIZIONE DELLA MODIFICA:
correzione refuso per indicazione
nominativi dei materiali

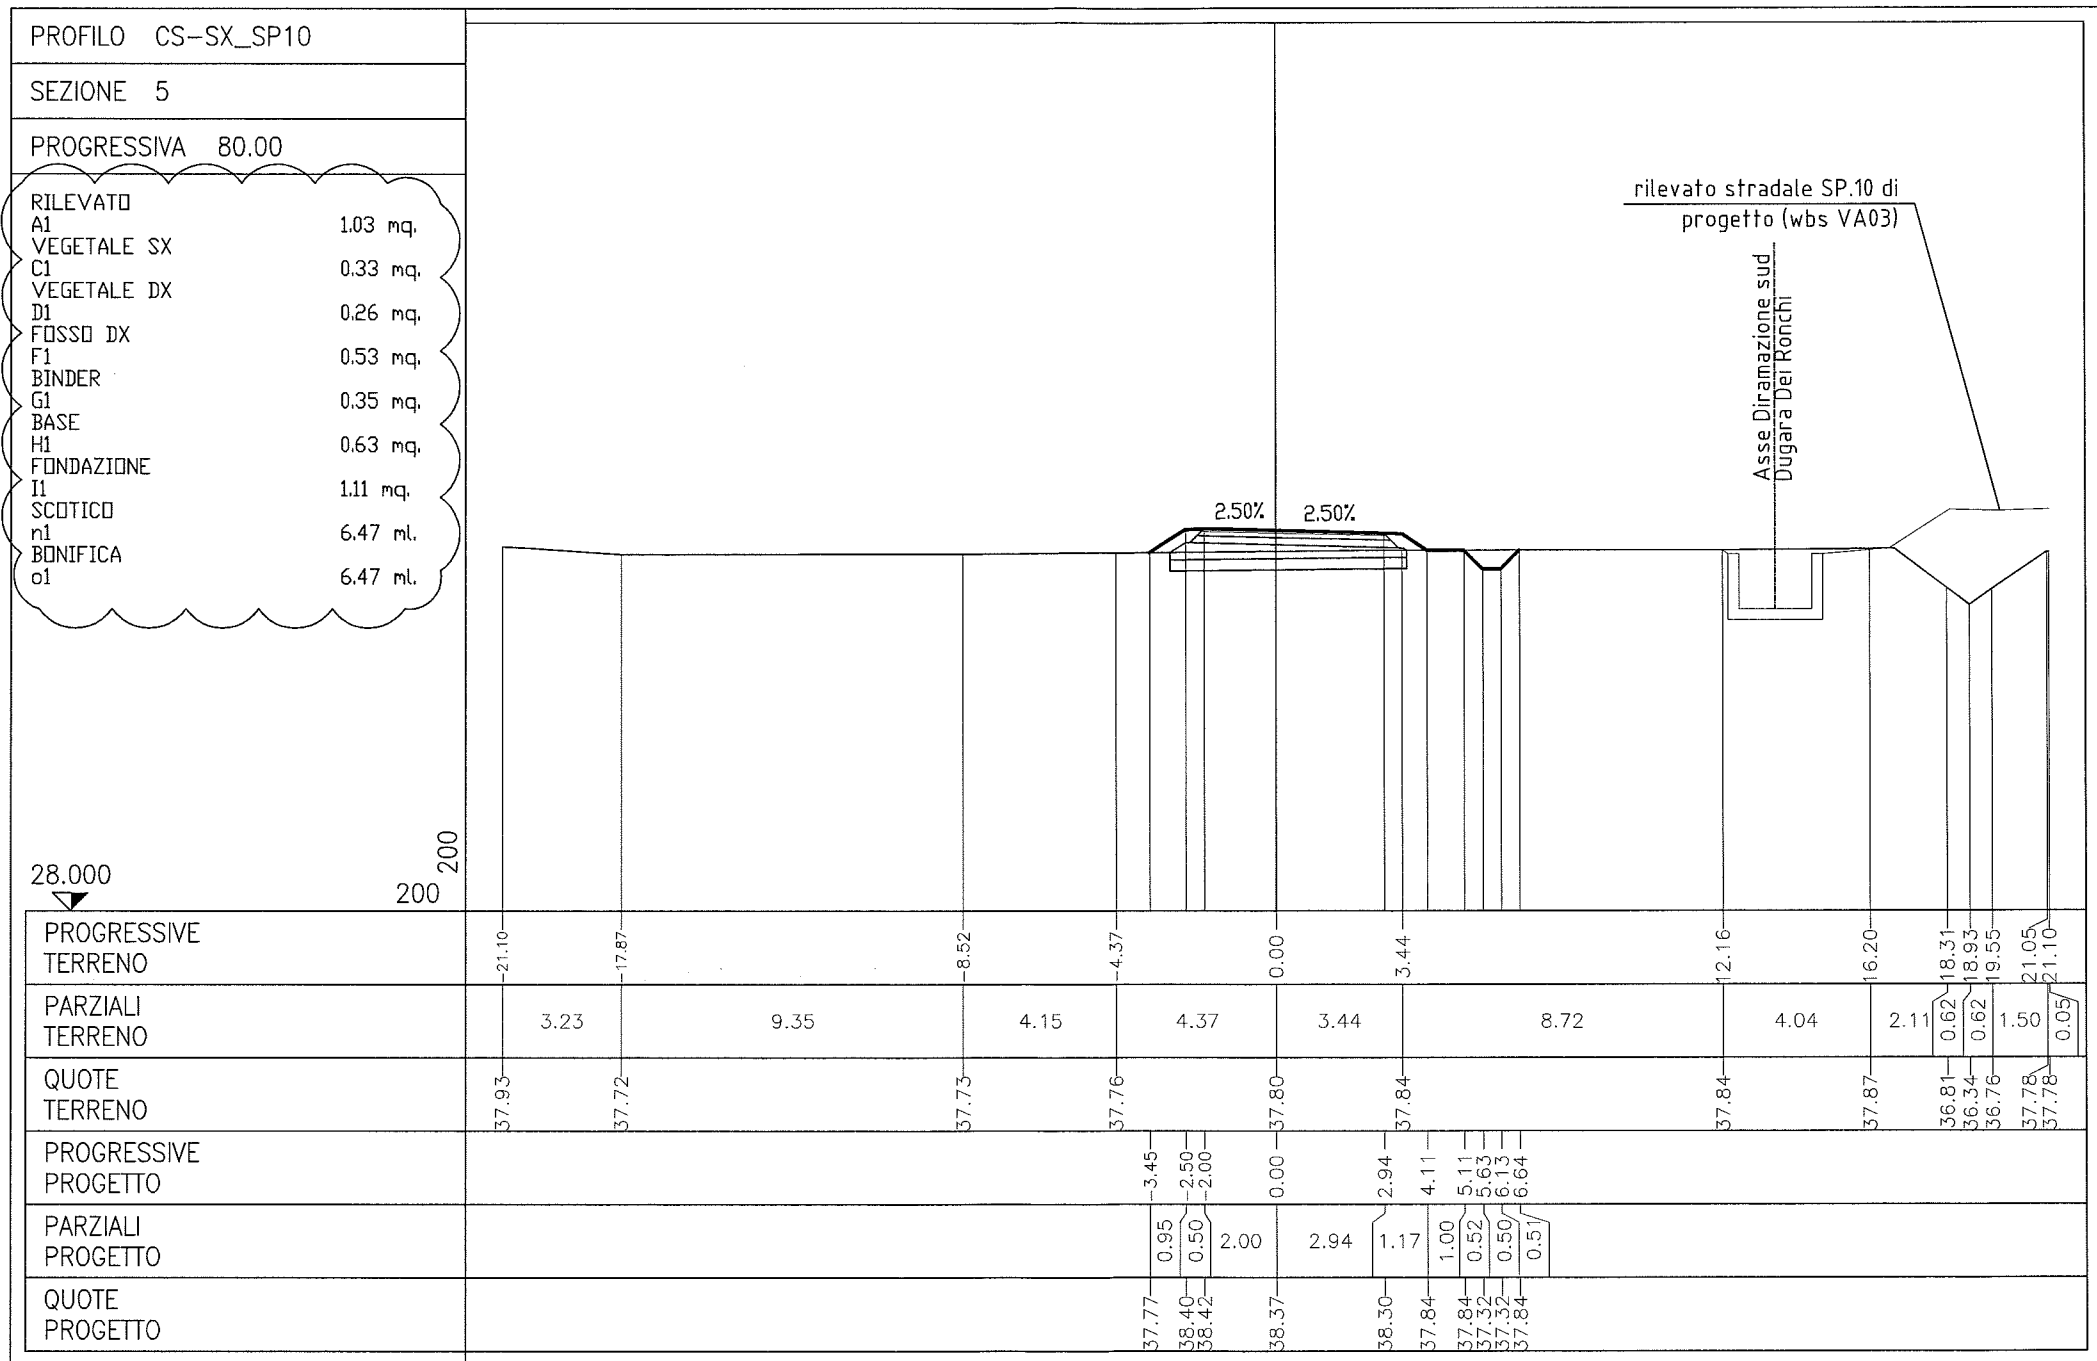

DESCRIZIONE DELLA MODIFICA:
 correzione refuso per indicazione
 nominativi dei materiali

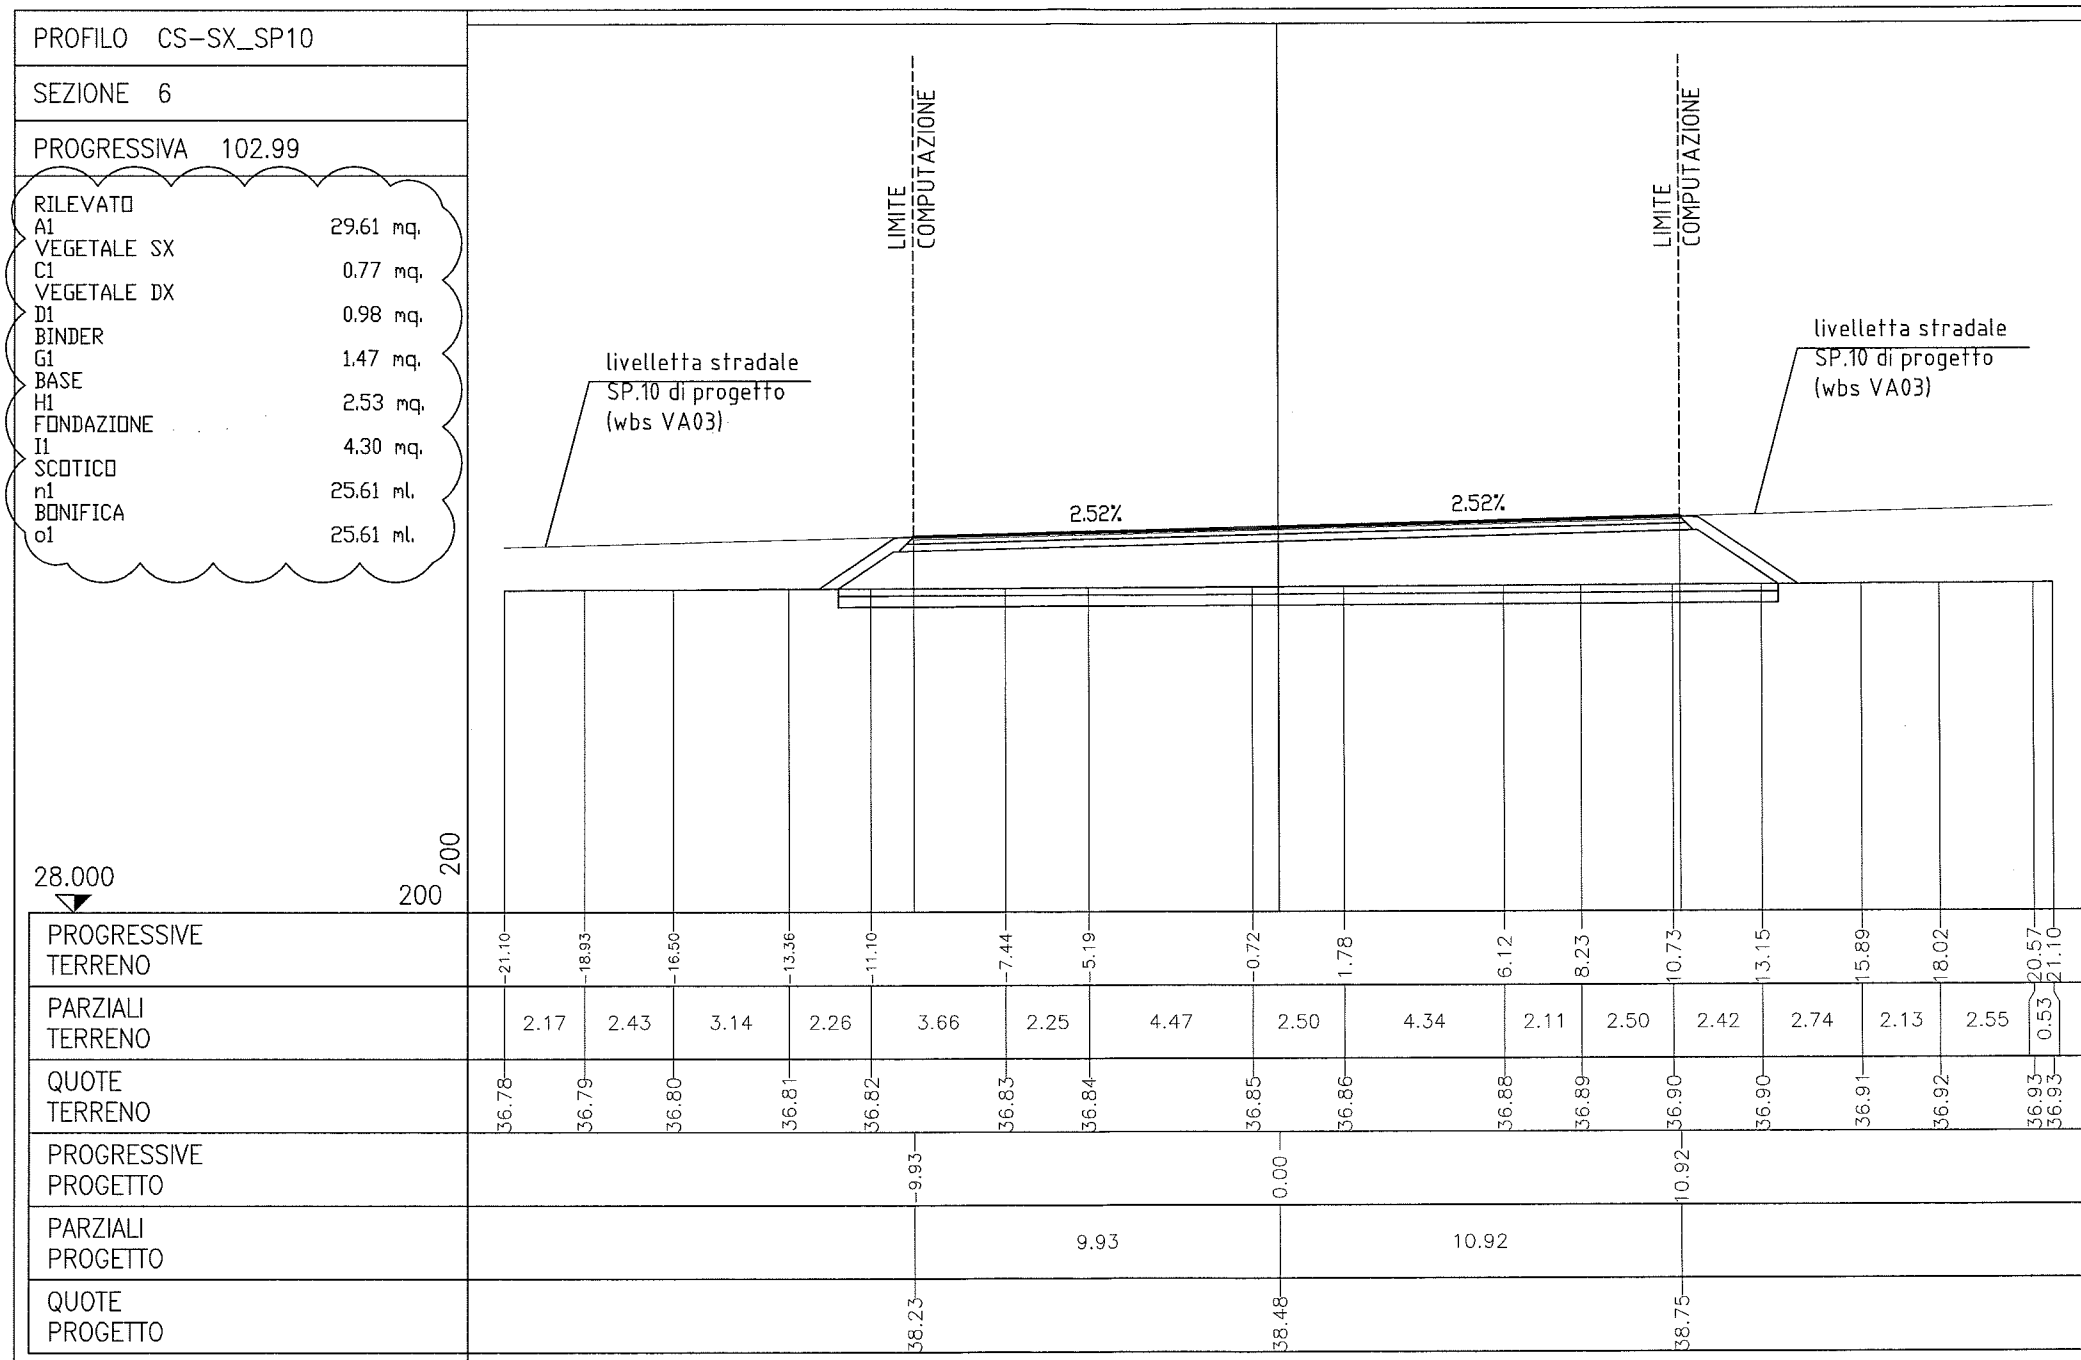

DESCRIZIONE DELLA MODIFICA:
 correzione refuso per indicazione
 nominativi dei materiali