

LEGENDA

ELEMENTI DI CARATTERE PROGETTUALE

- VIABILITA' DI PROGETTO ASSE PRINCIPALE
- VIABILITA' DI PROGETTO BORDIERA E DI ADDIZIONE ALL'AUTOSTRADA
- VIABILITA' DI PROGETTO CONTROSTRADA


INTERFERENZE LINEARI

- EAT - LINEA ELETTRICA AT
- DET - LINEA ELETTRICA MT
- ET - LINEA ELETTRICA BT
- TIC - LINEA TELEFONICA
- FOF - FIBRE OTTICHE
- GAP - GASDOTTO AP
- GMP - GASDOTTO MP
- OSP - OLIODOTTO
- FOP - FOGNATURA IN PRESSIONE
- FOS - FOGNATURA A GRAVITA'
- ACP - ACQUEDOTTO A PRESSIONE
- ACS - ACQUEDOTTO A GRAVITA'
- OLE - OLIODOTTO
- ALL - ALLIQUAZIONE PUBBLICA
- EBP - LINEA ELETTRICA BT

ELEMENTI DI CARATTERE GENERALE

- INDICAZIONE COMUNI/PROVINCIALI
- INDICAZIONE LINEE FERROVIARIE ESISTENTI
- INDICAZIONE AUTOSTRADE ESISTENTI
- INDICAZIONE DIREZIONE AMBITO AUTOSTRADALE
- INDICAZIONE DIREZIONE AMBITO EXTRAURBANO

DESCRIZIONE DELLA MODIFICA:
 inserimento tombinatura idraulica richiesta da Consorzio di Bonifica con adeguamento sistema di smaltimento acque di piattaforma sulla rampa est

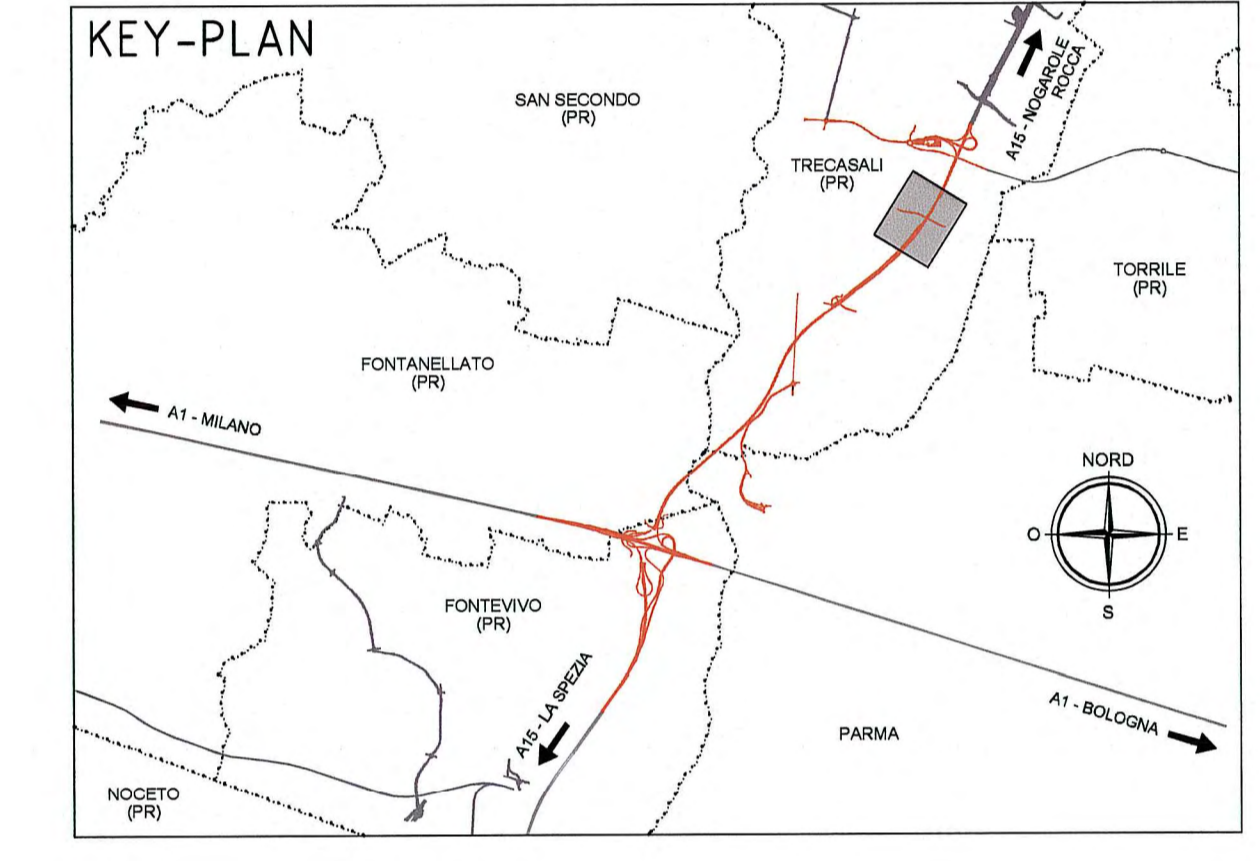

COMITENTE:
AUTOCAMIONALE DELLA CISA S.p.A.
 Via Combaro 26/A - Frazione Ponte Taro - 43015 NOCETO (PR)

IMPRESA ESECUTRICE:
PIZZAROTTI
 FONDATA NEL 1910

PROGETTO ESECUTIVO
 AUTOSTRADA DELLA CISA A15
 RACCORDO AUTOSTRADALE A15/A22
 CORRIDOIO PLURIMODALE TIRRENO-BRENNERO
 RACCORDO AUTOSTRADALE FRA L'AUTOSTRADA DELLA CISA-FONTEVIVO (PR)
 E L'AUTOSTRADA DEL BRENNERO-NOGARELE ROCCA (VR), I LOTTO.
 [C.U.P. G61B0400060008] [C.I.G. 307068161E]

PROGETTAZIONE DI:
 Ing. Fabio Nigrelli
 Ordine degli Ingegneri della Provincia di Palermo n. 3381

COORDINATORE PER LA SICUREZZA IN BASE DI PROGETTAZIONE:
 Ing. Giovanni Maria Cepparotti
 Ordine degli Ingegneri della Provincia di Viterbo n. 392

CONSULENZA SPECIALISTICA A CURA DI:
 Ing. Pietro Mazzoli
 Impresa Pizzarotti & C. S.p.A.
 Ordine degli Ingegneri della Provincia di Parma n. 522

TITOLO ELABORATO:
 Asse principale
 Varianti alle viabilità maggiori e minori - viabilità interferita
 Viabilità interferita - Via Fienlucrucci (cavalcavia P4)
 Planimetria di progetto

DATA ELABORAZIONE: 18/03/2014
SCALA: 1:1000

NO. MODIFICAZIONE	DESCRIZIONE	DATA	REVISIONE
