


WBS CAD2  
CAVALCAVIA SVINCOLO A1 SU A1 (ramo H) - L= 376,00m  
PIANTA SCALI  
L= 376,00m - n°10 CAMPATE: 27,00 + 39,00 + 39,00 + 48,00 + 39,00 + 39,00 + 39,00 + 39,00 + 27,00



DESCRIZIONE DELLA MODIFICA:  
Corrette quotature scavi

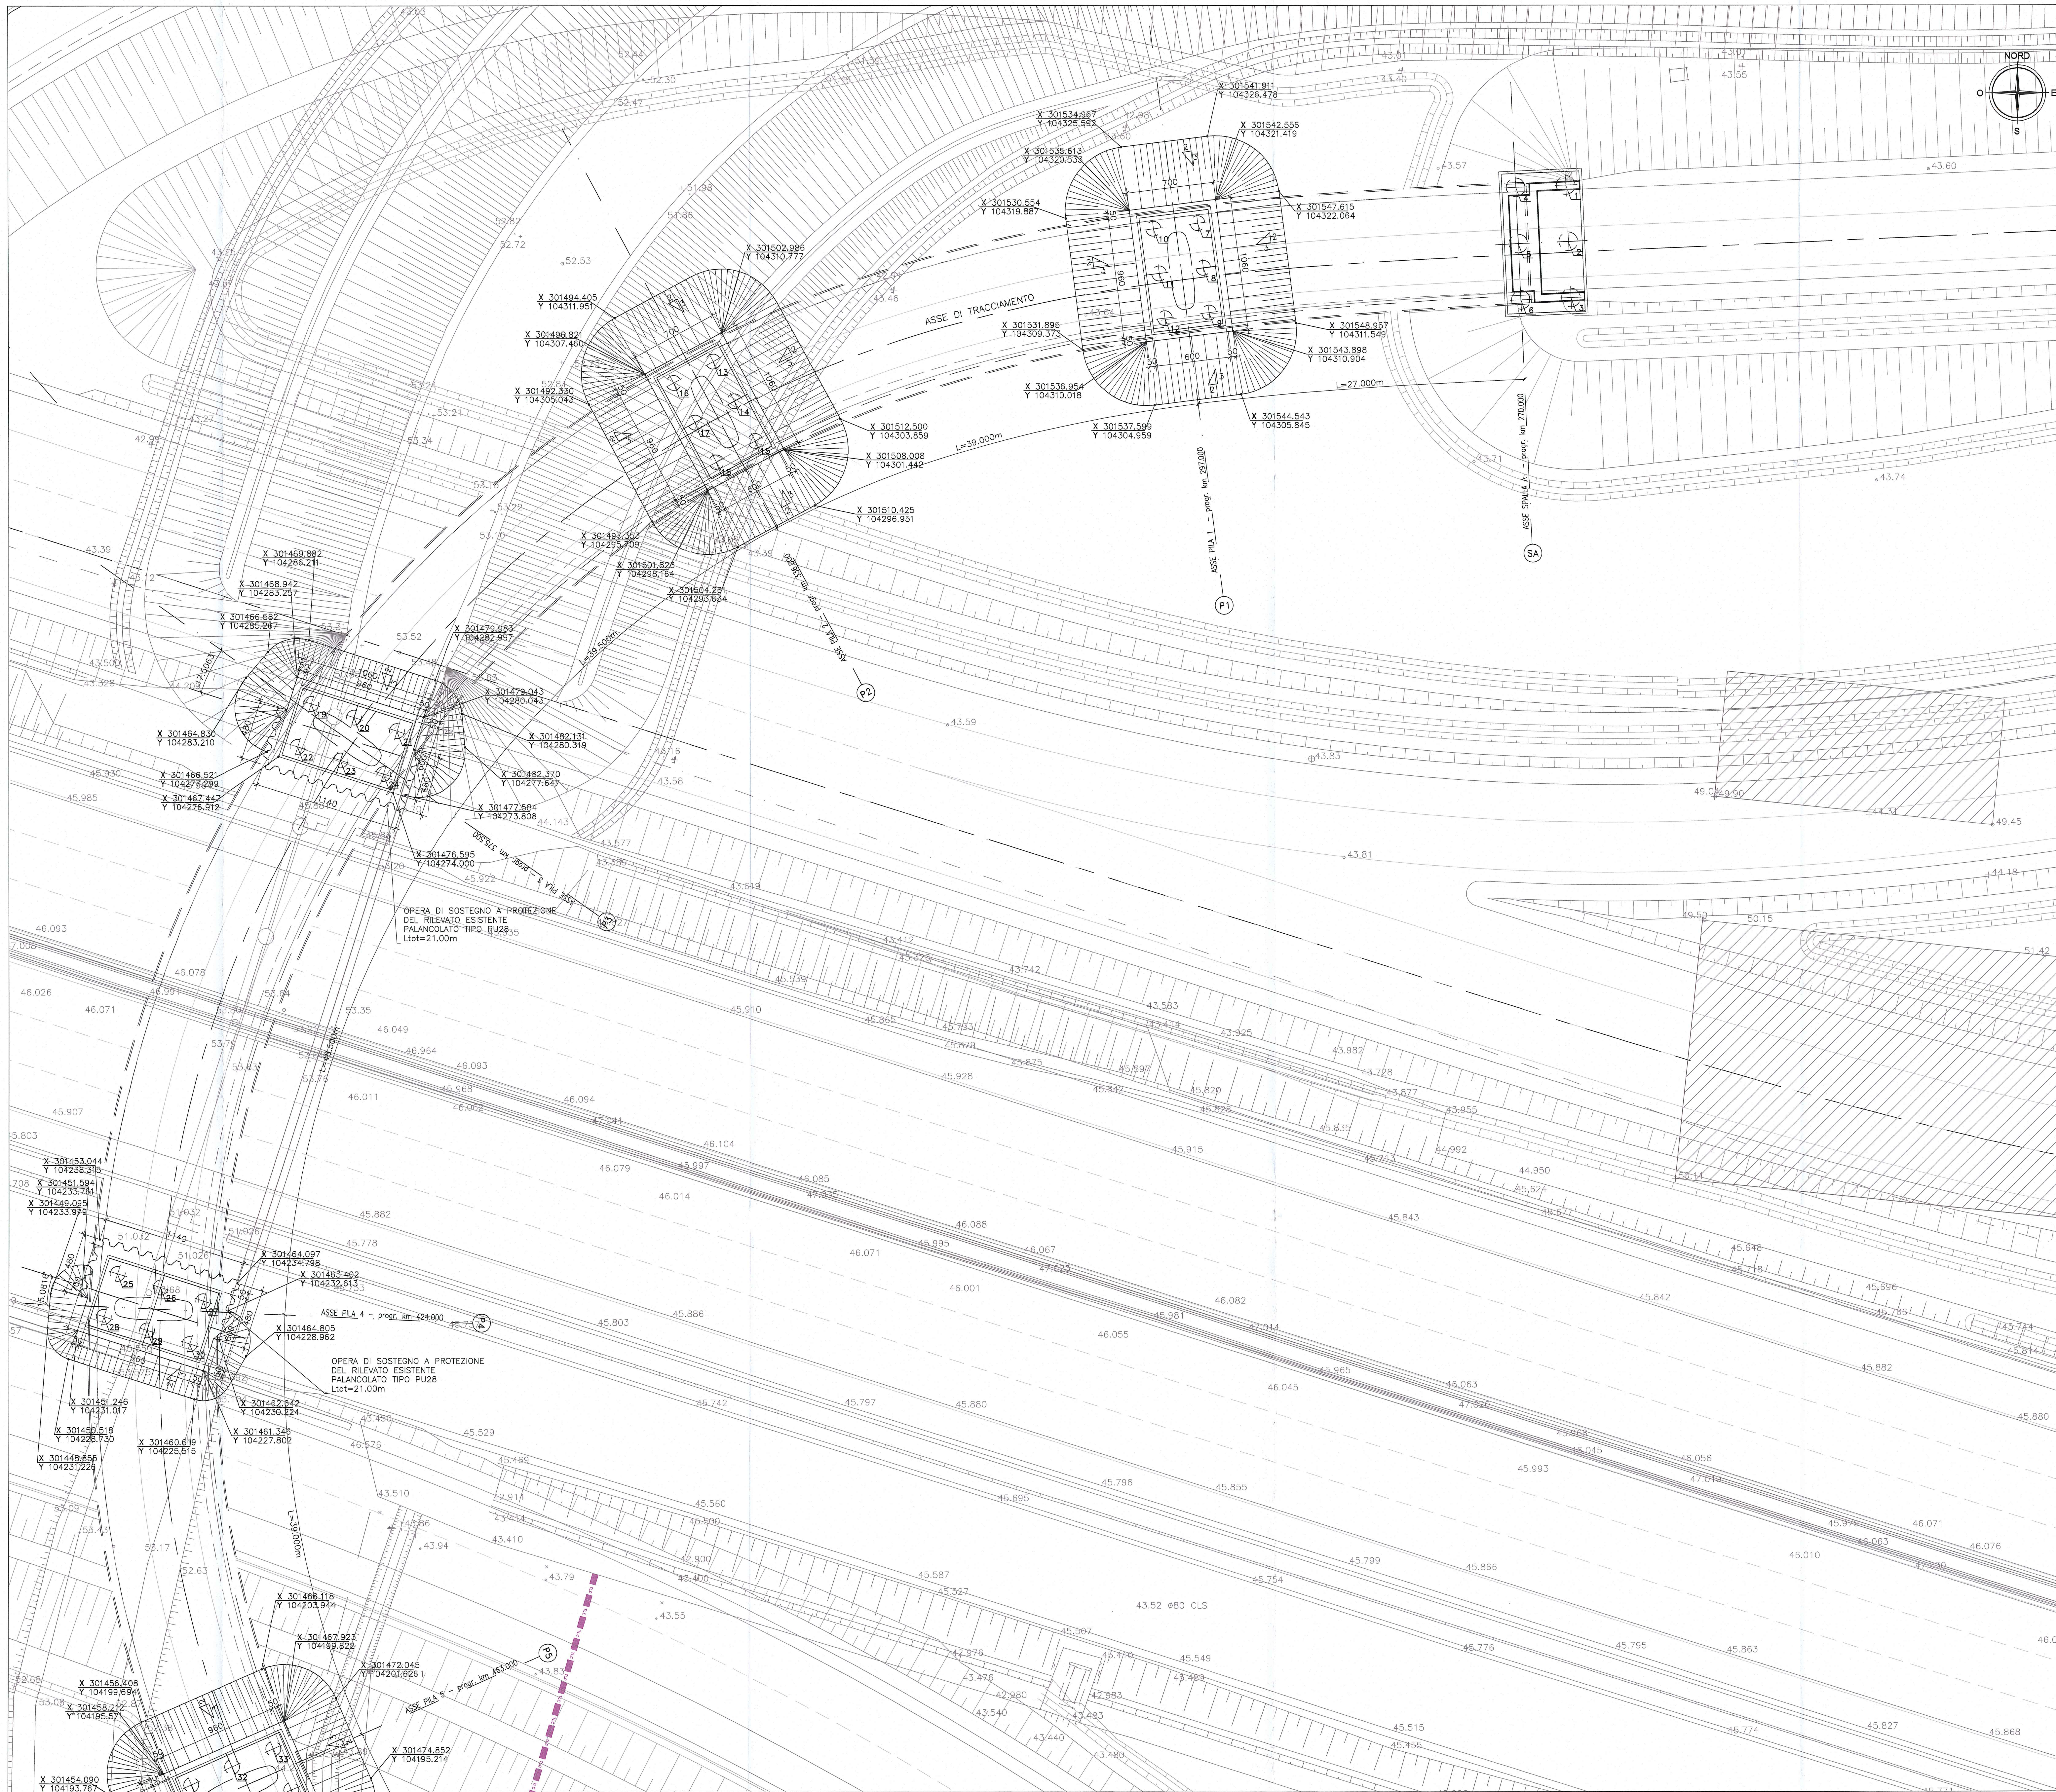

LEGENDA SOTTOSERVIZI LINEE AEREE STATO DI FATTO

INTERFERENZE LINEARI

- EAT - LINEA ELETTRICA AT
- EMT - LINEA ELETTRICA MT
- EBT - LINEA ELETTRICA BT
- TLC - LINEA TELEFONICA
- FOT - FIBRE OTTICHE
- GAP - GASDOTTO AP
- GMP - GASDOTTO MP
- GBP - GASDOTTO BP
- FOP - FOGNATURA IN PRESSIONE
- FOG - FOGNATURA A GRAVITÀ
- ACP - ACQUEDOTTO IN PRESSIONE
- ACG - ACQUEDOTTO A GRAVITÀ
- OLE - OLEODOTTO
- ILL - ILLUMINAZIONE PUBBLICA
- EBP - LINEA ELETTRICA BT

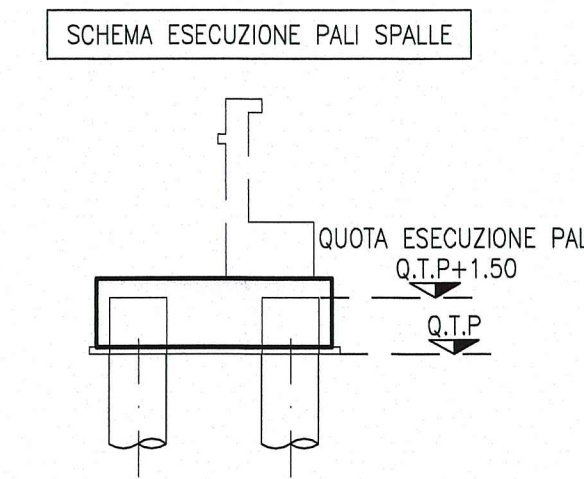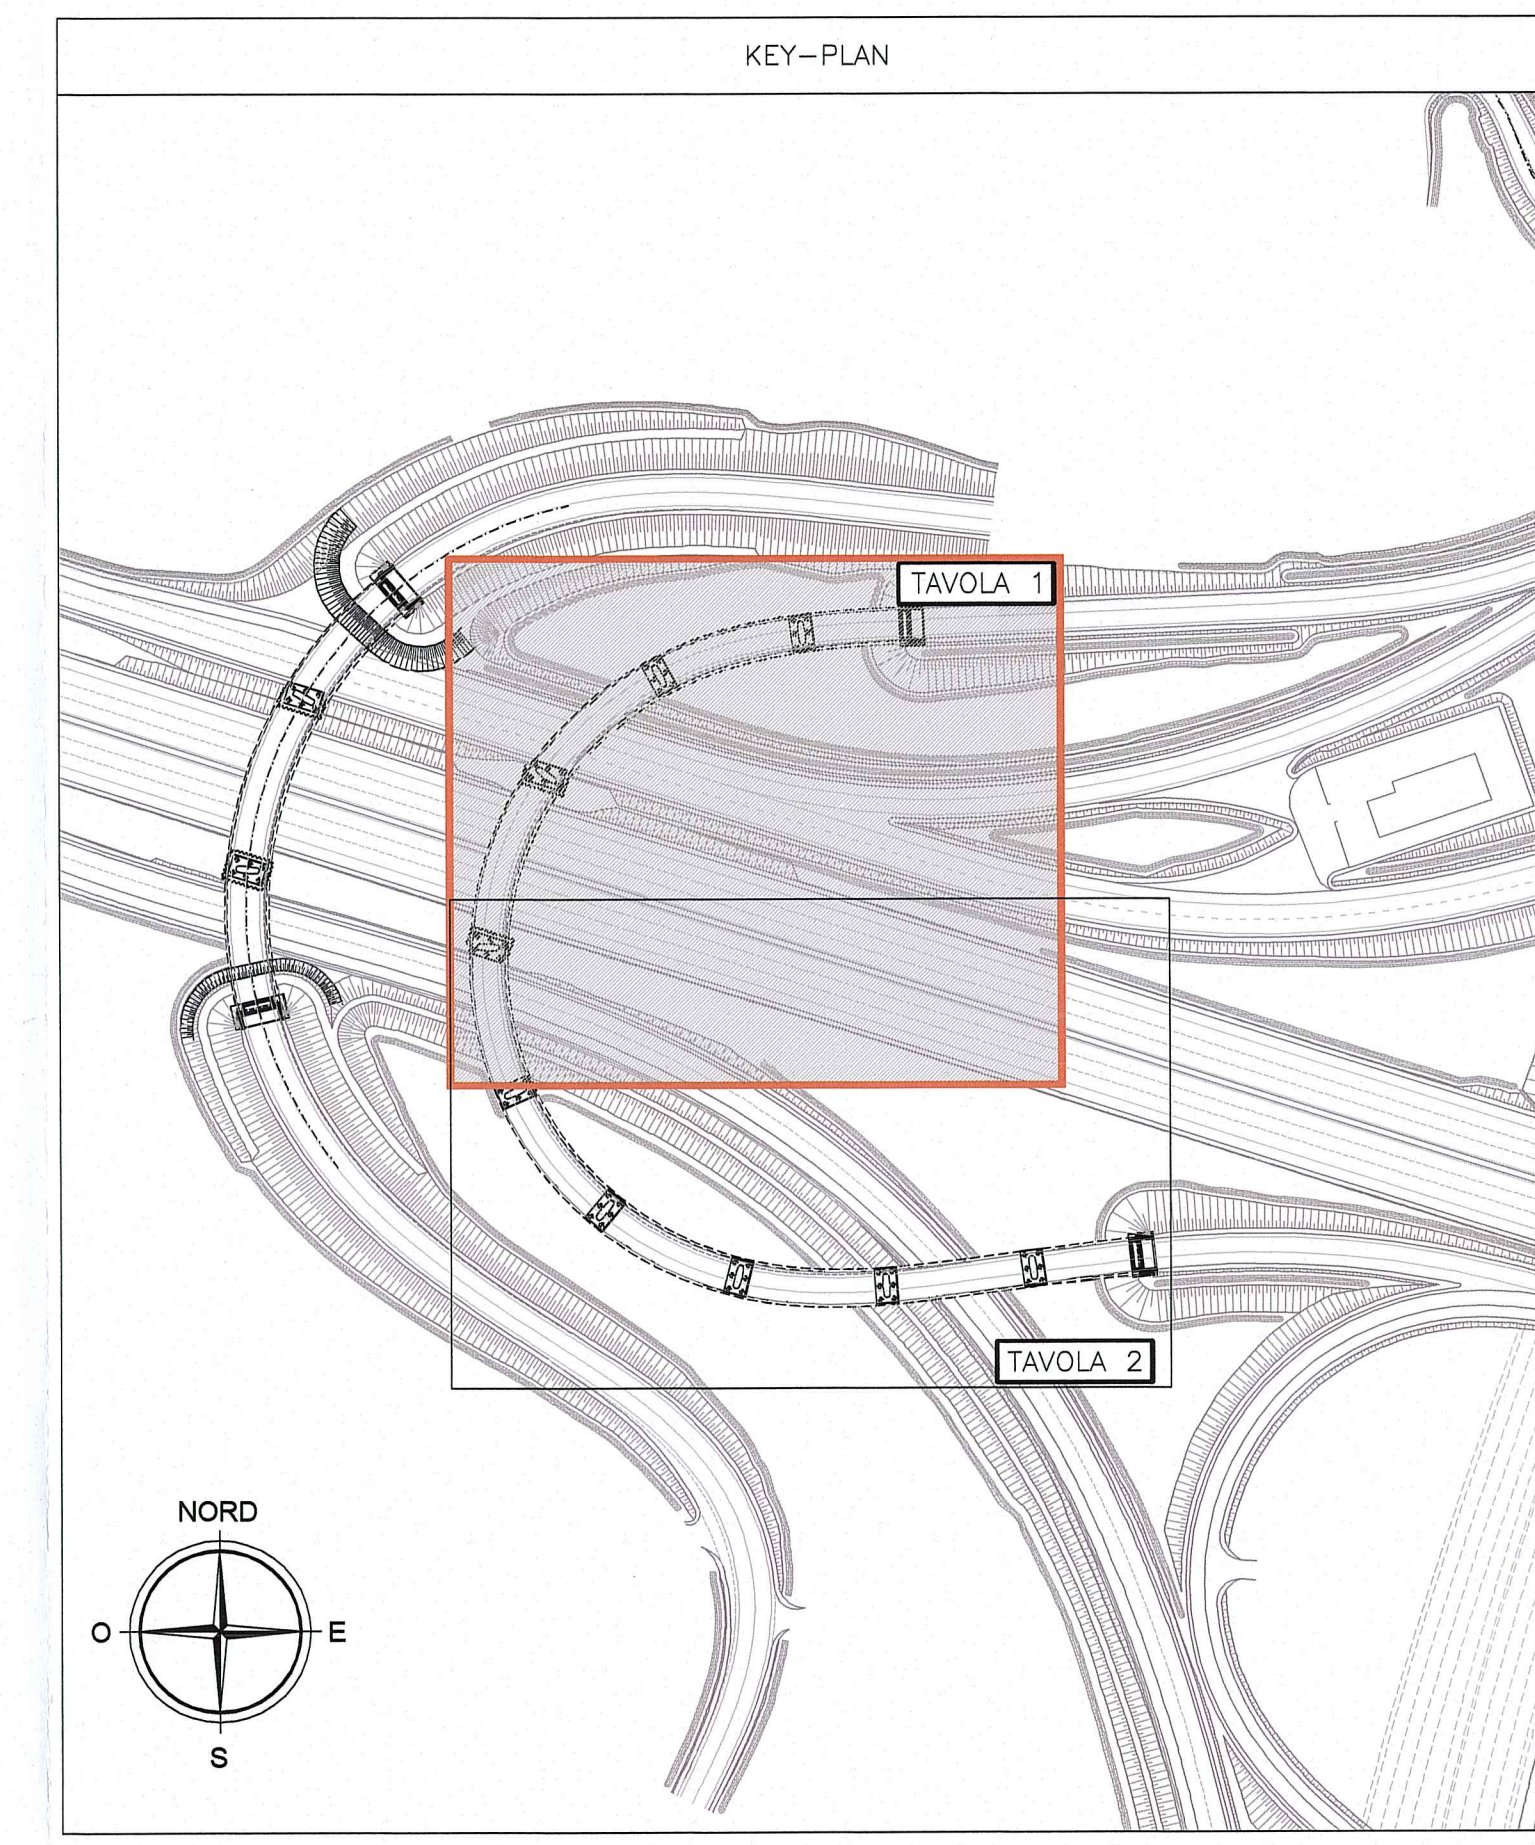

N.B.: IL RITOMBAMENTO AVVERrà CON MATERIALE PROVENIENTE DA SCALI

Autocomonale della CISA S.p.A.  
Via Cambaro 26/A - Frazione Ponte Taro - 43015 NOCETO (PR)

Impresa Esecutrice: **PIZZAROTTI**  
FONDATA NEL 1910

**AUTOSTRADA DELLA CISA A15  
RACCORDO AUTOSTRADALE A15/A22  
CORRIDOIO PLURIMODALE TIRENO-BRENNERO  
RACCORDO AUTOSTRADALE FRA L'AUTOSTRADA DELLA CISA-FONTEVIVO (PR)  
E L'AUTOSTRADA DEL BRENNERO-NOGARELE ROCCA (VR) - 1 LOTTO.**  
C.U.P. G61B0400060008 C.I.G. 30768161E

**PROGETTO ESECUTIVO**

Autocomonale della CISA S.p.A. Il Direttore Tecnico: *[Signature]* Il Responsabile del Procedimento: *[Signature]* Il Progettista: *[Signature]*

IMPRESA PIZZAROTTI & C. S.p.A.  
Il Direttore Tecnico: **Ing. Luca Bonaventuri**

Il Progettista:  
**PIZZAROTTI**  
Ing. Giovanni Piazza  
Ordine degli Ingegneri della Provincia di Pistoia n. 97256

Coordinatore per la Sicurezza in fase di Progettazione:  
**PIZZAROTTI**  
Ing. Giovanni Maria Cepparotti  
Ordine degli Ingegneri della Provincia di Pistoia n. 393

Consulente specialista e cure di:  
NA **PIZZAROTTI**  
Progetto Realizzato da **ING. PIETRO MAZZOLI**  
Impresa Pizzarotti & C. S.p.A. n. 97256  
Ing. Pietro Mazzoli  
Ordine degli Ingegneri della Provincia di Parma n. 821

Titolo Elaborato: **Asse principale Cavalcavia svincolo A1 su A1 (ramo H) Pianta scavi - Tav.1/2** Data Emissione Progetto: **18/03/2014**

Scale: **1:200**

REV.	DATA	DESCRIZIONE REVISIONE	A. CANTARELLA	G. PIAZZA	M. MAZZOLI
B	08/02/2015	REVISIONE A SEGUITO ISTRUTTORIA A15	A. CANTARELLA	G. PIAZZA	M. MAZZOLI
A	18/03/2014	REMISSIONE PROGETTO ESECUTIVO	A. CANTARELLA	G. PIAZZA	M. MAZZOLI
Rev.	DATA	DESCRIZIONE REVISIONE	Prodotto	Controlato	Approvato