

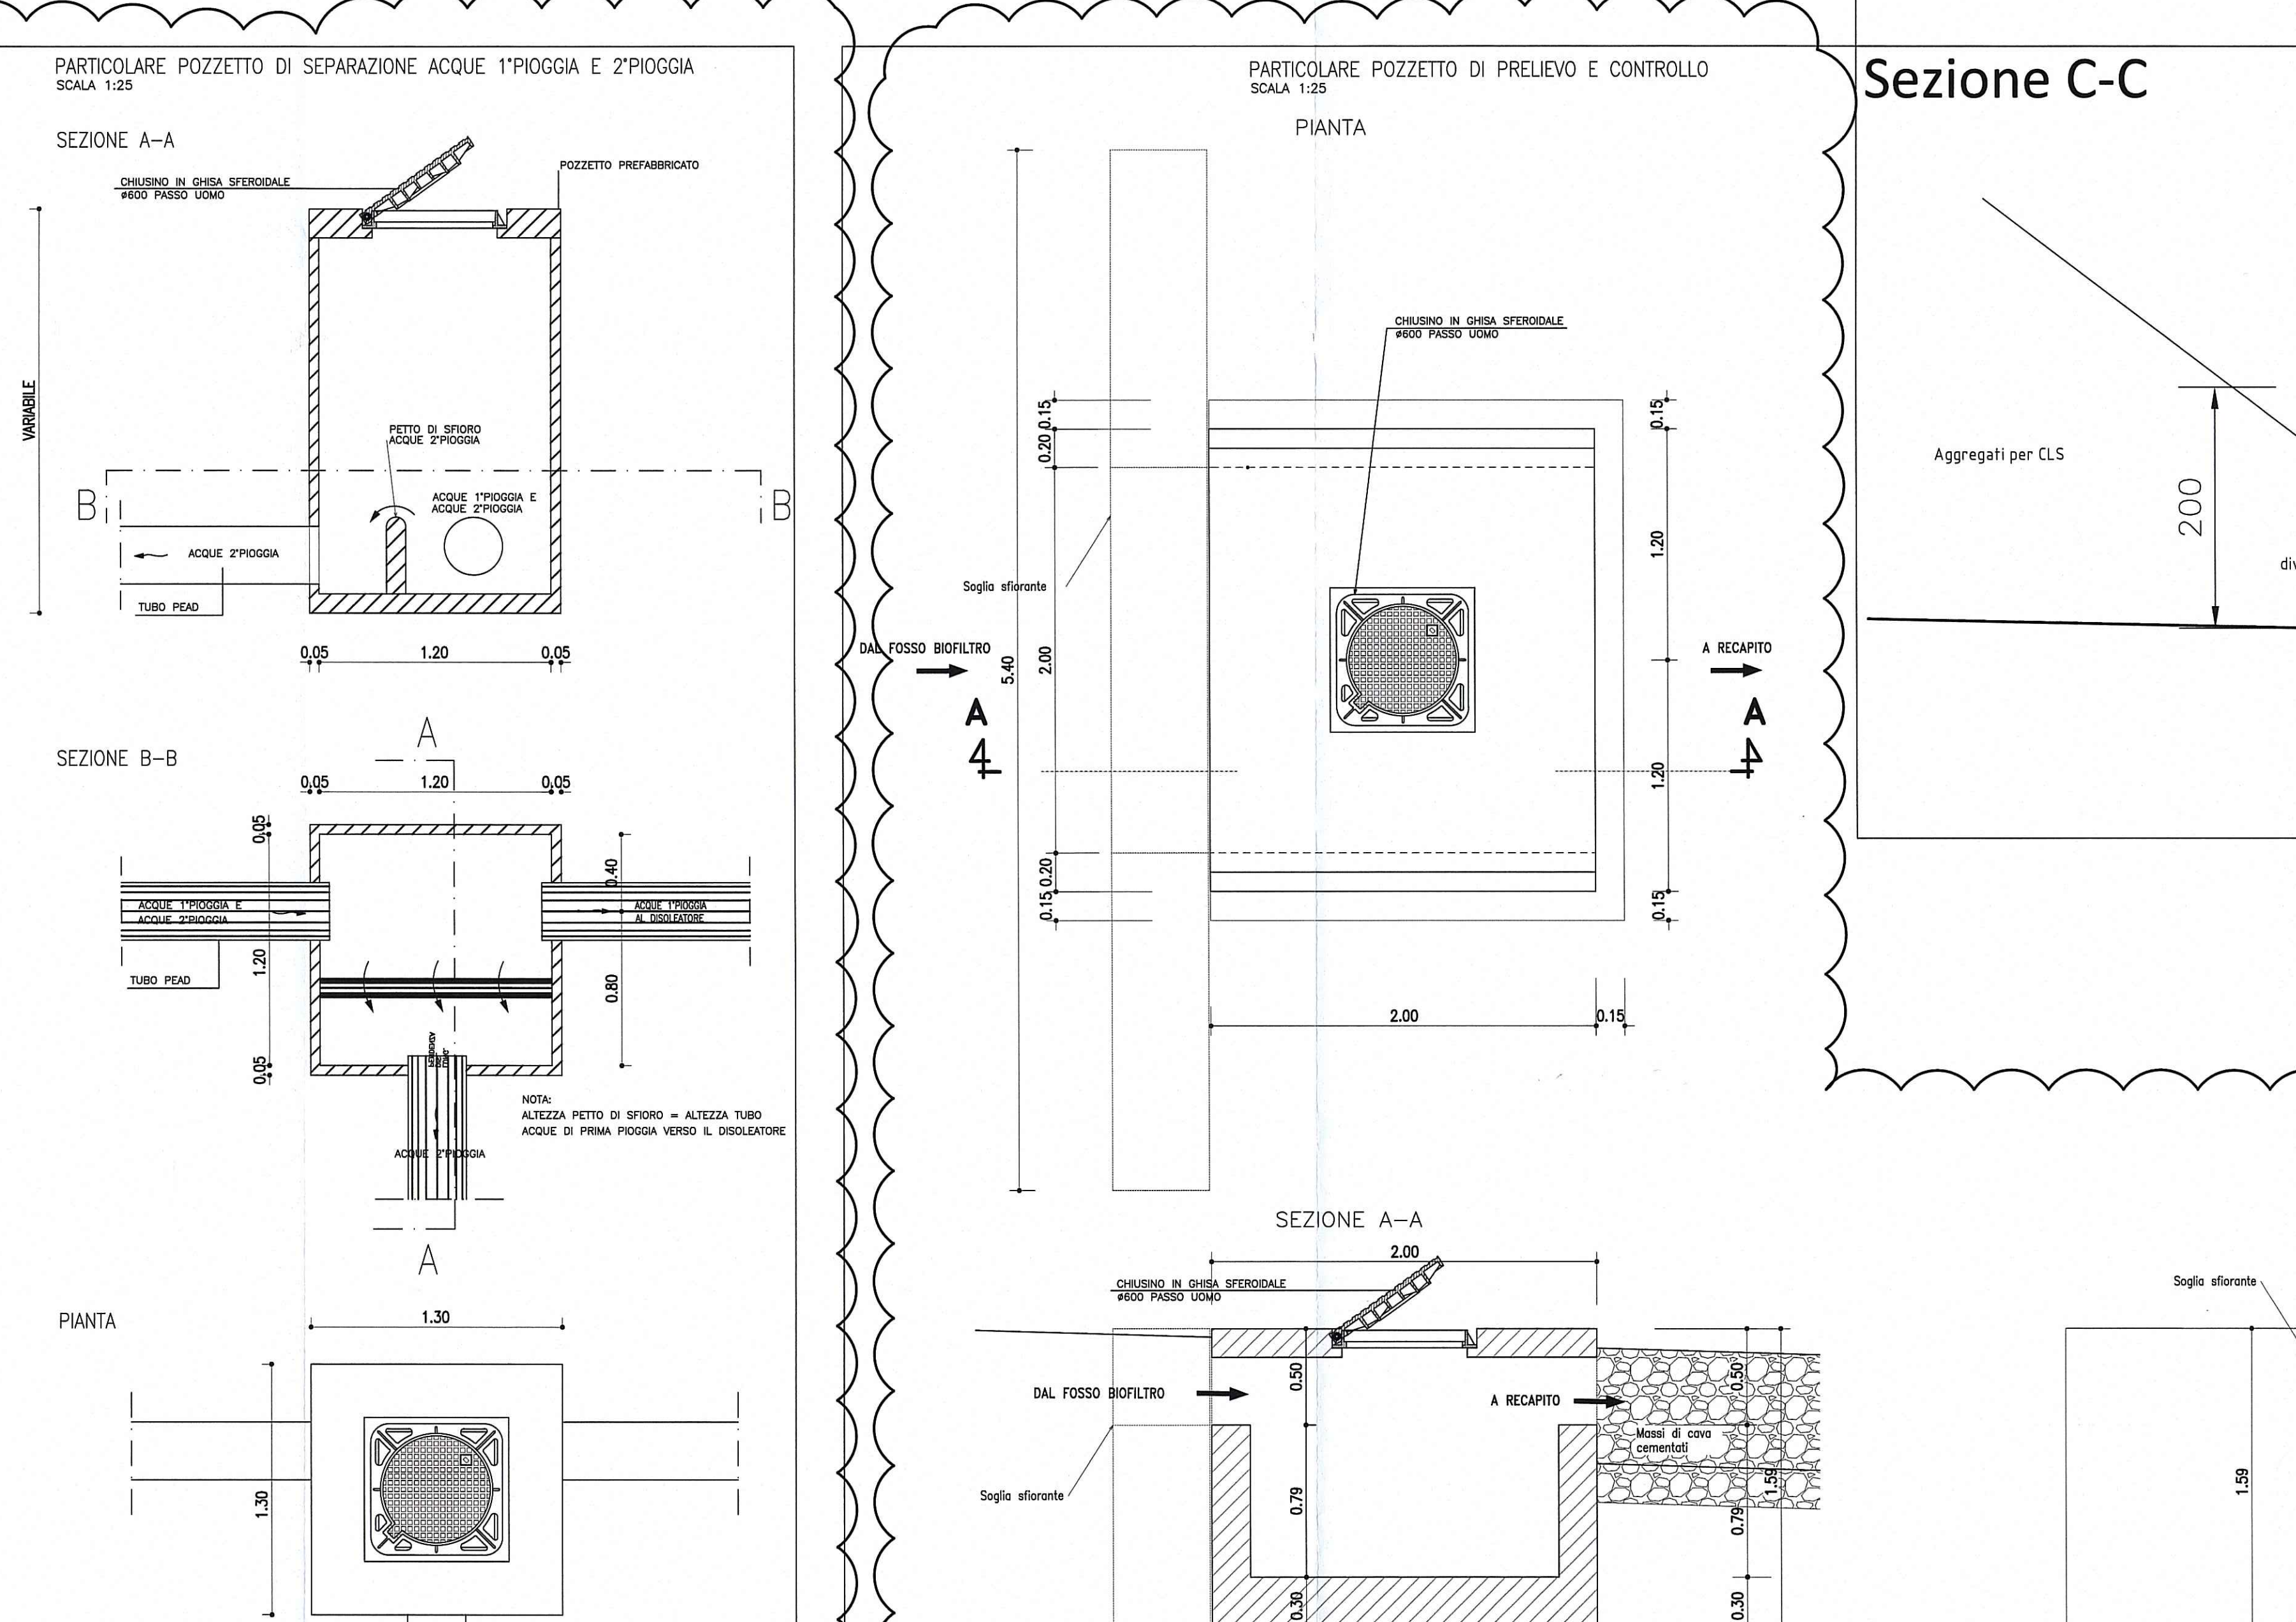


PLANIMETRIA Scala 1:500

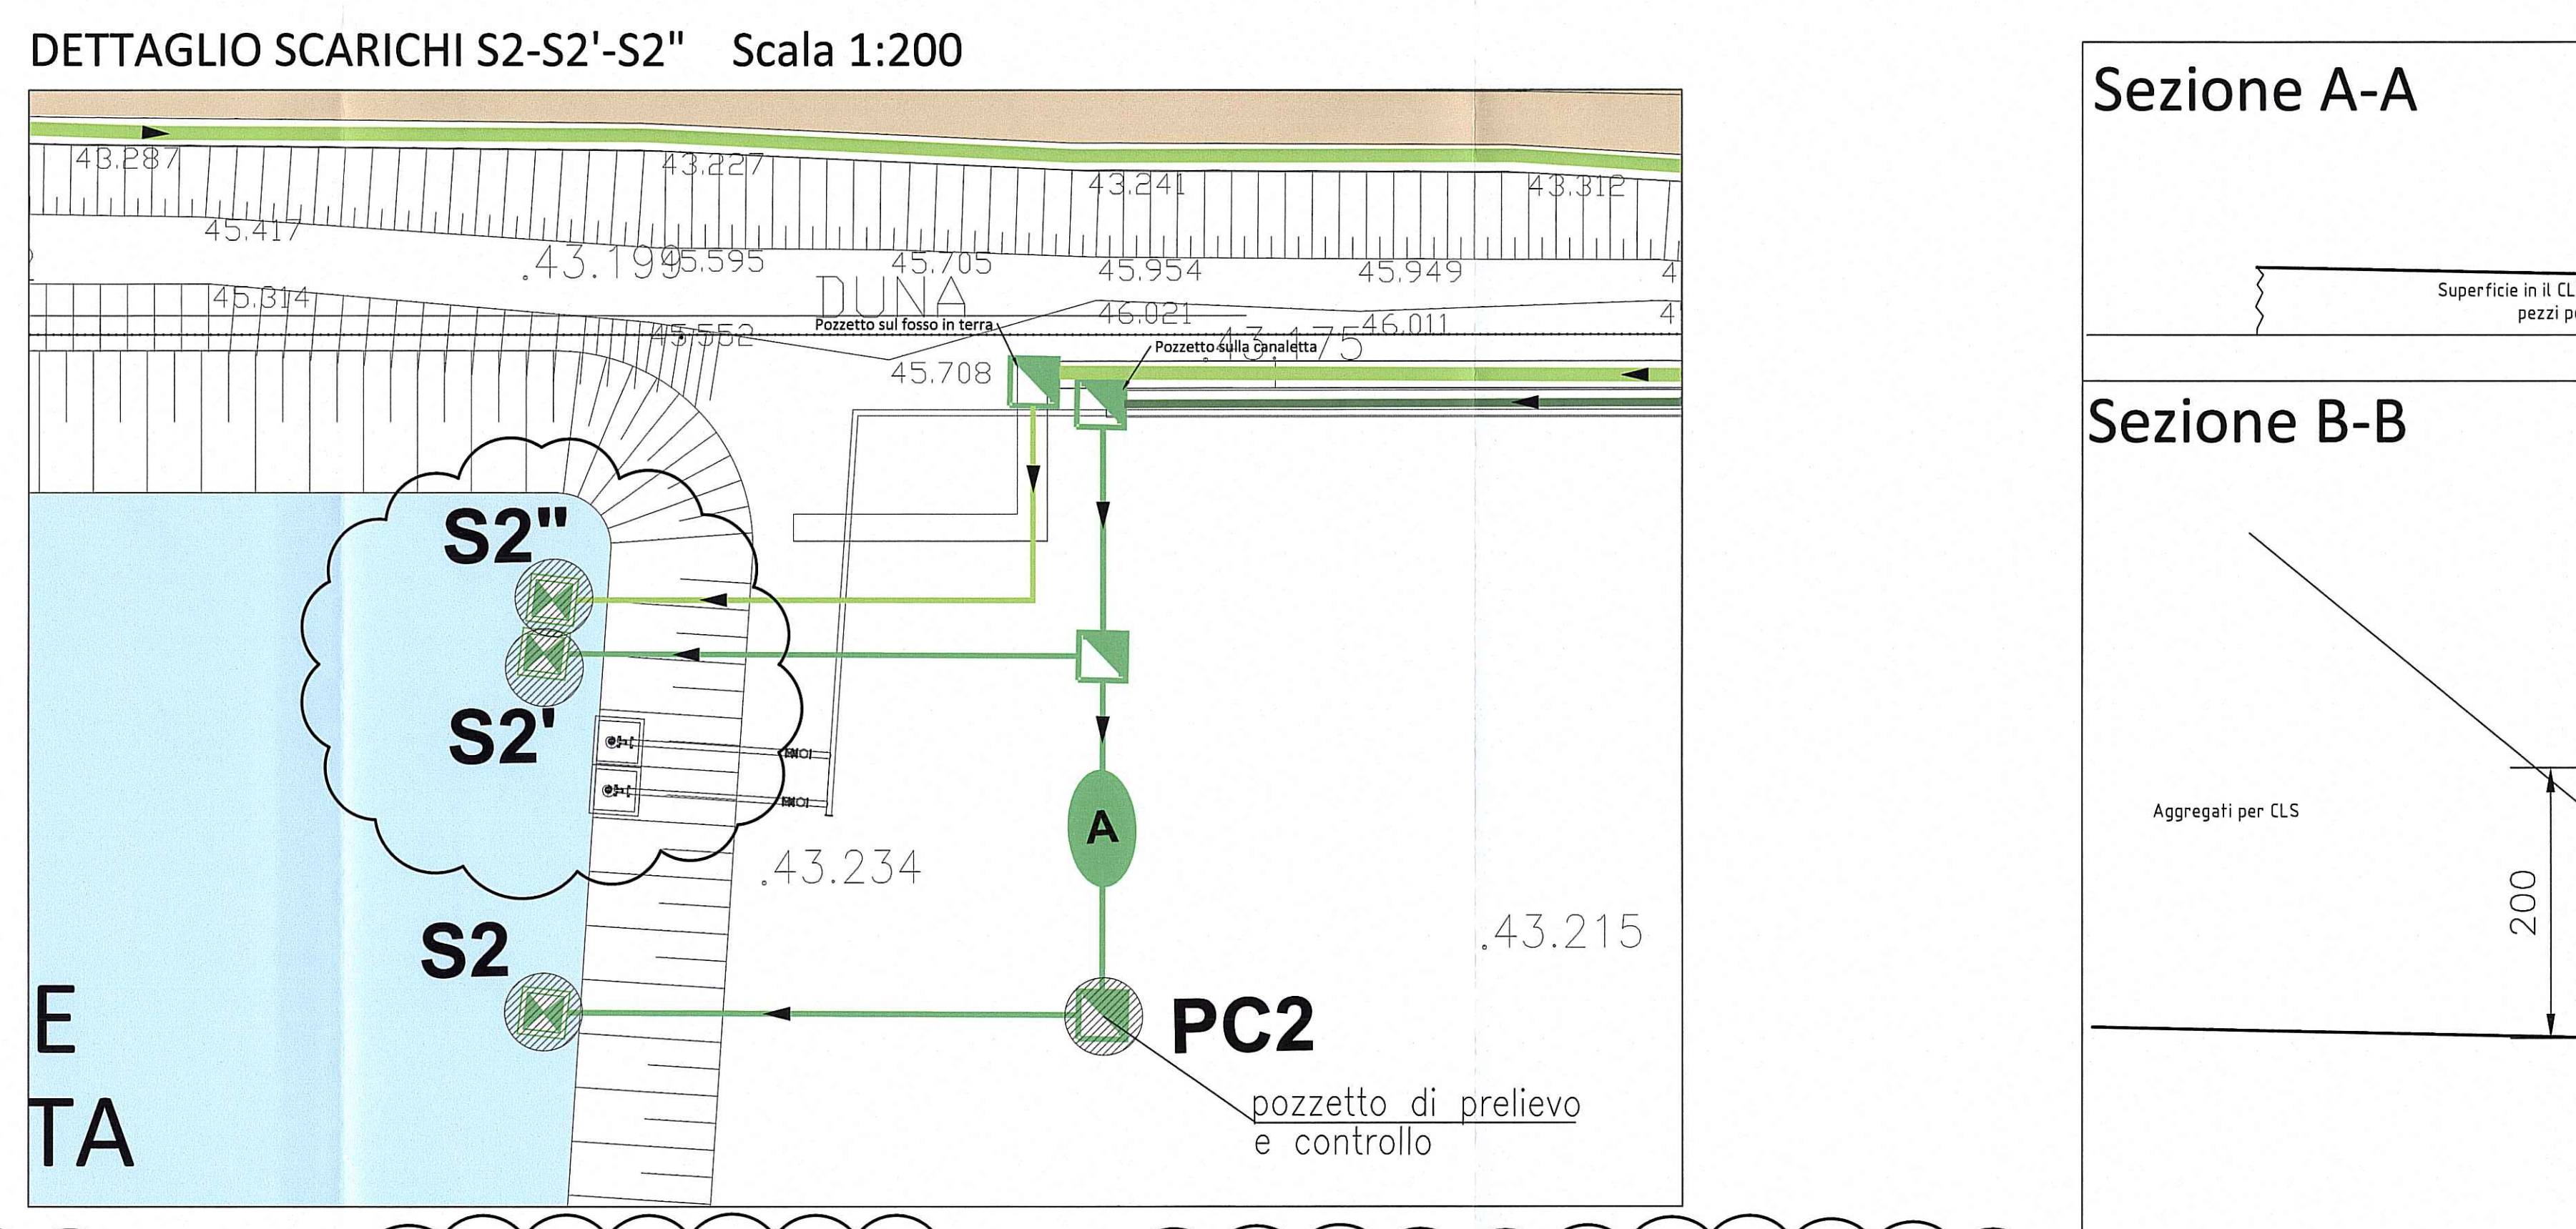

LEGENDA RETI FOGNARIE	
[Symbol]	POZZETTO ACQUE BIANCHE, CON CADITOIA SIFONATA
[Symbol]	POZZETTO ACQUE METEORICHE DI DILAVAMENTO DI 1° PIOGGIA DA AREA IMPERMEABILIZZATA
[Symbol]	MANIFATTOIO DI ACCESSO ALLA VASCA DI LAMINAZIONE
[Symbol]	DISOLETTORE PORTATA 150 l/s
[Symbol]	DISOLETTORE PORTATA 100 l/s
[Symbol]	RETE ACQUE BIANCHE
[Symbol]	CANALETTO
[Symbol]	FOSSO IN TERRA
[Symbol]	POZZETTO ACQUE NERE 60x60 DI ISPEZIONE
[Symbol]	MANIFATTOIO PER IL TRATTAMENTO PRIMARIO DELLE NERE CON INDICAZIONE A.E.
[Symbol]	POZZETTO DI CONFERIMENTO DELLA RETE ACQUE NERE
[Symbol]	FILTRO BATTERICO ANAEROBICO IN CAV
[Symbol]	RETE ACQUE NERE

LEGENDA PUNTI DI PRELIEVO-CONTROLLO E DI SCARICO	
S1	SCARICO ACQUE IN FOSSO BIOFILTRO
S2	SCARICO ACQUE METEORICHE DI DILAVAMENTO DI 1° PIOGGIA DA AREA IMPERMEABILIZZATA
S2'	SCARICO ACQUE METEORICHE DI DILAVAMENTO DI 2° PIOGGIA DA AREA IMPERMEABILIZZATA
S2''	SCARICO ACQUE METEORICHE DI DILAVAMENTO DA AREA NON IMPERMEABILIZZATA
PC2	PUNTO DI PRELIEVO E CONTROLLO ACQUE DI PRIMA PIOGGIA AREA OPERATIVA


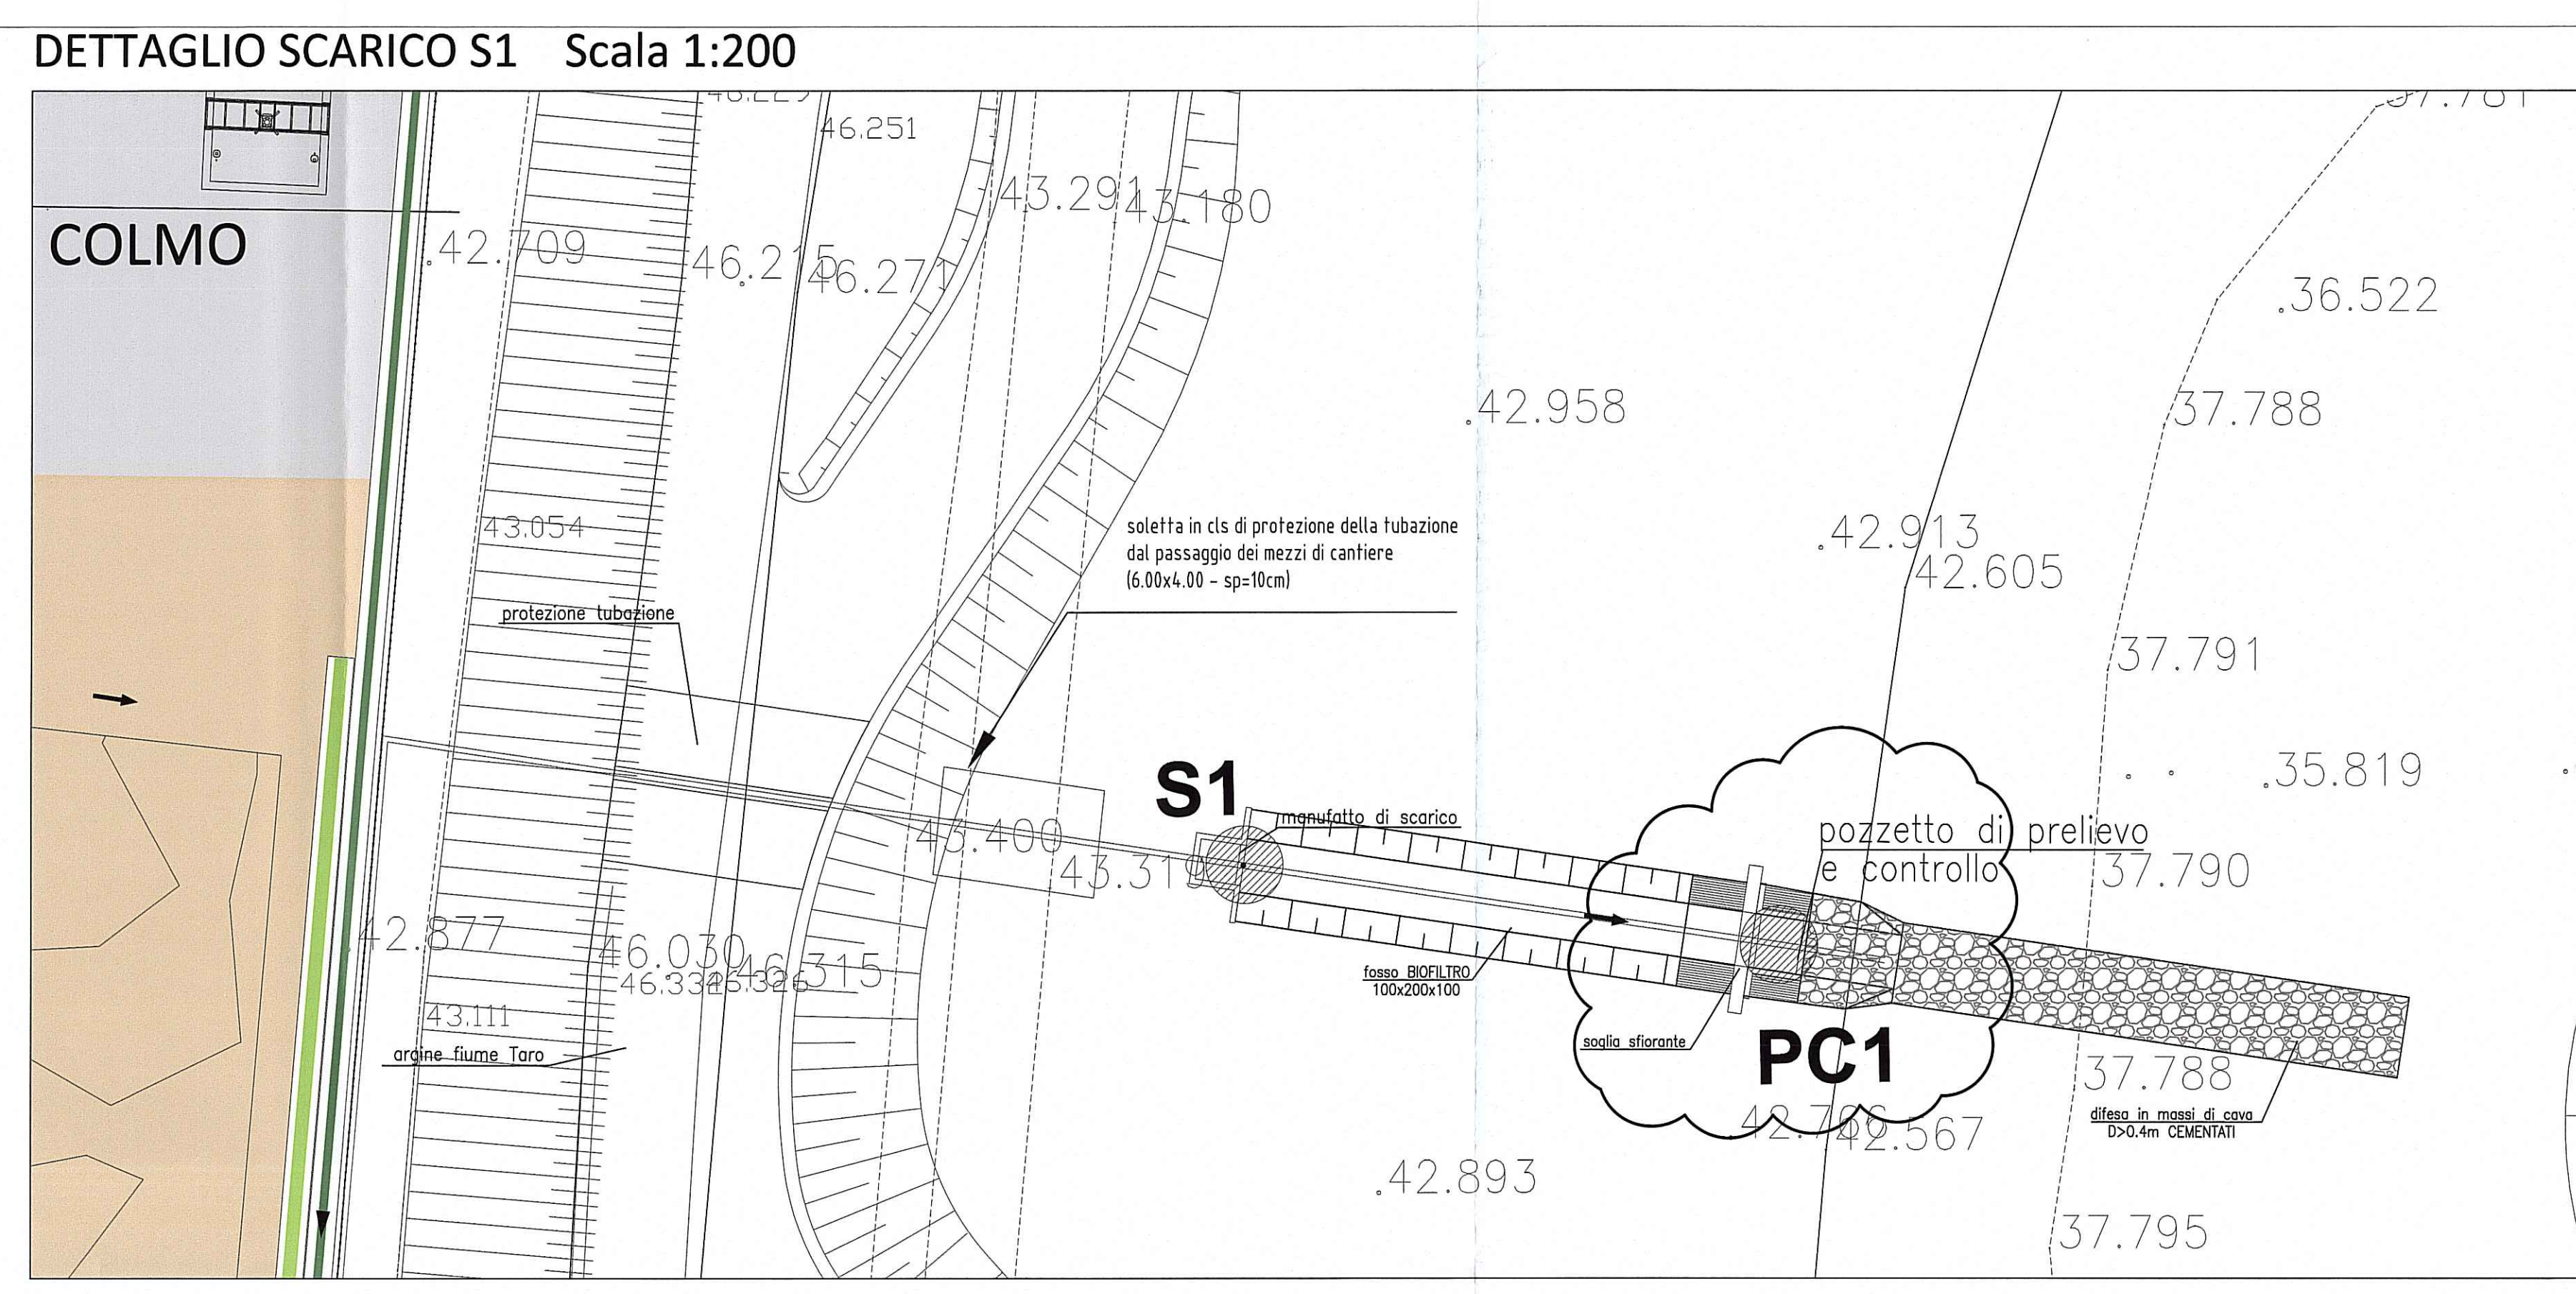
  

SUPERFICI AREE ESTERNE DI PERTINENZA AL CANTIERE	
SUPERFICI IMPERMEABILI SCOPERTE (PIAZZALI/PARCHIEGGI)	MQ. 4673
SUPERFICI COPERTURE (TETTI/TETTORE)	MQ. 139
SUPERFICI PERMEABILI (AREE VERDI/INGHIAIATE)	MQ. 9678

NOTA	
Le dimensioni interne dei pozzetti variano a seconda del diametro dei tubi passanti. In particolare: - 60x60 cm per condotte di diametro minore a 315 mm; - 80x80 cm per condotte di diametro maggiore a 315 mm minore a 500 mm; - 100x100 cm per collettori DN 500 e 630 mm.	

LEGENDA	
[Symbol]	SUPERFICIE IMPERMEABILE IN ASFALTO
[Symbol]	SUPERFICIE REALIZZATA CON INERTI COSTIPATI
[Symbol]	SUPERFICIE IMPERMEABILE IN CLS
[Symbol]	DEPOSITO MATERIALI
[Symbol]	RECINZIONE DI CANTIERE H +2.0 m

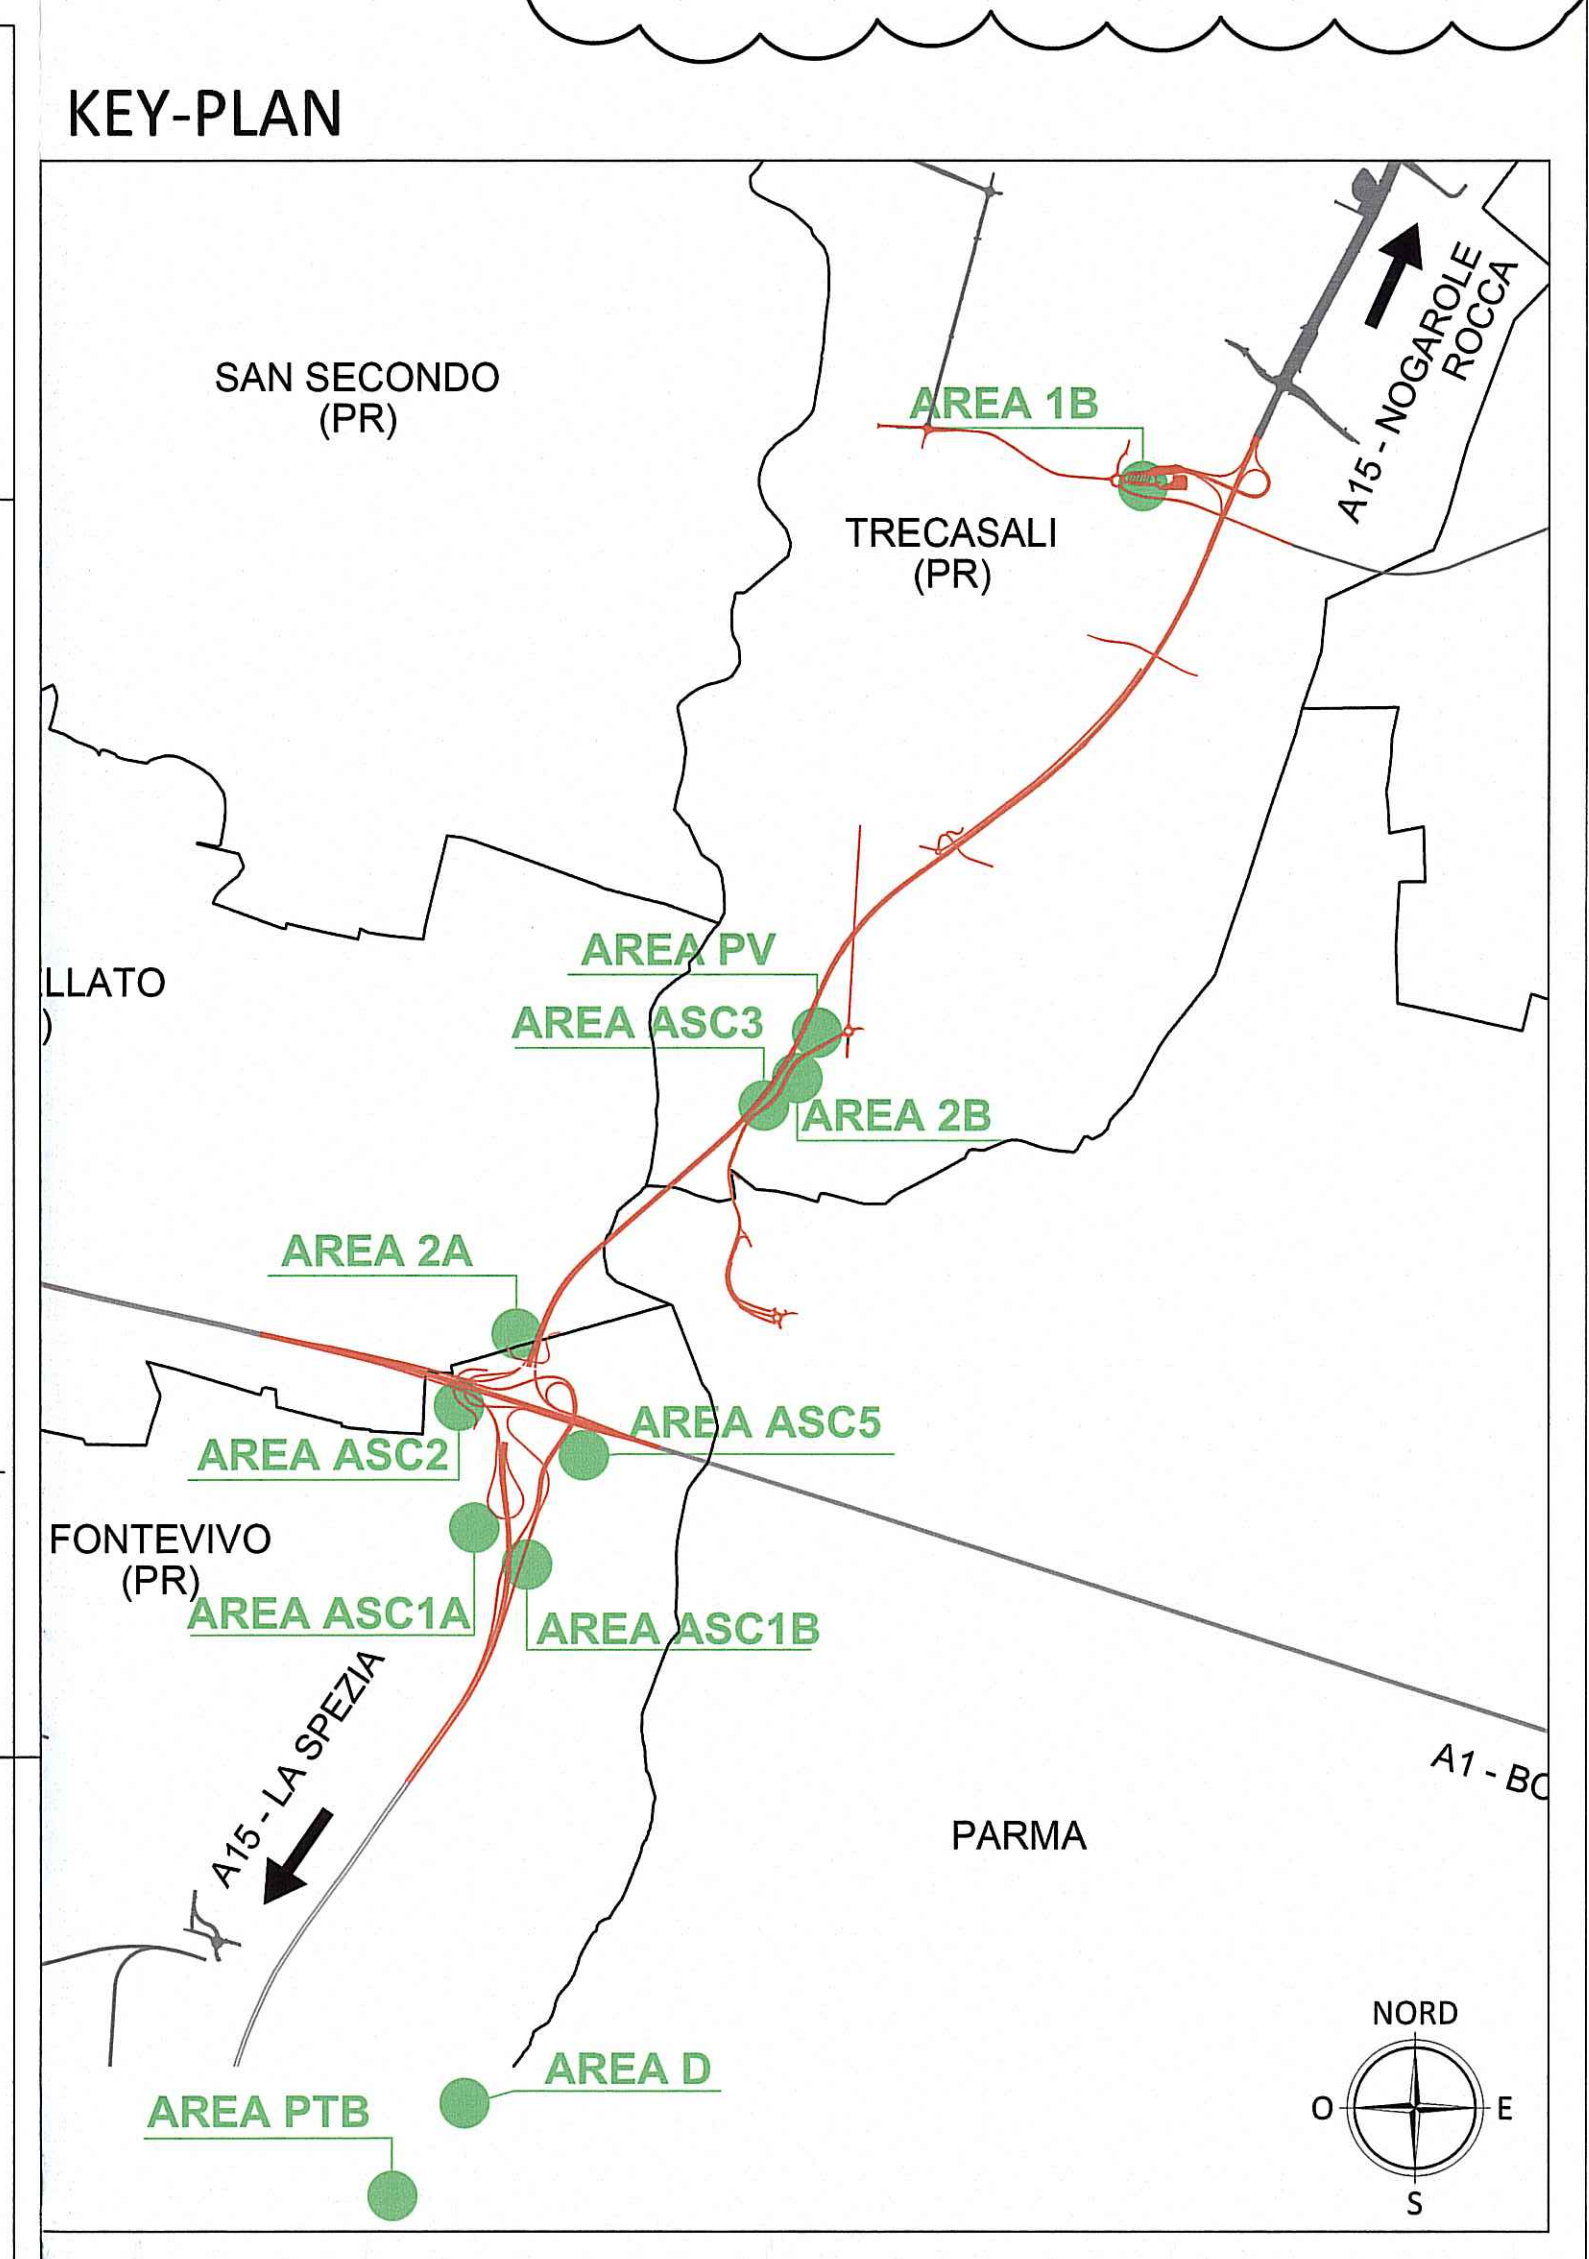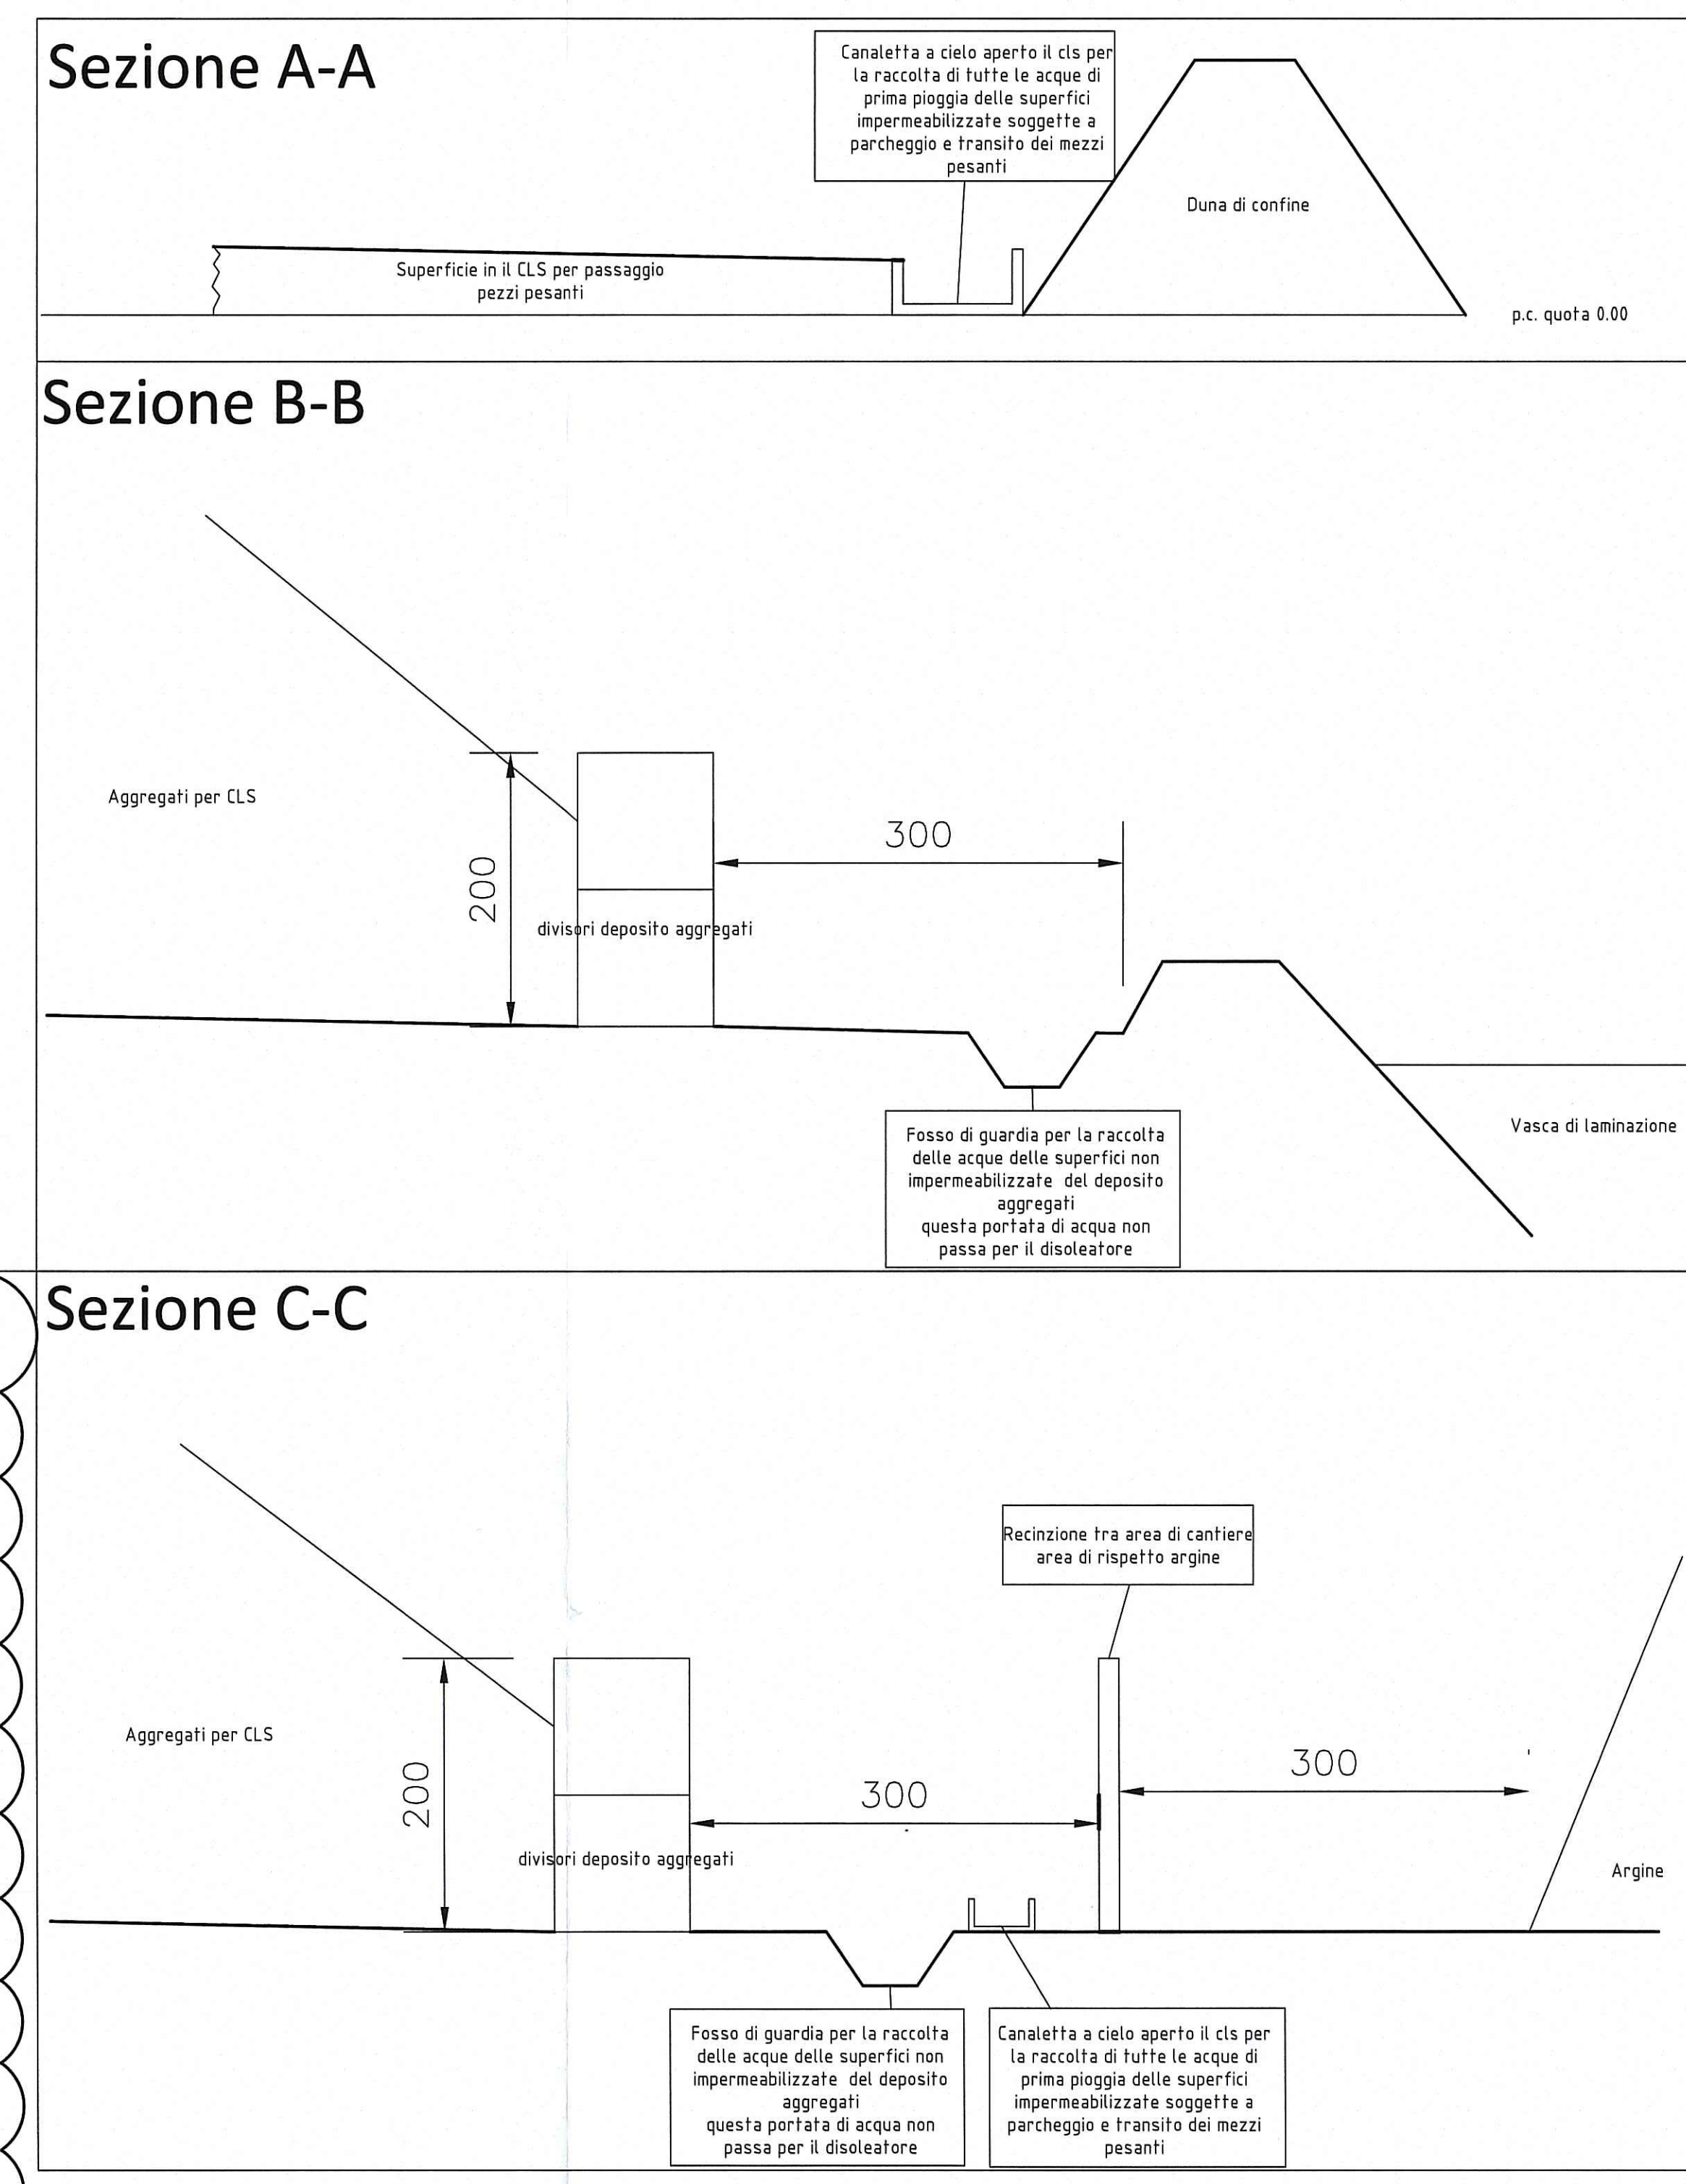

Comitente: **AUTOCAMIONALE DELLA CISA S.P.A.**  
Via Cambreno 26/A - Frazione Ponte Taro - 42015 NOCETO (PR)

Impresa Esecutrice: **PIZZAROTTI** FONDATA NEL 1910

PROGETTO ESECUTIVO

Autostadiale della Cisa A15 Raccordo Autostradale A15/A22 Corridoio Plurimodale Tirreno-Brennero Raccordo Autostradale Fra L'Autostrada della Cisa-Fontevivo (PR) e l'Autostrada del Brennero-Nogarole Rocca (VR). I Lotti. C.U.P. G61B0400060008 C.I.G. 307658161E

PROGETTO ESECUTIVO

Autocamionale della Cisa S.p.A. Il Responsabile del Procedimento: *[Signature]*

Impresa Pizzarotti & C. S.p.A. Il Direttore Tecnico: **IMPRESA PIZZAROTTI & C. S.p.A.** *[Signature]*  
Il Responsabile di Progetto: *[Signature]*  
Il Progettista: *[Signature]*

Progettazione di: **PIZZAROTTI** FONDATA NEL 1910  
Ing. Fabio Nigrelli  
Ordine degli Ingegneri della Provincia di Palermo n. 352  
Coordinatore per la Sicurezza in fase di Progettazione: *[Signature]*  
Ing. Giovanni Maria Cepariotti  
Ordine degli Ingegneri della Provincia di Viterbo n. 392

Consulenza specialistica a cura di: **D&A Ing. PIZZAROTTI**  
Ing. Pietro Maria Cepariotti  
Ordine degli Ingegneri della Provincia di Viterbo n. 392

Titolo Elaborato: **Cantierizzazione Cantierizzazione Cantierizzazione** Data Emisione Progetto: 18/03/2014

**AUA - Planimetria per autorizzazione scarichi acque reflue Cantiere 2A - Area operativa** Scala: 1:500


