



PLANIMETRIA Scala 1:10000

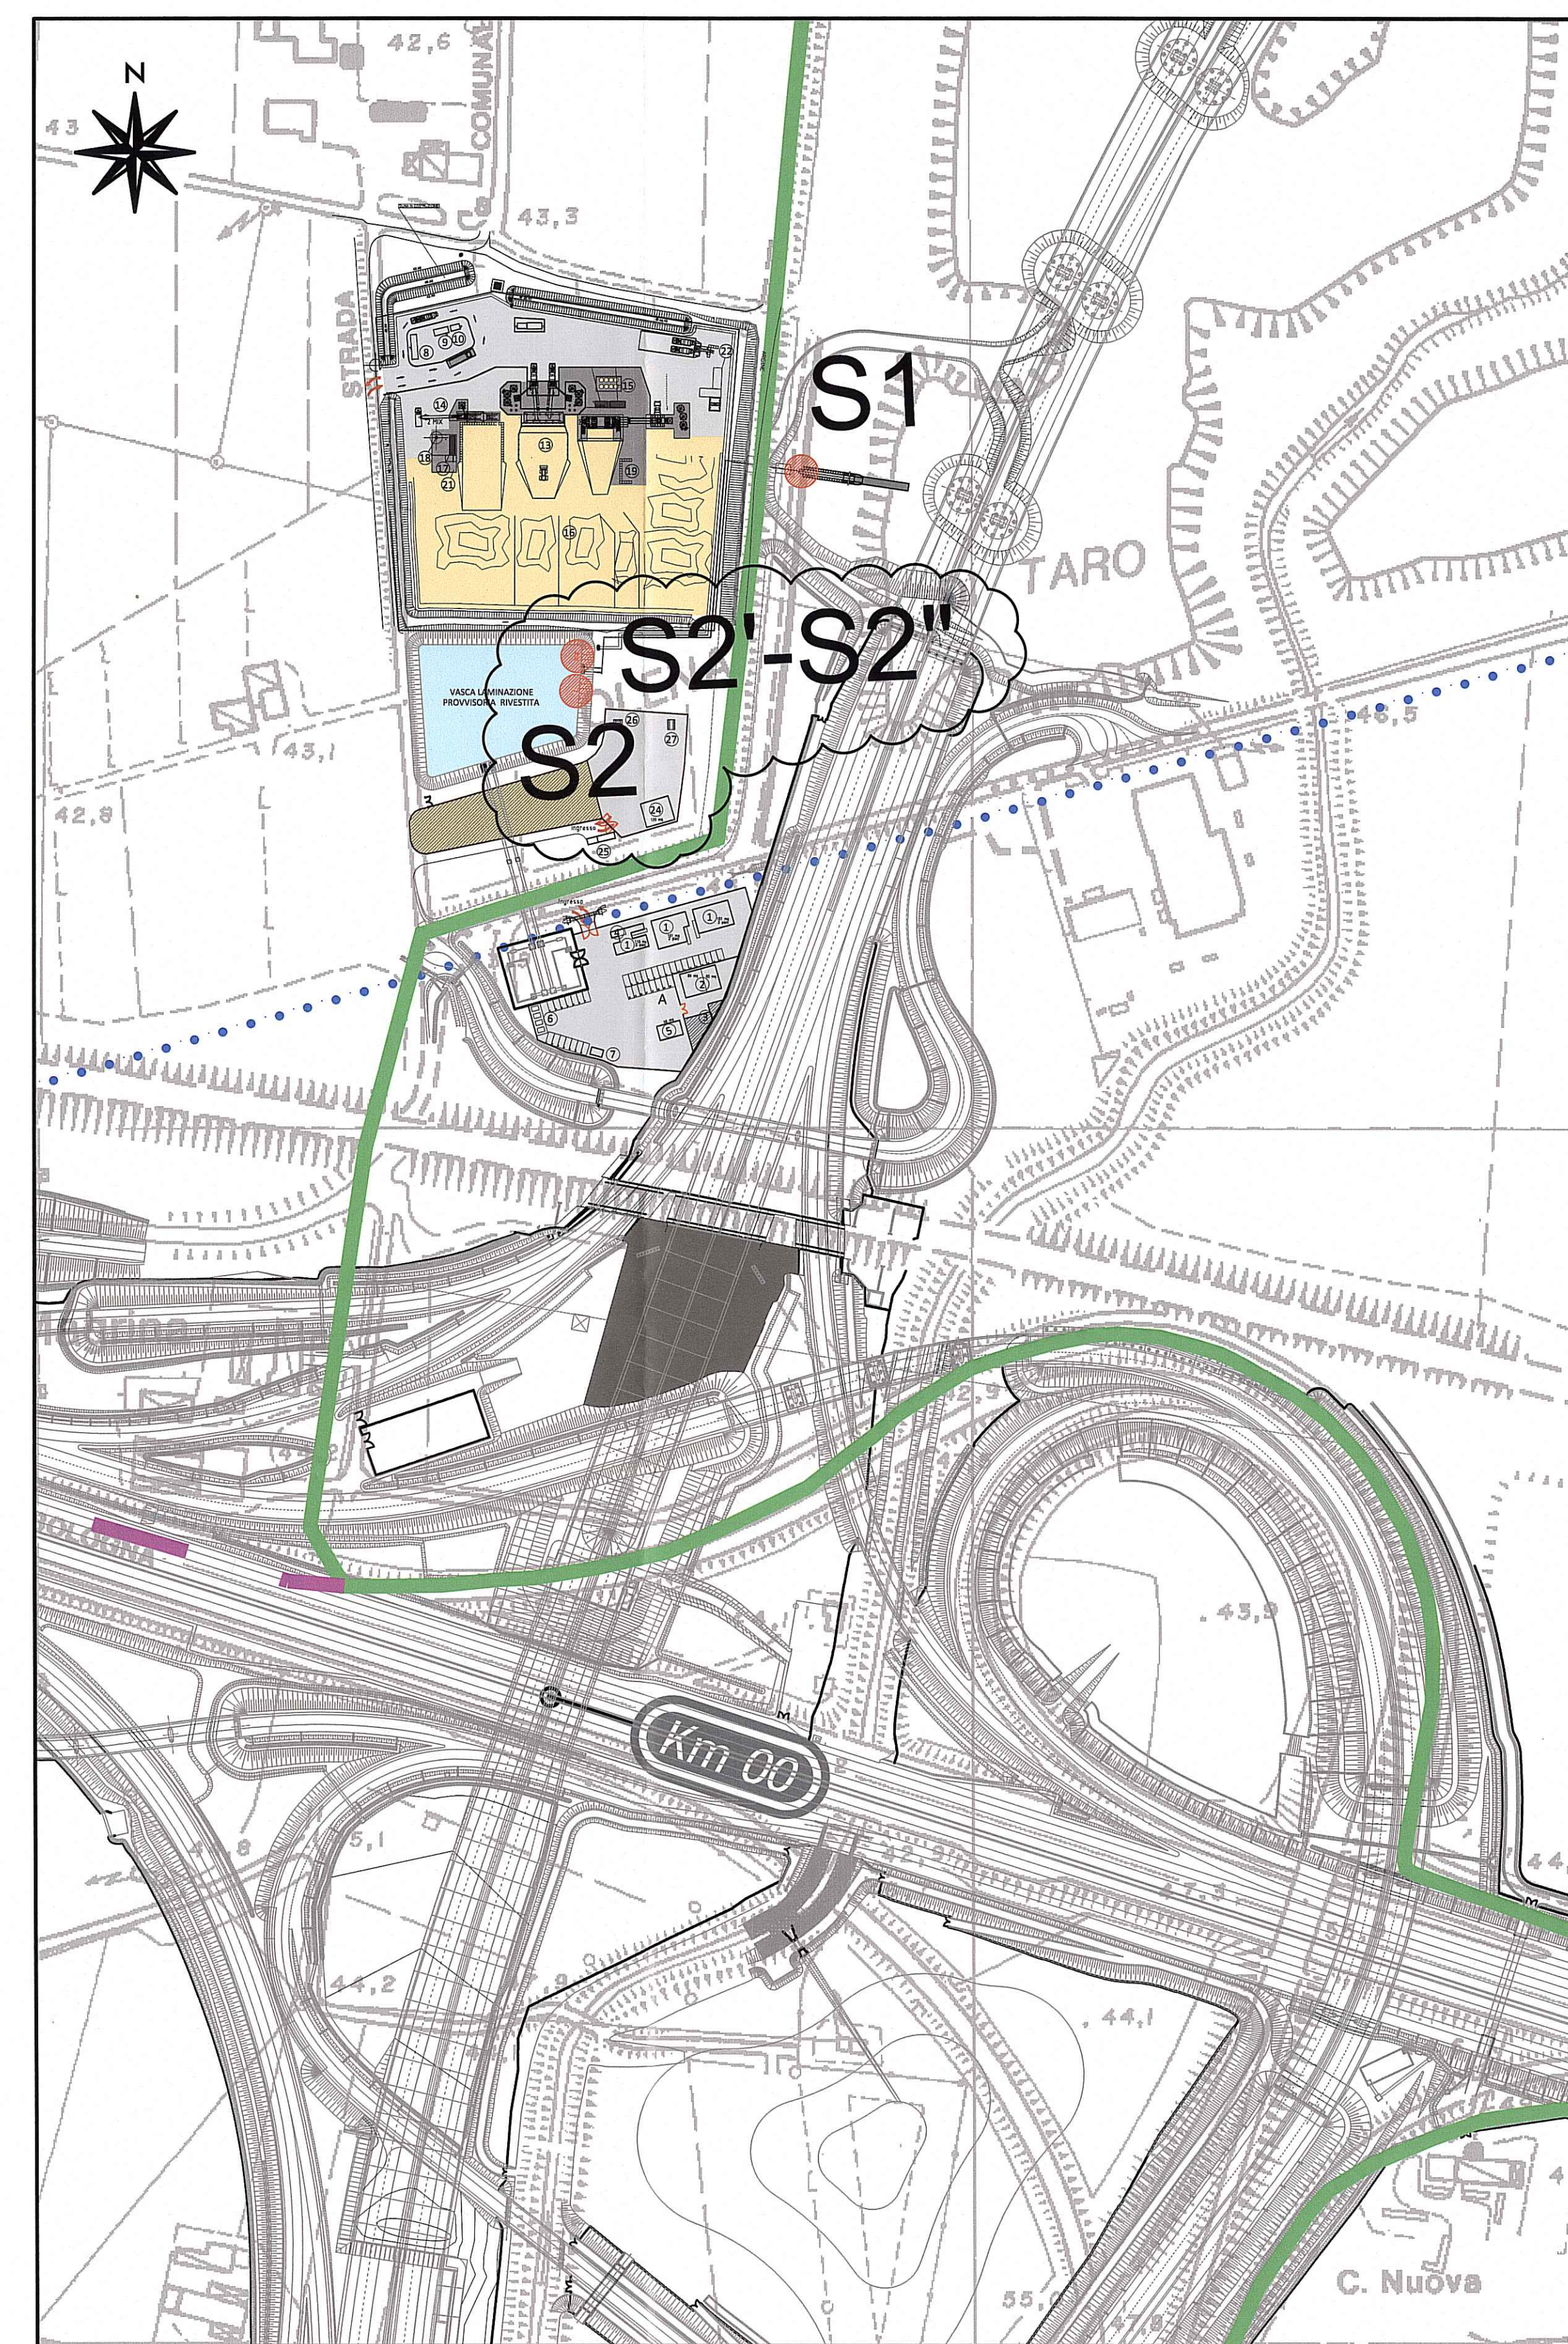

STRALCIO PLANIMETRIA Scala 1:2000

LEGENDA PUNTI DI SCARICO	
● S1	SCARICO ACQUE IN FOSSO BIOFILTRO
● S2	SCARICO ACQUE METEORICHE DI DILAVAMENTO DI 1° PIOGGIA DA AREA IMPERMEABILIZZATA
● S2'	SCARICO ACQUE METEORICHE DI DILAVAMENTO DI 2° PIOGGIA DA AREA IMPERMEABILIZZATA
● S2''	SCARICO ACQUE METEORICHE DI DILAVAMENTO DA AREA NON IMPERMEABILIZZATA

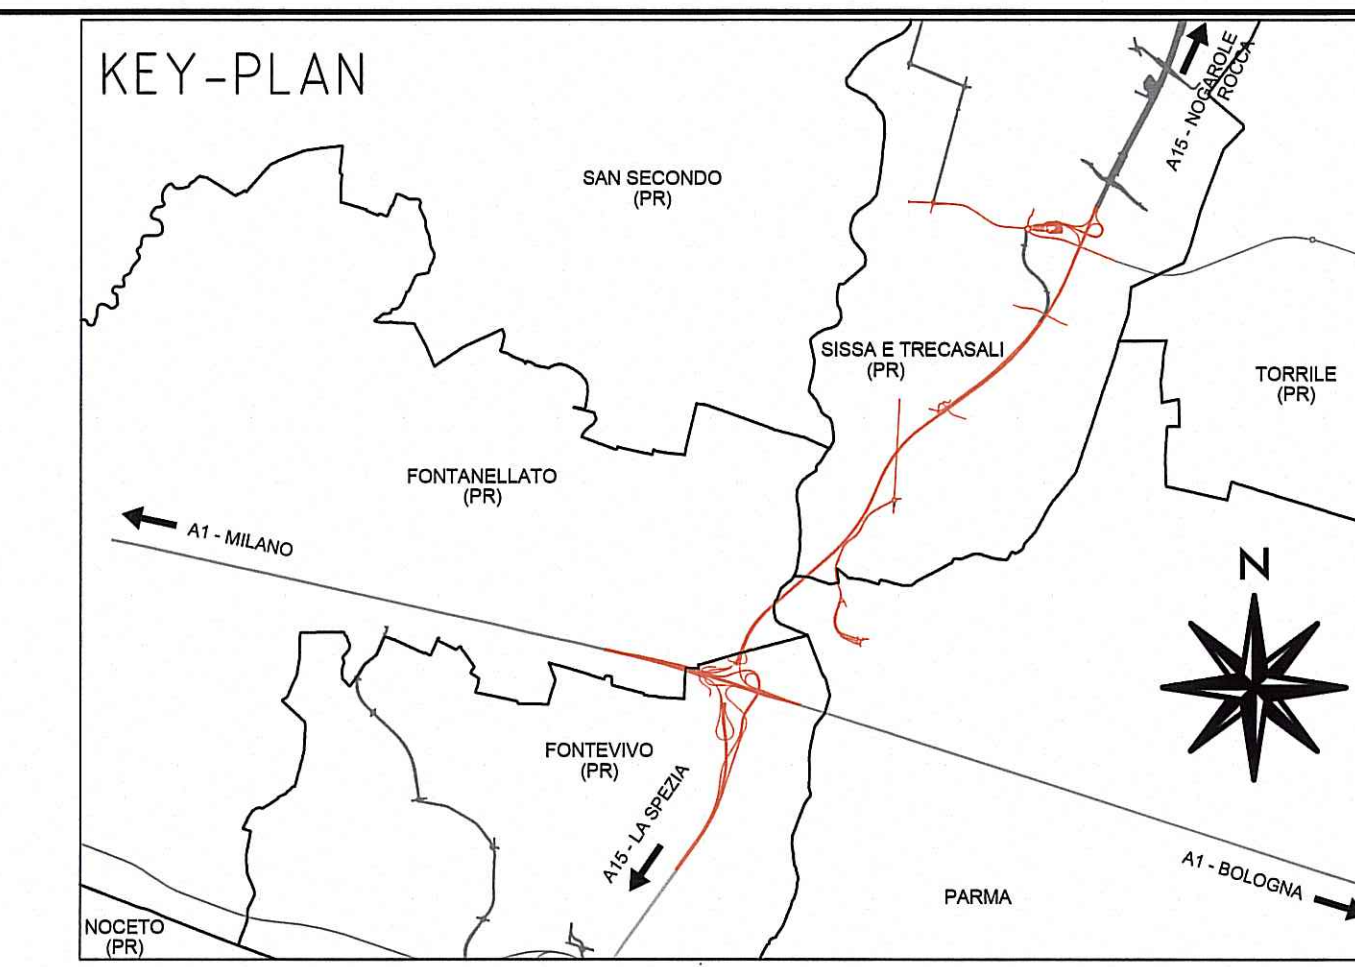

LEGENDA	
---	Limite tra la fascia A e la fascia B come indicato foglio 181 sez. II - Parma Nord del PAI*
---	Limite tra la fascia B e la fascia C come indicato foglio 181 sez. II - Parma Nord del PAI*
---	Limite esterno della fascia C

* I limiti delle fasce fluviali rappresentati sono quelli indicati nel PAI in quanto la tavola C4-1 del PTCF reperibile nel sito della Provincia non è aggiornata allo stato attuale dei luoghi.
N.B. A partire dal rilevato dell'autostrada A1 verso nord il limite tra la fascia A e B e la fascia B e C coincide

NOTA	
☁	REVISIONE : Revisione scarichi

Comittente:

AUTOCAMIONALE DELLA CISA S.p.A.
 Via Camboara 26/A - Frazione Ponte Tarò - 43015 NOCETO (PR)


Impresa Esecutrice:

PIZZAROTTI
 FONDATA NEL 1910

AUTOSTRADA DELLA CISA A15
RACCORDO AUTOSTRADALE A15/A22
CORRIDOIO PLURIMODALE TIRRENO-BRENNERO
RACCORDO AUTOSTRADALE FRA L'AUTOSTRADA DELLA CISA-FONTEVIVO (PR)
E L'AUTOSTRADA DEL BRENNERO-NOGAROLE ROCCA (VR), I LOTTO.
 C.U.P. G61B04000060008 C.I.G. 307068161E

PROGETTO ESECUTIVO
 AUTOCAMIONALE DELLA CISA S.p.A.
 Il Direttore:  Il Responsabile del Procedimento:  Il Progettista: 

IMPRESA PIZZAROTTI & C. S.p.A.
 Il Direttore Tecnico: **Il Responsabile di Progetto**
 Dott. Ing. **Luca Pizzarotti**

PROGETTAZIONE DI:

PIZZAROTTI
 FONDATA NEL 1910
 Il Geologo:
 Ing. Fabio Nigrelli
 Ordine degli Ingegneri della Provincia di Parma n. 358
 Coordinatore per la Sicurezza in fase di Progettazione:
 Ing. Giovanni Maria Cepparotti
 Ordine degli Ingegneri della Provincia di Parma n. 352

Consulenza specialistica e cure di:
 A.T.:  **idrosesse**  **rock soil**  **VIA**
 Il Progettista:
 Ing. Pietro Mazzoli
 Impresa PIZZAROTTI & C. S.p.A.
 Ordine degli Ingegneri della Provincia di Parma n. 358

Titolo Elaborato:
Cantierizzazione
Cantierizzazione
AUA - Scarichi acque reflue cantiere 2A - Area operativa
 Planimetria limiti fasce fluviali
 Data Emissione Progetto:
 18/03/2014
 Scala:
 1:10000/1:2000

Identif. Elaborato:	
RAAA	PL 027 C

Rev.	Data	Descrizione Revisione	Redatto	Controllato	Approvato
C	20/07/2013	MODIFICATO SCARICHI	MORACCO	NIGRELLI	MAZZOLI
B	17/09/2013	MODIFICATO SCARICHI	MORACCO	NIGRELLI	MAZZOLI
A	30/04/2013	REMISSIONE PROGETTO ESECUTIVO	MORACCO	NIGRELLI	MAZZOLI