
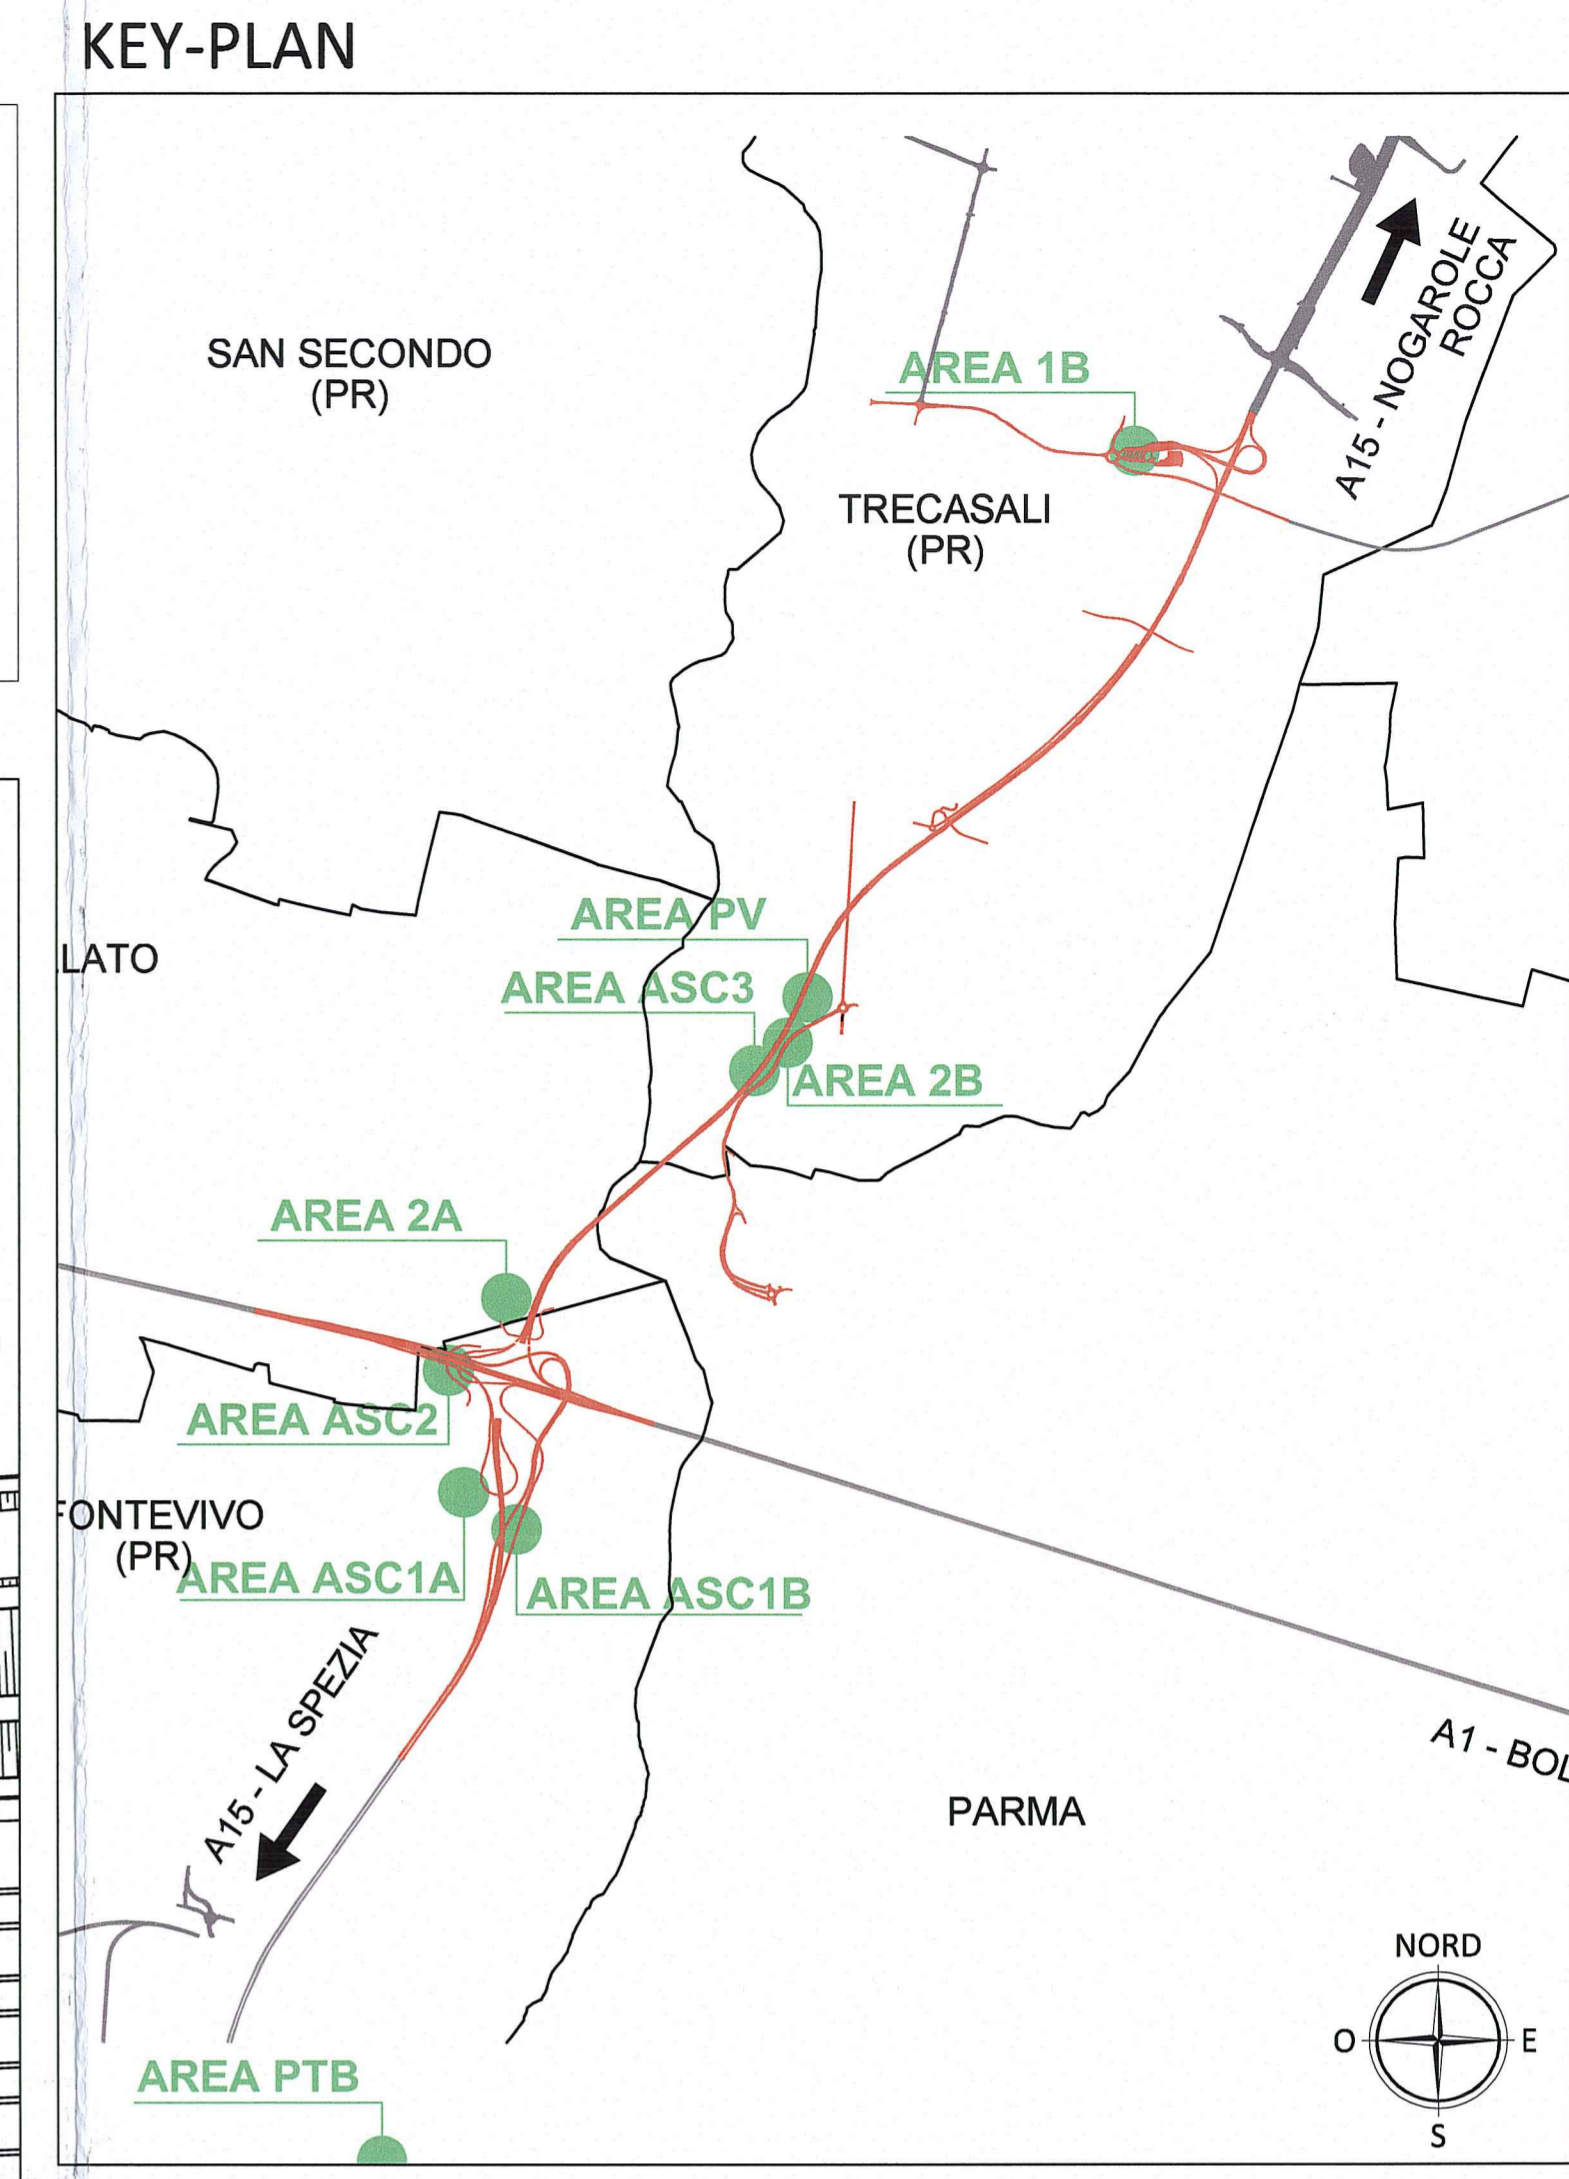
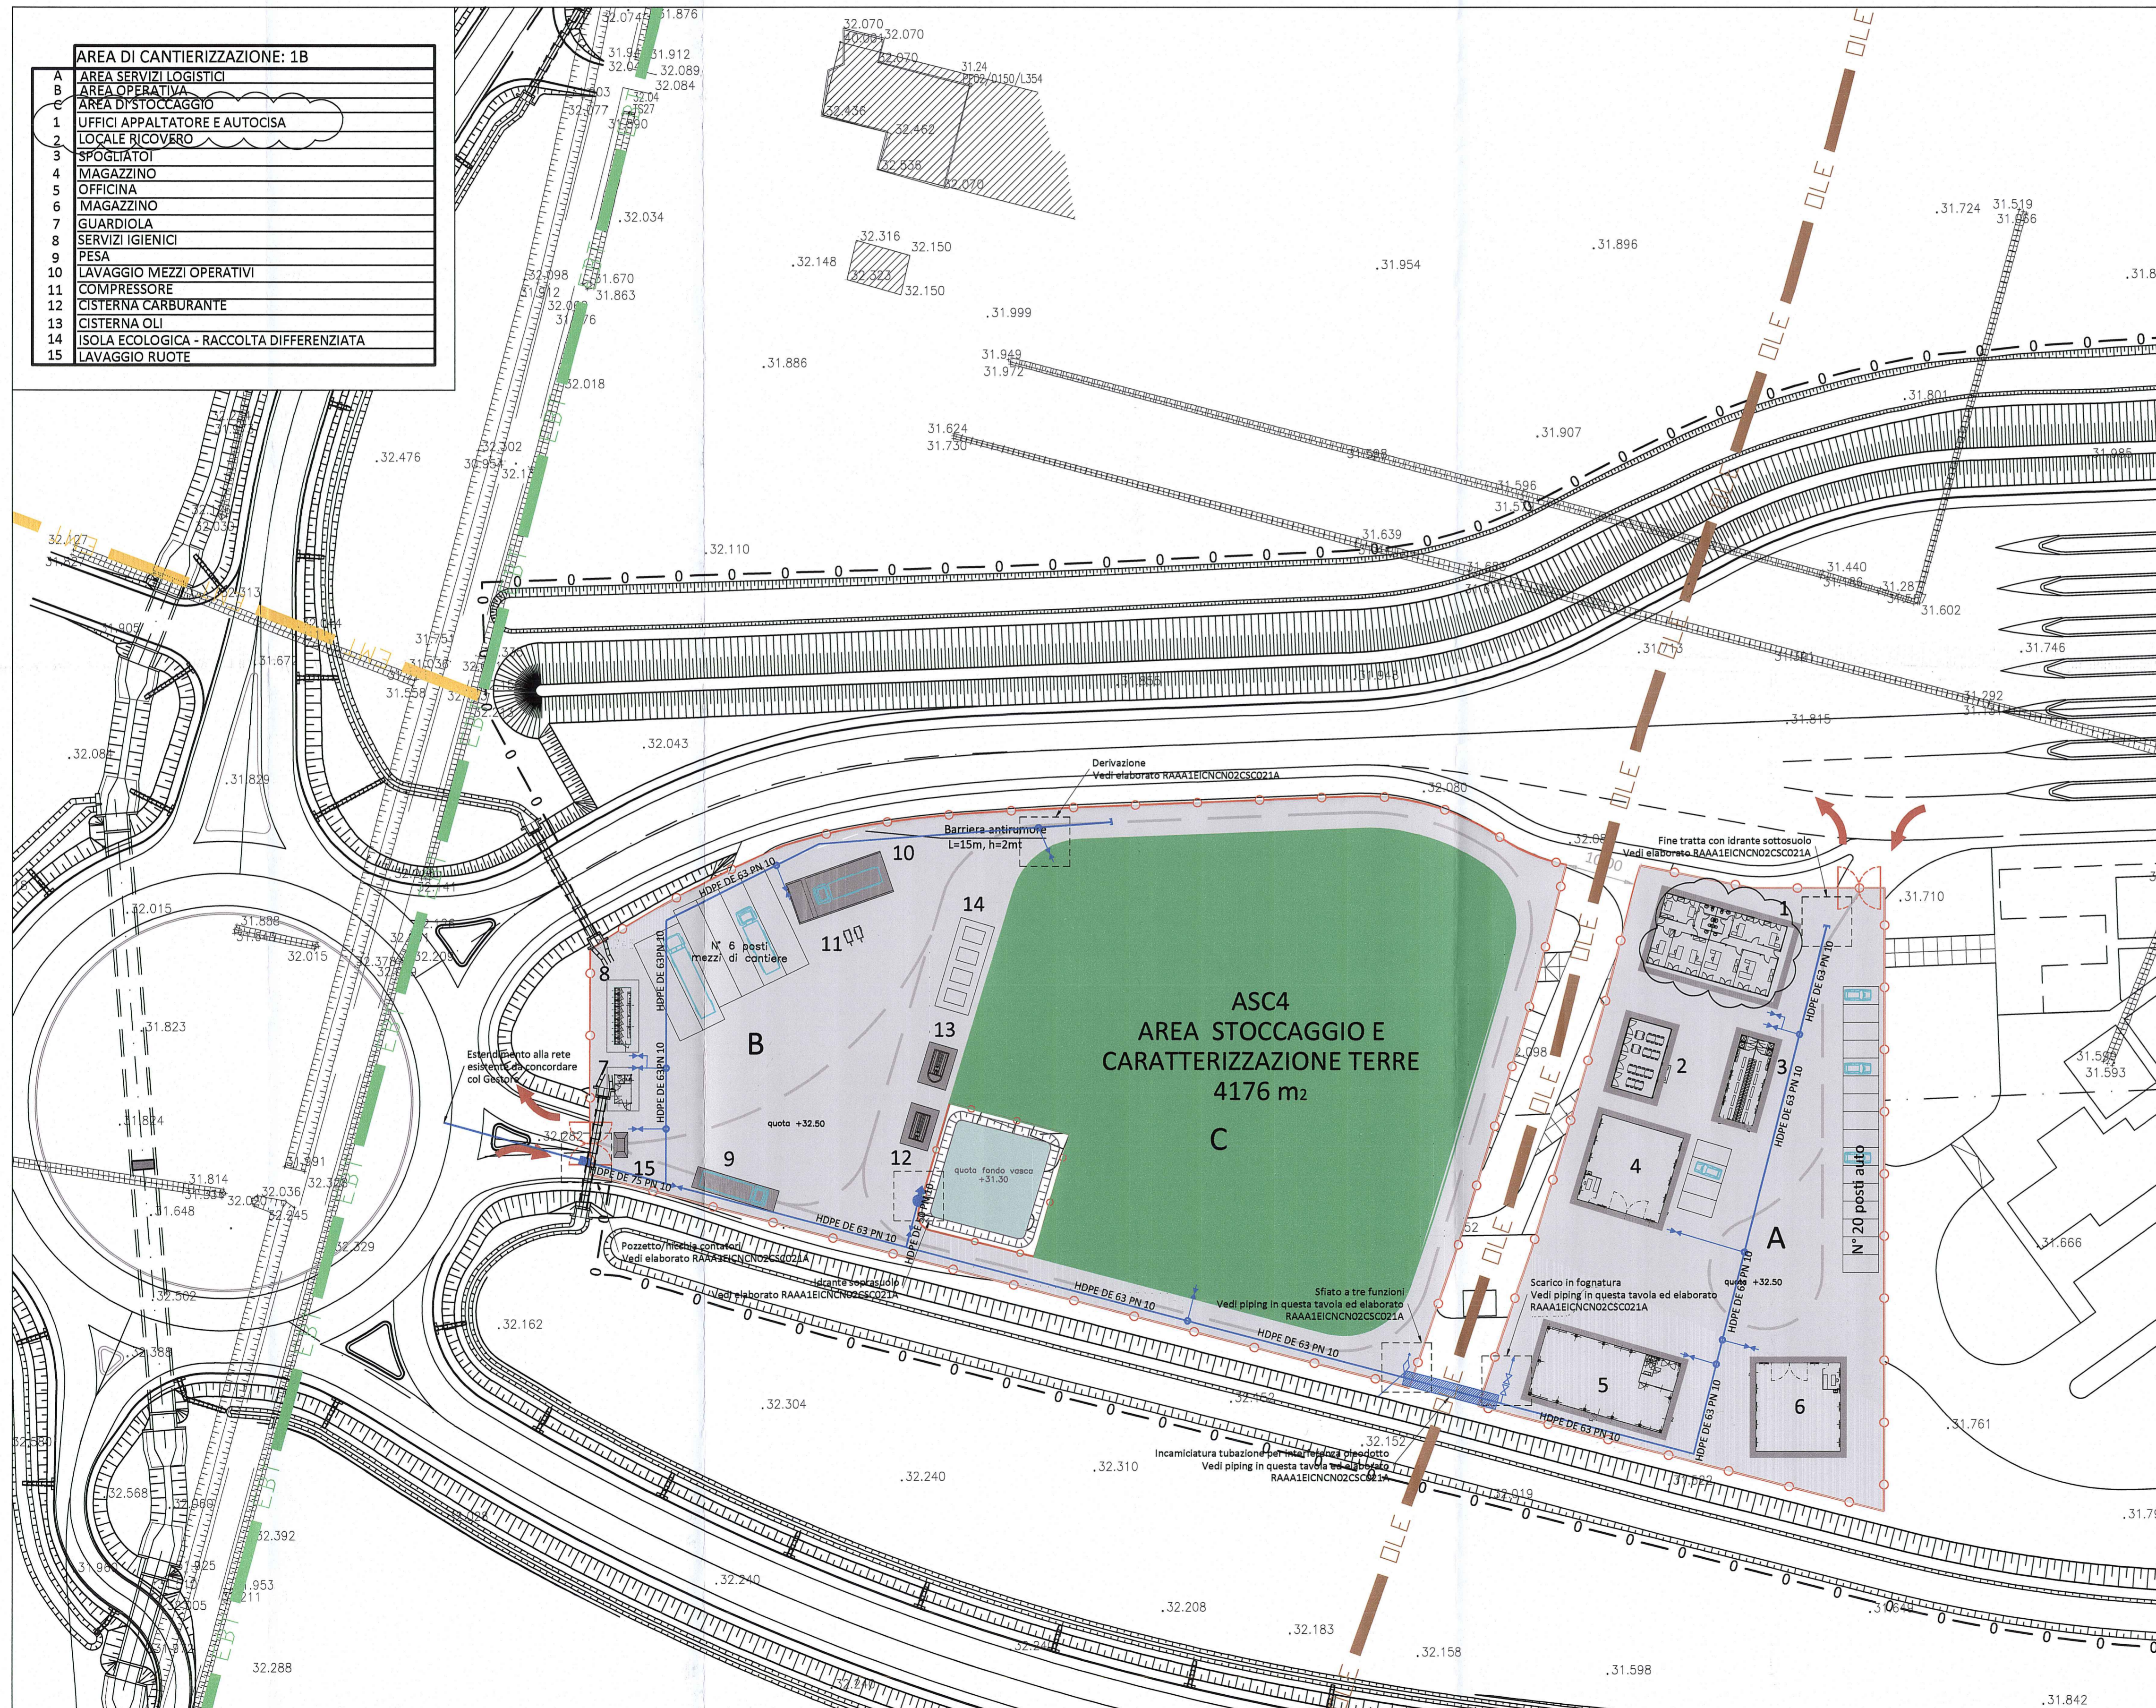


# PLANIMETRIA RETE DI DISTRIBUZIONE ACQUA POTABILE

LEGENDA RETE DISTRIBUZIONE ACQUA	
	INSERIMENTO SU CONDOTTA IDRICA ESISTENTE CON GRUPPO VALVOLE DI INTERCETTAZIONE
	PRESA ACQUA IN PROGETTO PEAD PN10 DN32
	PRESA ACQUA IN PROGETTO PEAD PN10 DE40
	FINE TRATTA CON IDRANTE SOTTOSUOLO
	IDRANTE SOPRASSUOLO
	RETE ACQUA POTABILE PEAD PE100 PN10

**DESCRIZIONE DELLA MODIFICA:**  
Inserimento uffici per Autocisa

# PIPING INTERFERENZA OLEODOTTO

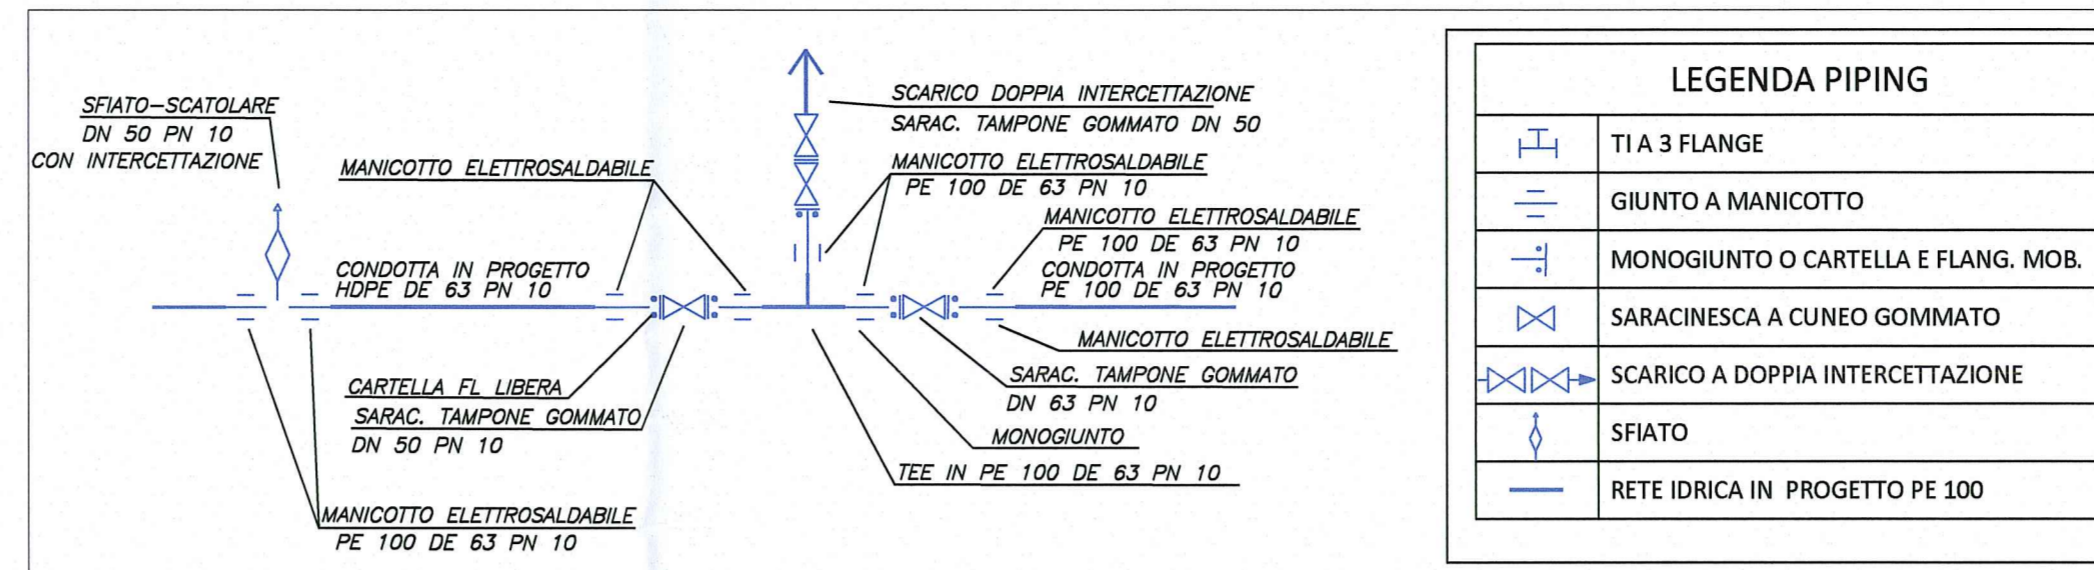

Committente: **AUTOCAMIONALE DELLA CISA S.P.A.**  
Via Camboara 26/A - Frazione Ponte Taro - 43015 NOCETO (PR)

Impresa Esecutrice: **PIZZAROTTI** FONDATA NEL 1910

**AUTOSTRADA DELLA CISA A15 RACCORDO AUTOSTRADALE A15/A22 CORRIDOIO PLURIMODALE TIRRENO-BRENNERO RACCORDO AUTOSTRADALE FRA L'AUTOSTRADA DELLA CISA-FONTEVIVO (PR) E L'AUTOSTRADA DEL BRENNERO-NOGAROLE ROCCA (VR). I LOTTO.**  
C.U.P. G61B0400060008 C.I.G. 307068161E

**PROGETTO ESECUTIVO**

AUTOCAMIONALE DELLA CISA S.p.A. Il Direttore TIBRE: Il Responsabile del Procedimento: Il Presidente:

IMPRESA PIZZAROTTI & C. S.p.A. Il Direttore Tecnico: **Dott. Ing. Luca Bondanelli** Il Geologo:

PROGETTAZIONE DI: **PIZZAROTTI** FONDATA NEL 1910 Il Progettista: **Ing. Fabio Nigrelli** Ordine degli Ingegneri della Provincia di Parma n. 3581

A.T.I.: **idresse engineering** **ROCKSOIL** **VIA** Coordinatore per la Sicurezza in fase di Progettazione: **Ing. Giovanni Maria Cepparotti** Ordine degli Ingegneri della Provincia di Viterbo n. 392

Consulenza specialistica a cura di: **Ing. Pietro Mazzoli** Progettista Responsabile Integrazione Prestazioni Specialistiche: **Ing. Pietro Mazzoli** Ordine degli Ingegneri della Provincia di Parma n. 3581

Titolo Elaborato: **Cantierizzazione Cantierizzazione Ambito operativo 1 - Area di cantierizzazione 1B Planimetria rete di distribuzione acqua potabile** Data Emisione Progetto: 18/03/2014

Scala: 1:500

Identif. Elaborato:	N.R.O. IDENTIFICATIVO	CODICE COMMESSA	LOTTO	FASE	ENTE	AUT. OPERA	CON. OPERA	N.R.O. OPERA	PARTE OPERA	TPO DOC.	N.R.O. PROGR. DOC.	REVISIONE
		RAAA	1	E	I	CN	CN	02	C	PL	022	B

Rev.	Data	DESCRIZIONE REVISIONE	Redatto	Controllato	Approvato
B	10/10/2014	Istruttoria A16 prot. n. 731 del 08/09/2014	MORDACCI	F. NIGRELLI	MAZZOLI
A	16/08/2014	RIEMMISSIONE PROGETTO ESECUTIVO	Y. ZORZI	F. NIGRELLI	MAZZOLI