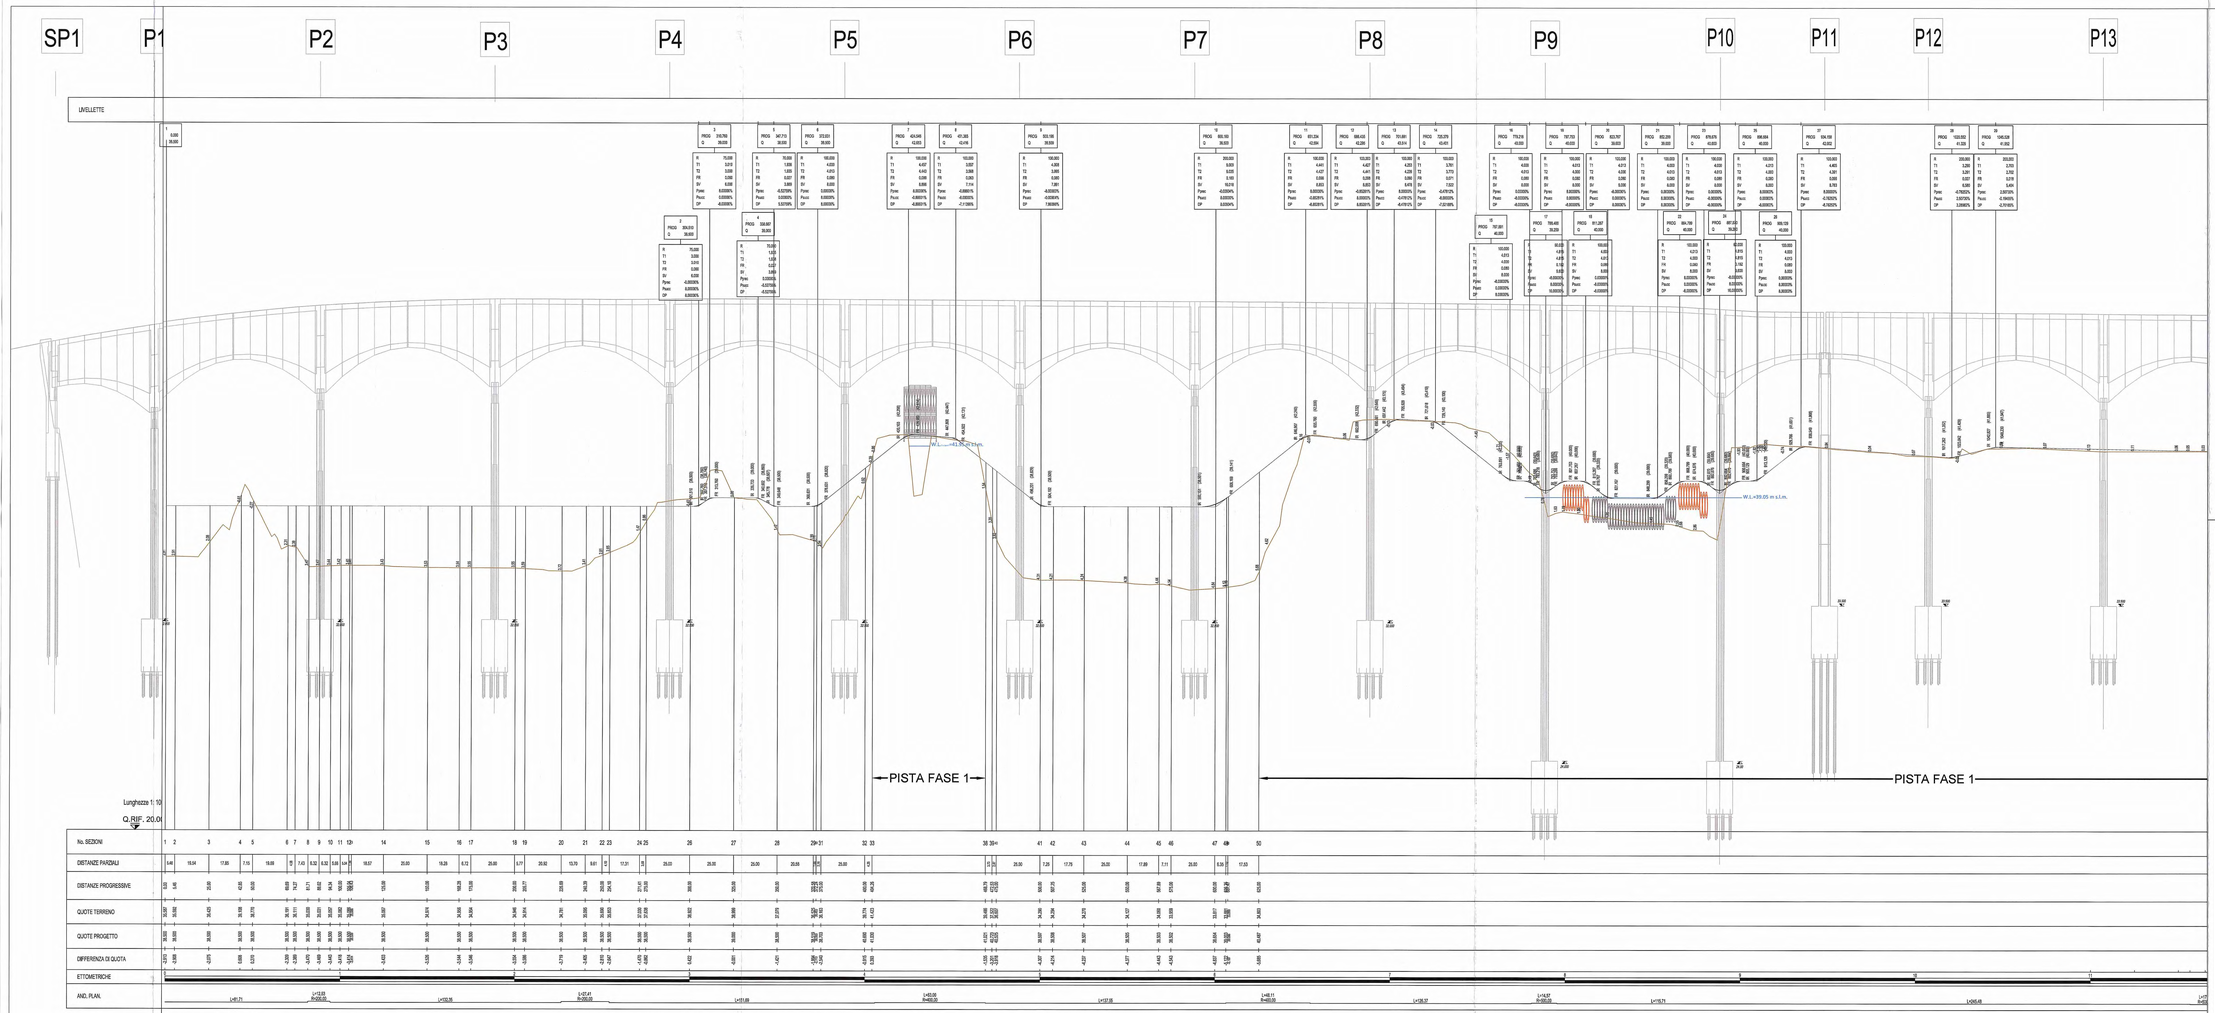

DESCRIZIONE DELLA MODIFICA:
Modificato inizio pista e mantenuta la pista fase 1 dove possibile

Committente:

AUTOCAMIONALE DELLA CISA S.P.A.
Via Camboara 26/A - Frazione Ponte Taro - 43015 NOCETO (PR)

Impresa Esecutrice:

PIZZAROTTI
FONDATA NEL 1910

AUTOSTRADA DELLA CISA A15
RACCORDO AUTOSTRADALE A15/A22
CORRIDOIO PLURIMODALE TIRRENO-BRENNERO
RACCORDO AUTOSTRADALE FRA L' AUTOSTRADA DELLA CISA-FONTEVIVO (PR)
E L' AUTOSTRADA DEL BRENNERO-NOGAROLE ROCCA (VR). I LOTTO.

C.U.P. G61B04000060008 | C.I.G. 3070681616

PROGETTO ESECUTIVO

AUTOCAMIONALE DELLA CISA S.p.A.
Il Direttore Tecnico: | Il Responsabile del Procedimento: | Il Presidente:

IMPRESA PIZZAROTTI & C. S.p.A.
Il Direttore Tecnico:
IMPRESA PIZZAROTTI & C. S.p.A.
Il Responsabile di Progetto
Dott. Ing. Lara Bondanelli

Il Geologo:

PROGETTAZIONE DI:
PIZZAROTTI FONDATA NEL 1910
A.T.I.: idroesse engineering | ROCKSOIL | VIA
Consulenza specialistica a cura di:

Il Progettista:
Ing. Fabio Nicolini
Ordine degli Ingegneri della Provincia di Palermo n. 3581

Coordinatore per la Sicurezza in fase di Progettazione:
Ing. Giovanni Maria Cepparotti
Ordine degli Ingegneri della Provincia di Viterbo n. 352

Progettista Responsabile per l'Integrazione Prestazionale:
Impresa PIZZAROTTI & C. S.p.A.
Ing. Pietro Mario CHIODINI
Ordine degli Ingegneri della Provincia di Parma n. 1247

Responsabile Unico del Procedimento:
Ing. PIETRO MAZZOLI

Titolo Elaborato:
Cantierizzazione
Viabilità
Profilo longitudinale Pista Fiume Taro
Fase 2 - Tav. 1/3

Data Emissione Progetto: 18/03/2014
Scala: 1:100/1000

Identif. Elaborato:									
A.N.S. IDENTIFICATIVO	CODICE COMMESSA	LOTTO	FASE	ENTE	AMBITO	DOC. SPECIFICA	A.N.S. SPECIFICA	PARTE SPECIFICA	TIPO DOC.	A.N.S. PROGR. DOC.	REVISIONE
	RAAA	1	E	I	CN	CN	02	V	PR	008	B

Rev.	Data	DESCRIZIONE REVISIONE	Redatto	Controllato	Approvato
B	10/10/2014	Istruttoria A15 prot. n° 726 del 19/09/2014 e n° 712 del 01/09/2014	A. UDOLINI	F. NGRELLI	MAZZOLI
A	18/06/2014	REVISIONE PROGETTO ESECUTIVO	Y. JOYCE	F. NGRELLI	MAZZOLI