DETTAGLIO 29
CAVALCAVIA PSA su Cispadana

SEZIONE LONGITUDINALE DI PROGETTO DEFINITIVO
Scala 1:500

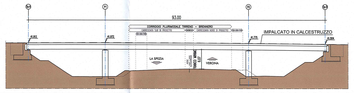

SEZIONE TRASVERSALE TIPO DELL'IMPALCATO DI PROGETTO DEFINITIVO
Scala 1:200

SEZIONE LONGITUDINALE DI PROGETTO ESEGUITO
Scala 1:500

SEZIONE TRASVERSALE TIPO DELL'IMPALCATO DI PROGETTO ESEGUITO
Scala 1:200

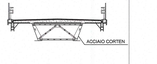

DETTAGLIO 31
CAVALCAVIA AUTOSTAZIONE TRECASALI - TERRE VERDIANE (svincolo)

SEZIONE LONGITUDINALE DI PROGETTO DEFINITIVO
Scala 1:500

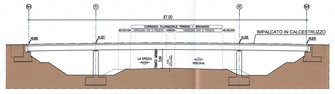

SEZIONE TRASVERSALE TIPO DELL'IMPALCATO DI PROGETTO DEFINITIVO
Scala 1:200

SEZIONE LONGITUDINALE DI PROGETTO ESEGUITO
Scala 1:500

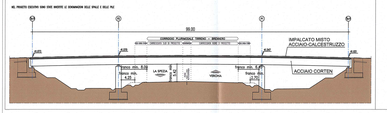

SEZIONE TRASVERSALE TIPO DELL'IMPALCATO DI PROGETTO ESEGUITO
Scala 1:200

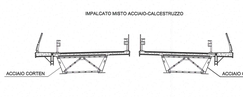

LEGENDA

ELEMENTI DI CARATTERE PROGETTUALE
- VIABILITA' PROGETTO ESECUTIVO
- VIABILITA' PROGETTO DEFINITIVO
- AREE DI STOCCAGGIO CAVE DI PRESTITO TERRE PROGETTO ESECUTIVO
- FASCIA DI RISPETTO DEL TORRENTE RECCHIO E DEL FIUME TARO
- CANTIERI DI PROGETTO ESECUTIVO
- CANTIERI DI PROGETTO DEFINITIVO

ELEMENTI DI CARATTERE GENERALE
- FIORENZUOLA (PR) — INDICAZIONE COMUNI (PROVINCIA)
- A1 AUTOSTRADA DEL SOLE S.3 — INDICAZIONE AUTOSTRADE ESISTENTI
- CONFINI COMUNALI
- LA SPEZIA PR S.51 — INDICAZIONE DIREZIONE AMBITO AUTOSTRADALE
- VIAROLO — INDICAZIONE DIREZIONE AMBITO EXTRAURBANO

INTERVENTI PROGETTO ESECUTIVO DI MITIGAZIONE/COMPENSAZIONE DI TIPO NATURALISTICO
- SIEPI ARBUSTIVE ED ARBOREO-ARBUSTIVE)
- FORMAZIONI ARBUSTIVE
- AREE OGGETTO DI INERBIMENTO
- FORMAZIONI ARBOREO-ARBUSTIVE
- COMUNITA' IGROFILE

INTERVENTI PROGETTO ESECUTIVO DI MITIGAZIONE DI TIPO ORNAMENTALE

INTERVENTI PROGETTO ESECUTIVO DI MITIGAZIONE DEDICATI

INTERVENTI PROGETTO ESECUTIVO DI DEFRAMMENTAZIONE FAUNISTICA
- VARCHI FAUNISTICI (VIADOTTI, PONTI, SCATOLARI IDRAULICI E SCATOLARI DEDICATI)

INTERVENTI PROGETTO ESECUTIVO DI MITIGAZIONE ACUSTICA
- BARRIERE ANTIRUMORE E DUNE

INTERVENTI PROGETTO ESECUTIVO DI COMPENSAZIONE AMBIENTALE
- AREA DI COMPENSAZIONE

LE PARTI IN COLORE BLU SONO LE MODIFICHE AMBIENTALI APPORTATE NEL PROGETTO ESECUTIVO RISPETTO AL PROGETTO DEFINITIVO
- PARTI ELIMINATE O RIDOTTE
- PARTI INSERITE

LEGENDA
Revisione a seguito istruttorie A15, ASPI e enti

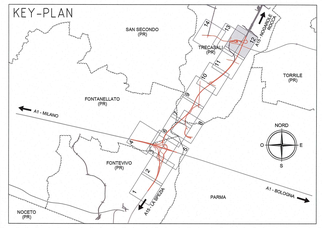

Committente:

AUTOCAMIONALE DELLA CISA S.P.A.
Via Camboara 26/A - Frazione Ponte Taro - 43015 NOCETO (PR)

Impresa Esecutrice:

PIZZAROTTI FONDATA NEL 1910

AUTOSTRADA DELLA CISA A15
RACCORDO AUTOSTRADALE A15/A22
CORRIDOIO PLURIMODALE TIRRENO-BRENNERO
RACCORDO AUTOSTRADALE FRA L' AUTOSTRADA DELLA CISA-FONTEVIVO (PR) E L'AUTOSTRADA DEL BRENNERO-NOGAROLE ROCCA (VR) I LOTTO.

C.U.P. G61B04000060008 | C.I.G. 3070681E1E

PROGETTO ESECUTIVO

AUTOCAMIONALE DELLA CISA S.p.A.
Il Direttore TISRE: | Il Responsabile del Procedimento: | Il Presidente:

IMPRESA PIZZAROTTI & C. S.p.A.
Il Direttore Tecnico: IMPRESA PIZZAROTTI & C. S.p.A. Il Responsabile di Progetto Dott. Ing. Luca Bondanelli

Il Geologo:

PROGETTAZIONE DI:
PIZZAROTTI FONDATA NEL 1910
A.T.I.: idrosse engineering | MACSIM | VIA

Il Progettista:
Ing. Fabio Nigrelli
Ordine degli Ingegneri della Provincia di Vibo n. 580

Coordinatore per la Sicurezza in fase di Progettazione:
Ing. Giovanni Maria Cepparotti
Ordine degli Ingegneri della Provincia di Viterbo n. 392

Consulenza specialistica a cura di:

Progettista Responsabile Integrazione Prestazioni Specialistiche:
Impresa Pizzarotti & C. S.p.A.
Ing. Pietro Mazzola
Ordine degli Ingegneri della Provincia di Parma n. 1234

Titolo Elaborato:
Generale
Generale
Planimetria di raffronto con Progetto Definitivo - Tav. 12/14
Interventi in variante soggetti a domanda di autorizzazione paesaggistica

Data Emissione Progetto: 18/03/2014
Scala: 1:2000

Identif. Elaborato:

LAV. IDENTIFICATIVO		COD.COMMESSA	LOTTO	FASE	ENTE	AMBITO	CAT. OPERA	N.RO OPERA	PARTE OPERA	TIPO DOC.	N.RO PROG. DOC.	REVISIONE
		RAAA	1	E	I	GE	XX	01	G	PL	0054	C

Rev.	Data	DESCRIZIONE REVISIONE	Redatto	Controllato	Approvato
C	27/05/2014	Revisione a seguito istruttoria A15, ASPI e enti	G.MIGLIO	F. NIGRELLI	MAZZOLI
B	28/01/2014	AGGIORNAMENTO SIA	G.MIGLIO	F. NIGRELLI	MAZZOLI
A	10/10/2014	REVISIONE PROGETTO ESECUTIVO	G.MIGLIO	F. NIGRELLI	MAZZOLI