



NOTA

Revisione generale base planimetrica P.E.

LEGENDA

- ELEMENTI DI CARATTERE PROGETTALE**
- VIABILITA' DI PROGETTO
 - OPERE STRUTTURALI DI PROGETTO
 - VIABILITA' DI PROGETTO DEFINITIVO - RAFFRONTO
 - NOTE DI RAFFRONTO PD/PE
- ELEMENTI DI CARATTERE GENERALE**
- INDICAZIONE COMUNI (PROVINCIA)
 - CONFINI COMUNALI
 - RINATURALIZZAZIONE
 - AUTOSTRADA DEL SOLE
 - INDICAZIONE AUTOSTRADE ESISTENTI
 - INDICAZIONE DIREZIONE AMBITO AUTOSTRADE
 - VIAROLO
 - INDICAZIONE DIREZIONE AMBITO EXTRAURBANO

RAAA1E1AIP00GRE001 RAAA1E1V0V002GRE006
 RAAA1E1V0V001GRE004 RAAA1E1V0V003GRE003

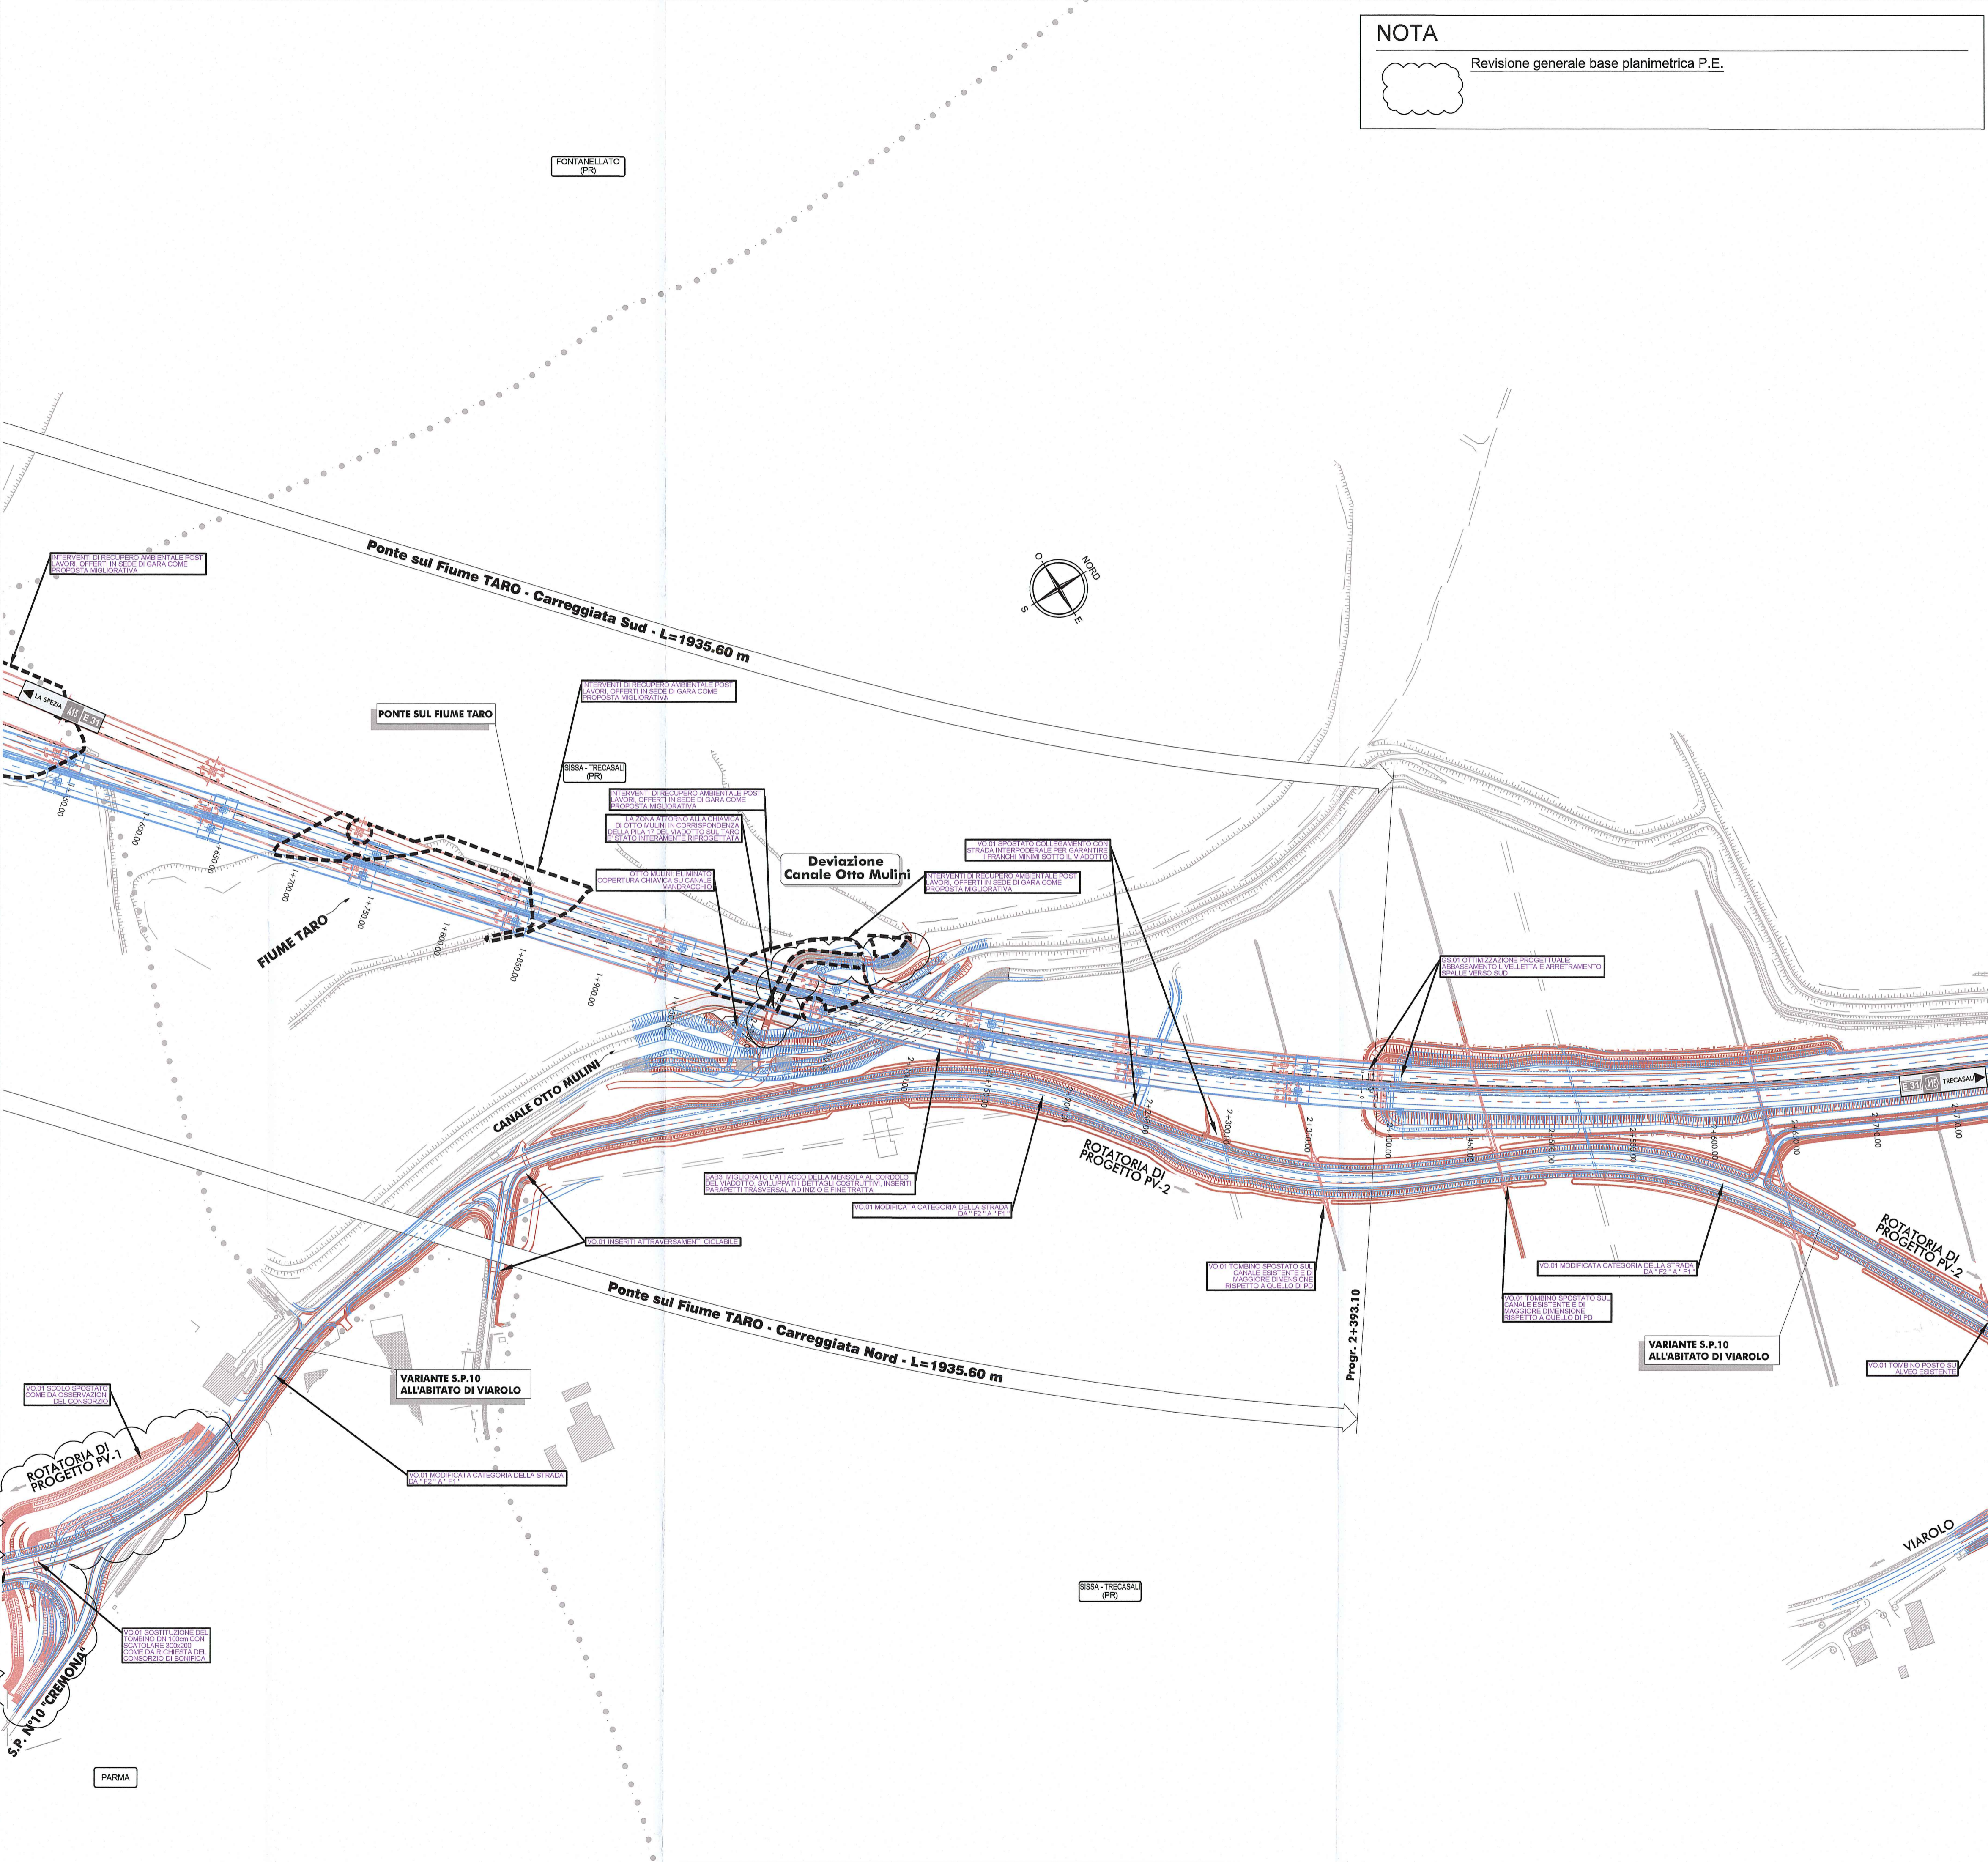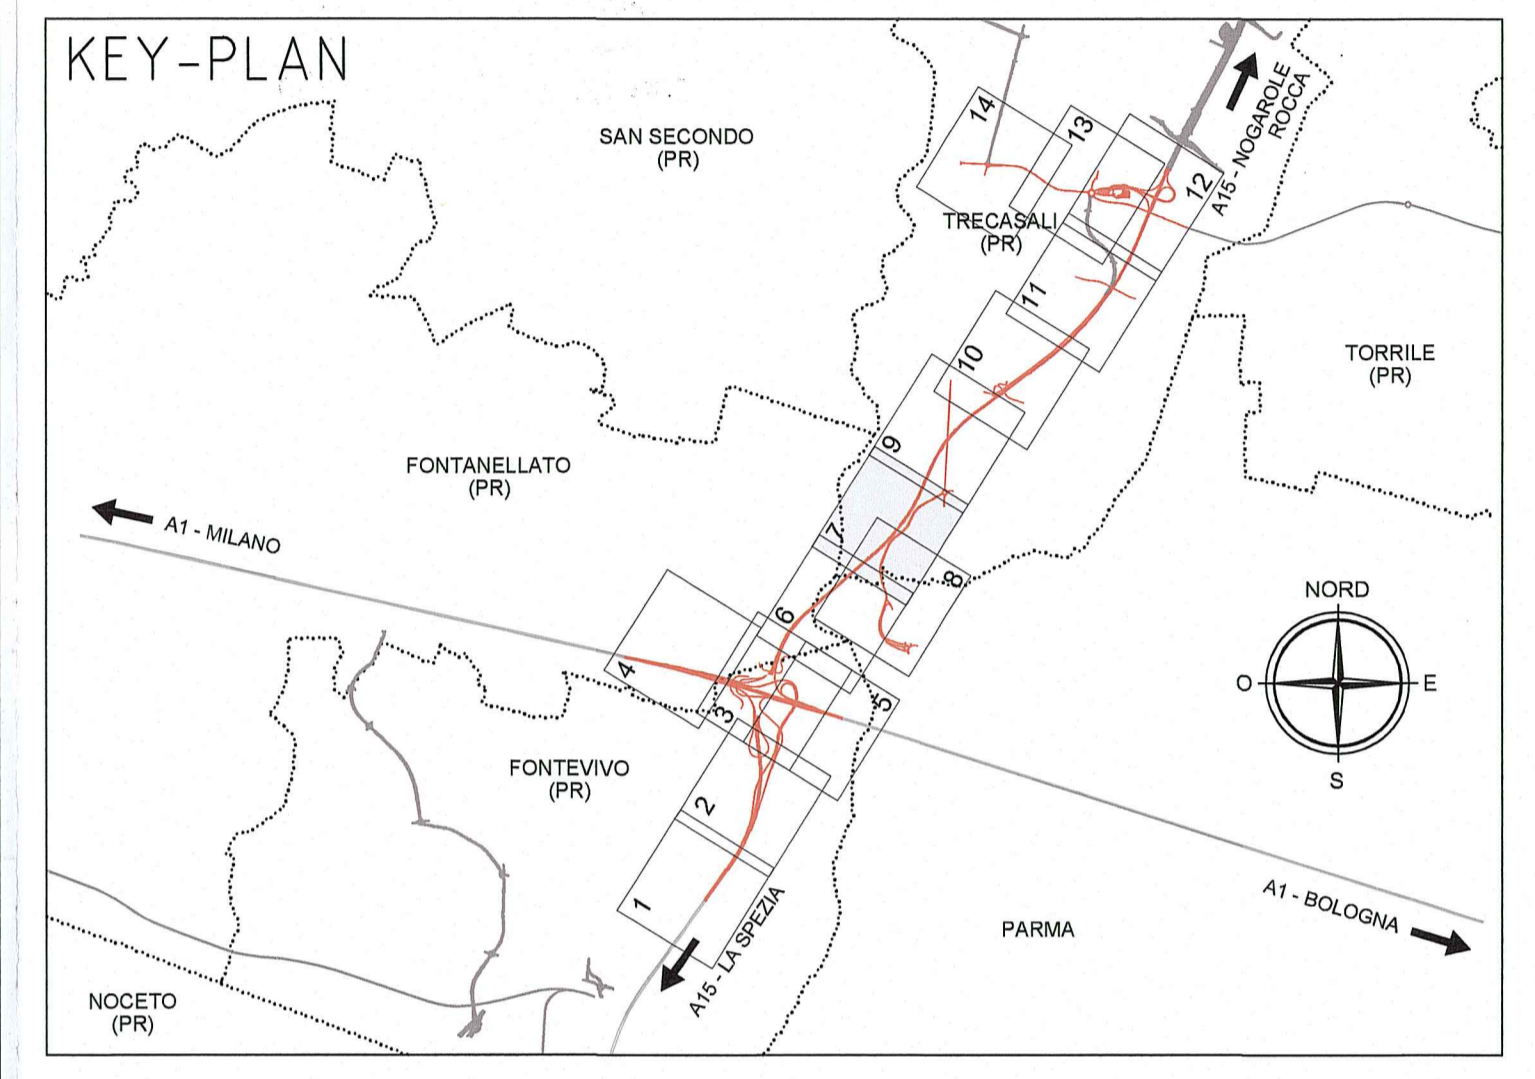

Comittente: **AUTOCAMIONALE DELLA CISA S.p.A.**
 Via Camboara 26/A - Frazione Ponte Taro - 43015 NOCETO (PR)

Impresa Esecutrice: **PIZZAROTTI**
 FONDATA NEL 1910

**AUTOSTRADA DELLA CISA A15
 RACCORDO AUTOSTRADALE A15/A22
 CORRIDOIO PLURIMODALE TIRRENO-BRENNERO
 RACCORDO AUTOSTRADALE FRA L' AUTOSTRADA DELLA CISA-FONTEVIVO (PR)
 E L' AUTOSTRADA DEL BRENNERO-NOGAROLE ROCCA (VR). I LOTTO.**
 C.U.P. G61B0400060008 C.I.G. 307068161E

PROGETTO ESECUTIVO

AUTOCAMIONALE DELLA CISA S.p.A.
 Il Direttore TIBRE: *[Signature]* Il Responsabile Procedimento: *[Signature]* Il Presidente: *[Signature]*

IMPRESA PIZZAROTTI & C. S.p.A.
 Il Direttore Tecnico: **Ing. Luca Bondanelli**
 Il Geologo: *[Signature]*

PROGETTAZIONE DI:
PIZZAROTTI
 FONDATA NEL 1910
 Il Progettista:
Ing. Fabio Nigrelli
 Ordine degli Ingegneri della Provincia di Viterbo n. 3587

A.T.I.: **idrosse engineering**, **ROCKSOIL S.p.A.**, **VIA MANDANTE S.R.L.**
 Ordine degli Ingegneri della Provincia di Viterbo n. 392
 Coordinatore per la Sicurezza in fase di Progettazione:
Ing. Giovanni Maria Cepparotti

Consulenza specialistica a cura di:
Ing. Pietro Mazzone
 Ordine degli Ingegneri della Provincia di Viterbo n. 3521
 Progettista Responsabile Integrazione Prestazioni Specialistiche:
Ing. Pietro Mazzone
 Ordine degli Ingegneri della Provincia di Viterbo n. 3521

Titolo Elaborato: **Generale Generale**
 Planimetria di raffronto con Progetto Definitivo - Tav. 7/14
 Data Emisione Progetto: 18/03/2014
 Scala: 1:2'000

Identif. Elaborato:	NUM. IDENTIFICATIVO	COEVE COMESSA	LOTTO	PAESE	ENTE	AMBITO	CAT. OPERA	NUM. OPERA	PARTE OPERA	TPO. DOC.	NUM. PROJ. DOC.	REVISIONE
		RAAA	1	E	I	GE	XX	01	G	PL	035	C

Rev.	Data	DESCRIZIONE REVISIONE	Redatto	Controllato	Approvato
C	15/05/2015	Aggiornamento base planimetrica	BORBEGGIANI	F. NIGRELLI	MAZZOLI
B	13/12/2014	Correzione refusi, aggiornamento legenda e integrazioni	GARLESÌ	F. NIGRELLI	MAZZOLI
A	01/07/2014	RIEMMISSIONE PROGETTO ESECUTIVO	A. TARGA	F. NIGRELLI	MAZZOLI