


LEGENDA

ELEMENTI DI CARATTERE PROGETTUALE

- VIABILITA' DI PROGETTO
- OPERE STRUTTURALI DI PROGETTO
- VIABILITA' DI PROGETTO DEFINITIVO - RAFFRANTO
- NOTE

ELEMENTI DI CARATTERE GENERALE

- INDICAZIONE COMUNI (PROVINCIA)
- CONFINI COMUNALI
- RINATURALIZZAZIONE
- A1 AUTOSTRADA DEL SOLE E35
- INDICAZIONE DIREZIONE AMBITO AUTOSTRADALE
- LA SPEZZA R15 E31
- VIAROLO
- INDICAZIONE DIREZIONE AMBITO EXTRAURBANO

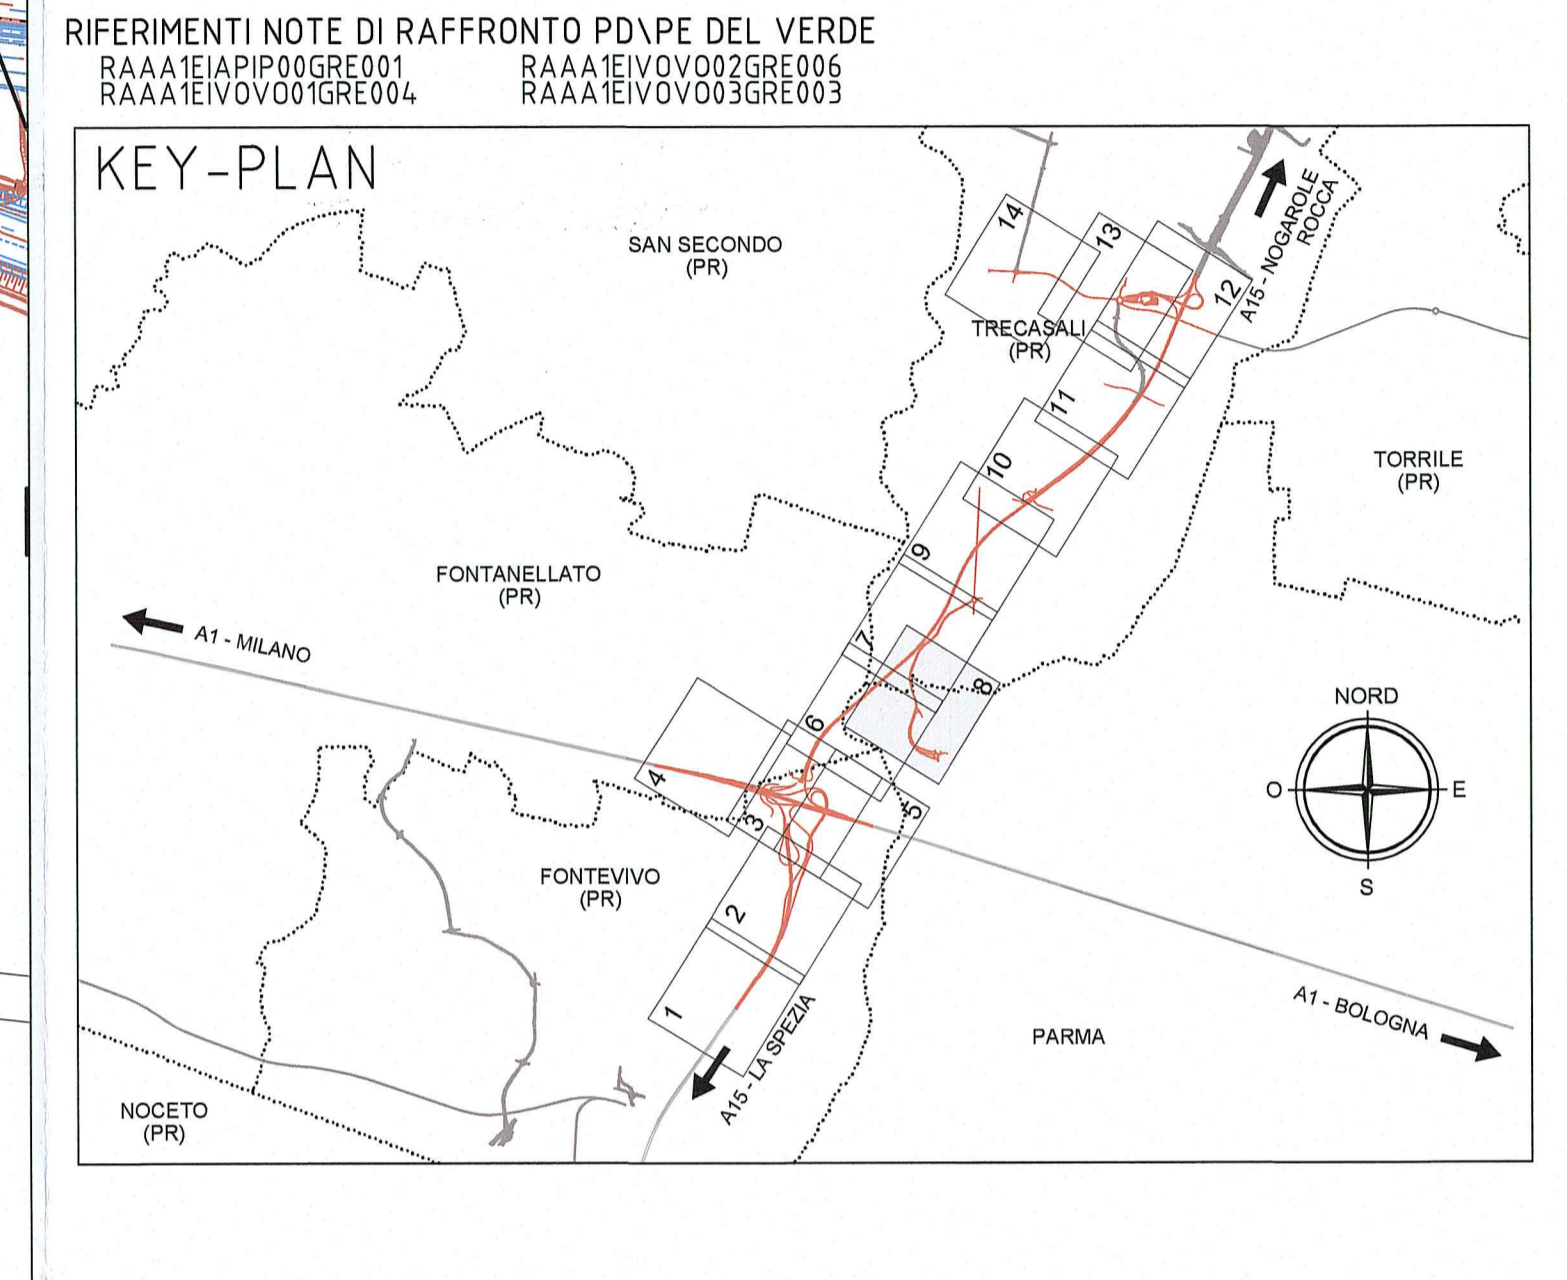

Committente: **AUTOCAMIONALE DELLA CISA S.P.A.**
Via Camboara 26/A - Frazione Ponte Taro - 43015 NOCETO (PR)

Impresa Esecutrice: **PIZZAROTTI** FONDATA NEL 1910

AUTOSTRADA DELLA CISA A15 RACCORDO AUTOSTRADALE A15/A22 CORRIDOIO PLURIMODALE TIRRENO-BRENNERO RACCORDO AUTOSTRADALE FRA L' AUTOSTRADA DELLA CISA-FONTEVIVO (PR) E L' AUTOSTRADA DEL BRENNERO-NOGAROLE ROCCA (VR). I LOTTO.
C.U.P. G61B04000060008 C.I.G. 307068161E

PROGETTO ESECUTIVO

AUTOCAMIONALE DELLA CISA S.p.A.
Il Direttore TIBRE: _____ Il Responsabile del Procedimento: _____ Il Presidente: _____

IMPRESA PIZZAROTTI **IMPRESA PIZZAROTTI & C. s.p.a.**
Il Direttore Tecnico: **Il Responsabile di Progetto Dott. Ing. Luca Bondanelli**

Il Geologo: _____

PROGETTAZIONE DI: **PIZZAROTTI** FONDATA NEL 1910
Il Progettista: **Ing. Fabio Nigrelli**
Ordine degli Ingegneri della Provincia di Parma n. 3581

A.T.I.: **idrosse engineering** **ROCKSOUL S.p.A.** **VIA**
MANDATARIA MANDANTE MANDANTE S.r.l.

Coordinatore per la Sicurezza in fase di Progettazione: **Ing. Giovanni Maria Cepparotti**
Ordine degli Ingegneri della Provincia di Viterbo n. 392

Consulenza specialistica a cura di: **Ing. Pietro Mazzoli**
Progettista Responsabile Integratore Prestazioni Specialistiche
Impresa Pizzarotti & C. s.p.a.
Ing. Pietro Mazzoli
ISCRIZIONE ALBO n. 321

Titolo Elaborato: **Generale Generale**
Planimetria di raffronto con Progetto Definitivo - Tav. 8/14
Data Emissione Progetto: 18/03/2014
Scala: 1:2'000

Identif. Elaborato:	NRO IDENTIFICAZIONE	CODICE COMMESSA	LOTTO	FASE	ENTE	AMBITO	CAT. OPERA	NRO OPERA	PARTE OPERA	TIPO DOC.	NRO PROG. DOC.	REVISIONE
		RAAA	1	E	I	GE	XX	01	G	PL	036	C

NOTA
Revisione generale base planimetrica di P.E.