



INQUADRAMENTI

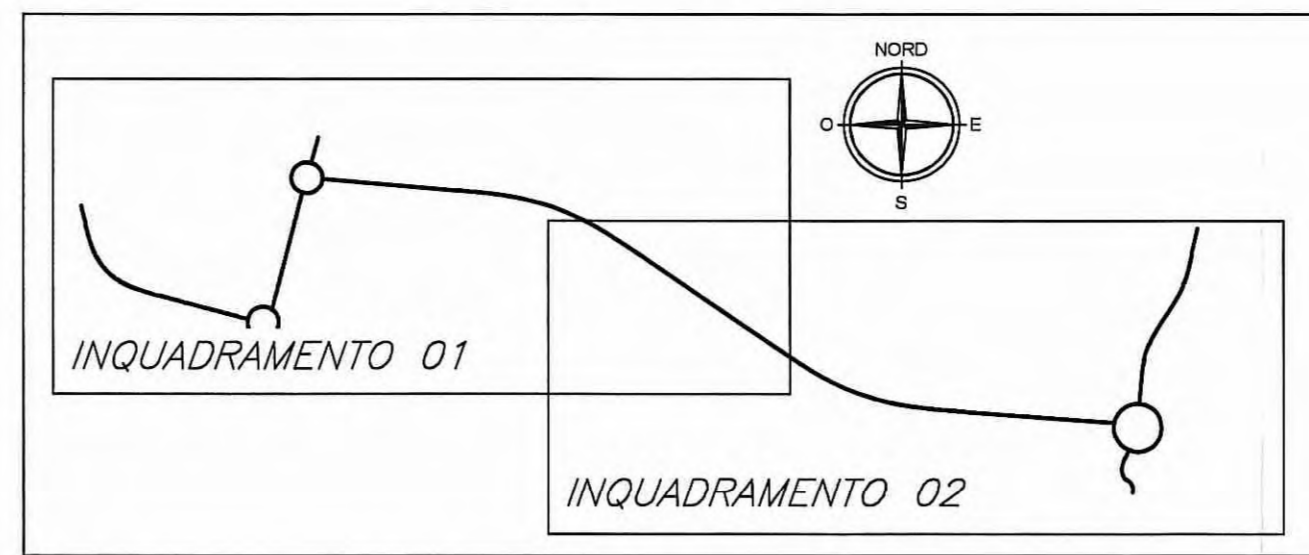



LEGENDA

- XV: CORDINATA VERTICE
- YV: CORDINATA VERTICE
- XC: CORD.CENTRO CURVA
- YC: CORD.CENTRO CURVA
- R: RAGGIO CURVA
- SVR: SVILLUPPO CURVA
- SVL: SVILLUPPO CURVA +CLOTIDI
- XT: CORD.TANGENTE RACORDO CIRCOLARE
- YT: CORD.TANGENTE RACORDO CIRCOLARE
- SVC: SVILLUPPO CLOTOIDE
- XC: COR.TANGENZA CLOTOIDE
- YC: COR.TANGENZA CLOTOIDE
- AC: PARAMETRO CLOTOIDE
- AV: AZIMUT RETTA USCITA


Modifica tracciato planimetrico a seguito interferenza SNAM

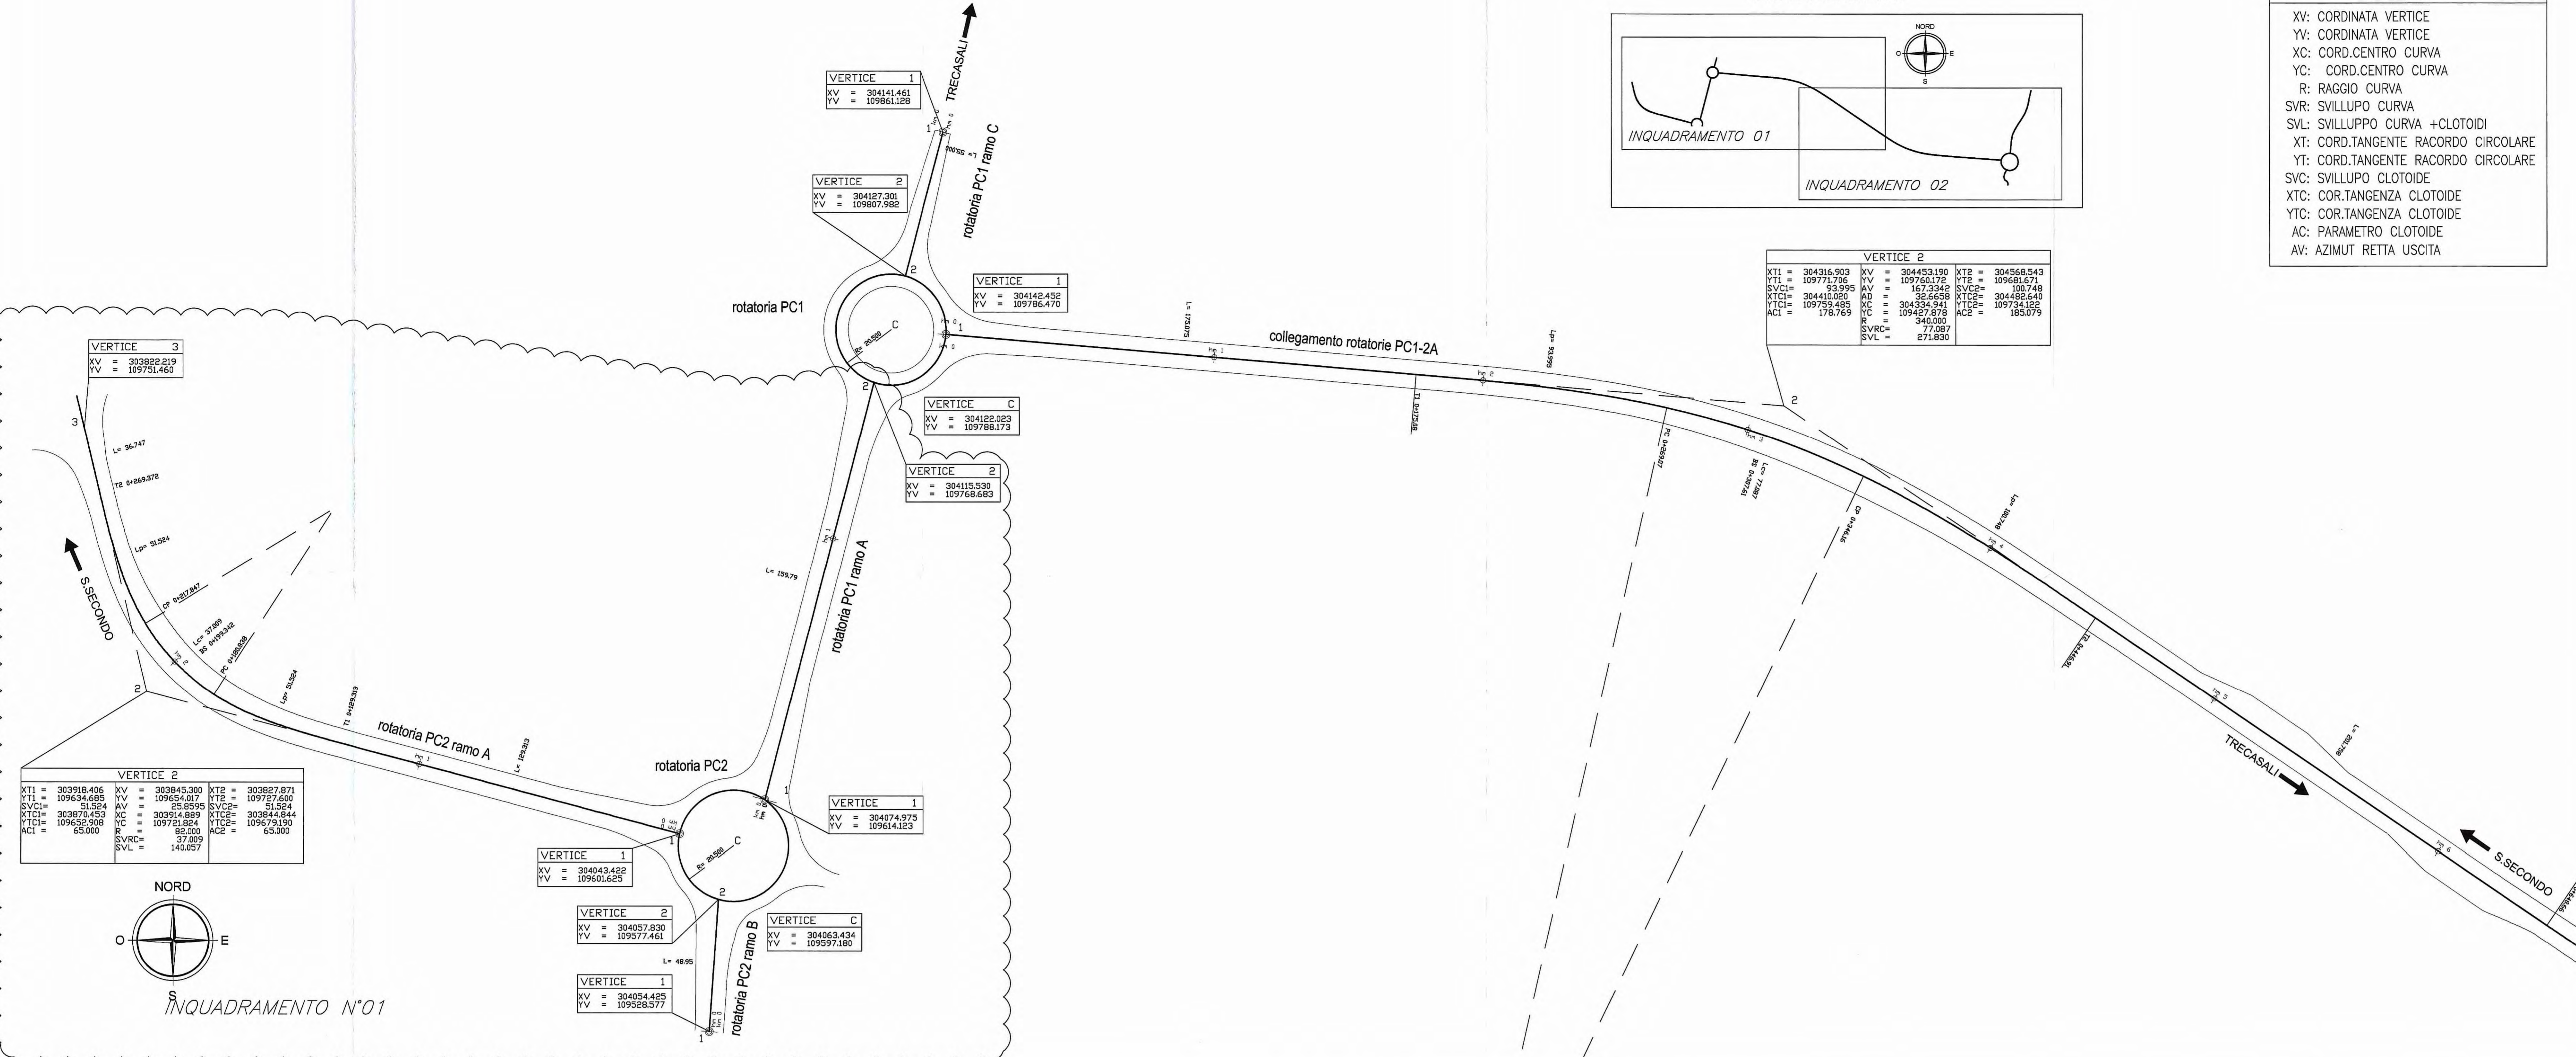

KEY-PLAN-LOTTO 01

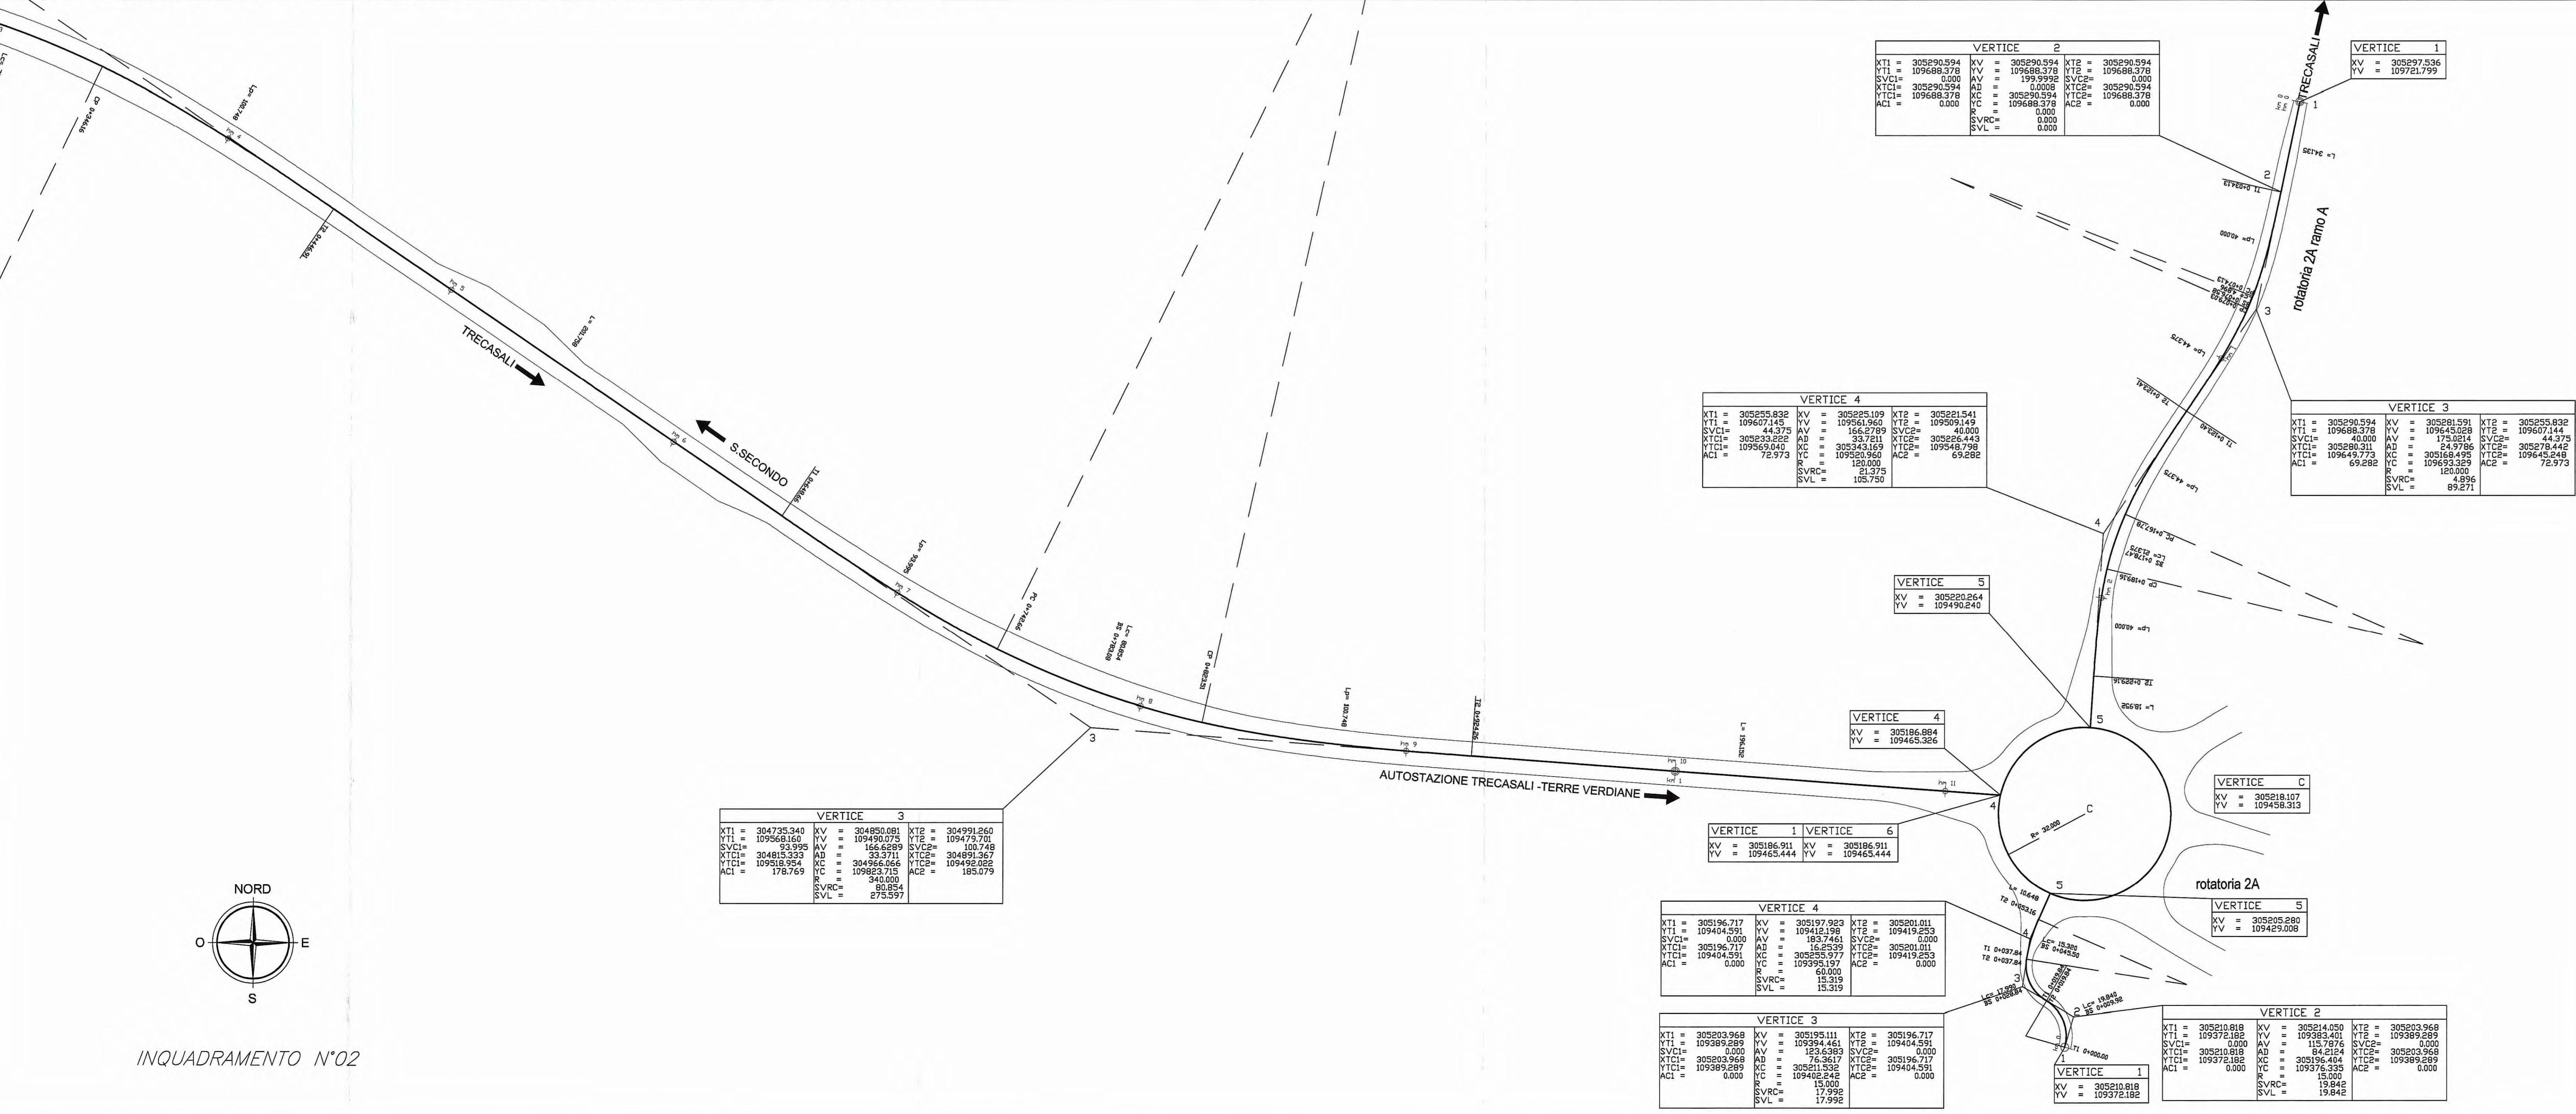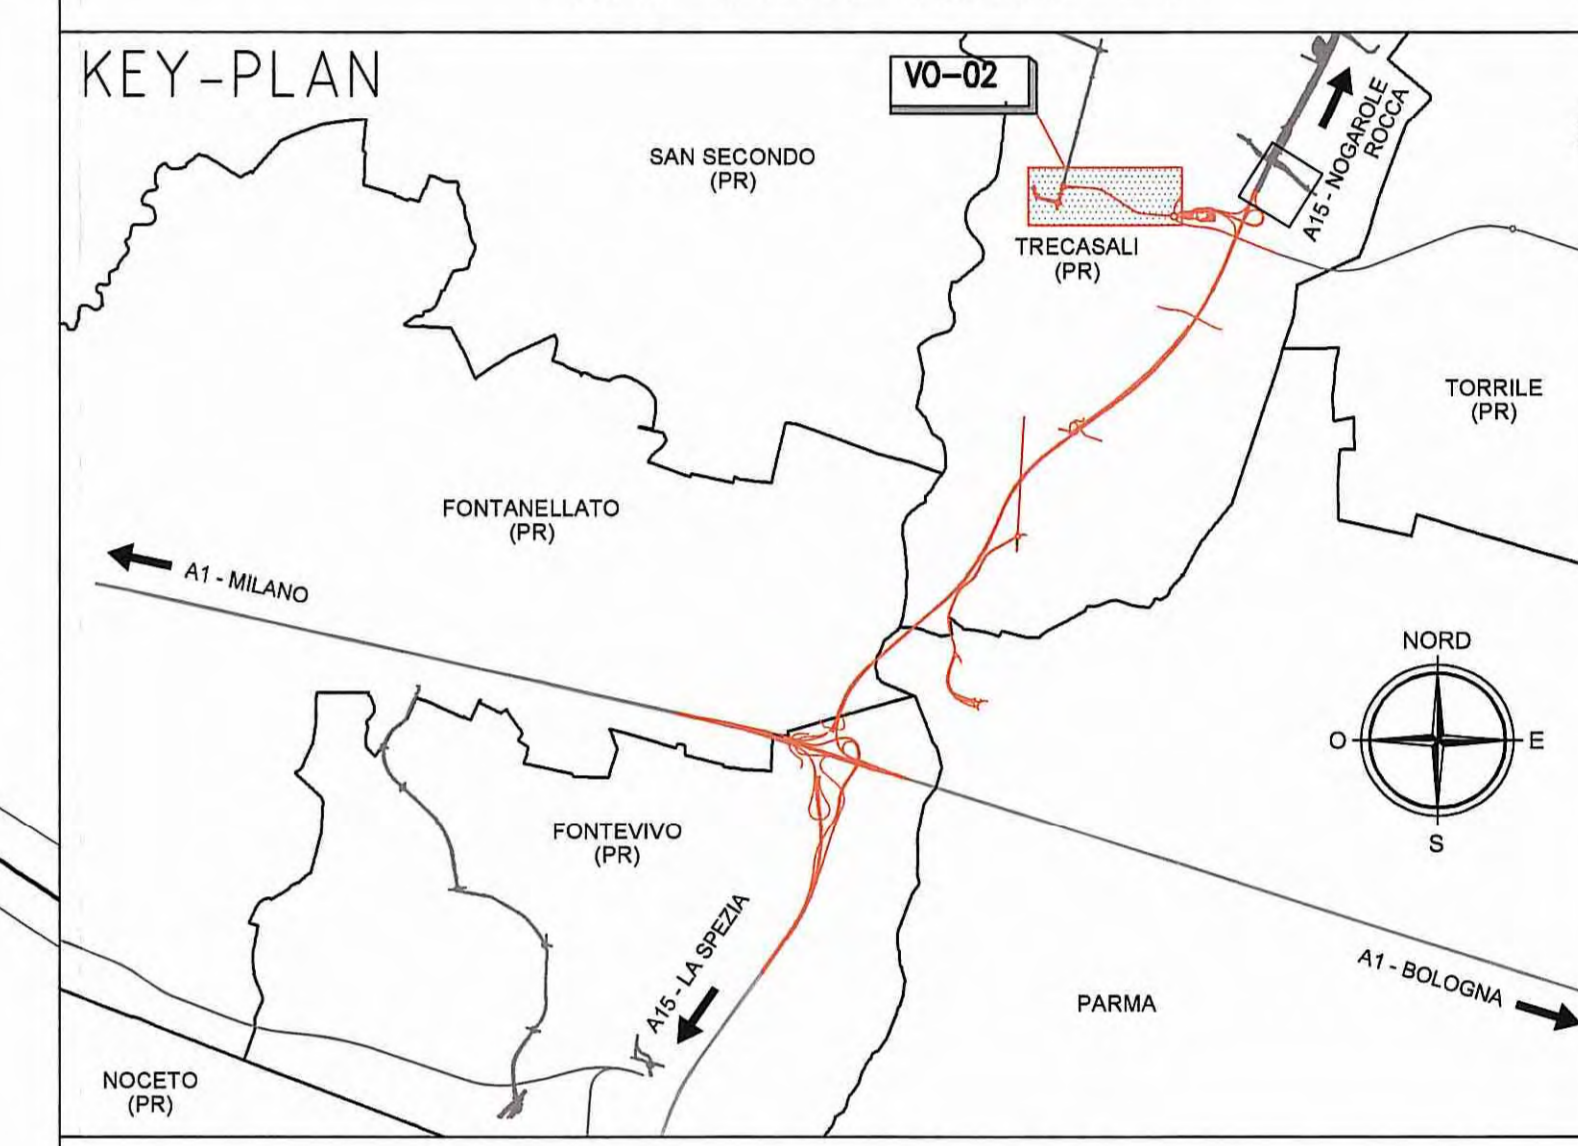

KEY - PLAN - VO02

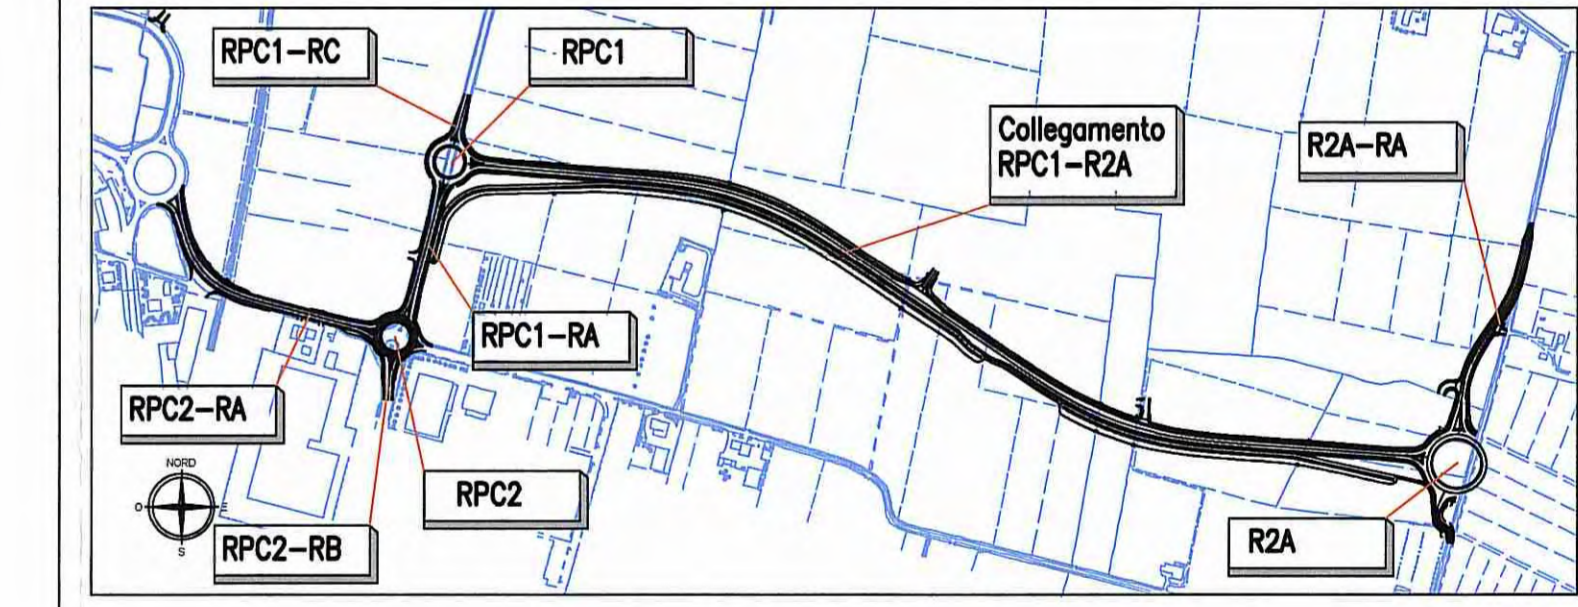

Autocamionale della CISA S.p.A.  
Via Camboara 26/A - Frazione Ponte Taro - 43015 NOCETO (PR)

PIZZAROTTI  
FONDATA NEL 1910

AUTOSTRADA DELLA CISA A15  
RACCORDO AUTOSTRADALE A15/A22  
CORRIDOIO PLURIMODALE TIRRENO-BRENNERO  
RACCORDO AUTOSTRADALE FRA L'AUTOSTRADA DELLA CISA-FONTEVIVO (PR)  
E L'AUTOSTRADA DEL BRENNERO-NOGAROLE ROCCA (VR), I LOTTO.

C.U.P. G61B0400060008 C.I.G. 307068161E

PROGETTO ESECUTIVO

IMPREZA PIZZAROTTI & C. S.p.A.  
Il Responsabile del Progetto: **Ing. Ettore Bonadoni**

PROGETTAZIONE DI: **PIZZAROTTI**  
FONDATA NEL 1910

A.T.I. **idreasse engineering** **INGENSOIL** **VIA**

Coordinatore per la Sicurezza in fase di Progettazione:  
Ing. Giovanni Maria Cepparotti  
Ordine degli Ingegneri della Provincia di Viterbo n. 392

Consulenza specialistica a cura di:  
Ing. **PIETRO MAZZOLI**  
Ing. **PIETRO MAZZOLI**  
Ing. **PIETRO MAZZOLI**  
Ordine degli Ingegneri della Provincia di Parma n. 821

Titolo Elaborato: **Viabilità ordinaria e di adduzione all'Autostazione Trecasali - Terre Verdiane rotatoria S.P. 10**  
Planimetria di tracciamento

Data Emissione Progetto: **18/03/2014**  
Scala: **1:1000**

Identif. Elaborato:

RAAA	1	E	1	VO	VO	02	PL	DOCT	C
------	---	---	---	----	----	----	----	------	---

Identif. Elaborato:

C	1403/2014	Modifica tracciato planimetrico a seguito interferenza SNAM	UDOLINI	INGRILLI	MAZZOLI
A	30/08/2014	REMISSIONE PROGETTO ESECUTIVO	A. TARRA	INGRILLI	MAZZOLI

INQUADRAMENTO N°02