PROFILI IDRAULICI FOSSI:
Scala 1:1000/100

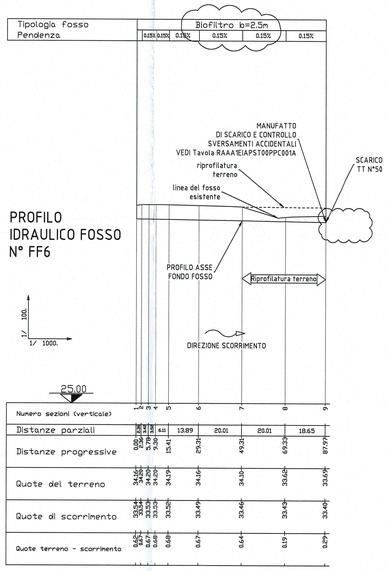

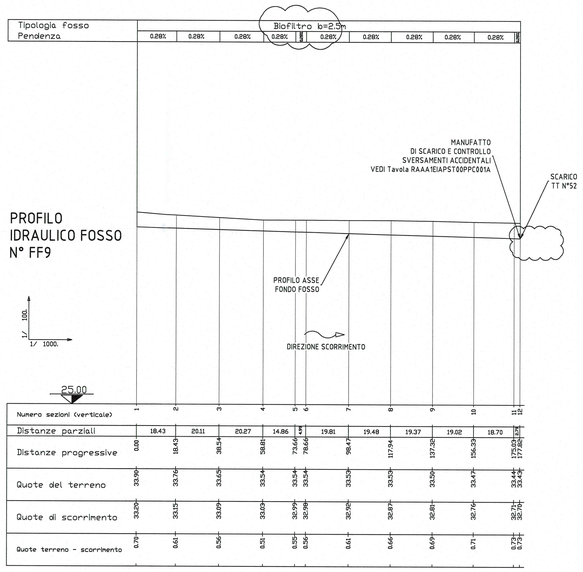

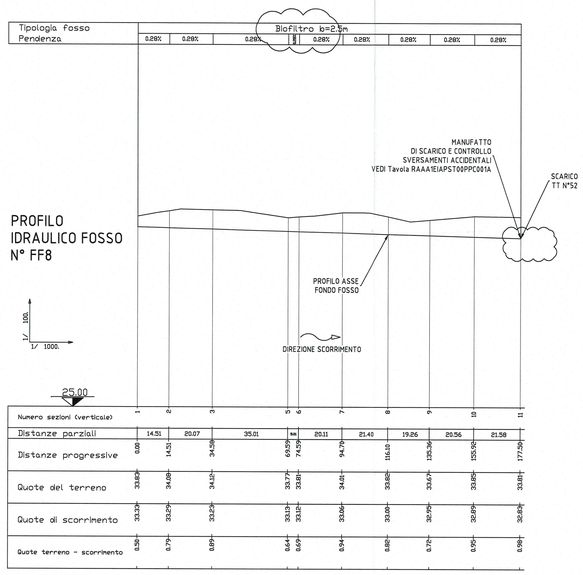

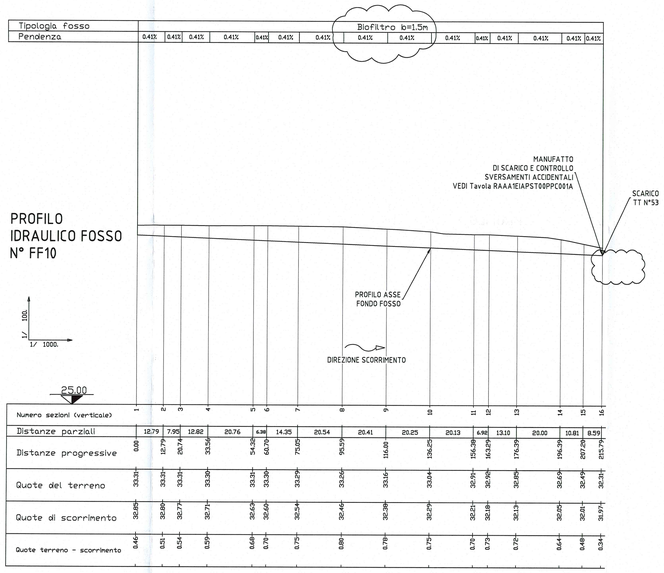

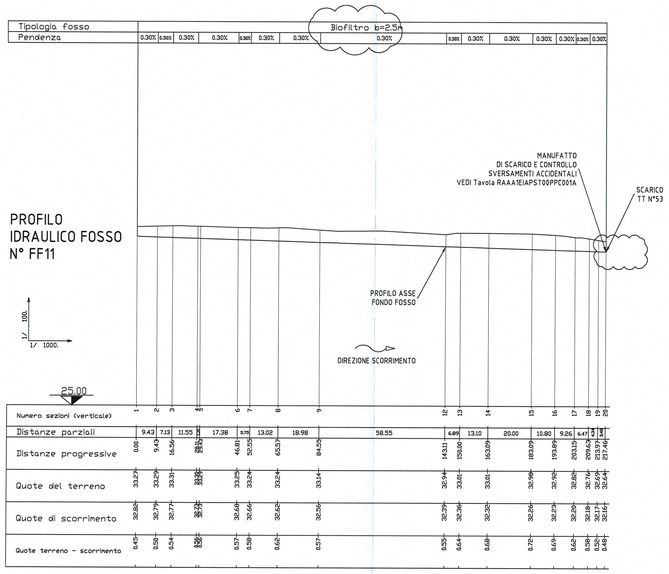
Tipologia fosso
Pendenza
Biofiltro b=2.5m
0.30% 0.30% 0.30% 0.30% 0.30% 0.30% 0.30% 0.30% 0.30% 0.30% 0.30% 0.30% 0.30% 0.30%
MANUFATTO
DI SCARICO E CONTROLLO
SVERSAMENTI ACCIDENTALI
VEDI Tavola RAAA1EIAPST00PPC001A
SCARICO TT N°53
PROFILO IDRAULICO FOSSO N° FF11
PROFILO ASSE FONDO FOSSO
1/ 100.
1/ 1000.
DIREZIONE SCORRIMENTO
25.00
Numero sezioni (verticale) 1 2 3 4 5 6 7 8 9 12 13 14 15 16 17 18 19 20
Quote del terreno 33.27 33.27 33.31 33.25 33.24 33.24 33.14 32.94 33.01 33.01 32.98 32.92 32.80 33.14 32.70 32.64
Quote di scorrimento 32.80 32.79 32.77 32.69 32.66 32.62 32.56 32.29 32.36 32.32 32.26 32.23 32.20 32.18 32.11 32.16
Quote terreno - scorrimento 0.45 0.50 0.54 0.57 0.59 0.62 0.57 0.55 0.64 0.69 0.72 0.69 0.62 0.58 0.59 0.48