



**raffineria di ancona**

**PROGETTO DI PARZIALE ADEGUAMENTO DEL CICLO DESOLFORAZIONE  
DISTILLATI MEDI PER LA PRODUZIONE DI COMBUSTIBILI MARINI A  
BASSO TENORE DI ZOLFO**

**STUDIO PRELIMINARE AMBIENTALE**


ai sensi dell'art. 20 del D.Lgs. 152/2006 e s.m.i.

**NOTA DI RISPOSTA ALLA RICHIESTA DI INTEGRAZIONI**

**U.prot DVA-2015-0027364 del 02/11/2015**

**Allegato 2 Schemi di processo recupero zolfo**

Novembre 2015  
Id. Allegato\_2

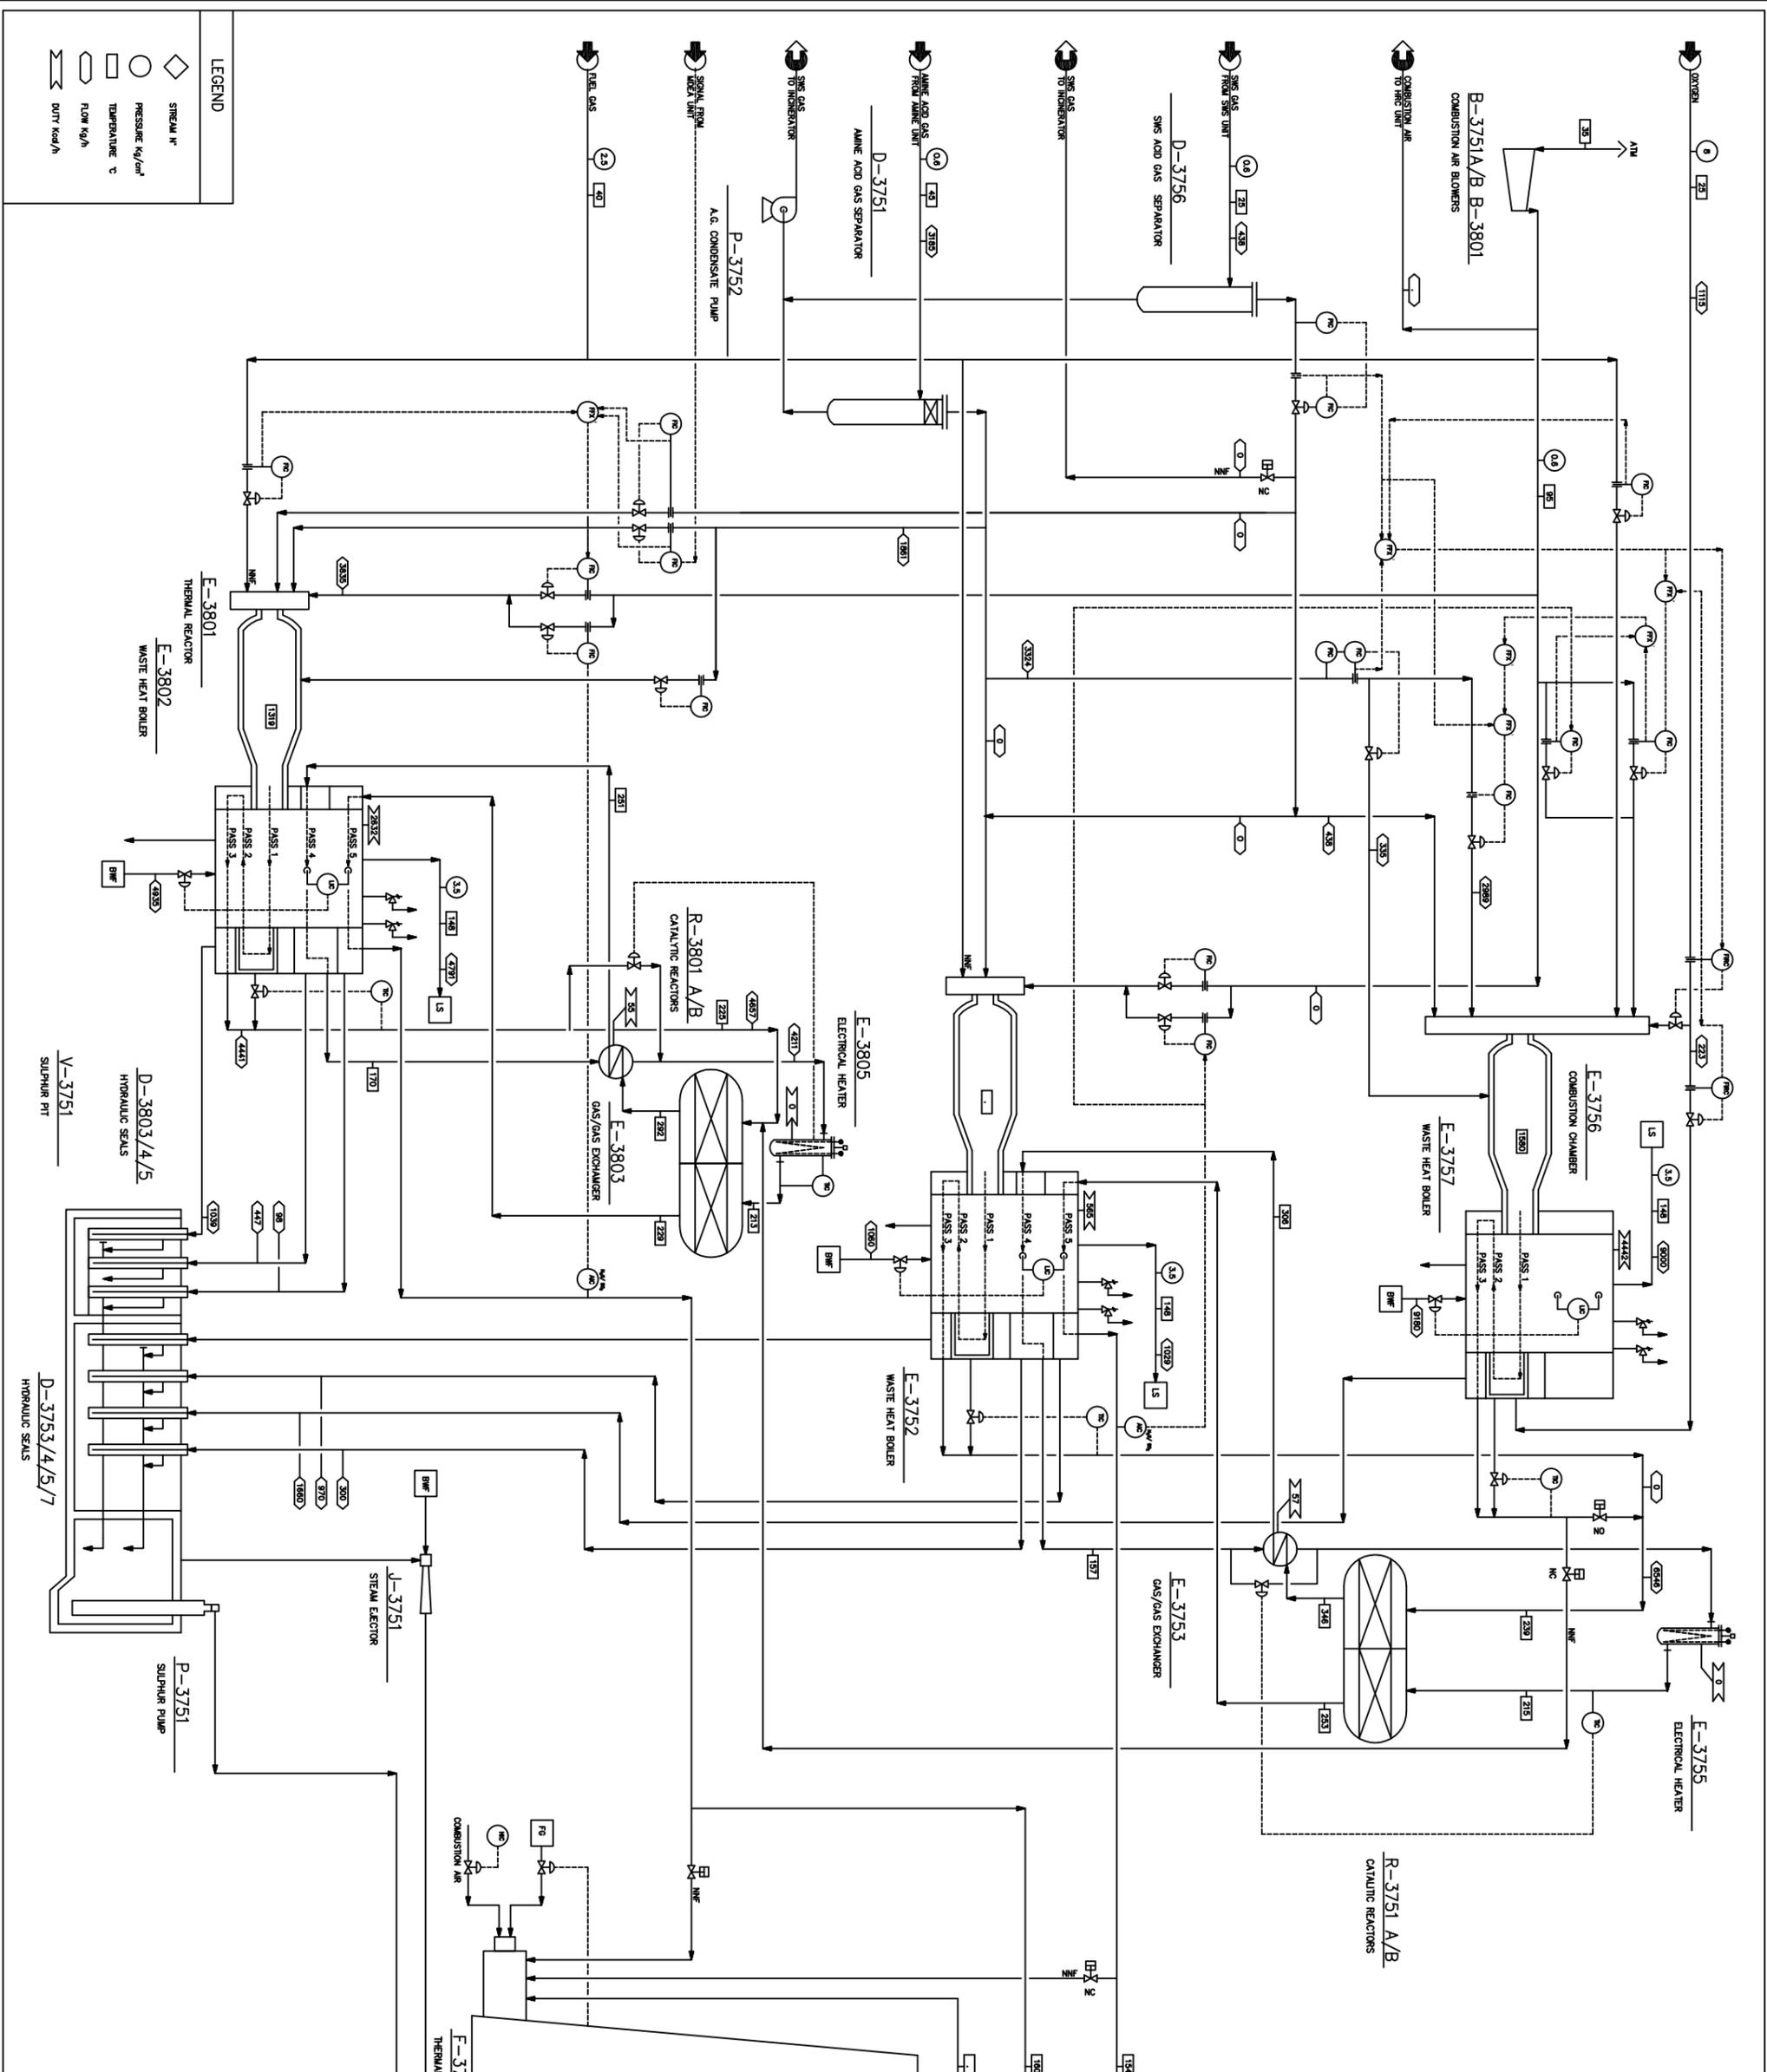

NOTE: TOTAL CAPACITY 12.5 T/H HRS FROM UPSTREAM UNITS

NO.	REVISIONE	DESCRIZIONE	DATA	ELABORATO	VERIFICATO


**api** *progettazione di processo s.p.a.*  
 UNITA' 3750-3800  
 SRU PLANT  
 SCHEMA DI PROCESSO  
 DATA: 20/06/04  
 UNITA' 3750-3800  
 SRU PLANT  
 SCHEMA DI PROCESSO  
 DATA: 20/06/04


U-3500, COMPRESIONE GAS

U-3850, HCR

U-3700, RIGENERAZIONE

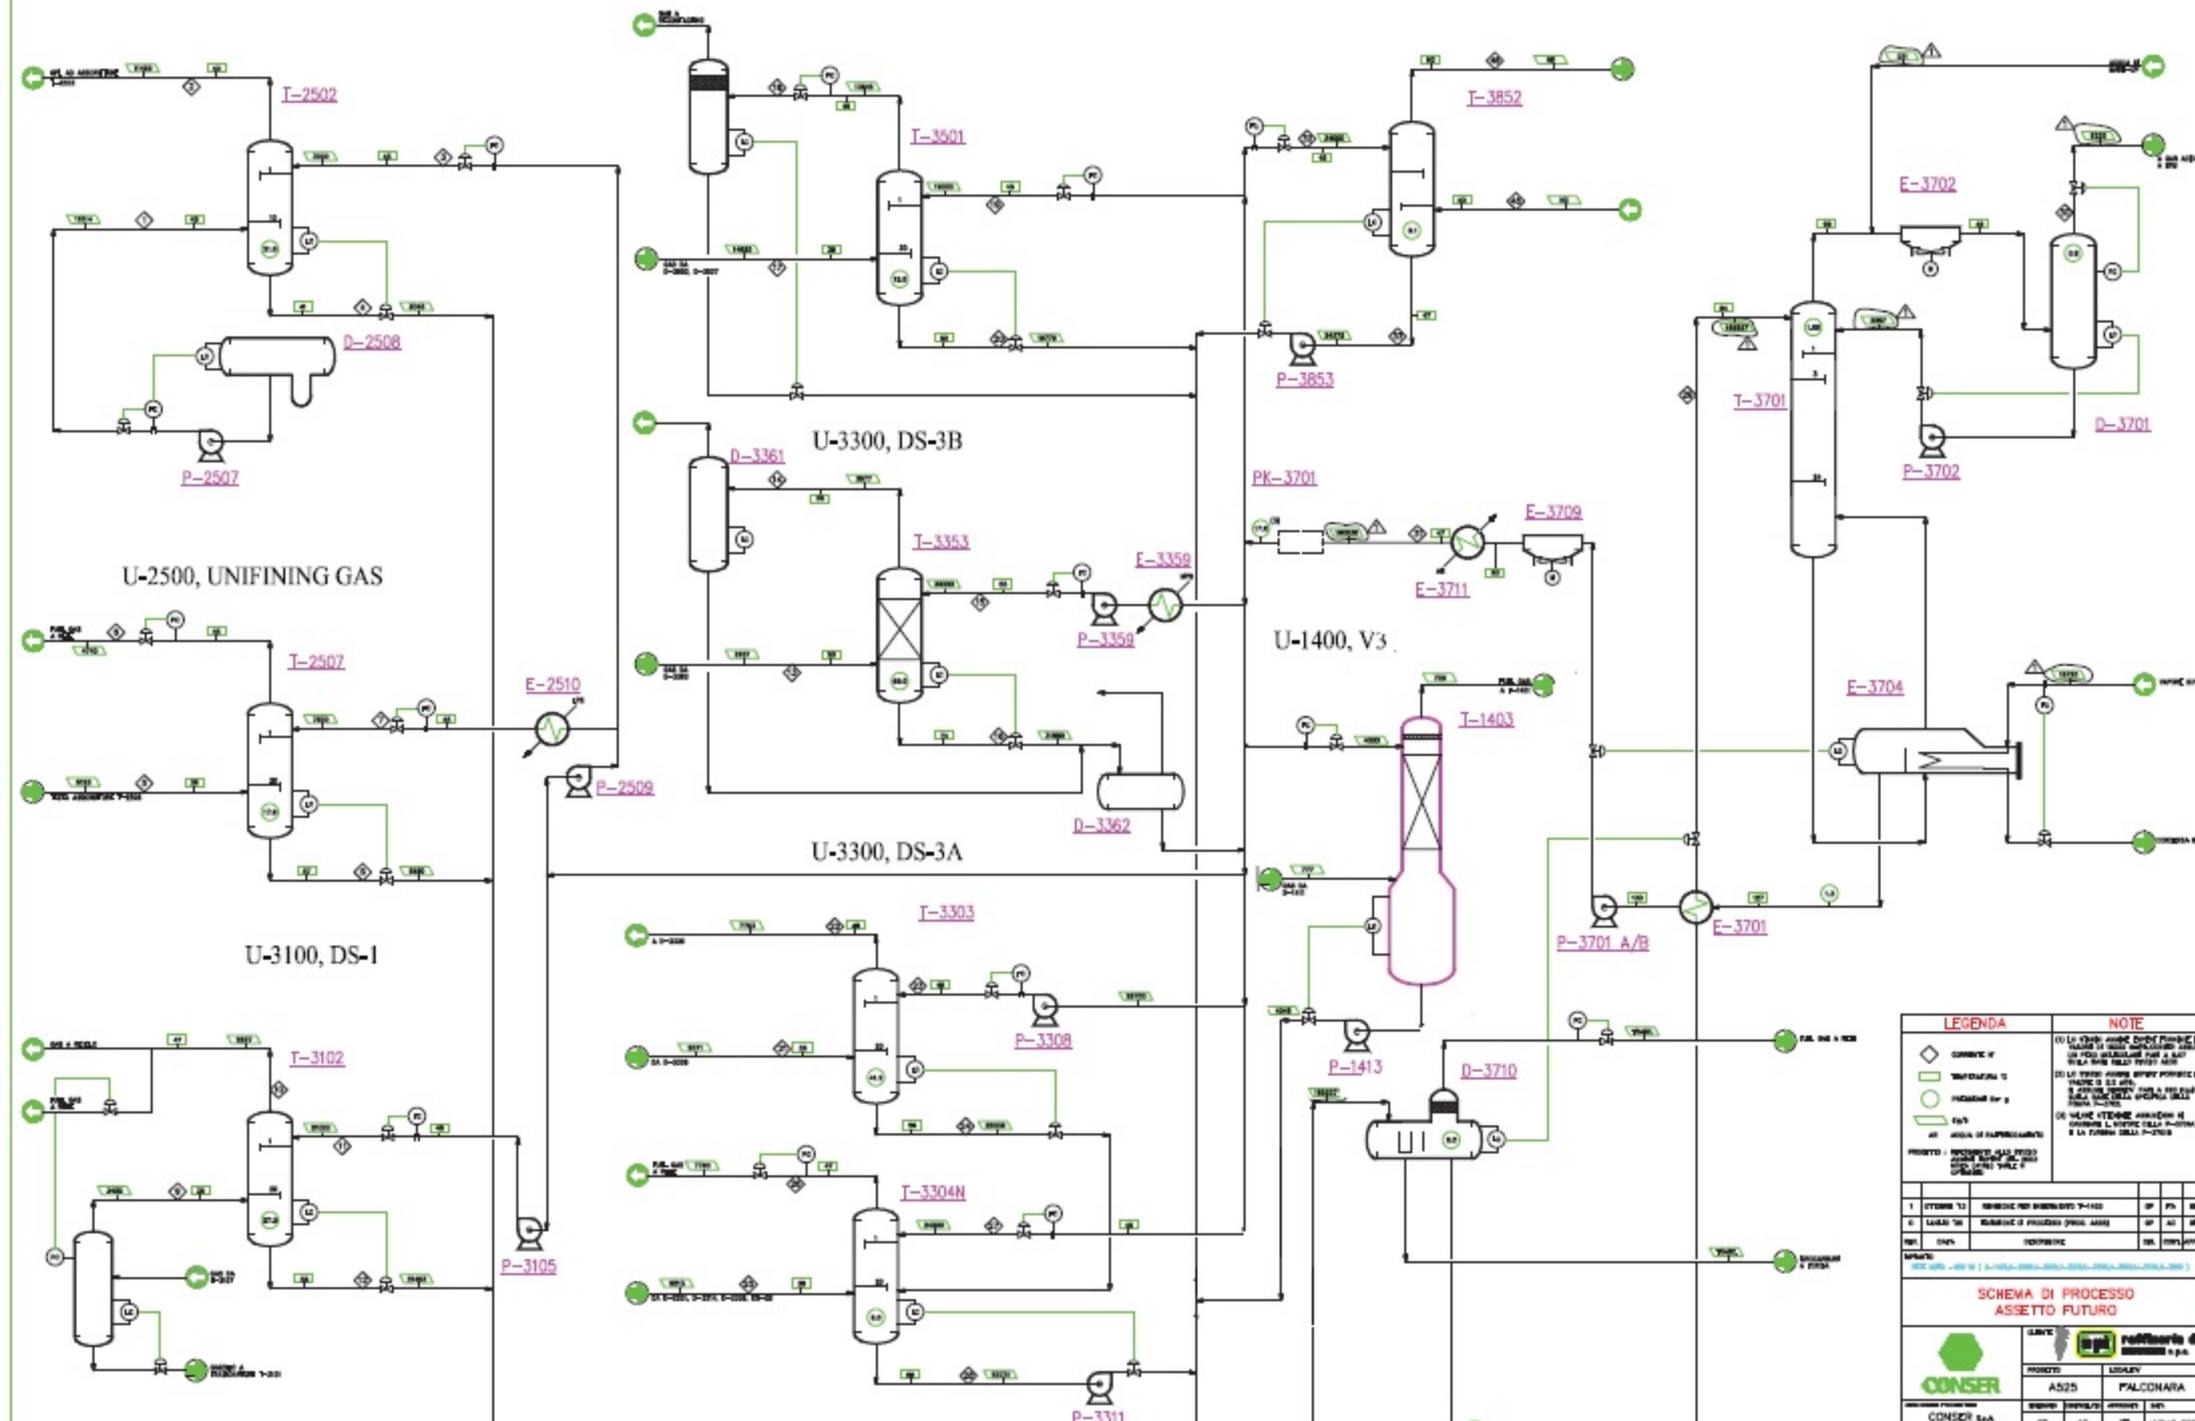

LEGENDA		NOTE	


**SCHEMA DI PROCESSO**  
**ASSETTO FUTURO**

CONSER S.p.A. |



