


LEGENDA

- OPERE IN C.A. REALIZZATE
- OPERE IN C.A. DA REALIZZARE
- STRUTTURE DI FONDAZIONE REALIZZATE

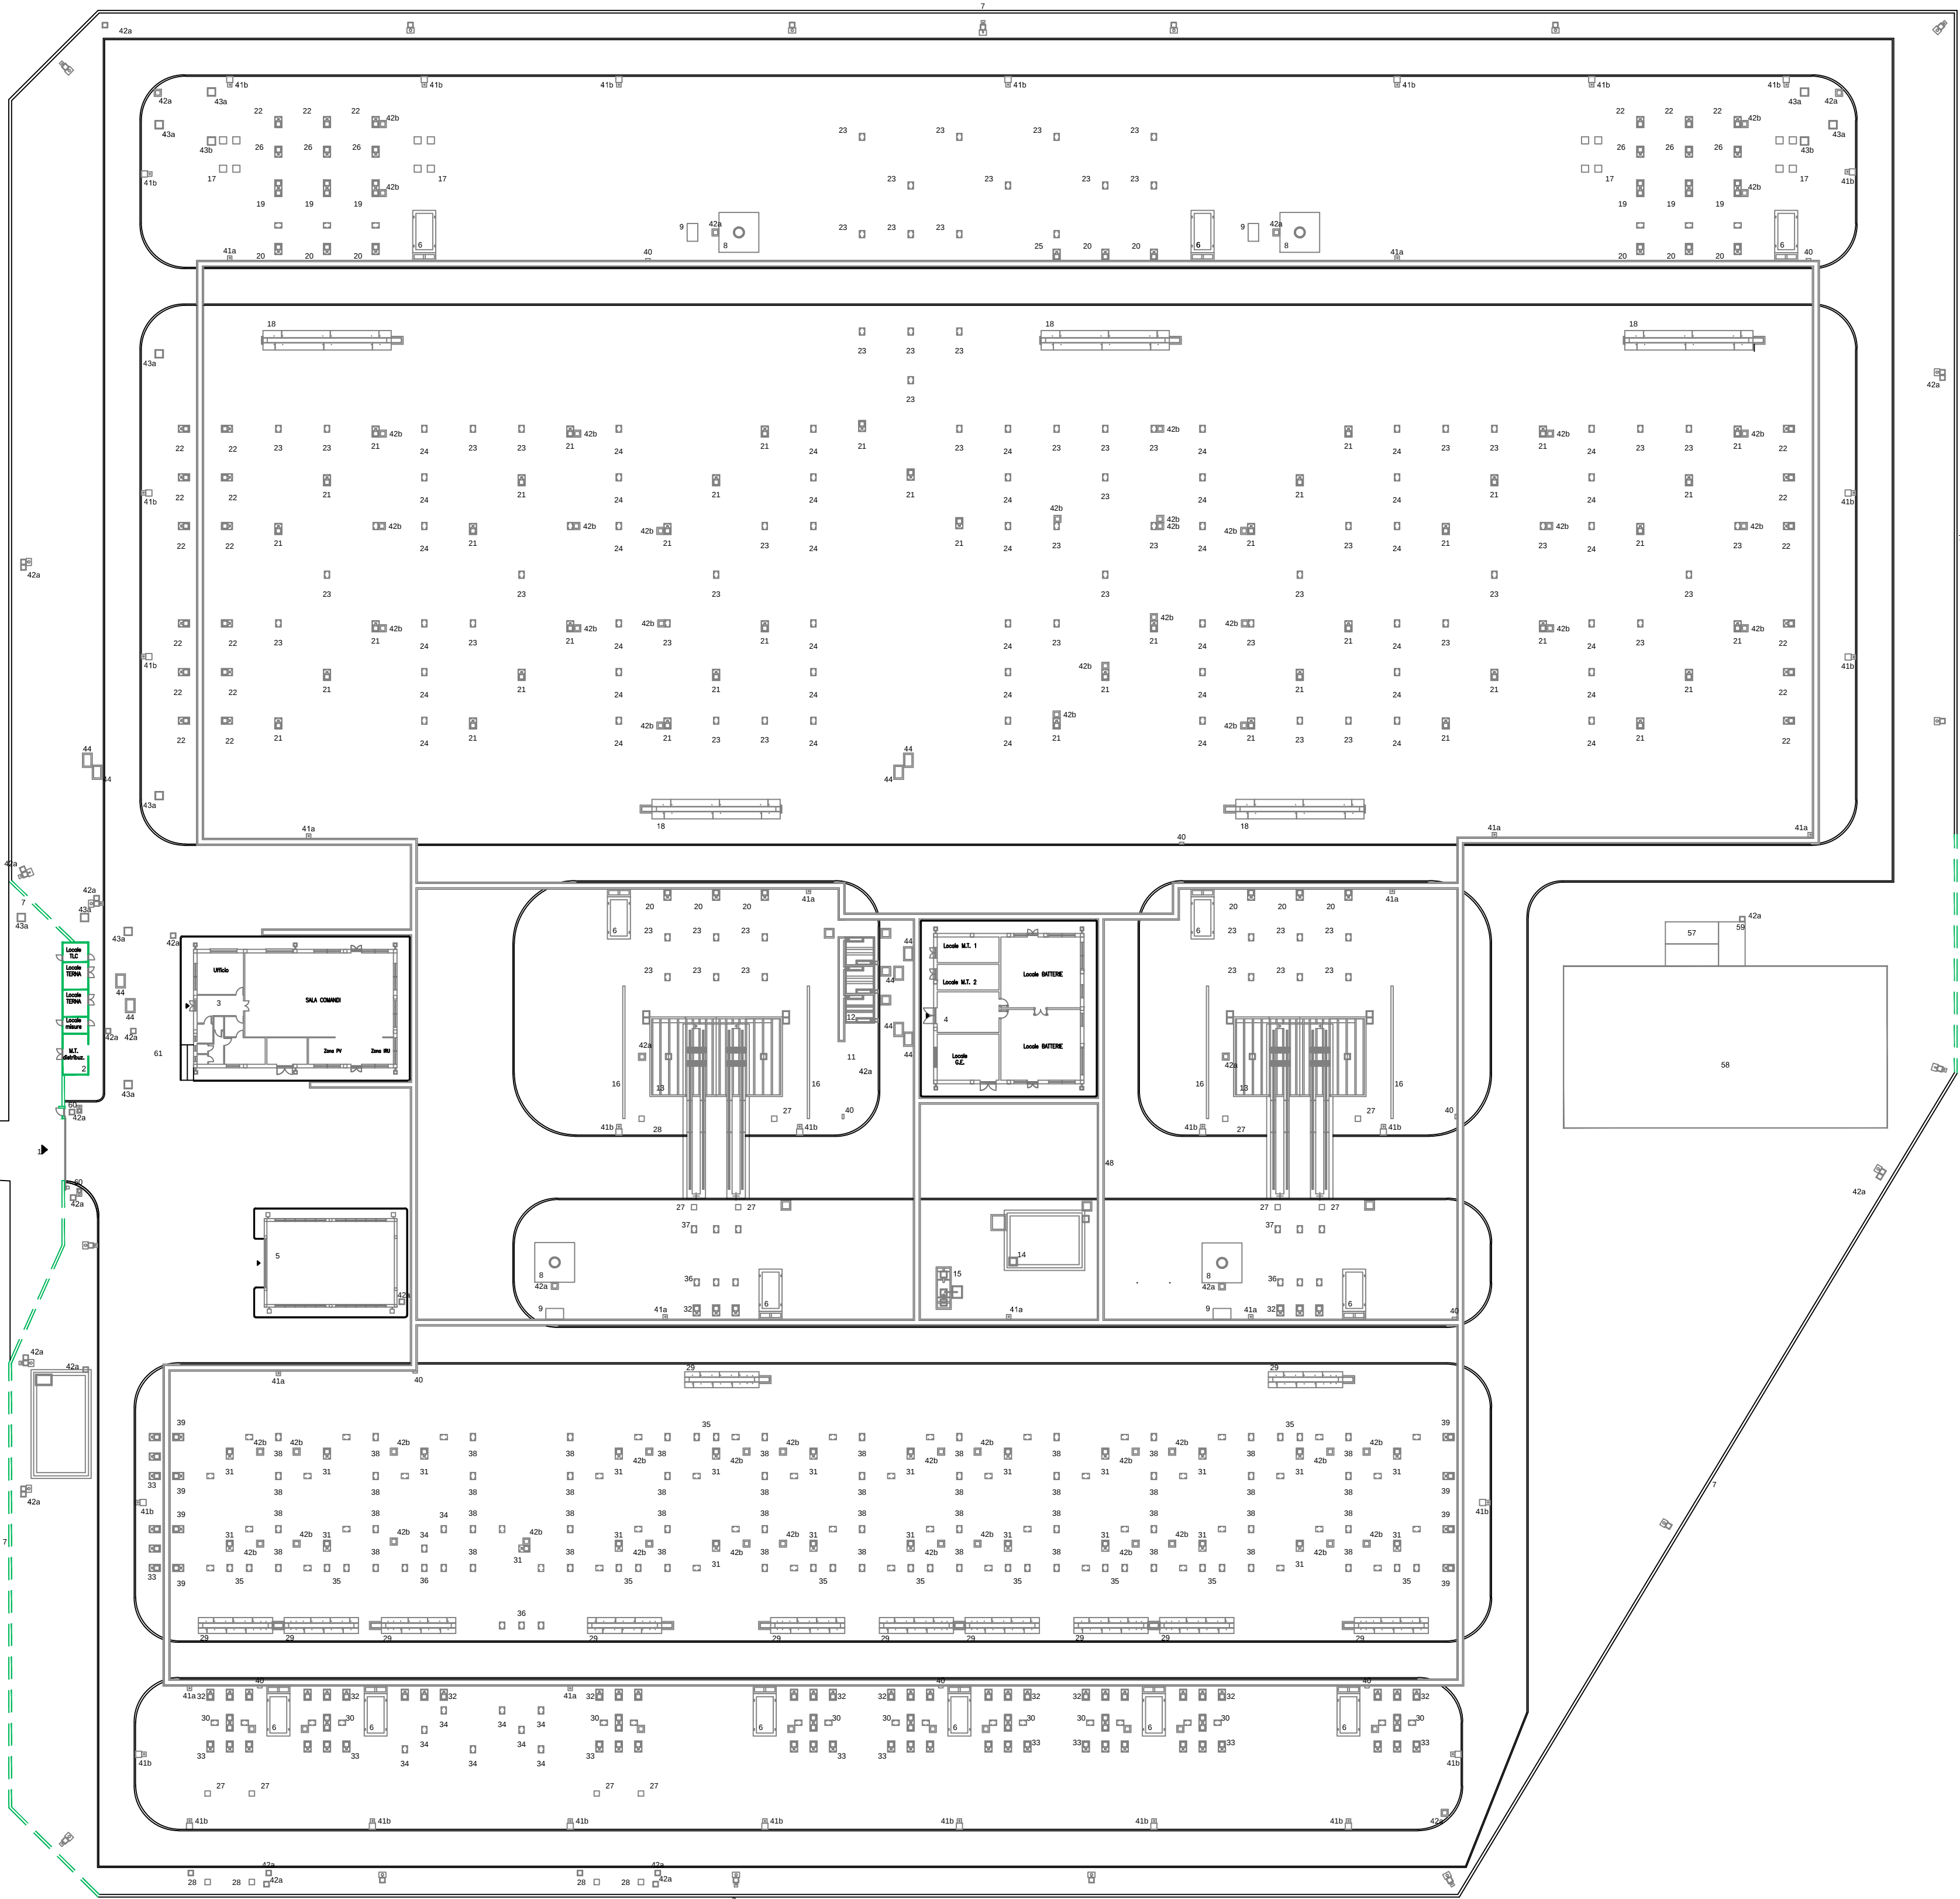

1	Ingresso Stazione Elettrica con cancello carrabile e pedonale	17	Fondazione per Portale di Linea 380 kV - H 21,00 m - G100012	40	Fondazione per Armadi STP - SEP
2	Edificio Comandi	18	Fondazione per Interruttori Isolati TGI	41a	Fondazione per colonnino porta lampada di emergenza collegata al cunicolo cavi
3	Edificio Servizi Ausiliari	19	Fondazione per Sezionatore Unipolare Circozionale TGI2	42a	Fondazione per colonnino porta lampada di emergenza con pozzetto
4	Edificio Servizi Ausiliari	20	Fondazione per Apparecchiature Unipolari (TA) TGI212	43a	Pozzetto 50x50 cm per smaltimento cavi

REVISIONI					
01	30/07/2015	AGGIORNAMENTO OPERE REALIZZATE	L. Esposito	V. Di Dio	R. Cimrone
02	27/03/2015	EMISSIONE PER PTD	L. Esposito	V. Di Dio	R. Cimrone
N.	DATA	DESCRIZIONE	ELABORATO	VERIFICATO	APPROVATO
TIPOLOGIA DELL'ELABORATO			CODIFICA DELL'ELABORATO		
PLANIMETRIA			DUFR10014BER10010		
PROGETTO			TITOLO		
TE-FR-10-014			STAZIONE ELETTRICA 220/150 KV DI MONTESANO		
RICALCO DAL DOC. TERNA			Piano Tecnico delle Opere		
CLASSIFICAZIONE DI SICUREZZA			PLANIMETRIA DELLO STATO DI FATTO		
NOME DEL FILE			SCALA CAD	FORMATO	SCALA
DUFR10014BER10010_01.dwg			1 unità = 1 mm	A1	1:500

Questo documento contiene informazioni di proprietà Terna Rete Italia S.p.A. e deve essere utilizzato esclusivamente dal destinatario in relazione alle finalità per le quali è stato ricevuto. E' vietata qualsiasi forma di riproduzione o di divulgazione senza l'esplicito consenso di Terna Rete Italia S.p.A.
This document contains information proprietary to Terna Rete Italia S.p.A. and it will have to be used exclusively for the purposes for which it has been furnished. Whichever shape of spreading or reproduction without the written permission of Terna Rete Italia S.p.A. is prohibi.