


# PLANIMETRIA GENERALE - SCALA 1:1000



## PROFILO LONGITUDINALE

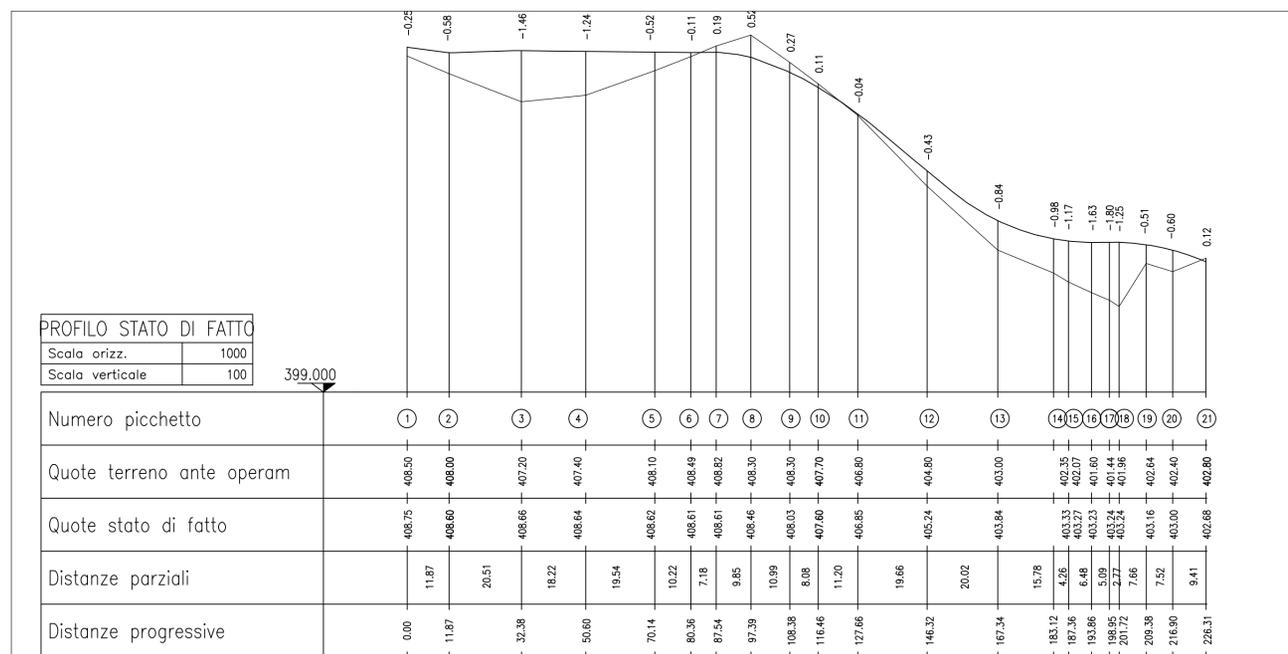

ASSE VIARIO MARCHE-UMBRIA  
E QUADRILATERO DI PENETRAZIONE INTERNA  
MAXILOTTO 1

PROGETTO ESECUTIVO

<p>CONTRAENTE GENERALE</p> <div style="text-align: center; border: 2px solid blue; padding: 5px;"> <p><b>Val di Chienti</b> S.C.p.A.</p> </div> <p>GRUPPO DI PROGETTAZIONE DEL PROGETTO ESECUTIVO APPROVATO</p> <p>ATI: TECHNITAL s.p.a. (mandataria) EGIS STRUCTURES &amp; ENVIRONNEMENT S.A. SICS s.r.l. Società Italiana Consulenza Strade S.I.S. Studio di Ingegneria Stradale s.r.l. SDIL Geologia Geotecnica Opere in sottoterraneo Difesa del territorio</p> <p>INTEGRAZIONE PRESTAZIONI SPECIALISTICHE <i>Dott. Ing. M. Raccosta</i></p> <p>IL GEOLOGO <i>Dott. Geol. F. Ferrari</i></p> <p>VISTO: IL RESPONSABILE DEL PROCEDIMENTO</p> <p><i>Dott. Ing. Vincenzo Lomma</i></p>	<p>IL RESPONSABILE DEL CONTRAENTE GENERALE</p> <p>IL PROGETTISTA</p> <p>IL GEOLOGO</p> <p>IL RESPONSABILE DELLA CONGRUENZA FUNZIONALE CON IL PROGETTO ESECUTIVO APPROVATO (ATI: TECHNITAL-EGIS-SOIL-SIS-SICS)</p> <p>LA DIREZIONE LAVORI</p>																														
<p>SUBLOTTO 1.2: S.S. 77 "VAL DI CHIENTI" TRONCO PONTELATRAVE - FOLIGNO TRATTI FOLIGNO-VALMENOTRE E GALLERIA MUCCIA-PONTELATRAVE (inclusa galleria) RIPRISTINO VIABILITA' SECONDARIA - STRADA 5 STATO DI FATTO RILIEVO TOPOGRAFICO (PLANIMETRIA, PROFILO LONGITUDINALE)-COMPONENTE GEOMORFOLOGICA</p>																															
<p>Codice Unico di Progetto (CUP) <b>F12C03000050010</b> (Delibera CIP 13/2004)</p>																															
<table border="1" style="width: 100%; border-collapse: collapse;"> <tr> <td style="font-size: 8px;">CODICE ELAB. # FILE</td> <td style="font-size: 8px;">Opera</td> <td style="font-size: 8px;">Lotto</td> <td style="font-size: 8px;">Stato</td> <td style="font-size: 8px;">Settore</td> <td style="font-size: 8px;">WBS</td> <td style="font-size: 8px;">Disciplina</td> <td style="font-size: 8px;">Tipo Doc.</td> <td style="font-size: 8px;">N. Progress.</td> </tr> <tr> <td style="font-size: 8px;"># FILE</td> <td>LO703</td> <td>A1</td> <td>E</td> <td>P</td> <td>CA10200</td> <td>CAN</td> <td>PLA</td> <td>042</td> </tr> </table>	CODICE ELAB. # FILE	Opera	Lotto	Stato	Settore	WBS	Disciplina	Tipo Doc.	N. Progress.	# FILE	LO703	A1	E	P	CA10200	CAN	PLA	042	<table border="1" style="width: 100%; border-collapse: collapse;"> <tr> <td style="font-size: 8px;">REVISIONE</td> <td style="font-size: 8px;">FOGLIO</td> <td style="font-size: 8px;">SCALA</td> </tr> <tr> <td style="text-align: center;">A</td> <td style="text-align: center;">-- --</td> <td style="text-align: center;">Varie</td> </tr> </table>	REVISIONE	FOGLIO	SCALA	A	-- --	Varie						
CODICE ELAB. # FILE	Opera	Lotto	Stato	Settore	WBS	Disciplina	Tipo Doc.	N. Progress.																							
# FILE	LO703	A1	E	P	CA10200	CAN	PLA	042																							
REVISIONE	FOGLIO	SCALA																													
A	-- --	Varie																													
<table border="1" style="width: 100%; border-collapse: collapse;"> <tr> <td style="font-size: 8px;">D</td> <td></td> <td></td> <td></td> <td></td> <td></td> </tr> <tr> <td style="font-size: 8px;">C</td> <td></td> <td></td> <td></td> <td></td> <td></td> </tr> <tr> <td style="font-size: 8px;">B</td> <td></td> <td></td> <td></td> <td></td> <td></td> </tr> <tr> <td style="font-size: 8px;">A</td> <td style="font-size: 8px;">EMISSIONE</td> <td style="font-size: 8px;">30/04/15</td> <td style="font-size: 8px;">ARCELLI</td> <td style="font-size: 8px;">PELLEGRINI</td> <td style="font-size: 8px;">RASIMELLI</td> </tr> <tr> <td style="font-size: 8px;">REV.</td> <td style="font-size: 8px;">DESCRIZIONE</td> <td style="font-size: 8px;">DATA</td> <td style="font-size: 8px;">REDATTO</td> <td style="font-size: 8px;">VERIFICATO</td> <td style="font-size: 8px;">APPROVATO</td> </tr> </table>	D						C						B						A	EMISSIONE	30/04/15	ARCELLI	PELLEGRINI	RASIMELLI	REV.	DESCRIZIONE	DATA	REDATTO	VERIFICATO	APPROVATO	
D																															
C																															
B																															
A	EMISSIONE	30/04/15	ARCELLI	PELLEGRINI	RASIMELLI																										
REV.	DESCRIZIONE	DATA	REDATTO	VERIFICATO	APPROVATO																										