



FOTO 1




FOTO 2



FOTO 3

**LEGENDA**

Delimitazione area occupata effettivamente

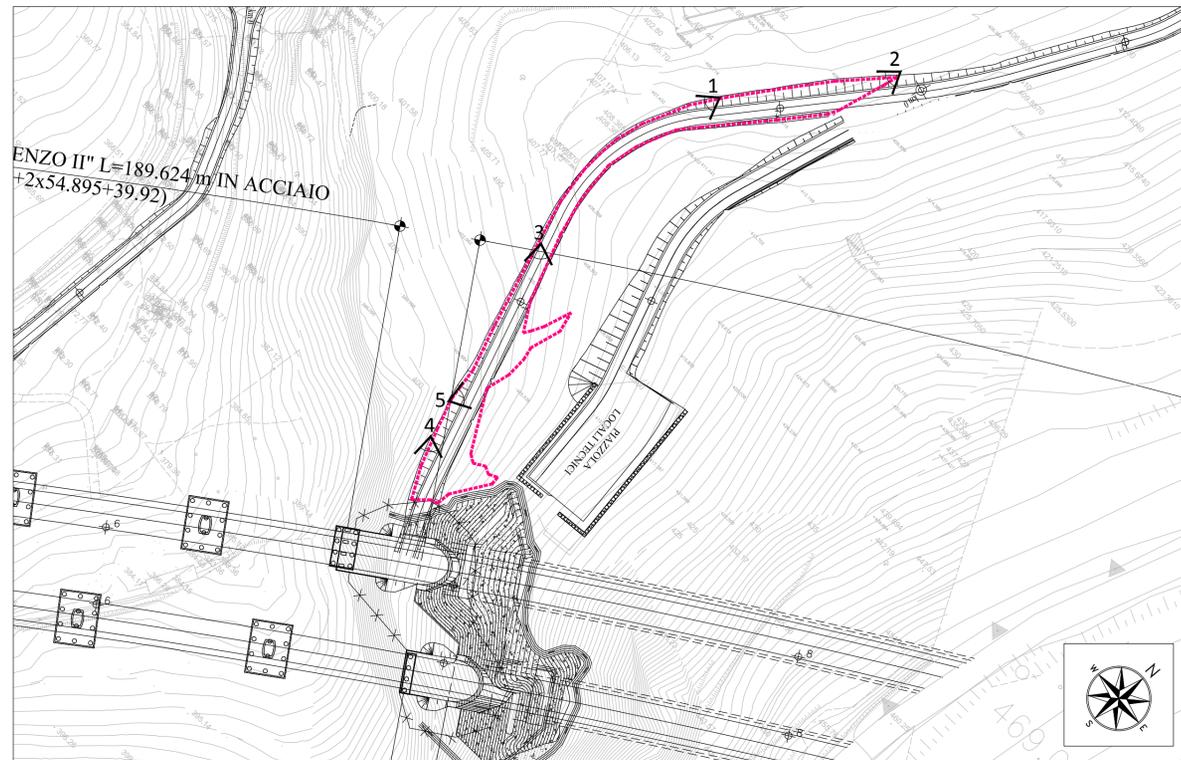

PLANIMETRIA PISTA DI CANTIERE - SCALA 1:1000



FOTO 4



FOTO 5

<p style="text-align: center;"><b>ASSE VIARIO MARCHE-UMBRIA E QUADRILATERO DI PENETRAZIONE INTERNA MAXILOTTO 1</b></p> <p style="text-align: center;"><b>PROGETTO ESECUTIVO</b></p>			
CONTRAENTE GENERALE		IL RESPONSABILE DEL CONTRAENTE GENERALE	
GRUPPO DI PROGETTAZIONE DEL PROGETTO ESECUTIVO APPROVATO		IL PROGETTISTA	
ATI: TECHNITAL s.p.a. (mandataria) EGIS STRUCTURES & ENVIRONNEMENT S.A. SICS s.r.l. Società Italiana Consulenza Strade S.I.S. Studio di Ingegneria Stradale s.r.l. SOIL Geologia Geotecnica Opere in sottoterraneo Difesa del territorio			
INTEGRAZIONE PRESTAZIONI SPECIALISTICHE <i>Dott. Ing. M. Raccosta</i>		IL GEOLOGO	
IL GEOLOGO <i>Dott. Geol. F. Ferrari</i>		IL RESPONSABILE DELLA CONGRUENZA FUNZIONALE CON IL PROGETTO ESECUTIVO APPROVATO (ATI: TECHNITAL-EGIS-SOIL-SIS-SICS)	
VISTO: IL RESPONSABILE DEL PROCEDIMENTO	VISTO: IL COORDINATORE DELLA SICUREZZA IN FASE DI ESECUZIONE	LA DIREZIONE LAVORI	
<i>Dott. Ing. Vincenzo Lamma</i>			
SUBLOTTO 1.2: S.S. 77 "VAL DI CHIENTI" TRONCO PONTELATRAVE - FOLIGNO TRATTI FOLIGNO-VALMENOTRE E GALLERIA MUCCIA-PONTELATRAVE (inclusa galleria) RIPRISTINO DELLE AREE DI CANTIERE - <b>Strada 5</b> STATO DI FATTO RILIEVO FOTOGRAFICO			
Codice Unico di Progetto (CUP) F12C03000050010 (delibera CIPE 13/2004)		REVISIONE	FOGLIO
CODICE ELAB. # FILE	Opera	Lotto	Stato
	LO703A1E	P	CA10200
			CAN
			FOT004
D			
C			
B			
A	EMISSIONE	30.04.2015	Capozzo E. Mandarini G. Lomberti R.
REV.	DESCRIZIONE	DATA	REDDATO VERIFICATO APPROVATO
			APPROVATO RESP. TECNICO ANAS