




PLANIMETRIA DI INQUADRAMENTO - SCALA 1:1000

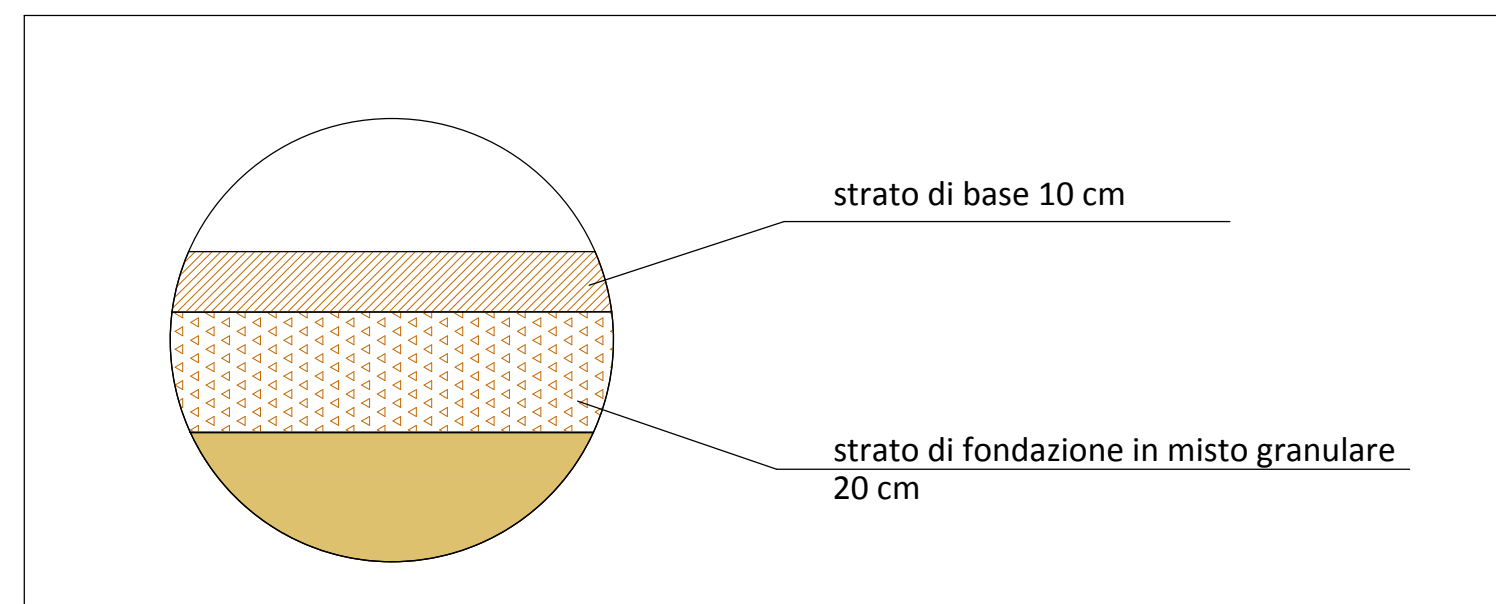


PARTICOLARE A - PAVIMENTAZIONE

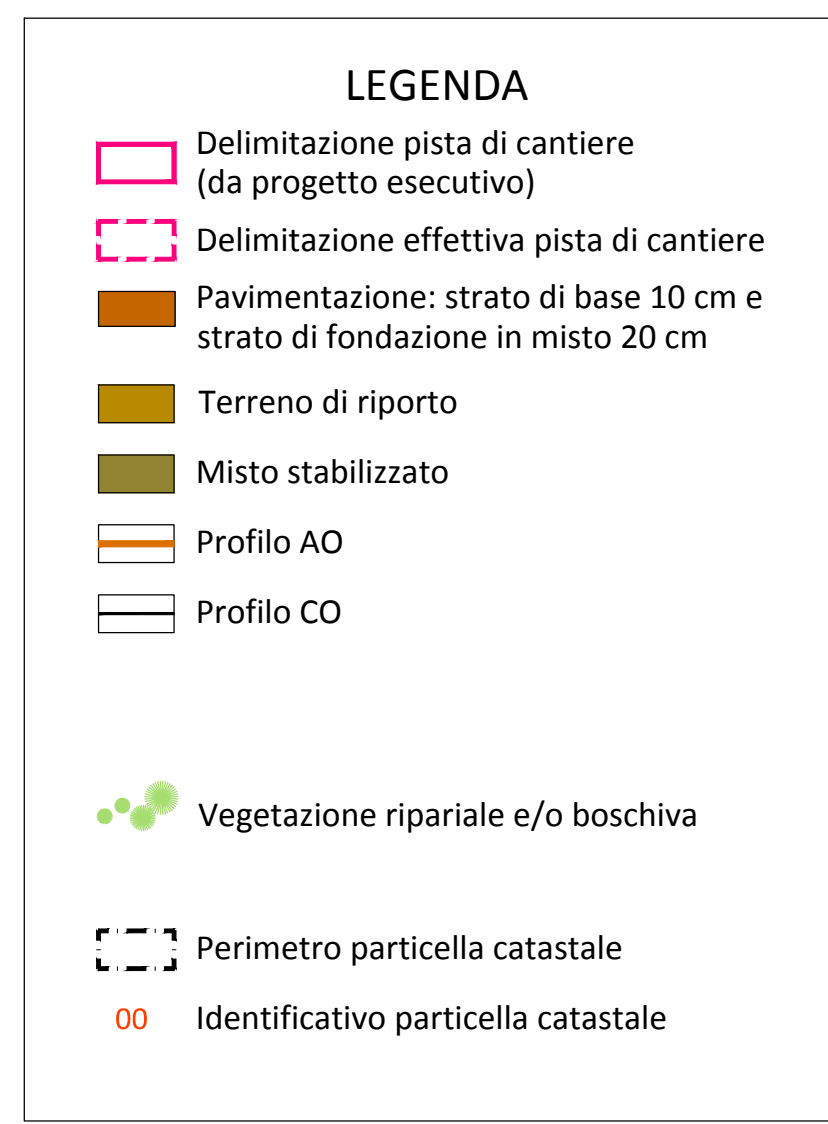


ORTOFOTO DI INQUADRAMENTO - SCALA 1:1000

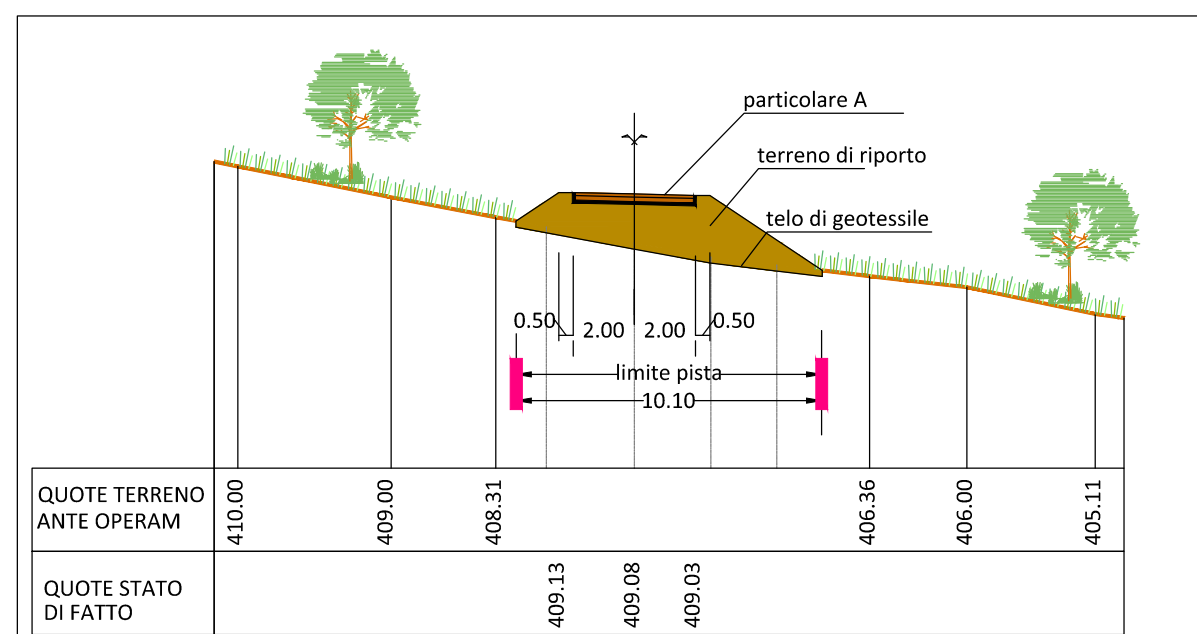

SEZIONE 1 - TIPO A - SCALA 1:250

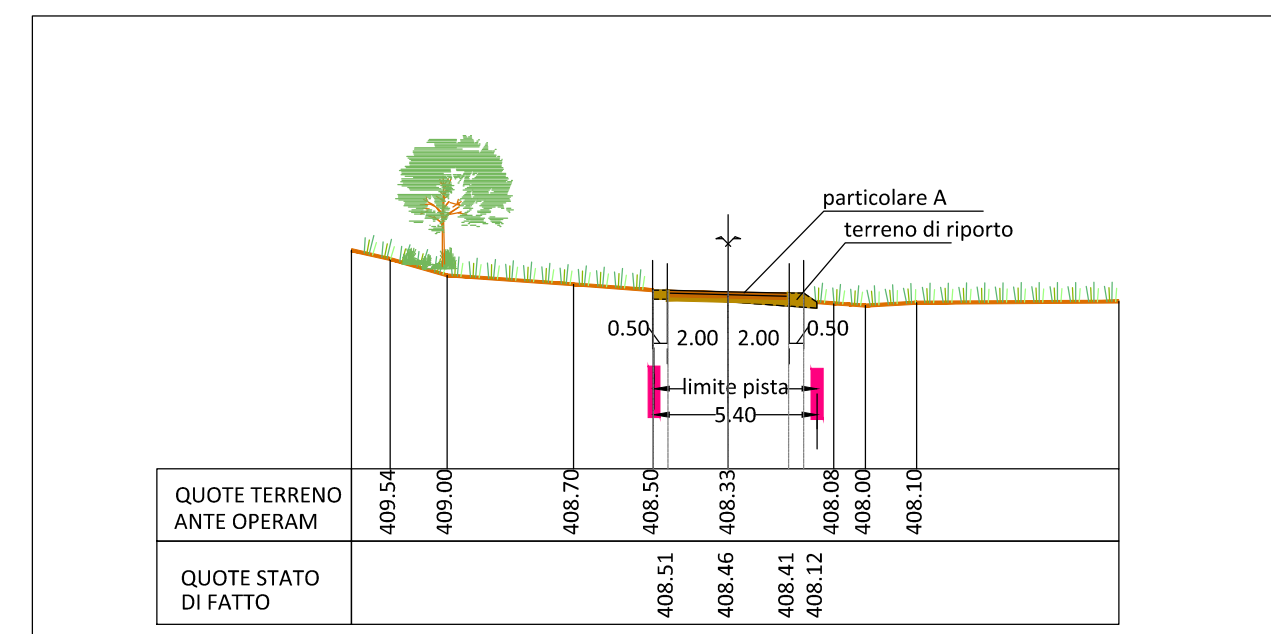


SEZIONE 2 - TIPO C - SCALA 1:250

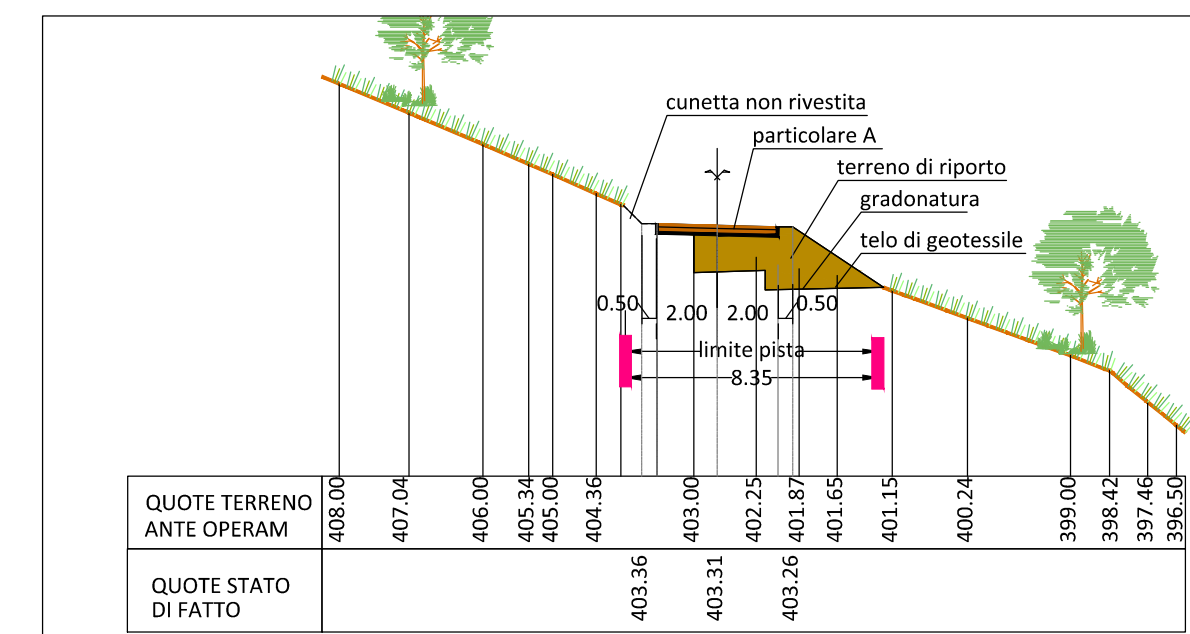

SEZIONE 3 - TIPO D - SCALA 1:250

TIPOLOGIA DI SEZIONE

- TIPO A = Rilevato
- TIPO B = Trincea
- TIPO C = Raso
- TIPO D = Mezzacosta

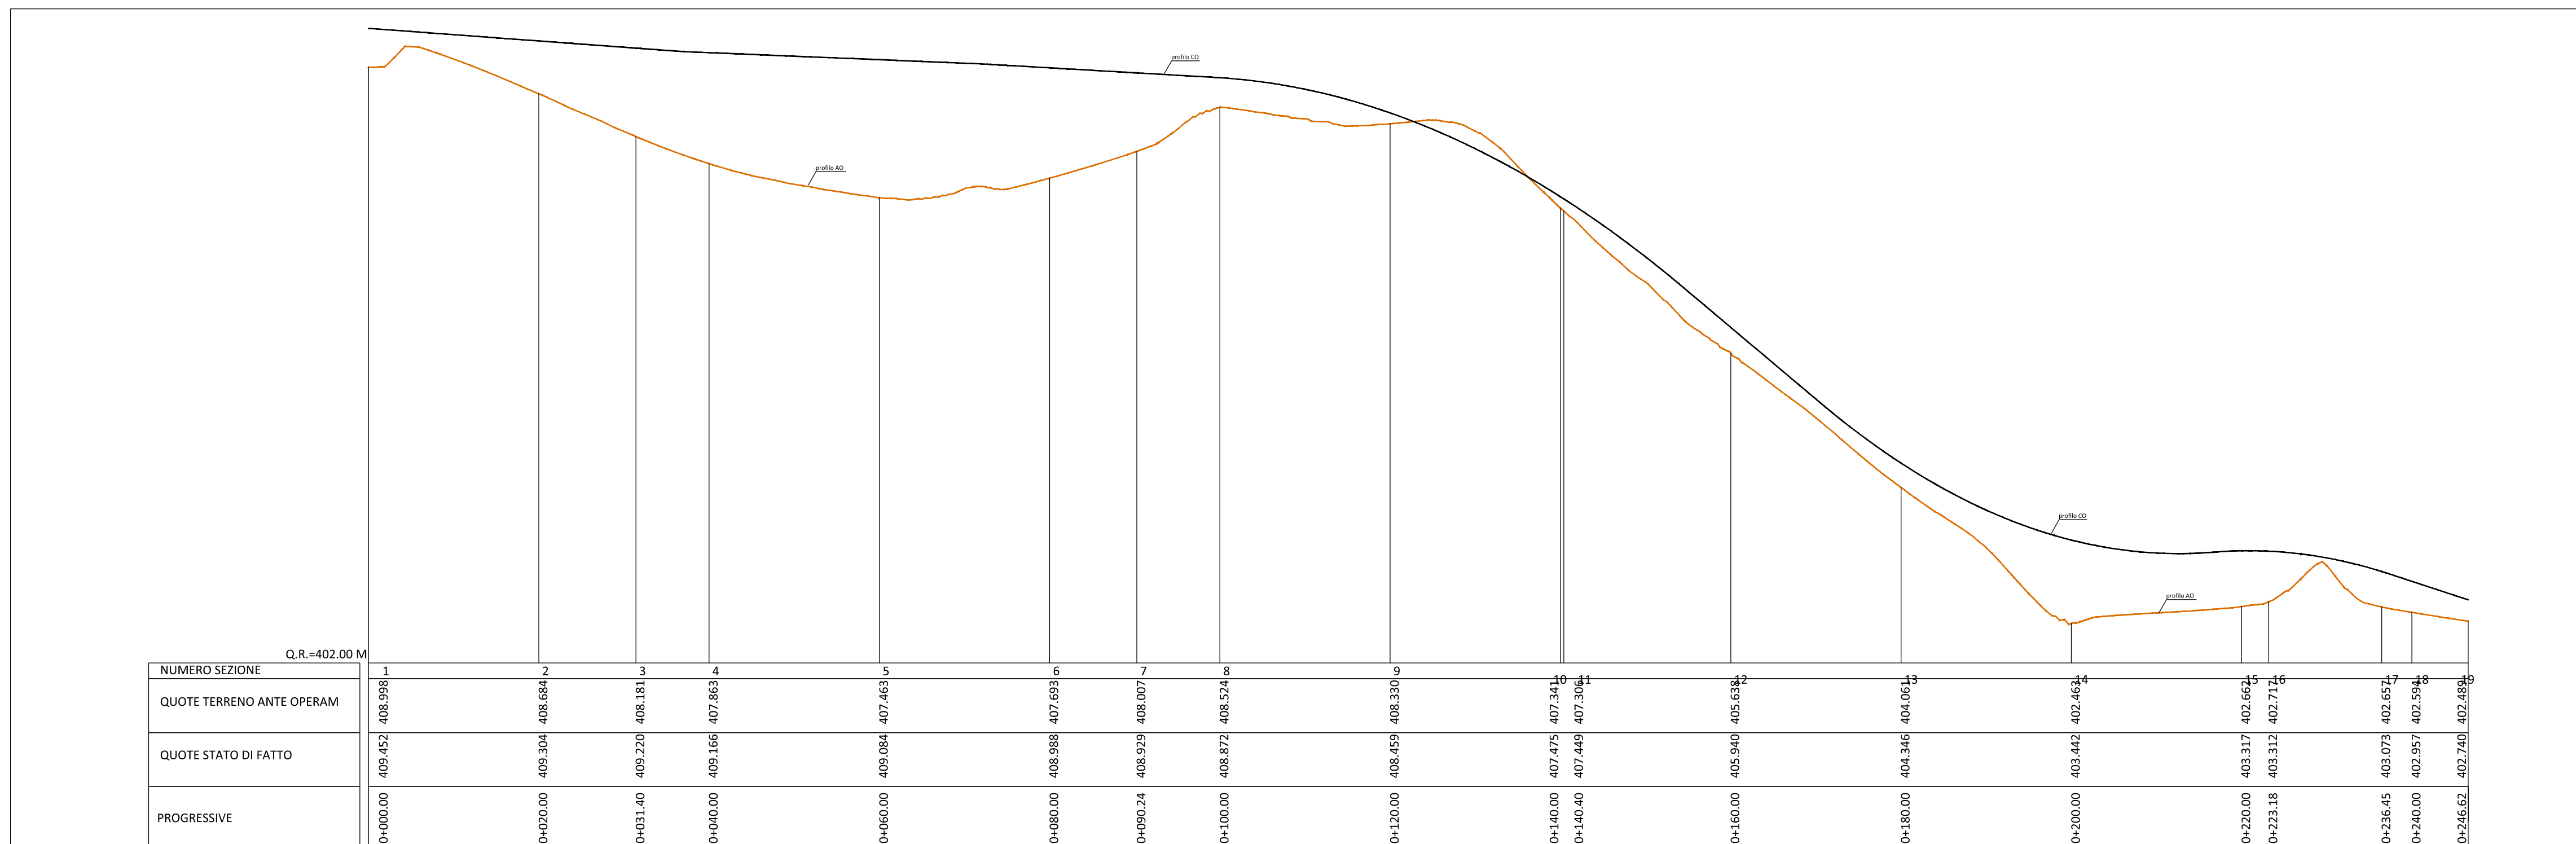

PROFILO ANTE OPERAM - SCALA 1:500 (asse X)/1:50 (asse Y)

QUADRILATERO Marche Umbria S.p.A.

ASSE VIARIO MARCHE-UMBRIA
E QUADRILATERO DI PENETRAZIONE INTERNA
MAXILOTTO 1

PROGETTO ESECUTIVO

CONTRAENTE GENERALE: **Val di Chienti S.C.p.A.**

IL RESPONSABILE DEL CONTRAENTE GENERALE: [Signature]

IL PROGETTISTA: **tce technical consultant engineers s.r.l.**

GRUPPO DI PROGETTAZIONE DEL PROGETTO ESECUTIVO APPROVATO:

ATI: TECHNITAL s.p.a. (mandataria)
EGIS STRUCTURES & ENVIRONNEMENT S.A.
SICS s.r.l. Società Italiana Consulenza Strade
S.I.S. Studio di Ingegneria Stradale s.r.l.
SOIL Geologia Geotecnica Opere in sottoterraneo Difesa del territorio

INTEGRAZIONE PRESTAZIONI SPECIALISTICHE: *Dott. Ing. M. Raccosta*

IL GEOLOGO: *Dott. Geol. F. Ferrari*

IL RESPONSABILE DELLA CONGRUENZA FUNZIONALE CON IL PROGETTO ESECUTIVO APPROVATO (ATI: TECHNITAL-EGIS-SOIL-SIS-SICS): [Signature]

VISTO: IL RESPONSABILE DEL PROCEDIMENTO: *Dott. Ing. Vincenzo Lomma*

VISTO: IL COORDINATORE DELLA SICUREZZA IN FASE DI ESECUZIONE: [Signature]

LA DIREZIONE LAVORI: [Signature]

SUBLOTTO 1.2: S.S. 77 "VAL DI CHIENTI" TRONCO PONTELATRAVE - FOLIGNO TRATTI FOLIGNO-VALMENOTRE E GALLERIA MUCCIA-PONTELATRAVE (inclusa galleria)

RIPRISTINO VIABILITA' SECONDARIA - **STRADA 5**
STATO DI FATTO: RILIEVO
(Ortofoto, Planimetria, Profilo e Sezioni tipo)

Codice Unico di Progetto (CUP) F12C0300050010 (Delibera CIPE 13/2004)

REVISIONE	FOGLIO	SCALA
A		

CODICE FILE	Opero	Lotto	Stato	Settore	WBS	Disciplina	Tip. Doc.	N. Progress.
L0703A1E	P	CA	10200	CAN	PLA	049	A	

D					
C					
B					
A	EMISSIONE	30.04.2015	Capozzo E.	Mandarini G.	Lamberti R.
REV.	DESCRIZIONE	DATA	REDATTO	VERIFICATO	APPROVATO