


STRALCIO CATASTALE SCALA 1 :2000

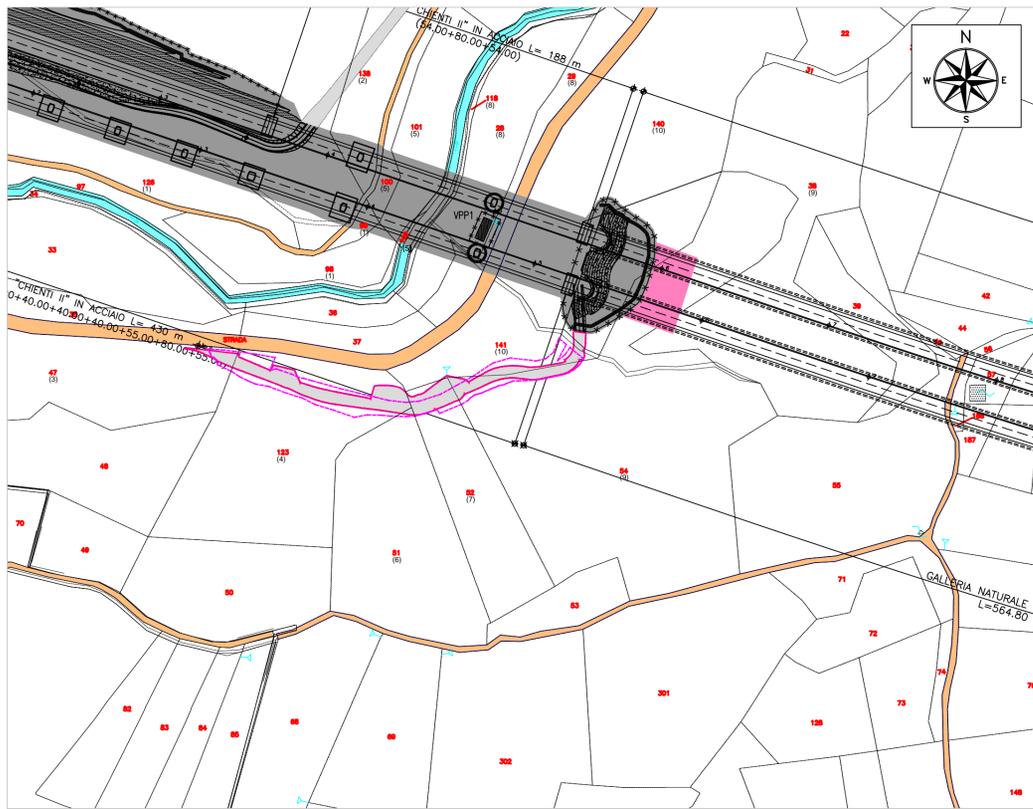


ORTOFOTO TRATTA DA GOOGLE SCALA 1 :2000



LEGENDA

- Strade pubbliche
- Corsi d'acqua
- Particella occupata temporaneamente a seguito PEA
- Particella occupata definitivamente
- Particella espropriata per opere complementari
- Particella espropriata per opere di mitigazione
- Particella espropriata per servitù
- Contorno area occupata
- Delimitazione strada (da progetto esecutivo)
- Delimitazione effettiva strada eseguita
- Perimetro particella catastale
- 00 Identificativo particella catastale

PLANIMETRIA GENERALE - SCALA 1:500

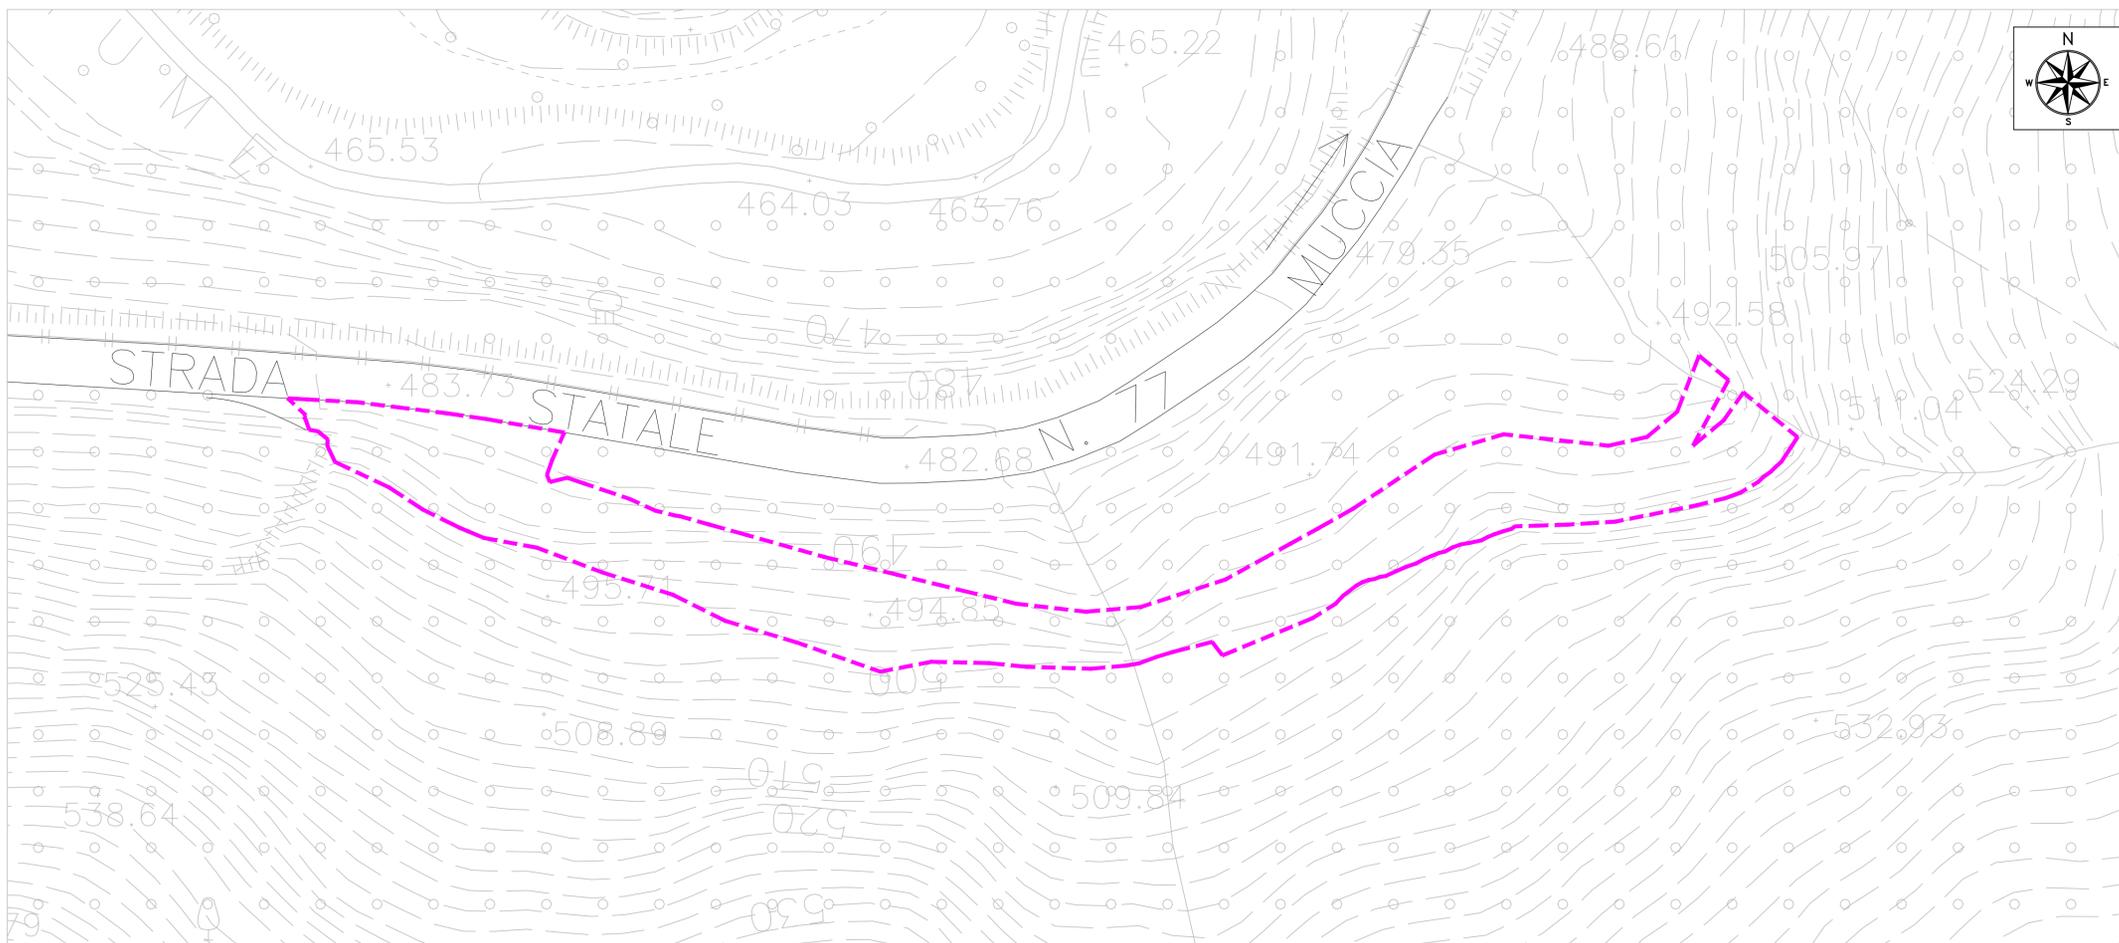

					
ASSE VIARIO MARCHE-UMBRIA E QUADRILATERO DI PENETRAZIONE INTERNA MAXILOTTO 1					
PROGETTO ESECUTIVO					
CONTRAENTE GENERALE			IL RESPONSABILE DEL CONTRAENTE GENERALE		
					
			IL PROGETTISTA		
GRUPPO DI PROGETTAZIONE DEL PROGETTO ESECUTIVO APPROVATO					
ATI: TECHNITAL s.p.a. (mandataria)					
EGIS STRUCTURES & ENVIRONNEMENT S.A.					
SICS s.r.l. Società Italiana Consulenza Strade			IL GEOLOGO		
S.I.S. Studio di Ingegneria Stradale s.r.l.					
SOIL Geologia Geotecnica Opere in sottoterraneo Difesa del territorio			IL RESPONSABILE DELLA CONGRUENZA FUNZIONALE CON IL PROGETTO ESECUTIVO APPROVATO (ATI: TECHNITAL-EGIS-SOIL-SIS-SICS)		
INTEGRAZIONE PRESTAZIONI SPECIALISTICHE <i>Dott. Ing. M. Raccosta</i>					
IL GEOLOGO <i>Dott. Geol. F. Ferrari</i>		VISTO:IL RESPONSABILE DEL PROCEDIMENTO		VISTO:IL COORDINATORE DELLA SICUREZZA IN FASE DI ESECUZIONE	
		<i>Dott. Ing. Vincenzo Lomma</i>		LA DIREZIONE LAVORI	
SUBLOTTO 1.2: S.S. 77 "VAL DI CHIENTI" TRONCO PONTELATRAVE – FOLIGNO TRATTI FOLIGNO-VALMENOTRE E GALLERIA MUCCIA-PONTELATRAVE (inclusa galleria) RIPRISTINO VIABILITA' SECONDARIE – STRADA 23 STATO ANTE OPERAM INQUADRAMENTO TERRITORIALE E RILIEVO – COMPONENTE GEOMORFOLOGICA					
Codice Unico di Progetto (CUP) F12C03000050010 (Delibera CIPE 13/2004)					
CODICE ELAB. # FILE		REVISIONE		FOGLIO	
Opera: LO703A1E Lotto: CA10200 Stato: CA Settore: 10200 WBS: CA10200 Disciplina: CAN Tipo Doc.: PLA N. Progress.: 043		A		---	
D					
C					
B					
A		EMISSIONE		30/04/15 ARCELLI PELLEGRINI RASIMELLI	
REV.		DESCRIZIONE		DATA REDATTO VERIFICATO APPROVATO APPROVATO RESP. TECNICO ANAS	