




PLANIMETRIA DI INQUADRAMENTO - SCALA 1:2000



ORTOFOTO DI INQUADRAMENTO - SCALA 1:2000

- LEGENDA**
- Contorno area occupata
  - Delimitazione strada di cantiere (da progetto esecutivo)
  - Delimitazione effettiva strada di cantiere
  - Particella di proprietà demaniale
  - Particella occupata temporaneamente a seguito PEA
  - Particella occupata definitivamente
  - Particella espropriata per servitù
  - Particella occupata con accordi privati
  - Perimetro particella catastale
  - 00 Identificativo particella catastale

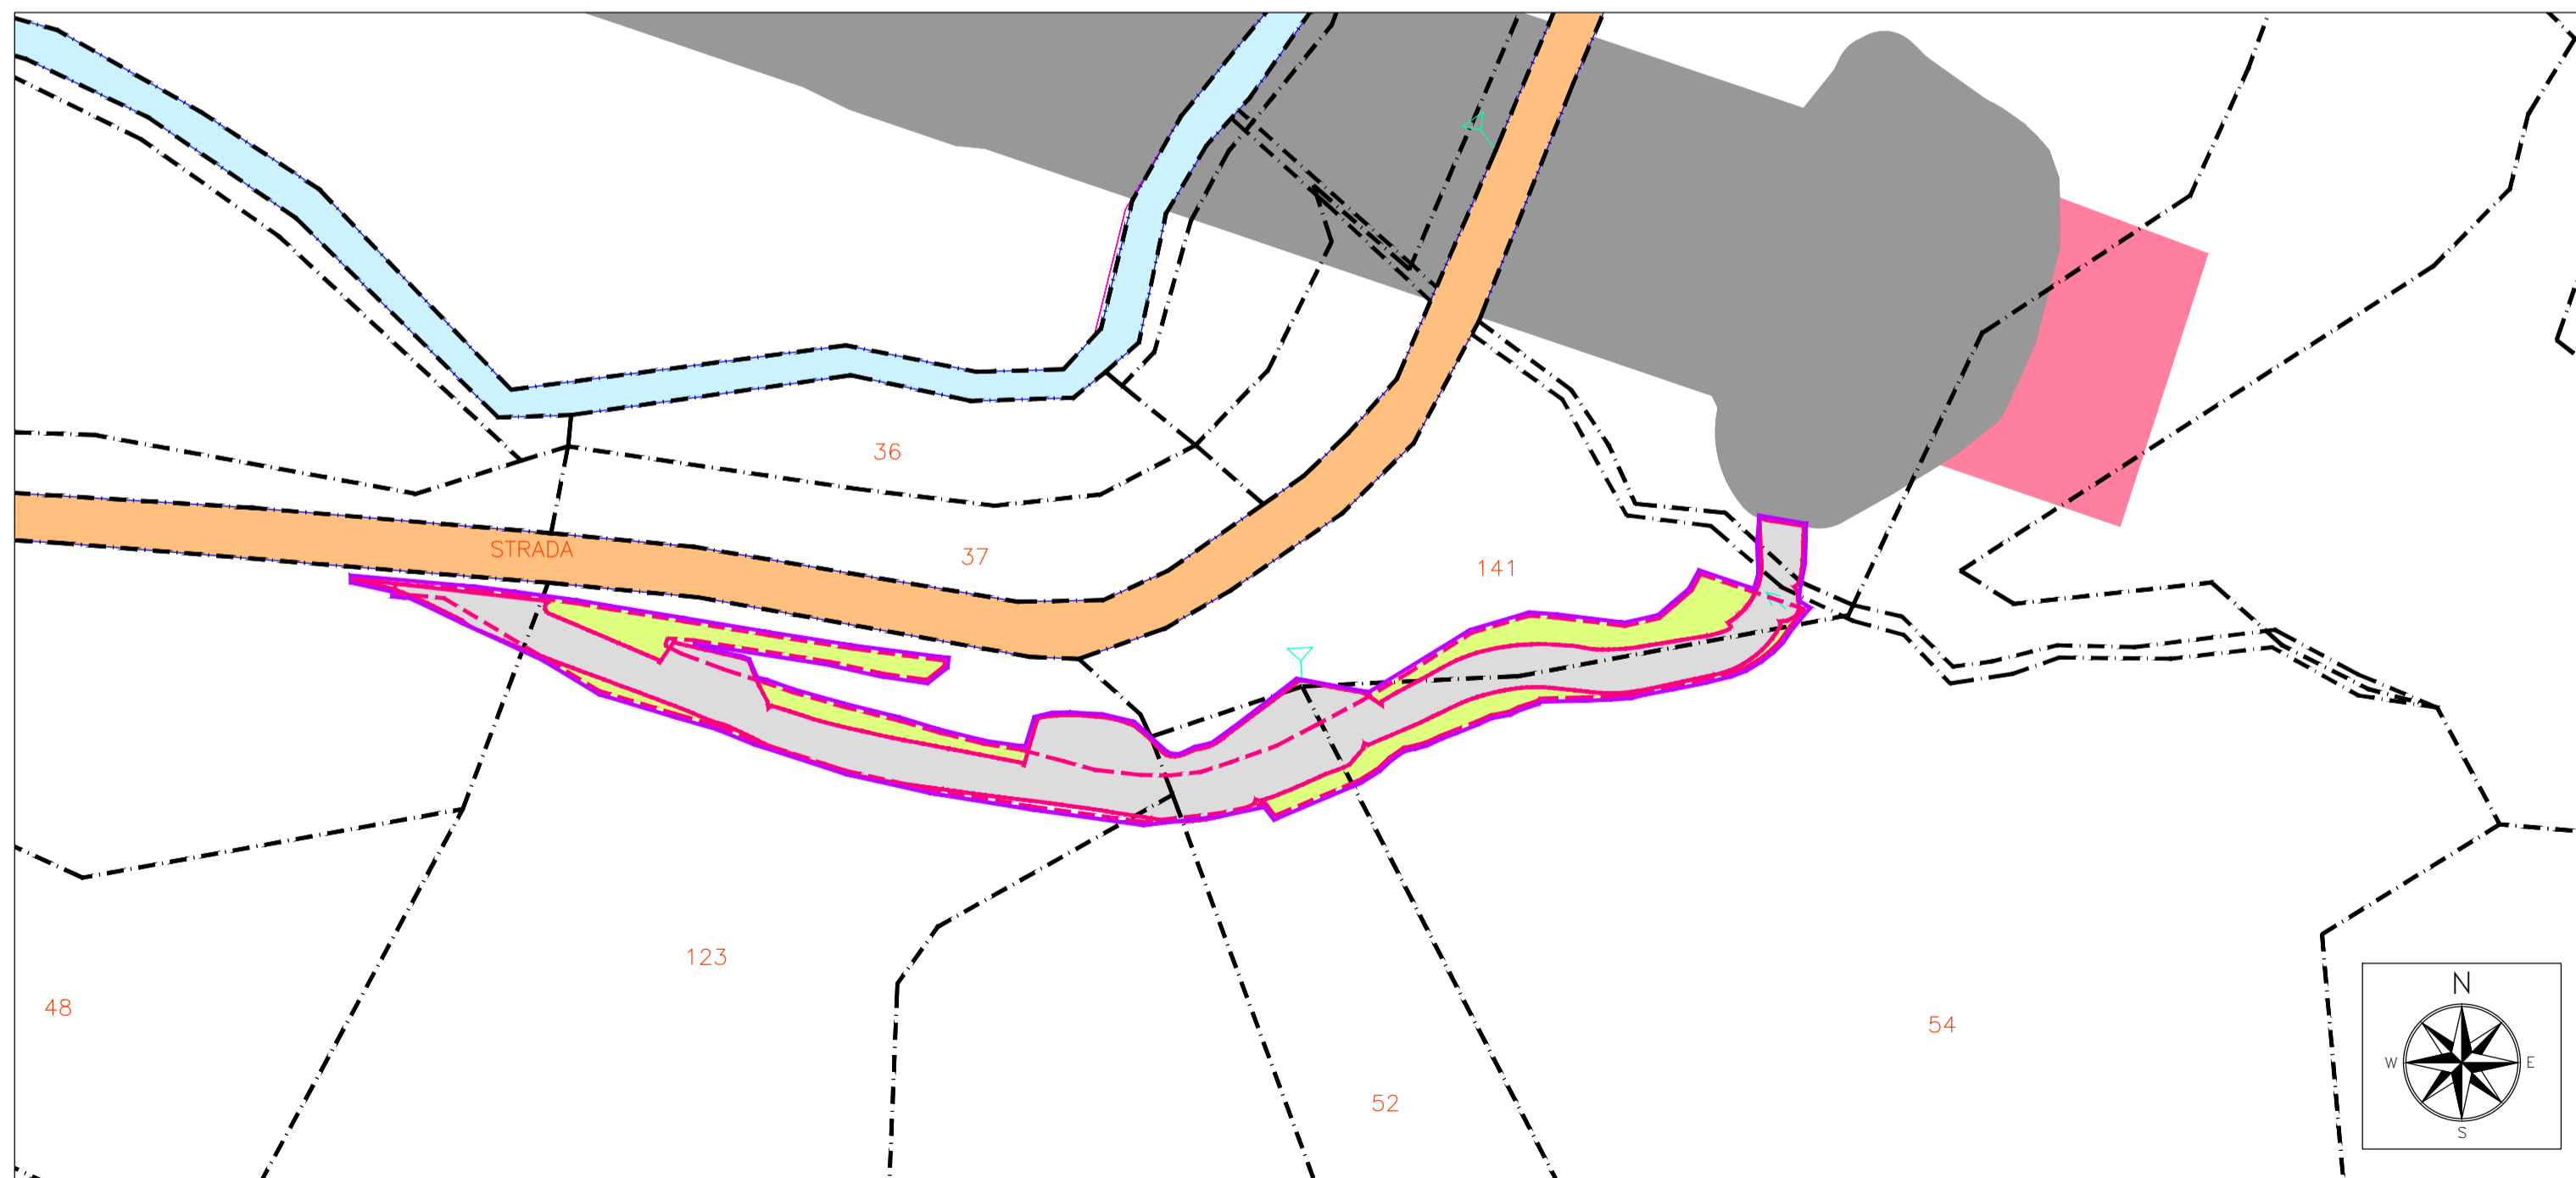

STRALCIO CATASTALE - SCALA 1:1000



**QUADRILATERO**  
Marche Umbria S.p.A.

ASSE VIARIO MARCHE-UMBRIA  
E QUADRILATERO DI PENETRAZIONE INTERNA  
MAXILOTTA 1

PROGETTO ESECUTIVO

<p>CONTRAENTE GENERALE</p> <div style="text-align: center; margin-top: 20px;"> <p><b>Val di Chienti</b> S.C.p.A.</p> </div>	<p>IL RESPONSABILE DEL CONTRAENTE GENERALE</p>	
<p>GRUPPO DI PROGETTAZIONE DEL PROGETTO ESECUTIVO APPROVATO</p> <p>ATI: TECHNITAL s.p.a. (mandataria) EGIS STRUCTURES &amp; ENVIRONNEMENT S.A. SICS s.r.l. Società Italiana Consulenza Strade S.I.S. Studio di Ingegneria Stradale s.r.l. SOIL Geologia Geotecnica Opere in sottoterraneo Difesa del territorio</p> <p>INTEGRAZIONE PRESTAZIONI SPECIALISTICHE <i>Dott. Ing. M. Raccosta</i></p> <p>IL GEOLOGO <i>Dott. Geol. F. Ferrari</i></p>	<p>IL PROGETTISTA</p> <div style="text-align: center; margin-top: 10px;">  </div> <p>IL GEOLOGO</p> <p>IL RESPONSABILE DELLA CONGRUENZA FUNZIONALE CON IL PROGETTO ESECUTIVO APPROVATO (ATI: TECHNITAL-EGIS-SOIL-SIS-SICS)</p>	
<p>VISTO:IL RESPONSABILE DEL PROCEDIMENTO <i>Dott. Ing. Vincenzo Lomma</i></p>	<p>VISTO:IL COORDINATORE DELLA SICUREZZA IN FASE DI ESECUZIONE</p>	<p>LA DIREZIONE LAVORI</p>

SUBLOTTO 1.2: S.S. 77 "VAL DI CHIEN TI" TRONCO PONTELATRAVE – FOLIGNO  
TRATTI FOLIGNO-VALMENOTRE E GALLERIA MUCCIA-PONTELATRAVE (inclusa galleria)  
RIPRISTINO VIABILITA' SECONDARIA – STRADA 23  
STATO ANTE OPERAM  
INQUADRAMENTO TERRITORIALE

Codice Unico di Progetto (CUP) F12C03000050010 (Delibera CIPE 13/2004)							REVISIONE	FOGLIO	SCALA			
CODICE ELAB. e FILE	Opera	Lotto	Stato	Settore	WBS	Disciplina	Tipo Doc.	N. Progress.	A	□	□	□
D												
C												
B												
A	EMISSIONE				15.07.2015	Scamardella C.	Mandarini G.	Lamberti R.				
REV.	DESCRIZIONE		DATA	REDDITO	VERIFICATO	APPROVATO	APPROVATO RESP. TECNICO ANAS					