

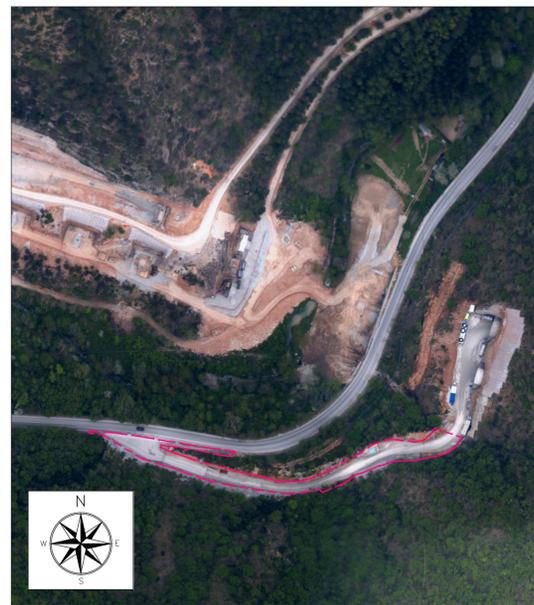



PLANIMETRIA STATO DI FATTO - SCALA 1:1000

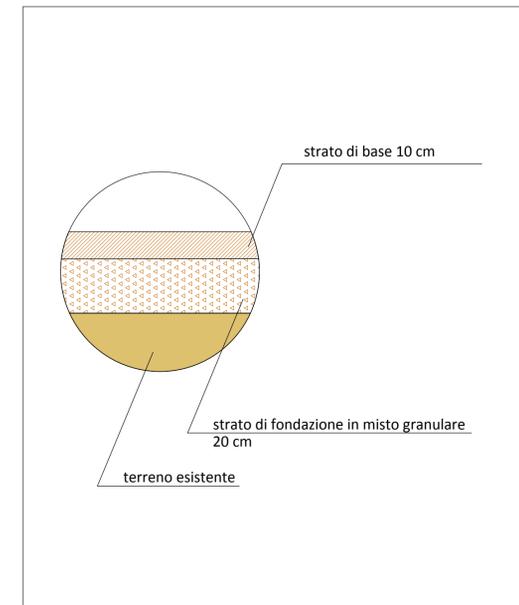



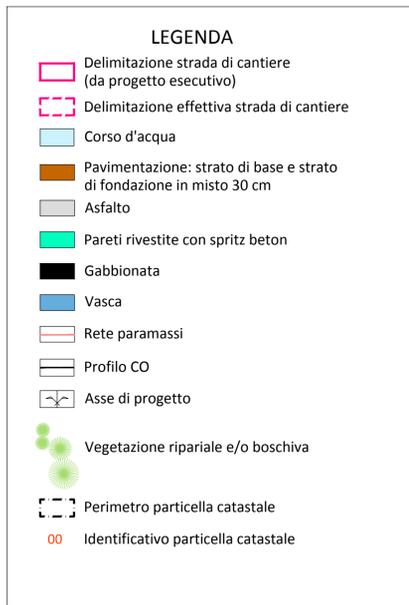



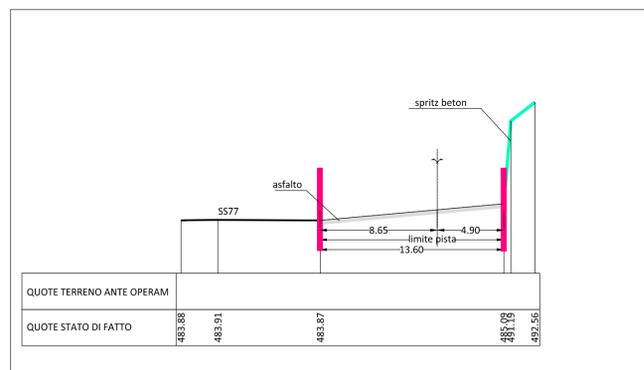


SEZIONE 1 - TIPO A - SCALA 1:250

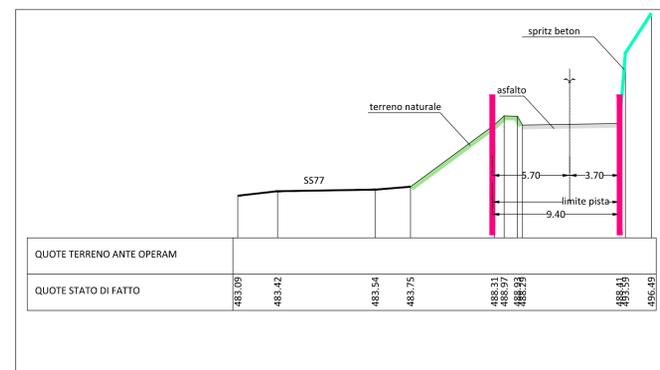


SEZIONE 2 - TIPO B - SCALA 1:250

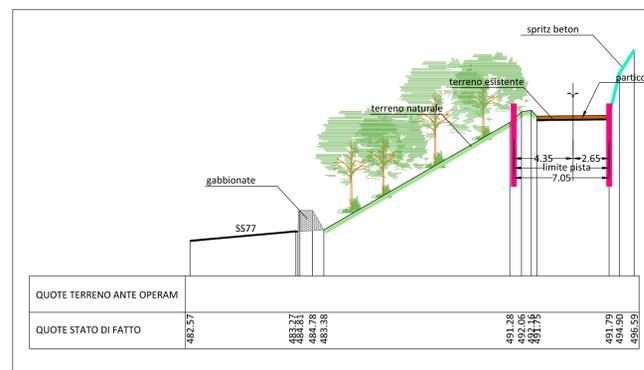

SEZIONE 3 - TIPO C - SCALA 1:250

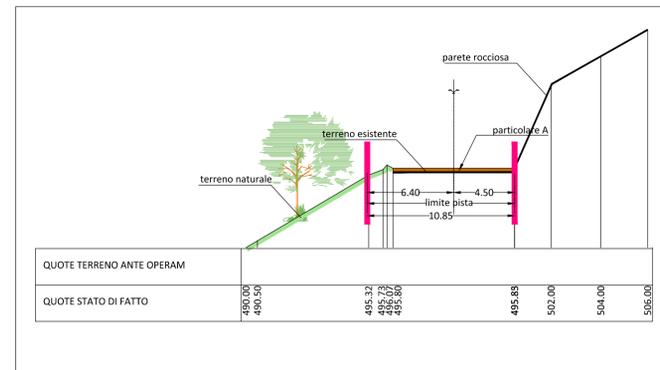

SEZIONE 4 - TIPO D - SCALA 1:250

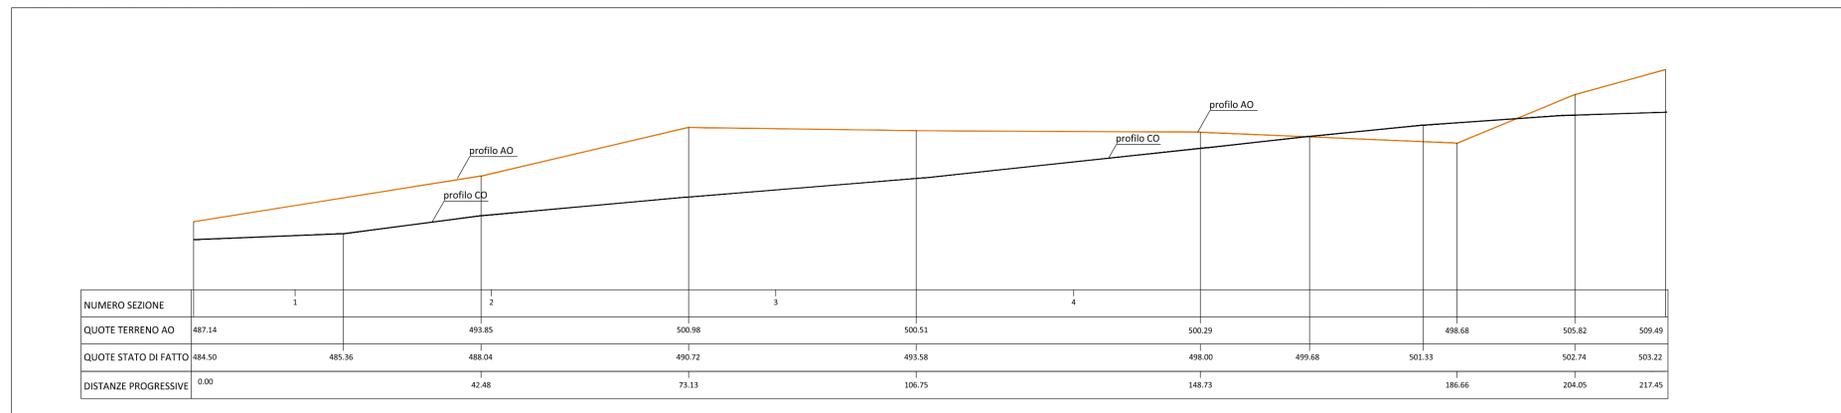

PROFILO ANTE OPERAM E CORSO D'OPERA - SCALA 1:500

QUADRILATERO
Marche Umbria S.p.A.

ASSE VIARIO MARCHE-UMBRIA
E QUADRILATERO DI PENETRAZIONE INTERNA
MAXILOTTO 1

PROGETTO ESECUTIVO

<p>CONTRAENTE GENERALE</p> <p>Val di Chienti S.p.A.</p>	<p>IL RESPONSABILE DEL CONTRAENTE GENERALE</p>	
<p>GRUPPO DI PROGETTAZIONE DEL PROGETTO ESECUTIVO APPROVATO</p> <p>ATI: TECHNITAL s.p.a. (mandataria) EGIS STRUCTURES & ENVIRONNEMENT S.A. SICS s.r.l. Società Italiana Consulenza Strade S.I.S. Studio di Ingegneria Stradale s.r.l. SOIL Geologia Geotecnica Opere in sotterraneo Difesa del territorio</p>	<p>IL PROGETTISTA</p>	
<p>INTEGRAZIONE PRESTAZIONI SPECIALISTICHE <i>Dott. Ing. M. Raccosta</i></p>	<p>IL GEOLOGO</p>	
<p>IL GEOLOGO</p> <p><i>Dott. Geol. F. Ferrari</i></p>	<p>IL RESPONSABILE DELLA CONGRUENZA FUNZIONALE CON IL PROGETTO ESECUTIVO APPROVATO (ATI: TECHNITAL-EGIS-SOIL-SIG-SICS)</p>	
<p>VISTO: IL RESPONSABILE DEL PROCEDIMENTO</p> <p><i>Dott. Ing. Vincenzo Lomma</i></p>	<p>VISTO: IL COORDINATORE DELLA SICUREZZA IN FASE DI ESECUZIONE</p>	<p>LA DIREZIONE LAVORI</p>

SUBLOTTO 1.2: S.S. 77 "VAL DI CHIEN TI" TRONCO PONTELATRAVE - FOLIGNO
TRATTI FOLIGNO-VALMENOTRE E GALLERIA MUCCIA-PONTELATRAVE (inclusa galleria)

RIPRISTINO VIABILITA' SECONDARIA - **STRADA 23**
STATO DI FATTO: RILIEVO
(Ortofoto, Planimetria, Profilo e Sezioni tipo)

Codice Unico di Progetto (CUP) F12C03000050010 (Delibera CIPE 13/2004)		REVISIONE	FOLIO	SCALA
Opero	Lotto	Stato	Settore	WSP
LO703	A1	E	P	CA10200
Disegnato	Tip. Dis.	N. Progress.		
CAN	PLA	059		
D				
B				
C				
A	EMMISSIONE	15.07.2015	Scamardella C.	Mandarini G.
REV.	DESCRIZIONE	DATA	REDATTO	VERIFICATO
			APPROVATO	APPROVATO RESP. TECNICO ANS