


PLANIMETRIA STATO DI FATTO - SCALA 1:1000


- LEGENDA**
- Delimitazione strada di cantiere (da progetto esecutivo)
 - Delimitazione effettiva strada di cantiere
 - Pavimentazione: strato di base e strato di fondazione in misto 30 cm
 - Terreno di riporto
 - Stabilizzato
 - Terreno naturale
 - Asse di progetto
 - Vegetazione ripariale e/o boschiva
 - Perimetro particella catastale
 - 00 Identificativo particella catastale




ORTOFOTO STATO DI FATTO 2011 - SCALA 1:1000

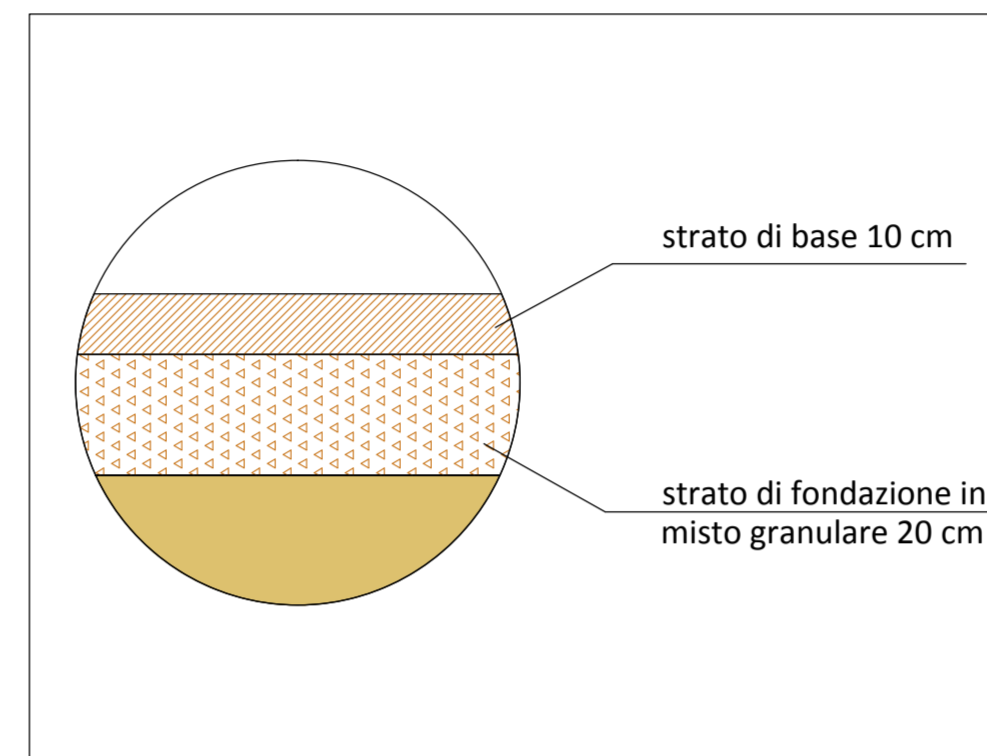

PARTICOLARE A: PAVIMENTAZIONE - FUORI SCALA

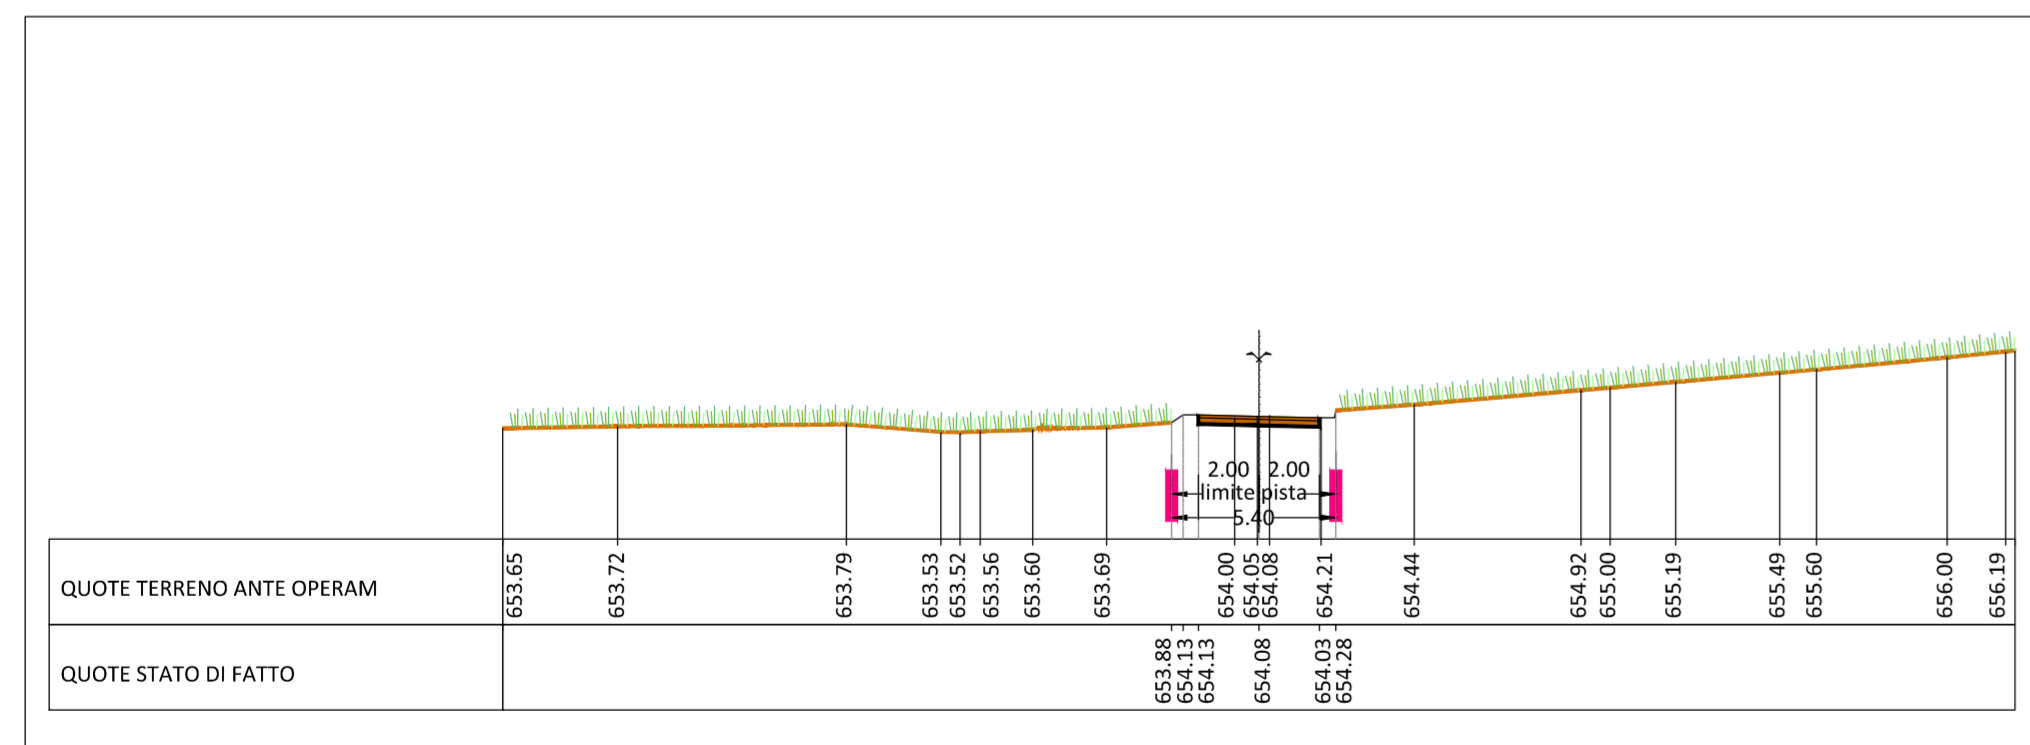

SEZIONE 1- TIPO D - SCALA 1:250

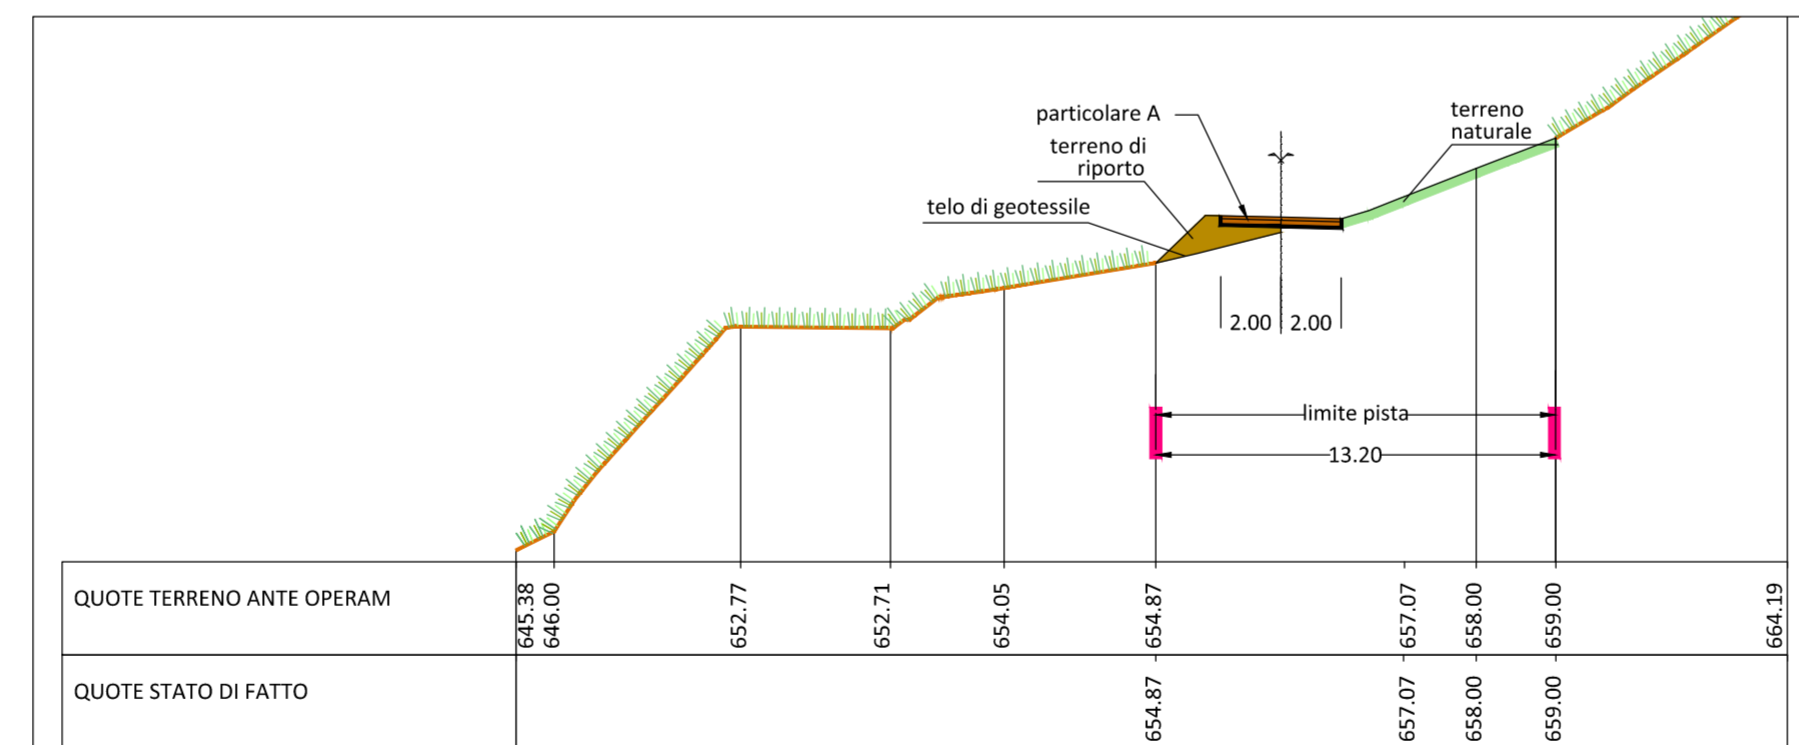

SEZIONE 2 - TIPO D - SCALA 1:250

- TIPOLOGIA DI SEZIONE**
- TIPO A = Rilevato
 - TIPO B = Trincea
 - TIPO C = Raso
 - TIPO D = Mezzacosta

ASSE VIARIO MARCHE-UMBRIA
E QUADRILATERO DI PENETRAZIONE INTERNA
MAXILOTTA 1

PROGETTO ESECUTIVO

<p>CONTRAENTE GENERALE</p> <div style="text-align: center;"> </div> <p>GRUPPO DI PROGETTAZIONE DEL PROGETTO ESECUTIVO APPROVATO</p> <p>ATI: TECHNITAL s.p.a. (mandataria) EGIS STRUCTURES & ENVIRONNEMENT S.A. SICS s.r.l. Società Italiana Consulenza Strade S.I.S. Studio di Ingegneria Stradale s.r.l. SOIL Geologia Geotecnica Opere in sottoterraneo Difesa del territorio</p> <p>INTEGRAZIONE PRESTAZIONI SPECIALISTICHE <i>Dott. Ing. M. Raccosta</i></p> <p>IL GEOLOGO <i>Dott. Geol. F. Ferrari</i></p> <p>VISTO: IL RESPONSABILE DEL PROCEDIMENTO <i>Dott. Ing. Vincenzo Lomma</i></p>	<p>IL RESPONSABILE DEL CONTRAENTE GENERALE</p> <p>IL PROGETTISTA</p> <div style="text-align: center;"> </div> <p>IL GEOLOGO</p> <p>IL RESPONSABILE DELLA CONGRUENZA FUNZIONALE CON IL PROGETTO ESECUTIVO APPROVATO (ATI: TECHNITAL-EGIS-SOIL-SIS-SICS)</p> <p>LA DIREZIONE LAVORI</p>	
<p>SUBLOTTO 2.1: S.S. 77 "VAL DI CHIENTI" TRONCO PONTELATRAVE - FOLIGNO TRATTO VALMENOTRE - GALLERIA MUCCIA (esclusa galleria)</p> <p>RIPRISTINO VIABILITA' SECONDARIA - STRADA 9 STATO DI FATTO: RILIEVO (Ortofoto, Planimetria e Sezioni tipo)</p>	
<p>Codice Unico di Progetto (CUP) F12C03000050011 ex F12C03000050010 (comunicazione CIPE 20/04/2015)</p>	
<table border="1" style="width: 100%; border-collapse: collapse;"> <thead> <tr> <th>Opera</th> <th>Lotto</th> <th>Stato</th> <th>Settore</th> <th>WBS</th> <th>Disciplina</th> <th>Tipo Doc.</th> <th>N. Progress.</th> <th>REVISIONE</th> <th>FOGLIO</th> <th>SCALA</th> </tr> </thead> <tbody> <tr> <td>L0703</td> <td>A2</td> <td>E</td> <td>P</td> <td>CA40200</td> <td>CAN</td> <td>PLA</td> <td>052</td> <td>A</td> <td></td> <td></td> </tr> </tbody> </table>		Opera	Lotto	Stato	Settore	WBS	Disciplina	Tipo Doc.	N. Progress.	REVISIONE	FOGLIO	SCALA	L0703	A2	E	P	CA40200	CAN	PLA	052	A																																			
Opera	Lotto	Stato	Settore	WBS	Disciplina	Tipo Doc.	N. Progress.	REVISIONE	FOGLIO	SCALA	
L0703	A2	E	P	CA40200	CAN	PLA	052	A	
<table border="1" style="width: 100%; border-collapse: collapse;"> <tbody> <tr> <td>D</td> <td></td> <td></td> <td></td> <td></td> <td></td> <td></td> <td></td> <td></td> <td></td> <td></td> </tr> <tr> <td>C</td> <td></td> <td></td> <td></td> <td></td> <td></td> <td></td> <td></td> <td></td> <td></td> <td></td> </tr> <tr> <td>B</td> <td></td> <td></td> <td></td> <td></td> <td></td> <td></td> <td></td> <td></td> <td></td> <td></td> </tr> <tr> <td>A</td> <td>EMISSIONE</td> <td></td> <td></td> <td>15.07.2015</td> <td>Scamardello C.</td> <td>Mandarini G.</td> <td>Lamberti R.</td> <td></td> <td></td> <td></td> </tr> <tr> <td>REV.</td> <td>DESCRIZIONE</td> <td></td> <td></td> <td>DATA</td> <td>REDATO</td> <td>VERIFICATO</td> <td>APPROVATO</td> <td>APPROVATO RESP. TECNICO ANAS</td> <td></td> <td></td> </tr> </tbody> </table>		D											C											B											A	EMISSIONE			15.07.2015	Scamardello C.	Mandarini G.	Lamberti R.				REV.	DESCRIZIONE			DATA	REDATO	VERIFICATO	APPROVATO	APPROVATO RESP. TECNICO ANAS		
D	
C	
B	
A	EMISSIONE			15.07.2015	Scamardello C.	Mandarini G.	Lamberti R.	
REV.	DESCRIZIONE			DATA	REDATO	VERIFICATO	APPROVATO	APPROVATO RESP. TECNICO ANAS	