


PLANIMETRIA STATO DI FATTO - SCALA 1:2000




ORTOFOTO STATO DI FATTO A MAGGIO 2013 - SCALA 1:2000

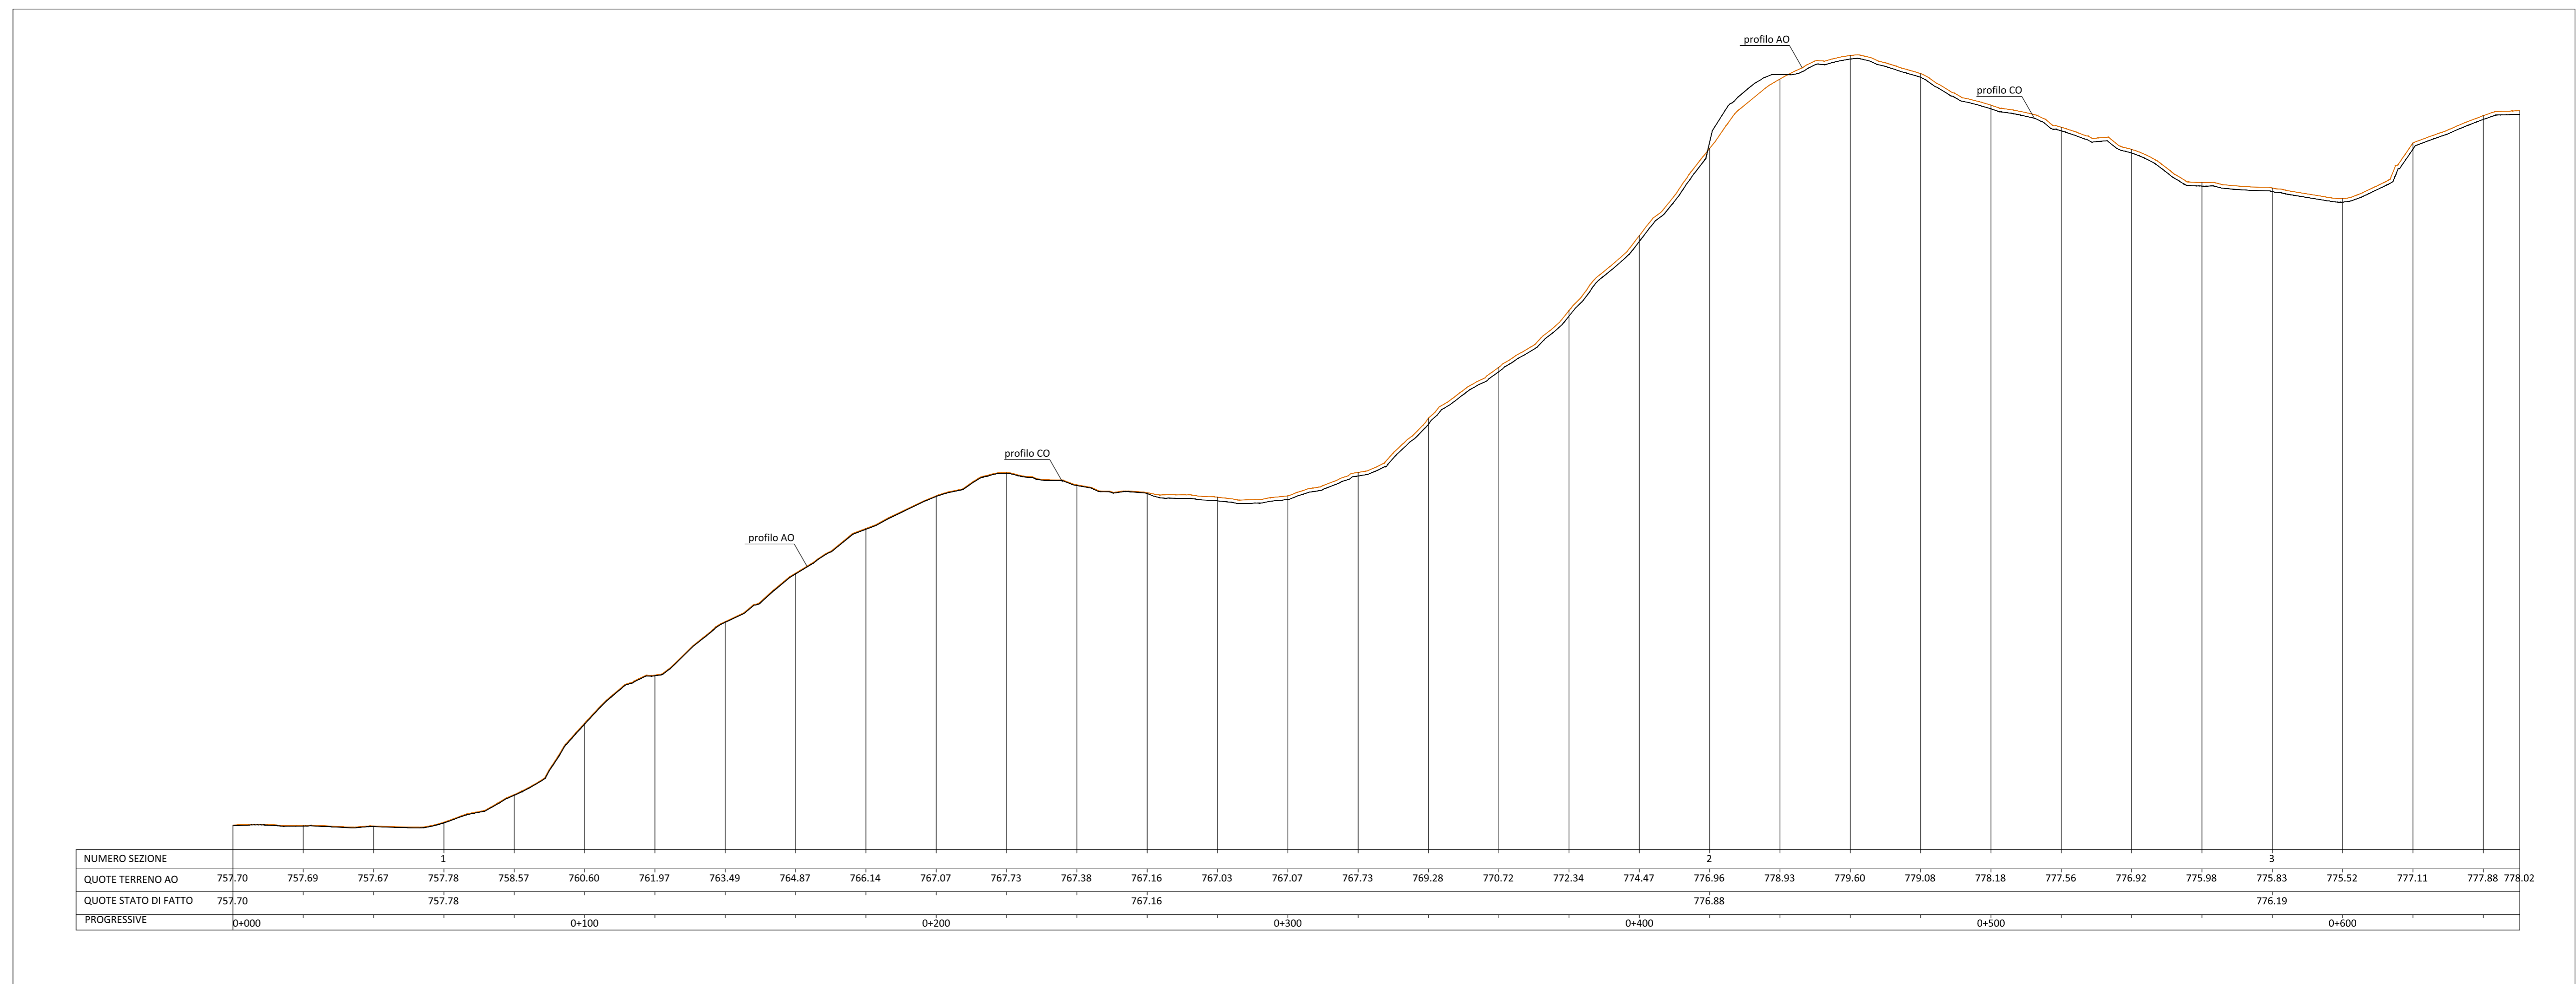


PROFILO ANTE OPERAM E CORSO D'OPERA - SCALA 1:1000 (asse X)/1:100 (asse Y)

LEGENDA

- Delimitazione strada di cantiere (da progetto esecutivo)
- Delimitazione effettiva strada di cantiere
- Pavimentazione: strato di base e strato di fondazione in misto 50 cm
- Terreno di riporto
- Stabilizzato
- Asfalto
- Profilo AO
- Profilo CO
- Asse di progetto
- Vegetazione ripariale e/o boschiva
- Perimetro particella catastale
- 00 Identificativo particella catastale

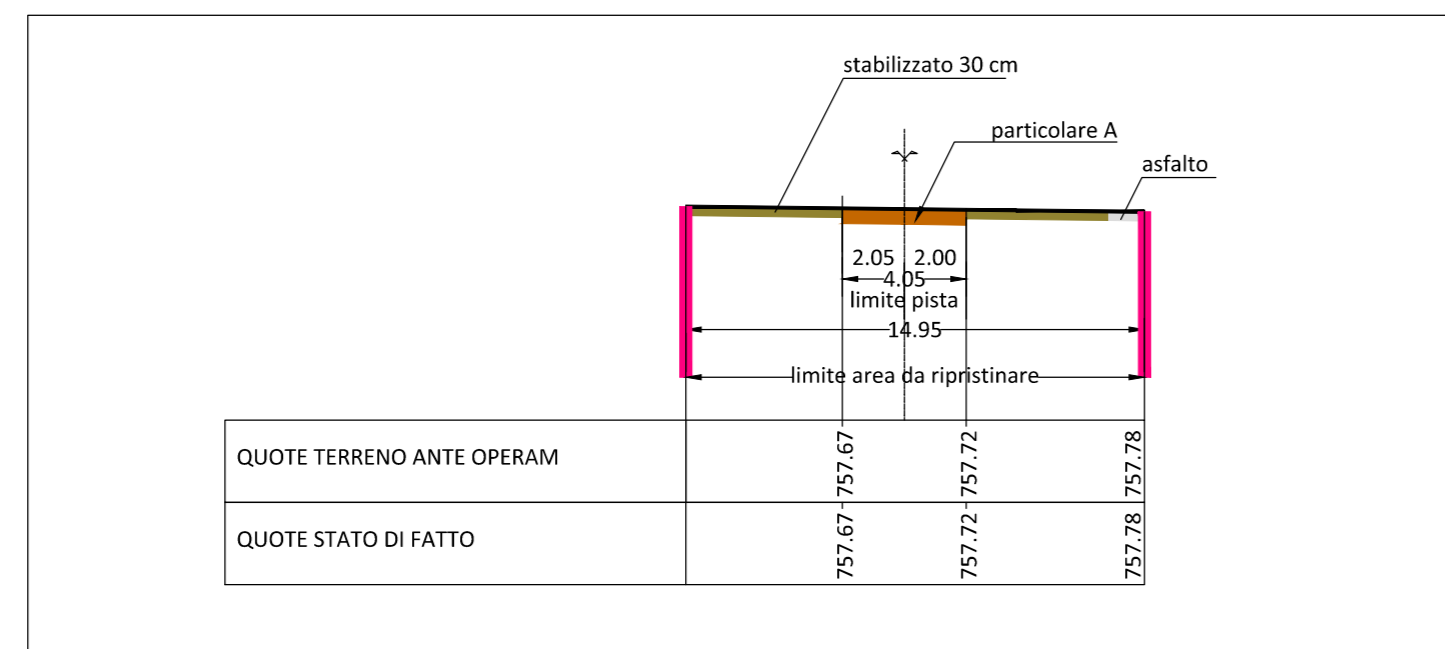


SEZIONE 1- TIPO C - SCALA 1:250

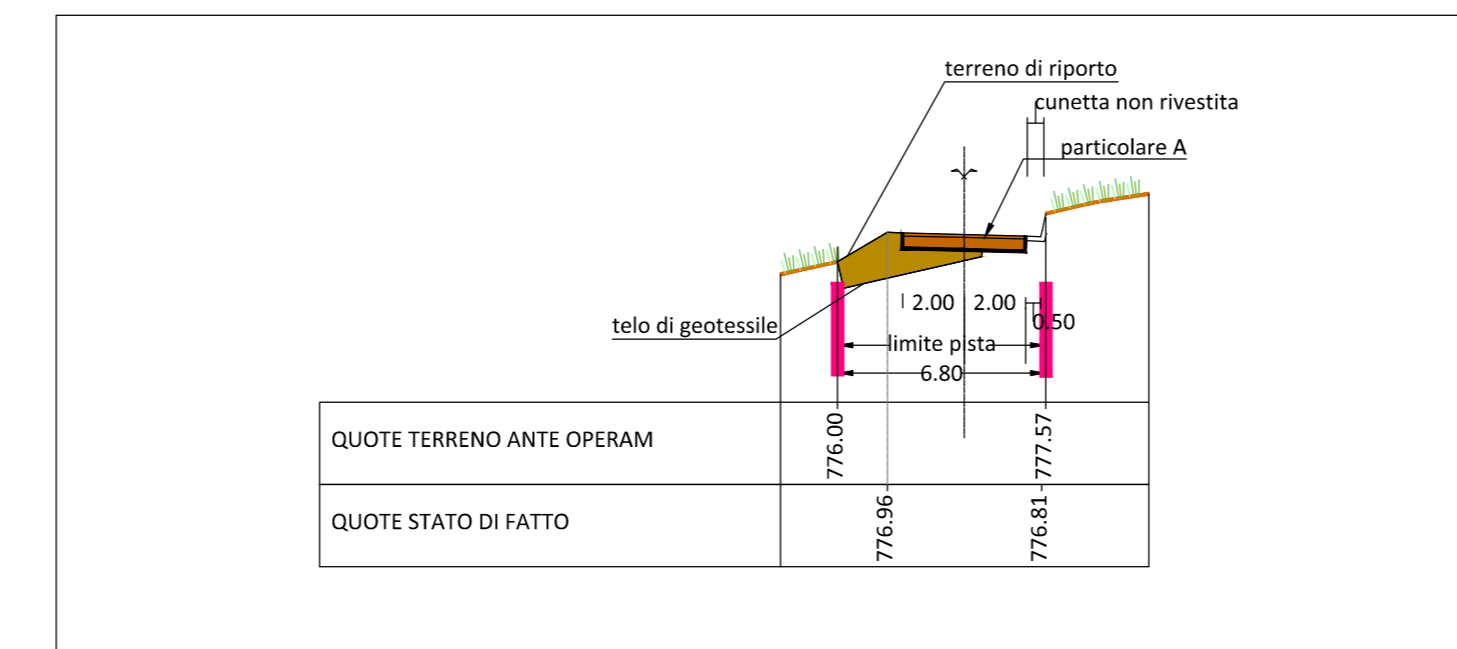


SEZIONE 2 - TIPO D - SCALA 1:250

TIPOLOGIA DI SEZIONE

- TIPO A = Rilevato
- TIPO B = Trincea
- TIPO C = Raso
- TIPO D = Mezzacosta

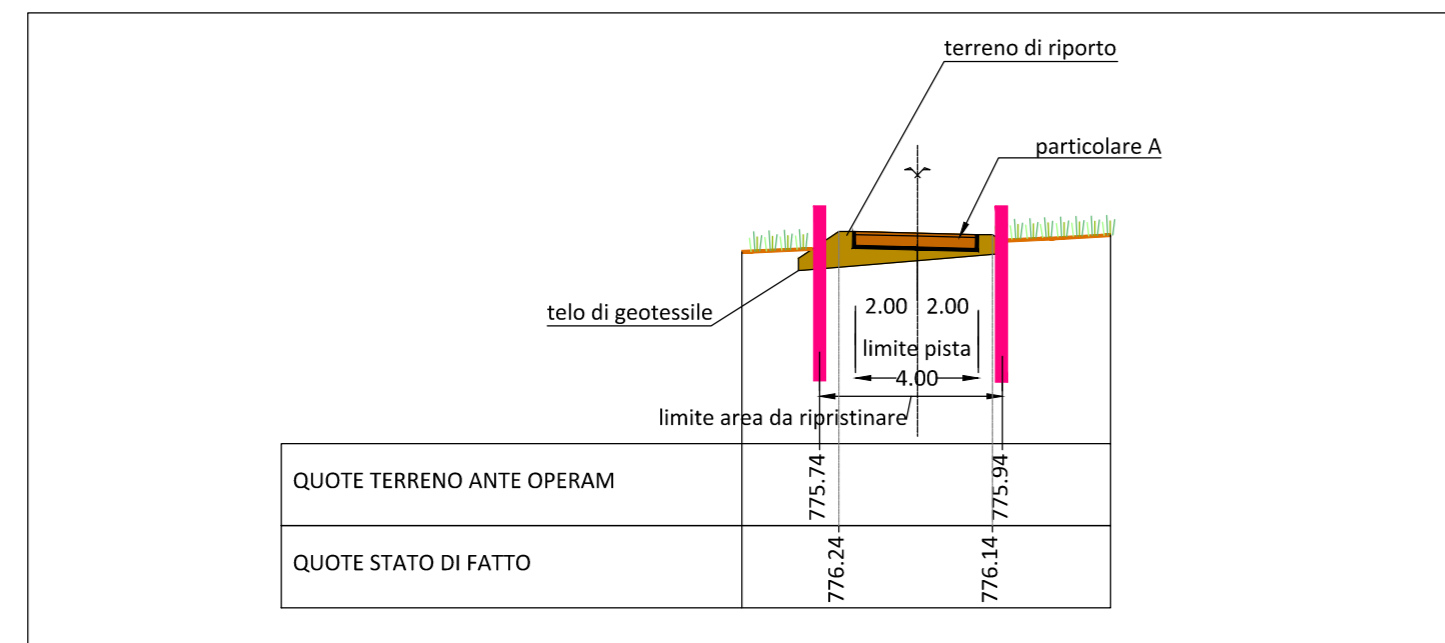

SEZIONE 3- TIPO A - SCALA 1:250

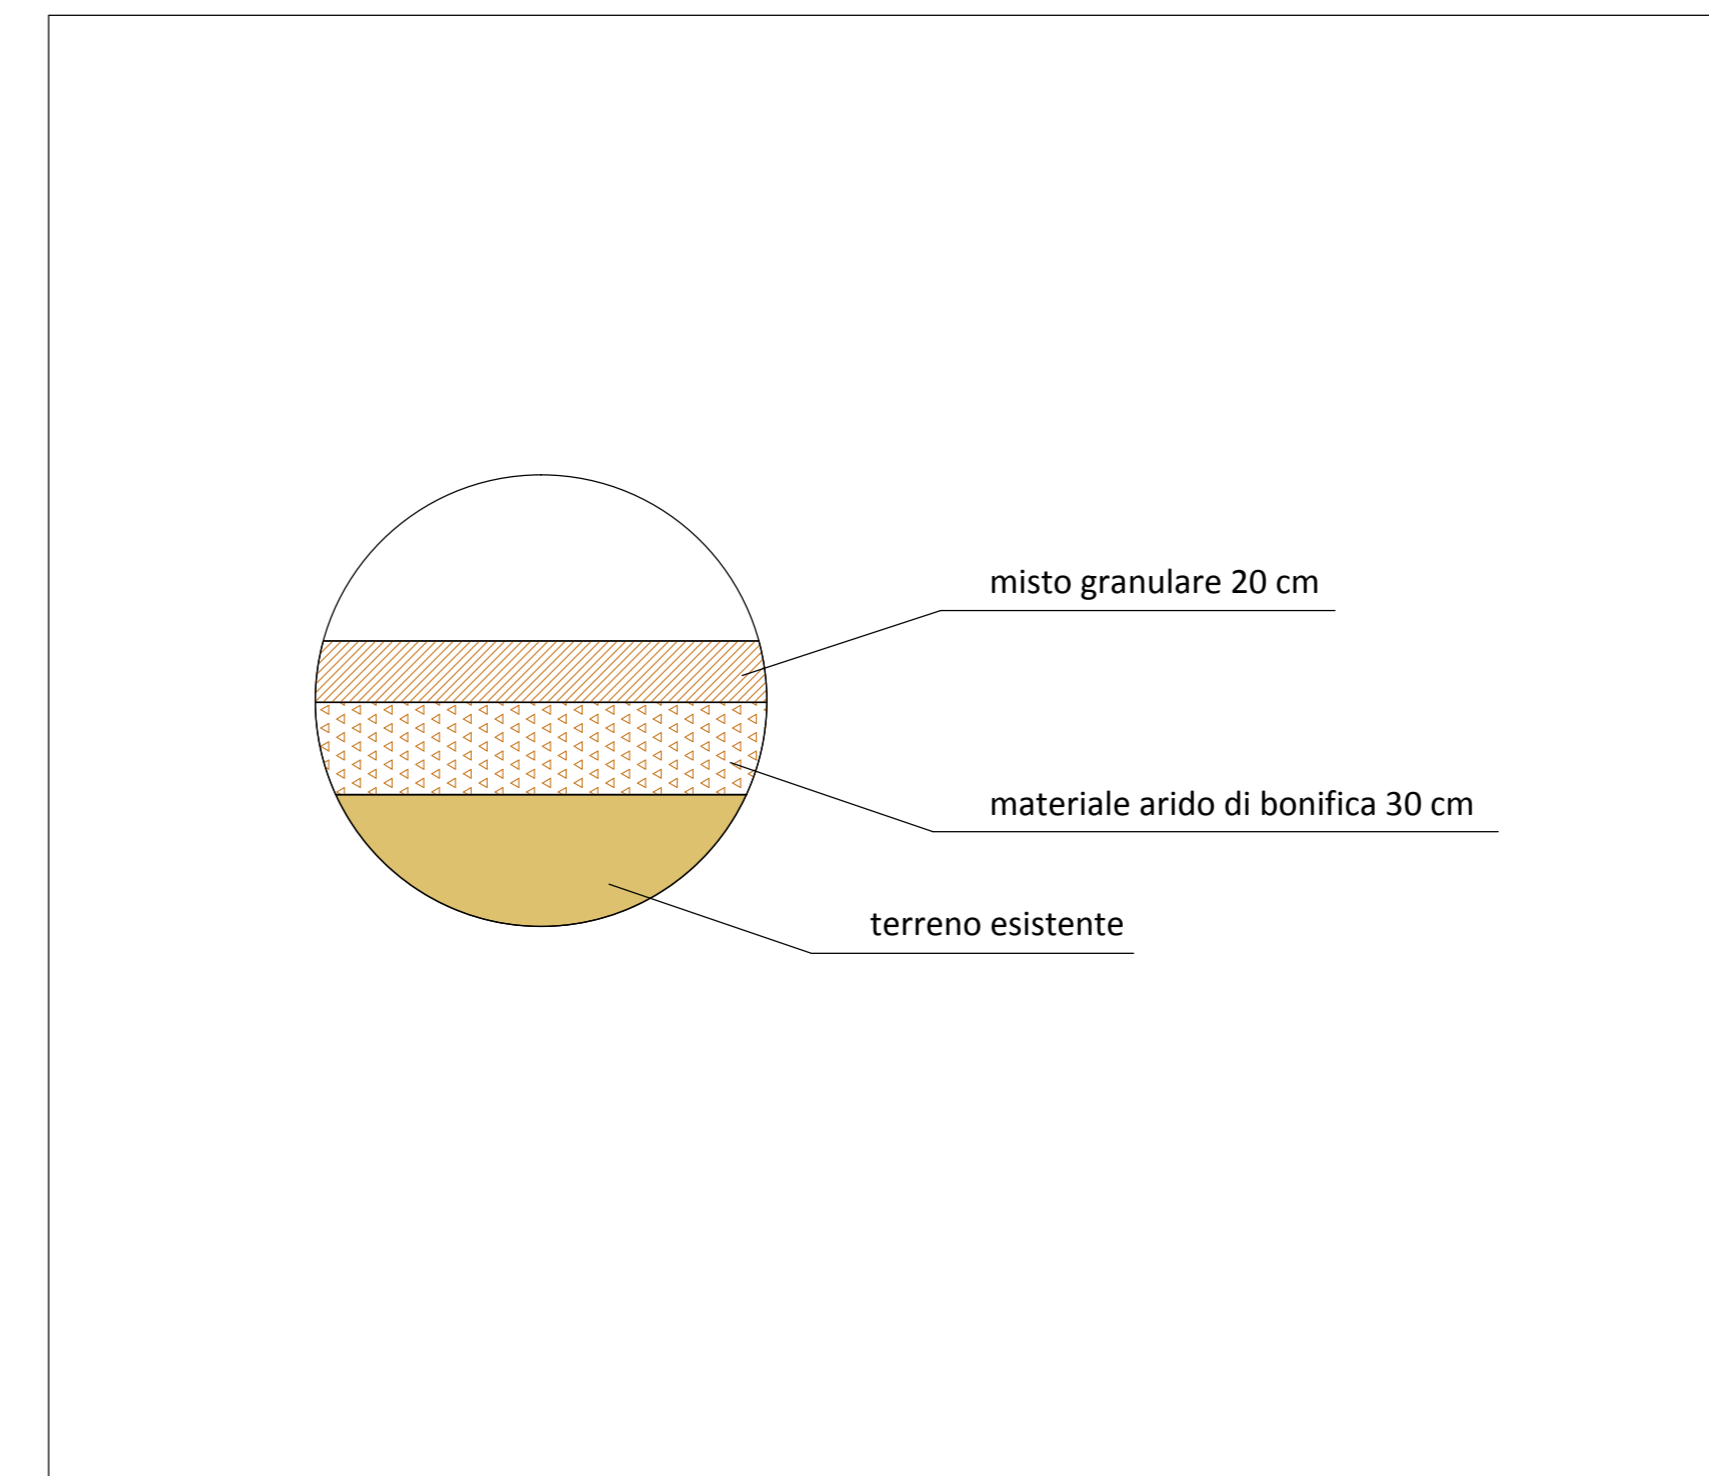

**ASSE VIARIO MARCHE-UMBRIA
E QUADRILATERO DI PENETRAZIONE INTERNA
MAXILOTTO 1**

PROGETTO ESECUTIVO

CONTRAENTE GENERALE		IL RESPONSABILE DEL CONTRAENTE GENERALE																																	
Val di Chienti S.p.A.																																			
GRUPPO DI PROGETTAZIONE DEL PROGETTO ESECUTIVO APPROVATO		IL PROGETTISTA																																	
AT: TECHNITAL s.p.a. (mandataria) EGIS STRUCTURES & ENVIRONNEMENT S.A. SICS s.r.l. Società Italiana Consulenza Strade S.I.S. Studio di Ingegneria Stradale s.r.l. SOL Geologia Geotecnica Opere in sotterraneo Difesa del territorio																																			
INTEGRAZIONE PRESTAZIONI SPECIALISTICHE <i>Dott. Ing. M. Raccosta</i>		IL GEOLOGO																																	
IL GEOLOGO <i>Dott. Geol. F. Ferrari</i>		IL RESPONSABILE DELLA CONGRUENZA FUNZIONALE CON IL PROGETTO ESECUTIVO APPROVATO (AT: TECHNITAL-EGIS-SOL-SIS-SICS)																																	
VISTO IL RESPONSABILE DEL PROCEDIMENTO	VISTO IL COORDINATORE DELLA SICUREZZA IN FASE DI ESECUZIONE	LA DIREZIONE LAVORI																																	
<i>Dott. Ing. Vincenzo Lemma</i>																																			
SUBLOTTO 2.1: S.S. 77 "VAL DI CHIENTI" TRONCO PONTELATRAVE - FOLIGNO TRATTO VALMONTRE - GALLERIA MUCCIA (esclusa galleria) RIPRISTINO VIABILITA' SECONDARIA - STRADA 16 STATO DI FATTO: RILIEVO (Ortofoto, Planimetria, Profilo e Sezioni tipo)																																			
Codice Unico di Progetto (CUP) F12C0300050010 (Delibera GRE 13/2004)		REVISIONE	FOGLIO																																
<table border="1" style="width: 100%; border-collapse: collapse;"> <thead> <tr> <th>Descr.</th> <th>Rev.</th> <th>Aut.</th> <th>Data</th> </tr> </thead> <tbody> <tr> <td>A</td> <td>1</td> <td>0703</td> <td>02</td> </tr> </tbody> </table>	Descr.	Rev.	Aut.	Data	A	1	0703	02	<table border="1" style="width: 100%; border-collapse: collapse;"> <thead> <tr> <th>Descr.</th> <th>Rev.</th> <th>Aut.</th> <th>Data</th> </tr> </thead> <tbody> <tr> <td>A</td> <td>1</td> <td>0402</td> <td>00</td> </tr> </tbody> </table>	Descr.	Rev.	Aut.	Data	A	1	0402	00	<table border="1" style="width: 100%; border-collapse: collapse;"> <thead> <tr> <th>Descr.</th> <th>Rev.</th> <th>Aut.</th> <th>Data</th> </tr> </thead> <tbody> <tr> <td>A</td> <td>1</td> <td>0403</td> <td>04</td> </tr> </tbody> </table>	Descr.	Rev.	Aut.	Data	A	1	0403	04	<table border="1" style="width: 100%; border-collapse: collapse;"> <thead> <tr> <th>Descr.</th> <th>Rev.</th> <th>Aut.</th> <th>Data</th> </tr> </thead> <tbody> <tr> <td>A</td> <td>1</td> <td>0403</td> <td>04</td> </tr> </tbody> </table>	Descr.	Rev.	Aut.	Data	A	1	0403	04

REV. A	EMMISSIONE	30.04.2015	Scamardella C. Mandorini G. Lombardi R.																																
REV.	DESCRIZIONE	DATA	REDATTO VERIFICATO APPROVATO																																