



PLANIMETRIA STATO DI FATTO (Scala 1:1000)

SEZIONE TIPO (Scala 1:50)

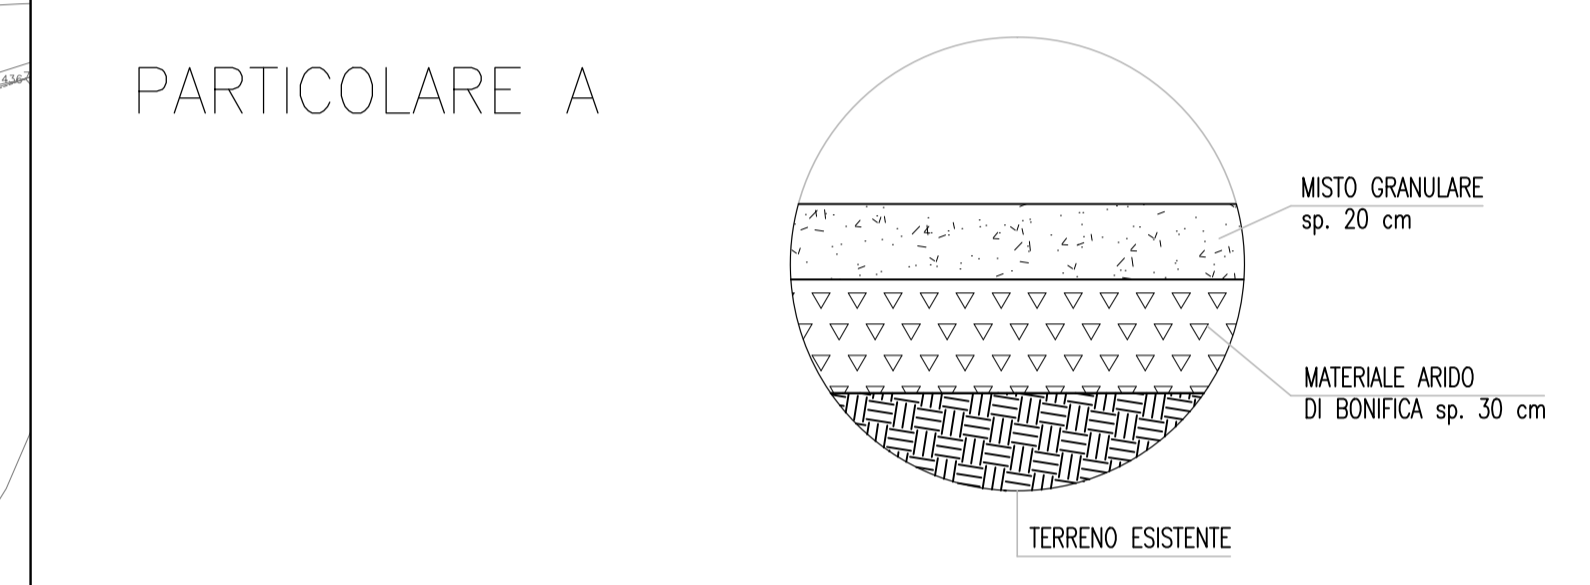

STRADA N° 16 ESEGUITA

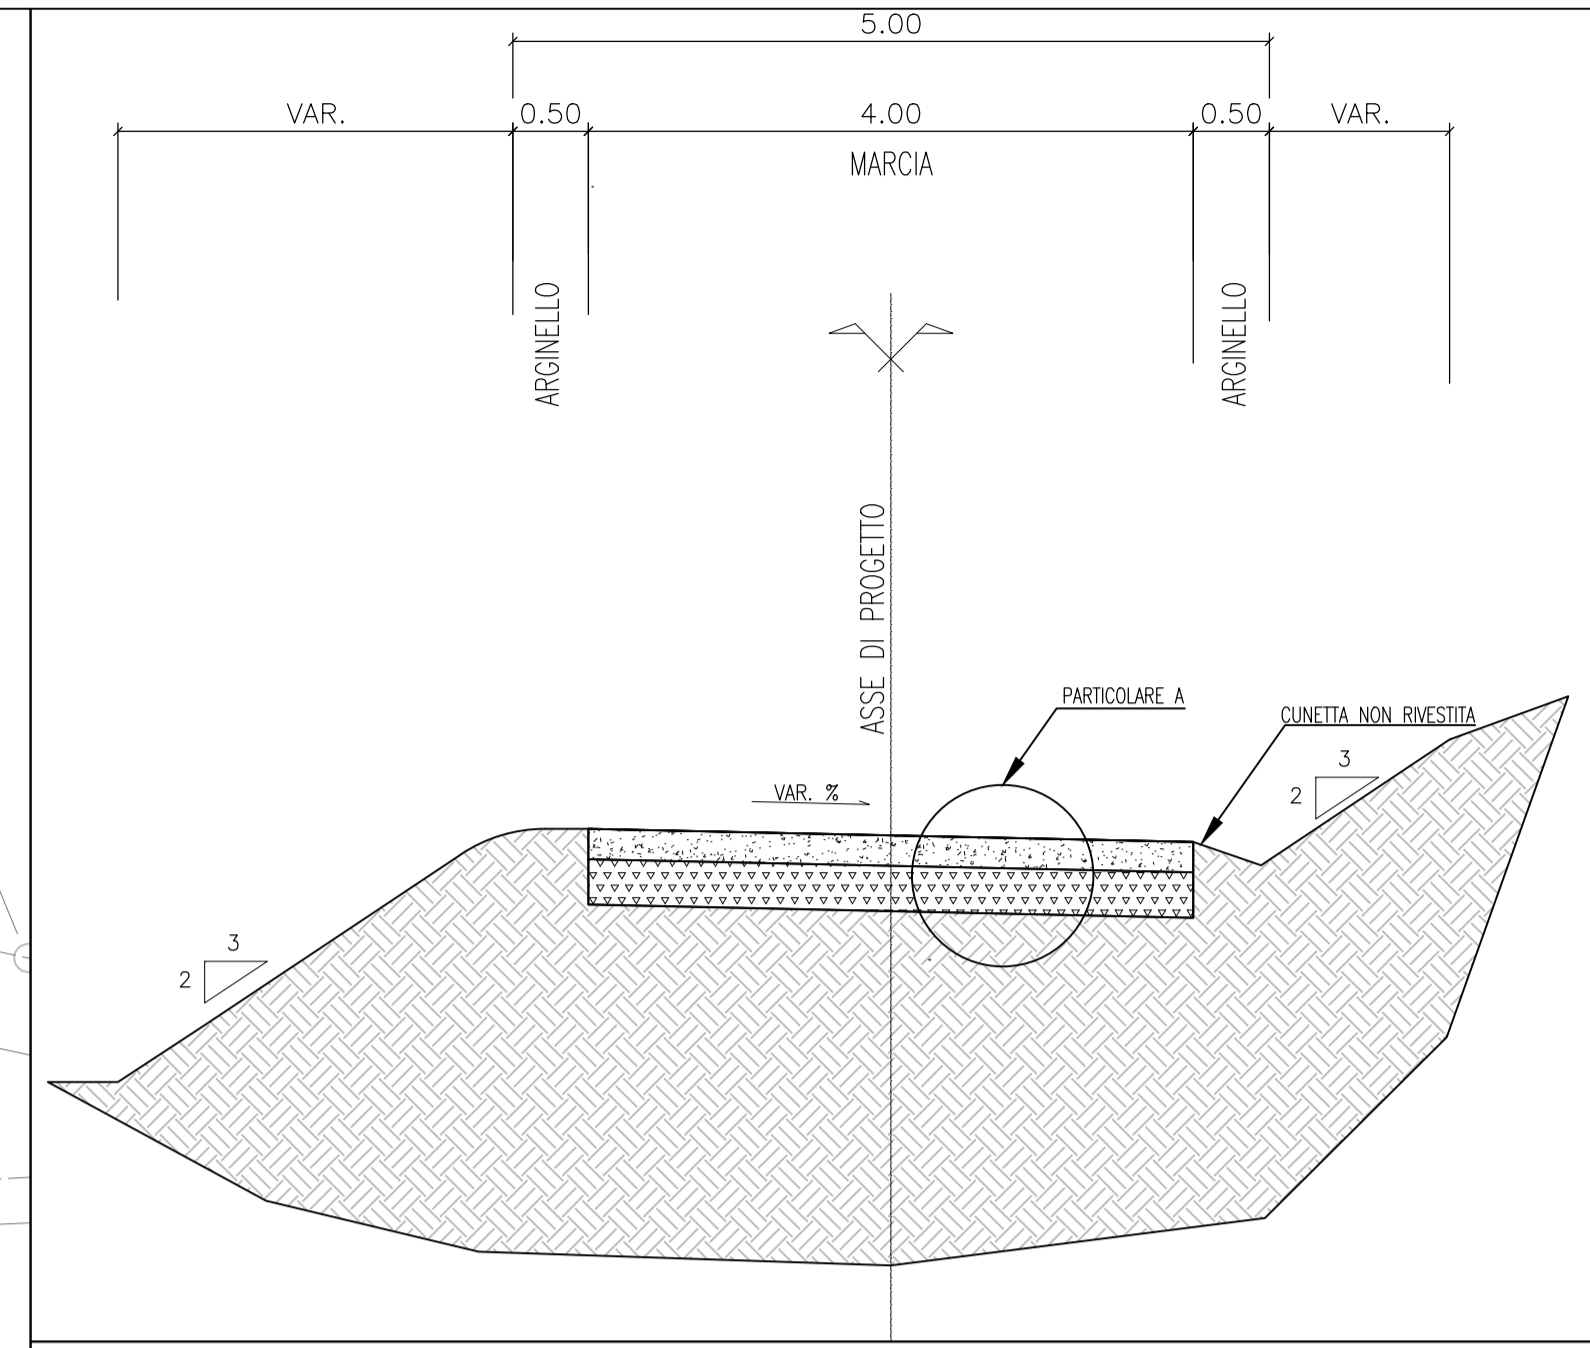

ASSE VIARIO MARCHE-UMBRIA  
E QUADRILATERO DI PENETRAZIONE INTERNA  
MAXILOTTO 1

PROGETTO ESECUTIVO

CONTRAENTE GENERALE		IL RESPONSABILE DEL CONTRAENTE GENERALE
		IL PROGETTISTA
		IL GEOLOGO
GRUPPO DI PROGETTAZIONE DEL PROGETTO ESECUTIVO APPROVATO		IL RESPONSABILE DELLA CONGRUENZA FUNZIONALE CON IL PROGETTO ESECUTIVO APPROVATO (ATI: TECHNITAL-EGIS-SOIL-SIS-SICS)
ATI: TECHNITAL s.p.a. (mandataria) EGIS STRUCTURES & ENVIRONNEMENT S.A. SICS s.r.l. Società Italiana Consulenza Strade S.I.S. Studio di Ingegneria Stradale s.r.l. SOIL Geologia Geotecnica Opere in sottoterraneo Difesa del territorio		Dott. Ing. M. Raccosta Dott. Geol. F. Ferrari
INTEGRAZIONE PRESTAZIONI SPECIALISTICHE		LA DIREZIONE LAVORI
IL GEOLOGO		
VISTO: IL RESPONSABILE DEL PROCEDIMENTO	VISTO: IL COORDINATORE DELLA SICUREZZA IN FASE DI ESECUZIONE	
Dott. Ing. Vincenzo Lomma		

SUBLOTTO 2.1: S.S. 77 "VAL DI CHIENTI" TRONCO PONTELATRAVE - FOLIGNO  
TRATTO VALMENOTRE - GALLERIA MUCCIA (esclusa galleria)  
RIPRISTINO VIABILITA' SECONDARIA - STRADA 16

STATO DI FATTO  
RILIEVO TOPOGRAFICO (PLANIMETRIA, SEZIONI TIPO) - COMPONENTE GEOMORFOLOGICA

Codice Unico di Progetto (CUP) F12C03000050011 ex F12C03000050010 (comunicazione CPE 20/04/2015)

Opera	Lotto	Stato	Settore	WBS	Disciplina	Tip. Doc.	N. Progress.	REVISIONE	FOGLIO	SCALA
LO703	A2	E	P	CA40200	CAN	PLA	069	A	---	Varie
D										
C										
B										
A	EMISSIONE						22/06/15	ARCELLI	PELLEGRINI	RASIMELLI
REV.		DESCRIZIONE					DATA	REDATTO	VERIFICATO	APPROVATO

APPROVATO RESP. TECNICO ANAS