


STRALCIO PLANIMETRIA CATASTALE
SCALA 1:2000


ORTOFOTO DI INQUADRAMENTO TRATTA DA GOOGLE
SCALA 1:2000

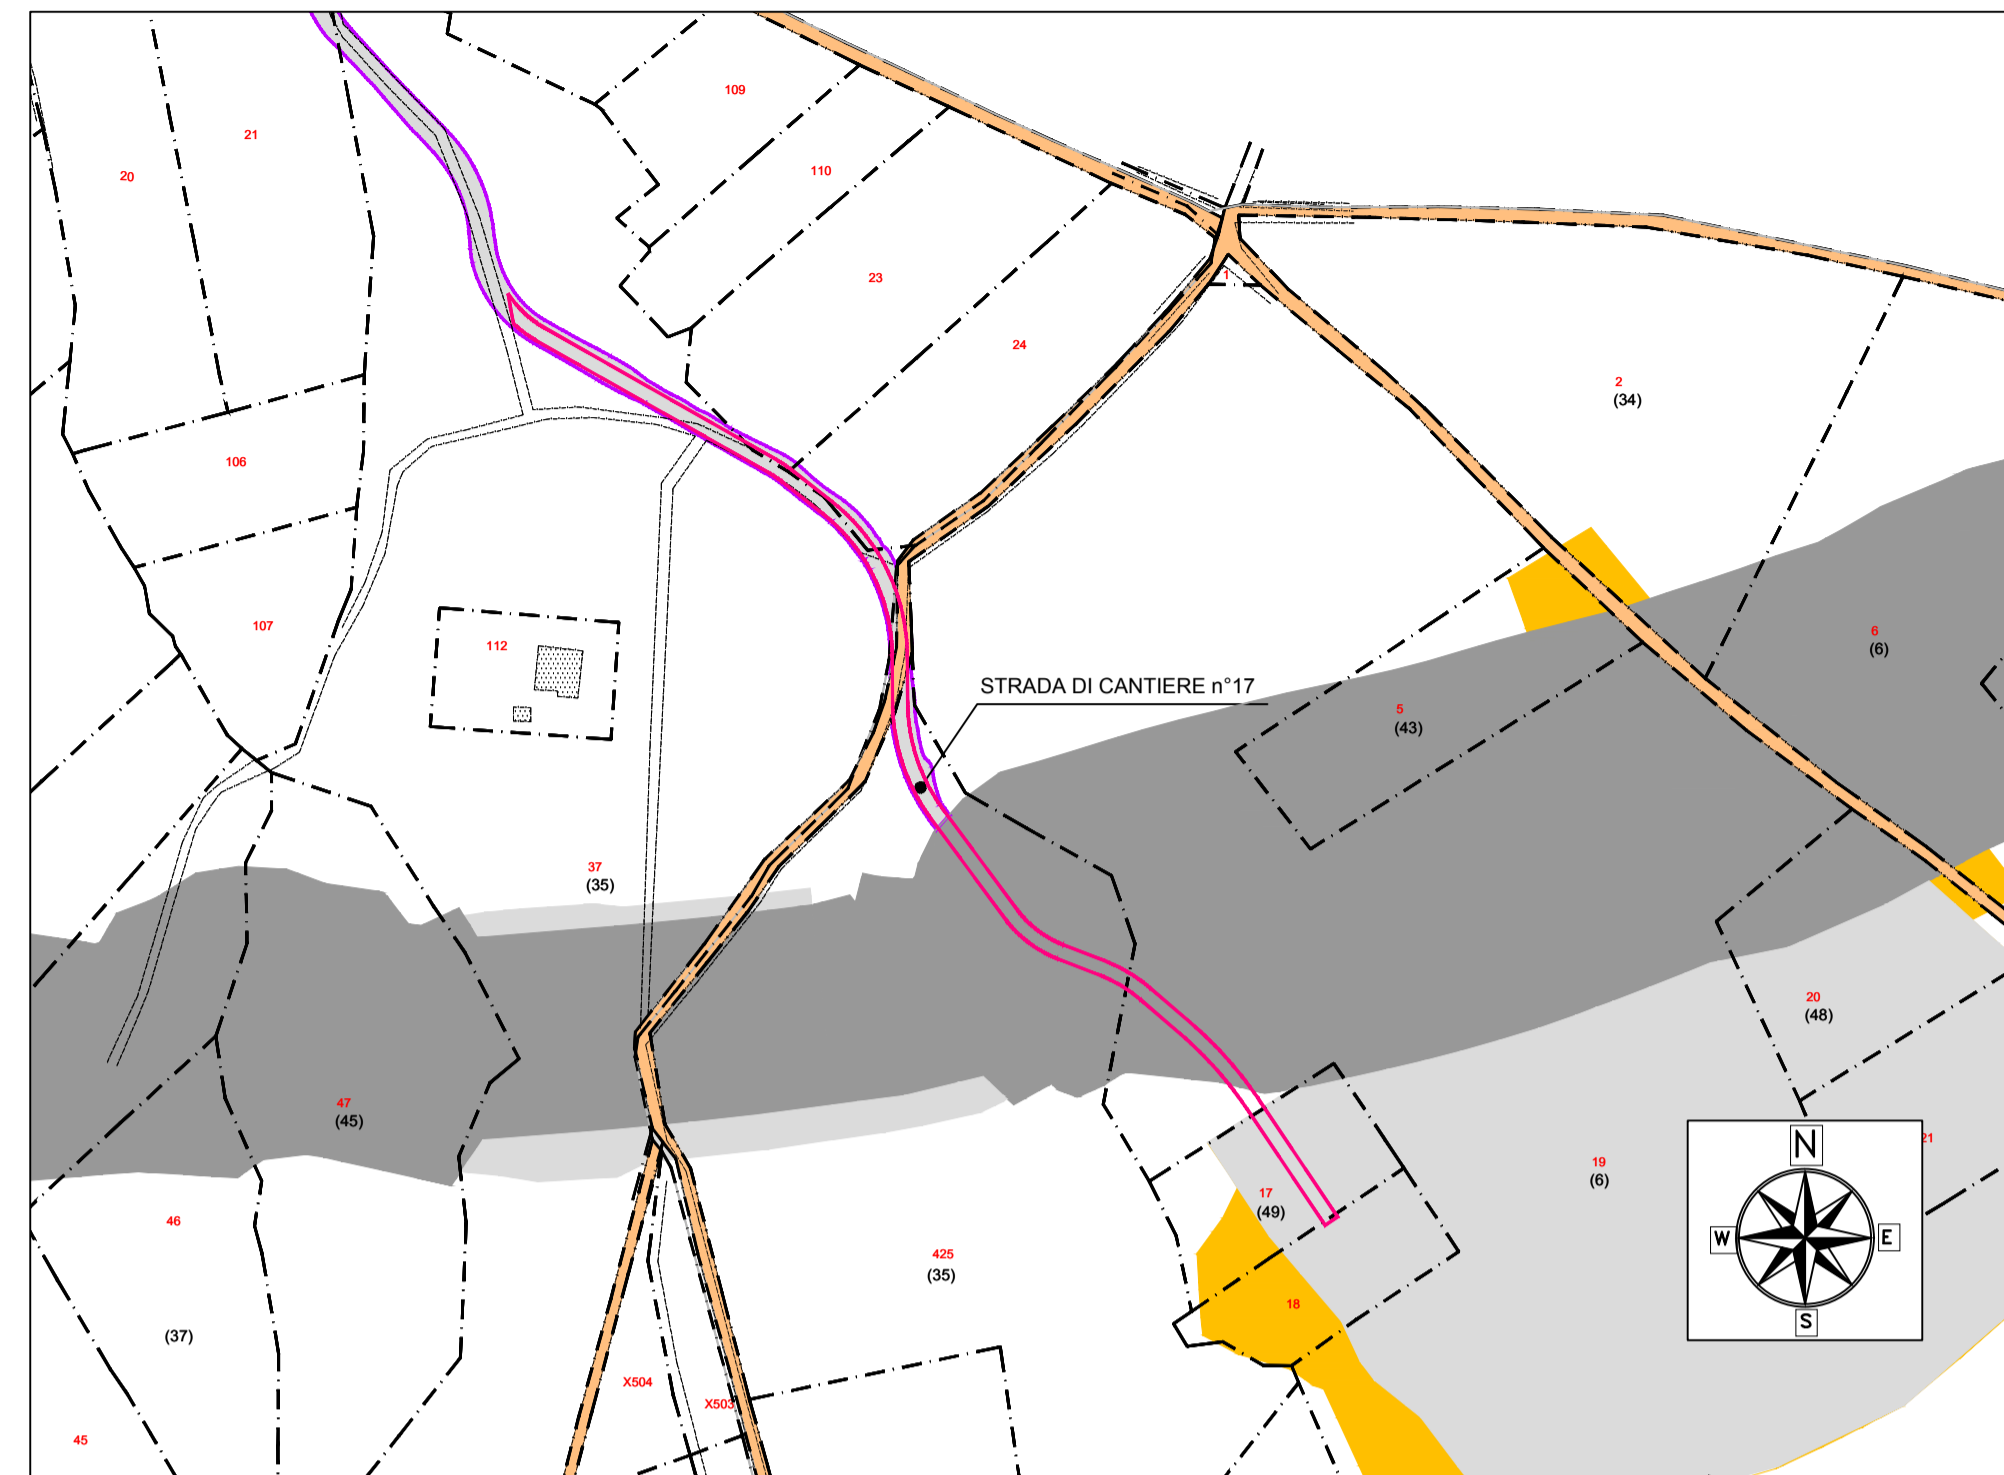


LEGENDA

- Strade pubbliche
- Particella occupata temporaneamente a seguito PEA
- Particella occupata definitivamente
- Particella espropriata per opere complementari
- Particella espropriata per opere di mitigazione
- Particella occupata temporaneamente in aggiunta al PEA
- Particella espropriata per servitù
- Contorno area occupata
- Delimitazione strada (da progetto esecutivo)
- Delimitazione effettiva strada eseguita
- Perimetro particella catastale
- Identificativo particella catastale

STRALCIO PLANIMETRIA GENERALE
SCALA 1:1000

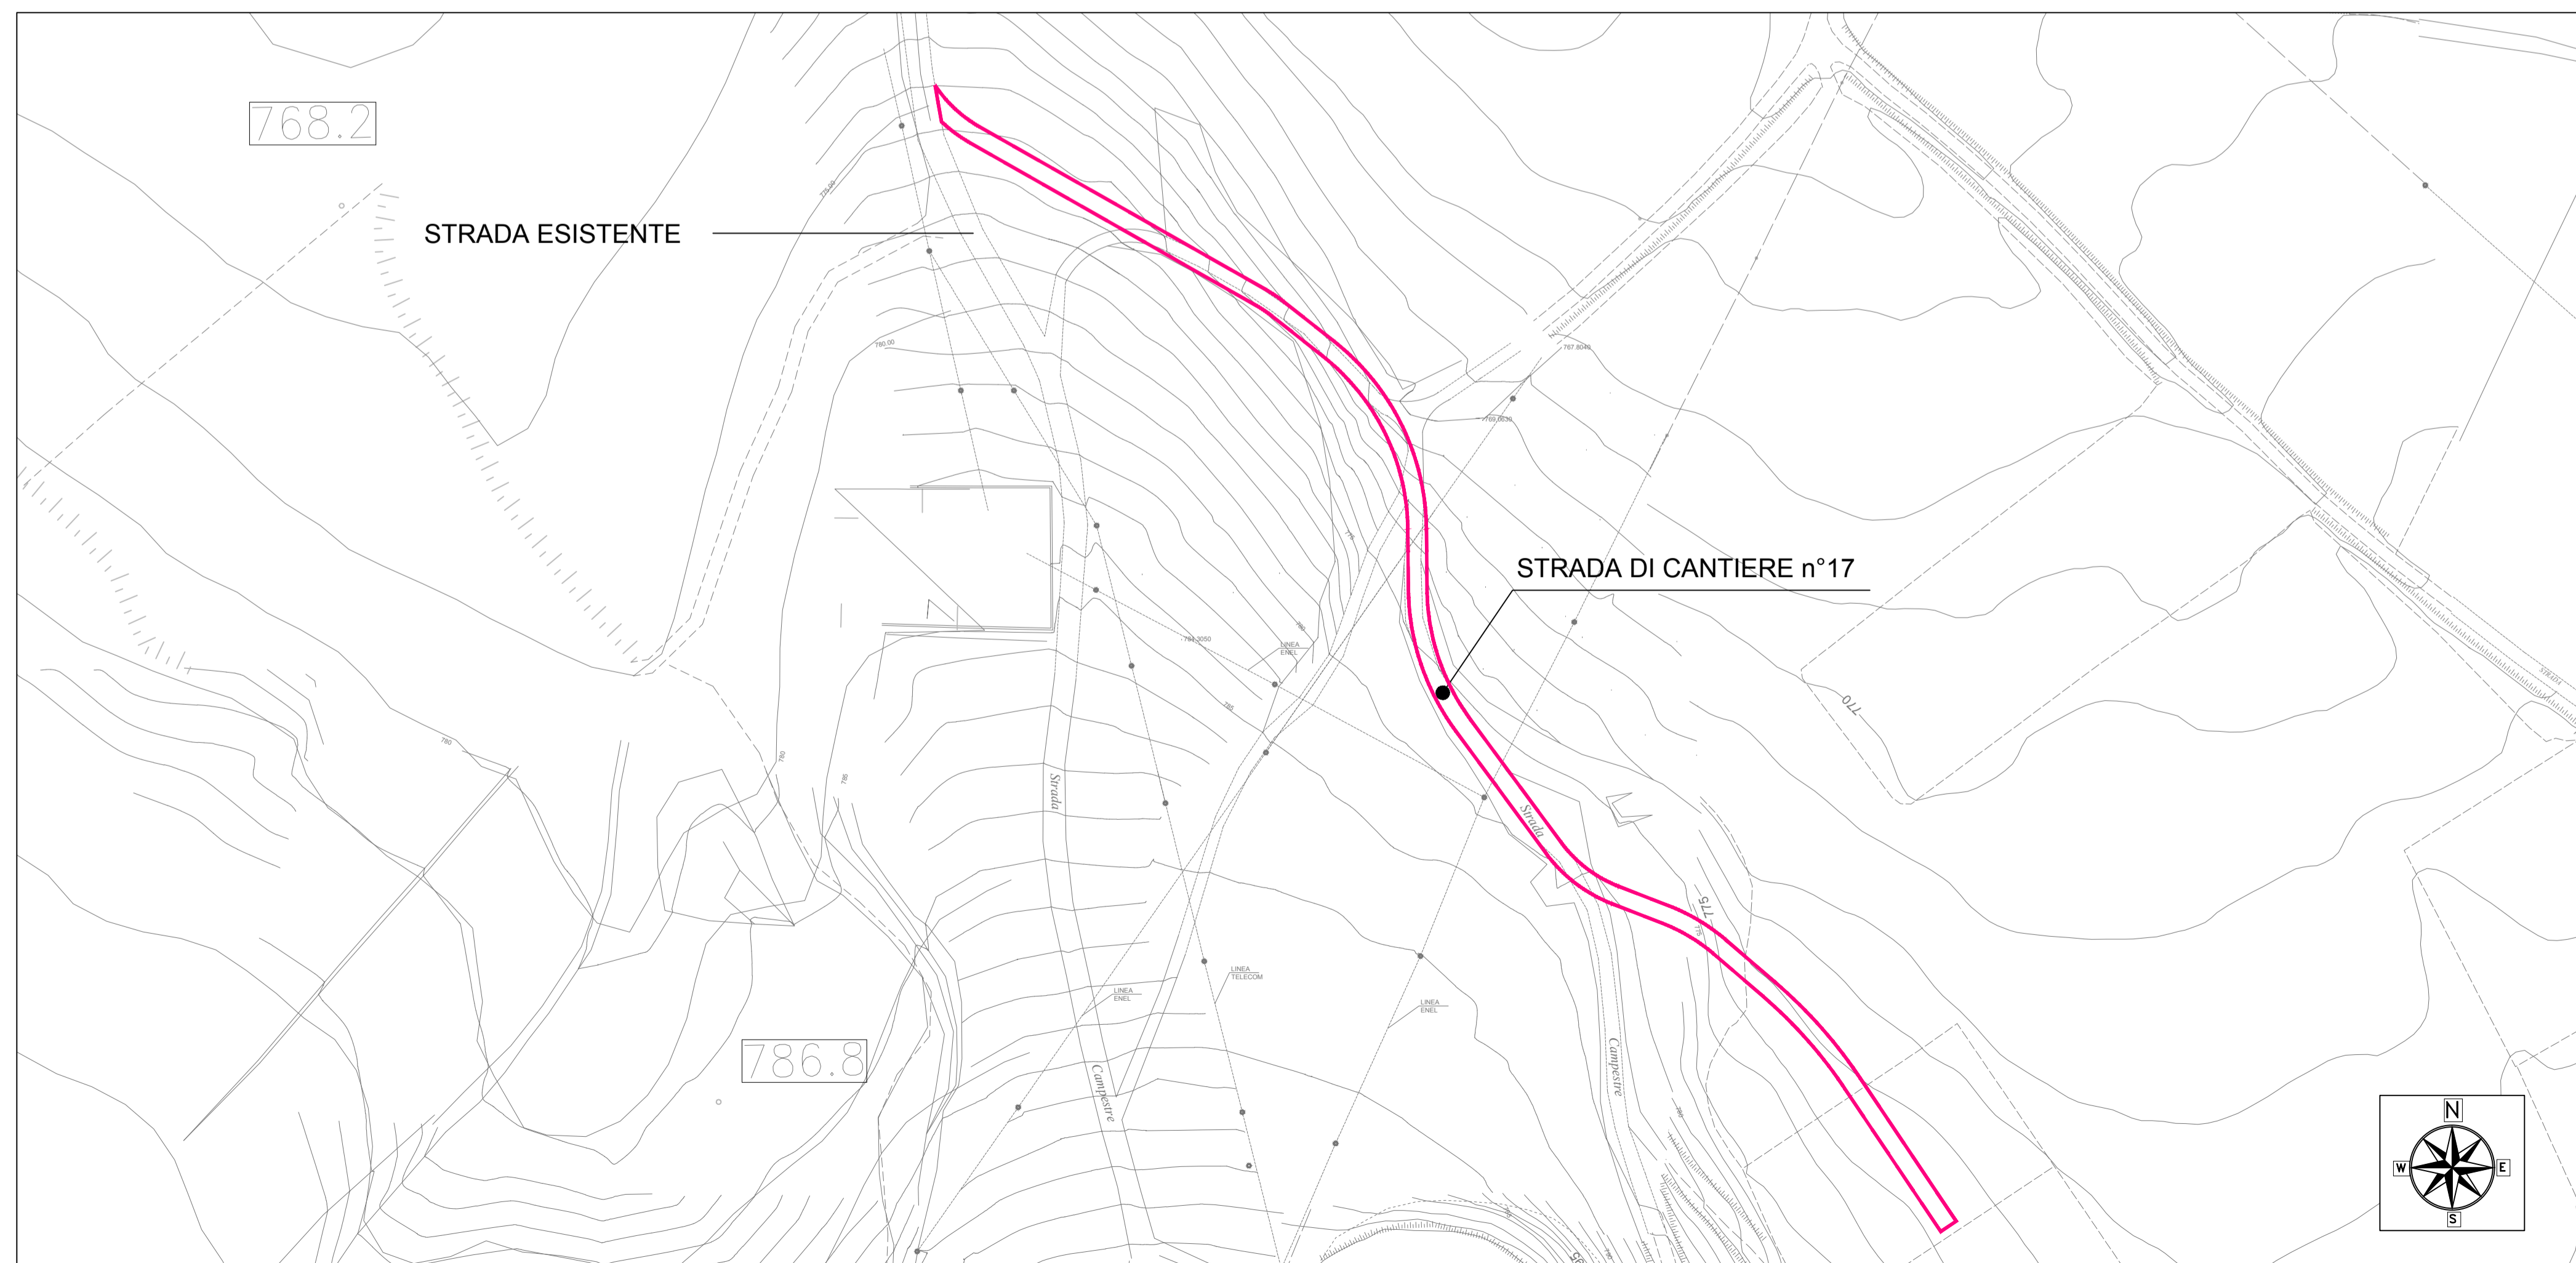

		
[ASSE VIARIO MARCHE-UMBRIA] E QUADRILATERO DI PENETRAZIONE INTERNA MAXILOTTO 1		
PROGETTO ESECUTIVO		
CONTRAENTE GENERALE <div style="text-align: center; border: 2px solid blue; padding: 5px;"> Val di Chienti S.C.p.A. </div>	IL RESPONSABILE DEL CONTRAENTE GENERALE IL PROGETTISTA	
GRUPPO DI PROGETTAZIONE DEL PROGETTO ESECUTIVO APPROVATO		
ATI: TECHNITAL s.p.a. (mandataria) EGIS STRUCTURES & ENVIRONNEMENT S.A. SICS s.r.l. Società Italiana Consulenza Strade S.I.S. Studio di Ingegneria Stradale s.r.l. SOIL Geologia Geotecnica Opere in sottoterraneo Difesa del territorio		
INTEGRAZIONE PRESTAZIONI SPECIALISTICHE <i>Dott. Ing. M. Raccosta</i>		
IL GEOLOGO <i>Dott. Geol. F. Ferrari</i>		IL GEOLOGO
VISTO: IL RESPONSABILE DEL PROCEDIMENTO <i>Dott. Ing. Vincenzo Lommi</i>		VISTO: IL COORDINATORE DELLA SICUREZZA IN FASE DI ESECUZIONE LA DIREZIONE LAVORI
SUBLOTTO 2.1: S.S. 77 "VAL DI CHIENTI" TRONCO PONELATRAVE – FOLIGNO TRATTO VALMENOTRE – GALLERIA MUCCIA (esclusa galleria) RIPRISTINO VIABILITA' SECONDARIA – STRADA 17 STATO ANTE OPERAM INQUADRAMENTO TERRITORIALE E RILIEVO – COMPONENTE GEOMORFOLOGICA		
Codice Unico di Progetto (CUP) F12C03000050011 ex F12C03000050010 (comunicazione CUP 2004/2015)		
REVISIONE FOGLIO SCALA		
CODICE ELAB. E FILE: LO703A2E P CA40200 CAN PLA070		
[D] [C] [E] [A] EMISSIONE 22/06/15 ARCELLI PELLEGRINI RASIMELLI [REV.] DESCRIZIONE DATA REDATTO VERIFICATO APPROVATO APPROVATO RESP. TECNICO ANAS		