



COROGRAFIA Scala 1:700.000

4	26/03/2007	AGGIUNTE ULTERIORI VARIANTI E OTTIMIZZAZIONI	GIOACCHINI	LUINI	LANNI	
3	11/09/2006	INSERITO VARIANTI E OTTIMIZZAZIONI	GIOACCHINI	CASATI	LANNI	
0	01/09/2004	EMISSIONE PER APPROVAZIONE CLIENTE	GIOACCHINI	LANNI	LANNI	
Rev.	DATA	DESCRIZIONE	ELABORATO	VERIFICATO	APPROVATO	
					COMMESSA 663000	UNITA' 000
Metanodotto: Foligno - Sestino			DISEGNO LB-D-83205			
DN 1200 (48") P 75 bar			REVISIONE 4			
STRUMENTI DI PIANIFICAZIONE URBANISTICA			FG. 1	DI 30	SCALA 1:10.000	

PLANIMETRIA

### LEGENDA MECCANICA

-  TRACCIATO DI PROGETTO
-  CONDOTTA ESISTENTE
-  CONDOTTA IN PROGETTO TRATTO: SULMONA - FOLIGNO
-  IMPIANTI IN PROGETTO
-  PUNTO DI INTERCETTAZIONE DI LINEA (PIL)
-  PUNTO DI INTERCETTAZIONE DI DERIVAZIONE IMPORTANTE (PIDI)
-  PUNTO DI INTERCETTAZIONE CON DISCAGGIO DI ALLACCIAMENTO (PIDA)
-  PUNTO DI INTERCETTAZIONE DI DERIVAZIONE SEMPLICE (PIDS)
-  GIUNTO ISOLANTE
-  CABINA DI RIDUZIONE
-  PUNTO DI LANCIO E RICEVIMENTO PIG
-  GALLERIA - MICRO/MINITUNNEL - RAISE BORING
-  INFRASTRUTTURE IN PROGETTO

### LEGENDA OPERE ACCESSORIE

-  Pista provvisoria di passaggio
-  Adeguamento strade esistenti
-  Strada di accesso agli impianti
- INFRASTRUTTURE PROVVISORIE**
-  Piazzole stoccaggio tubazioni
-  Depositi temporanei

### LEGENDA PIANI REGOLATORI

-  **ZONE URBANE**  
Centri storici, aree residenziali e di completamento (Includendo le relative aree a verde pubblico, verde privato, le zone di uso pubblico, per servizi ed attrezzature tecnologiche e le zone di rispetto dei centri urbani)
-  **ZONE DI ESPANSIONE EDILIZIA RESIDENZIALE**
-  **ZONE A PREVALENTE FUNZIONE PRODUTTIVA**  
Aree industriali ed artigianali (Includendo le relative aree di completamento ed espansione), insediamenti agricoli produttivi
-  **ZONE DI USO PUBBLICO E DI INTERESSE GENERALE**  
non comprese nelle zone urbane  
Se - Servizi ed attrezzature tecnologiche  
Sc - Scuole
-  **ZONE AGRICOLE**  
AgP - A valenza paesaggistico e/o ambientale  
Bo - Ambiti boschivi
-  **ZONE VINCOLATE E DI RISPETTO**  
Ci - Cimiteriale  
Cpl - Per captazione idropotabile  
PAm - Di interesse paesaggistico e/o ambientale  
Ar - Archeologico
-  **ZONE TURISTICO - RICREATIVE**  
non comprese nelle zone urbane
-  **ALTRE ZONE**  
Mi - Militare                      Cv - Cave  
Di - Discariche                    Al - Altre

COMUNI	DATI DI PROGETTO
PROVINCIE	
PROGRESSIVE CHILOMETRICHE	
LIMITI DI TRONCO	
PUNTI IMPIANTISTICI	
PISTE PROVVISORIE  ADEGUAMENTI  STRADE DI ACCESSO 	
DEPOSITI TEMPORANEI  PIAZZOLE STOCCAGGIO TUBAZIONI 	
ALLARGAMENTO FASCIA DI LAVORO 	
OPERE CIVILI  Trasversali  Longitudinali	


Proprietario  
**Snam**  
Rete Gas  
Progettista  
**Snamprogetti**

Metanodotto: Foligno - Sestino

**STRUMENTI DI PIANIFICAZIONE URBANISTICA**

DISEGNO LB-D-83205  
Foglio 2 di 30  
REVISIONE 4  
COMMESSA 663000  
SCALA 1:10.000



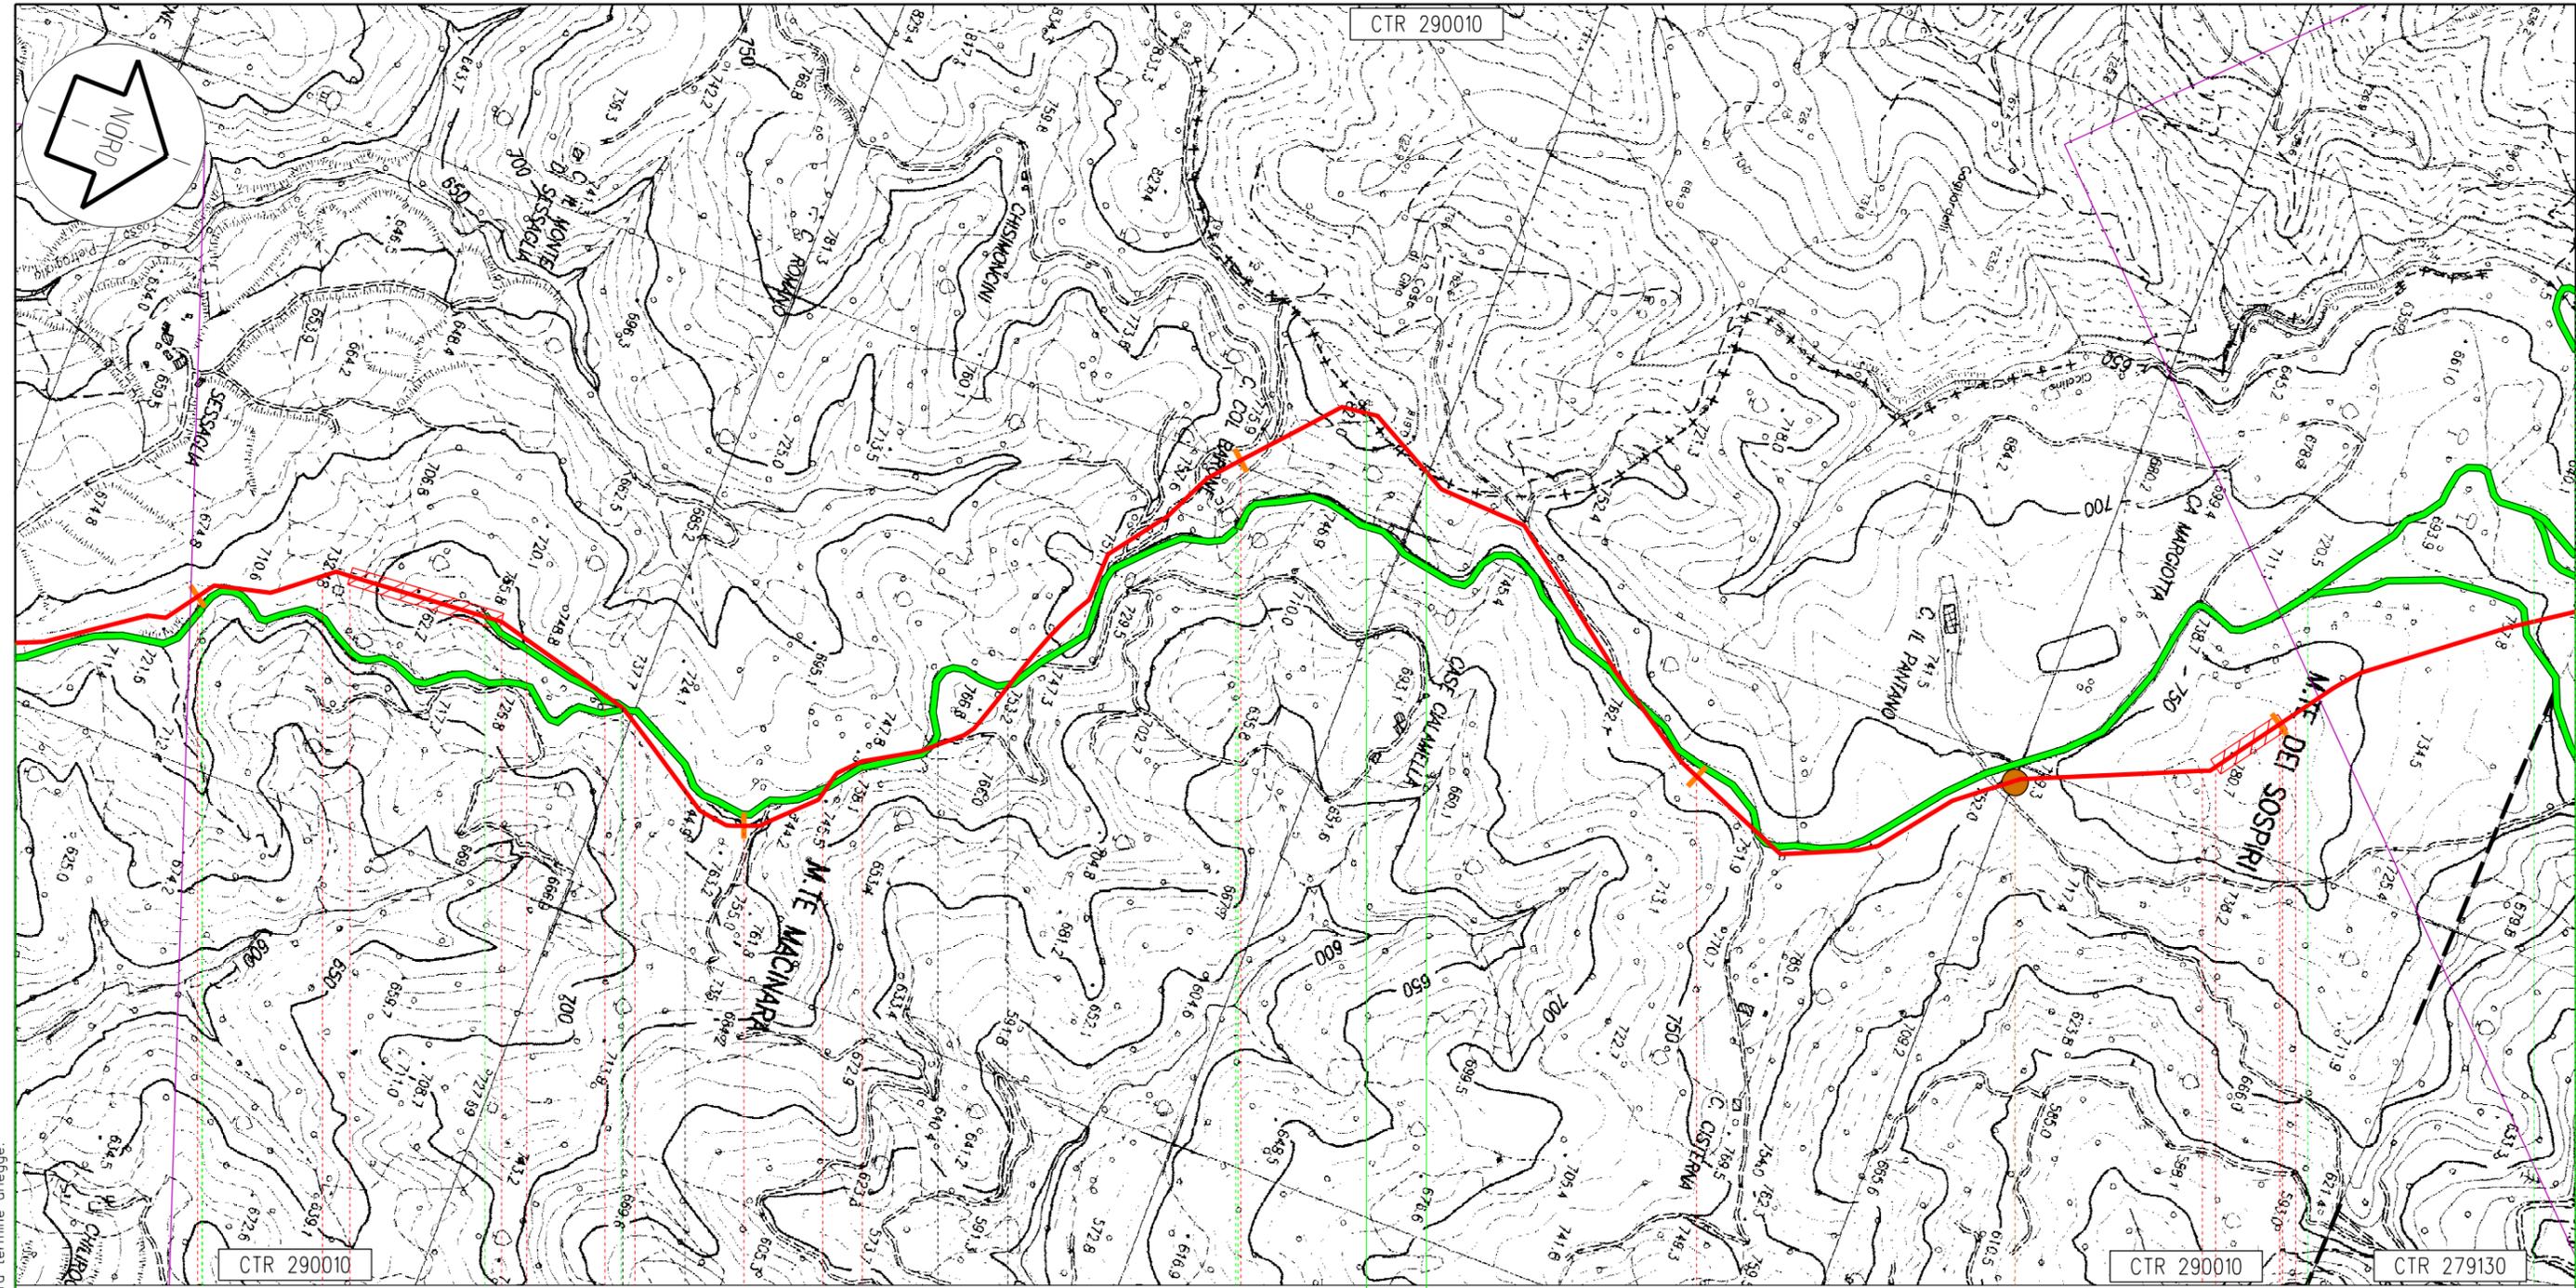

CTR 290010

CTR 290010

CTR 279130

Apecchio

Citta' di Castello

Apecchio

PU

PG

PU

86

87

88

89

90

113,430  
Metanodotto: Foligno - Sestino

C29

55

56

Proprietario  
**Snam**  
Rete Gas  
Progettista  
**Snamprogetti**

Metanodotto: Foligno - Sestino

**STRUMENTI DI PIANIFICAZIONE  
URBANISTICA**

DISEGNO LB-D-83205  
Foglio 24 di 30  
REVISIONE 4  
COMMESSA 663000  
SCALA 1:10.000

Tavola  
22

Il presente disegno e' di proprieta' aziendale - La societa' tutelera' i propri diritti termine di legge.