




COROGRAFIA Scala 1:700.000

1	26/03/2007	INSERITE ULTERIORI VARIANTI E OTTIMIZZAZIONI	GIOACCHINI	LUINI	LANNI	
0	11/09/2006	EMISSIONE	GIOACCHINI	CASATI	LANNI	
Rev.	DATA	DESCRIZIONE	ELABORATO	VERIFICATO	APPROVATO	
					COMMESSA 663000	UNITA' 000
METANODOTTO: FOLIGNO - SESTINO			DISEGNO LB-D-83500			
DN 1200 (48") P 75 bar			REVISIONE 1			
VARIANTI E OTTIMIZZAZIONI DI PROGETTO			FG. 1	DI 30		
			SCALA	1:10.000		

PLANIMETRIA

### LEGENDA MECCANICA

 
-  CONDOTTA IN PROGETTO
-  VARIANTI E OTTIMIZZAZIONI DI PROGETTO
-  CONDOTTA ESISTENTE
-  CONDOTTA IN PROGETTO TRATTO: SULMONA - FOLIGNO
-  IMPIANTI IN PROGETTO
-  IMPIANTI IN VARIANTE
-  PUNTO DI INTERCETTAZIONE DI LINEA (PIL)
-  PUNTO DI INTERCETTAZIONE DI DERIVAZIONE IMPORTANTE (PDI)
-  PUNTO DI INTERCETTAZIONE CON DISCAGGIO DI ALLACCIAMENTO (PIDA)
-  PUNTO DI INTERCETTAZIONE DI DERIVAZIONE SEMPLICE (PIDS)
-  GIUNTO ISOLANTE
-  CABINA DI RIDUZIONE
-  PUNTO DI LANCIO E RICEVIMENTO PIG
-  GALLERIA - MICRO/MINI TUNNEL - RAISE BORING
-  INFRASTRUTTURE IN PROGETTO

COMUNI	DATI DI PROGETTO	
PROVINCIE		
PROGRESSIVE CHILOMETRICHE		
LIMITI DI TRONCO		
PUNTI IMPIANTISTICI		
DIAMETRO NOMINALE mm (inch)		
SPESSORE mm		
FERROVIE		ATTRAVERSAMENTI
STRADE		
CORSI D'ACQUA		

Proprietario  
**Snam**  
 Rete Gas  
 Progettista  
**Snamprogetti**

METANODOTTO: FOLIGNO - SESTINO  
**VARIANTI E OTTIMIZZAZIONI DI PROGETTO**

DISEGNO LB-D-83500  
 Foglio 2 di 30  
 REVISIONE 1  
 COMMESSA 663000  
 SCALA 1:10.000

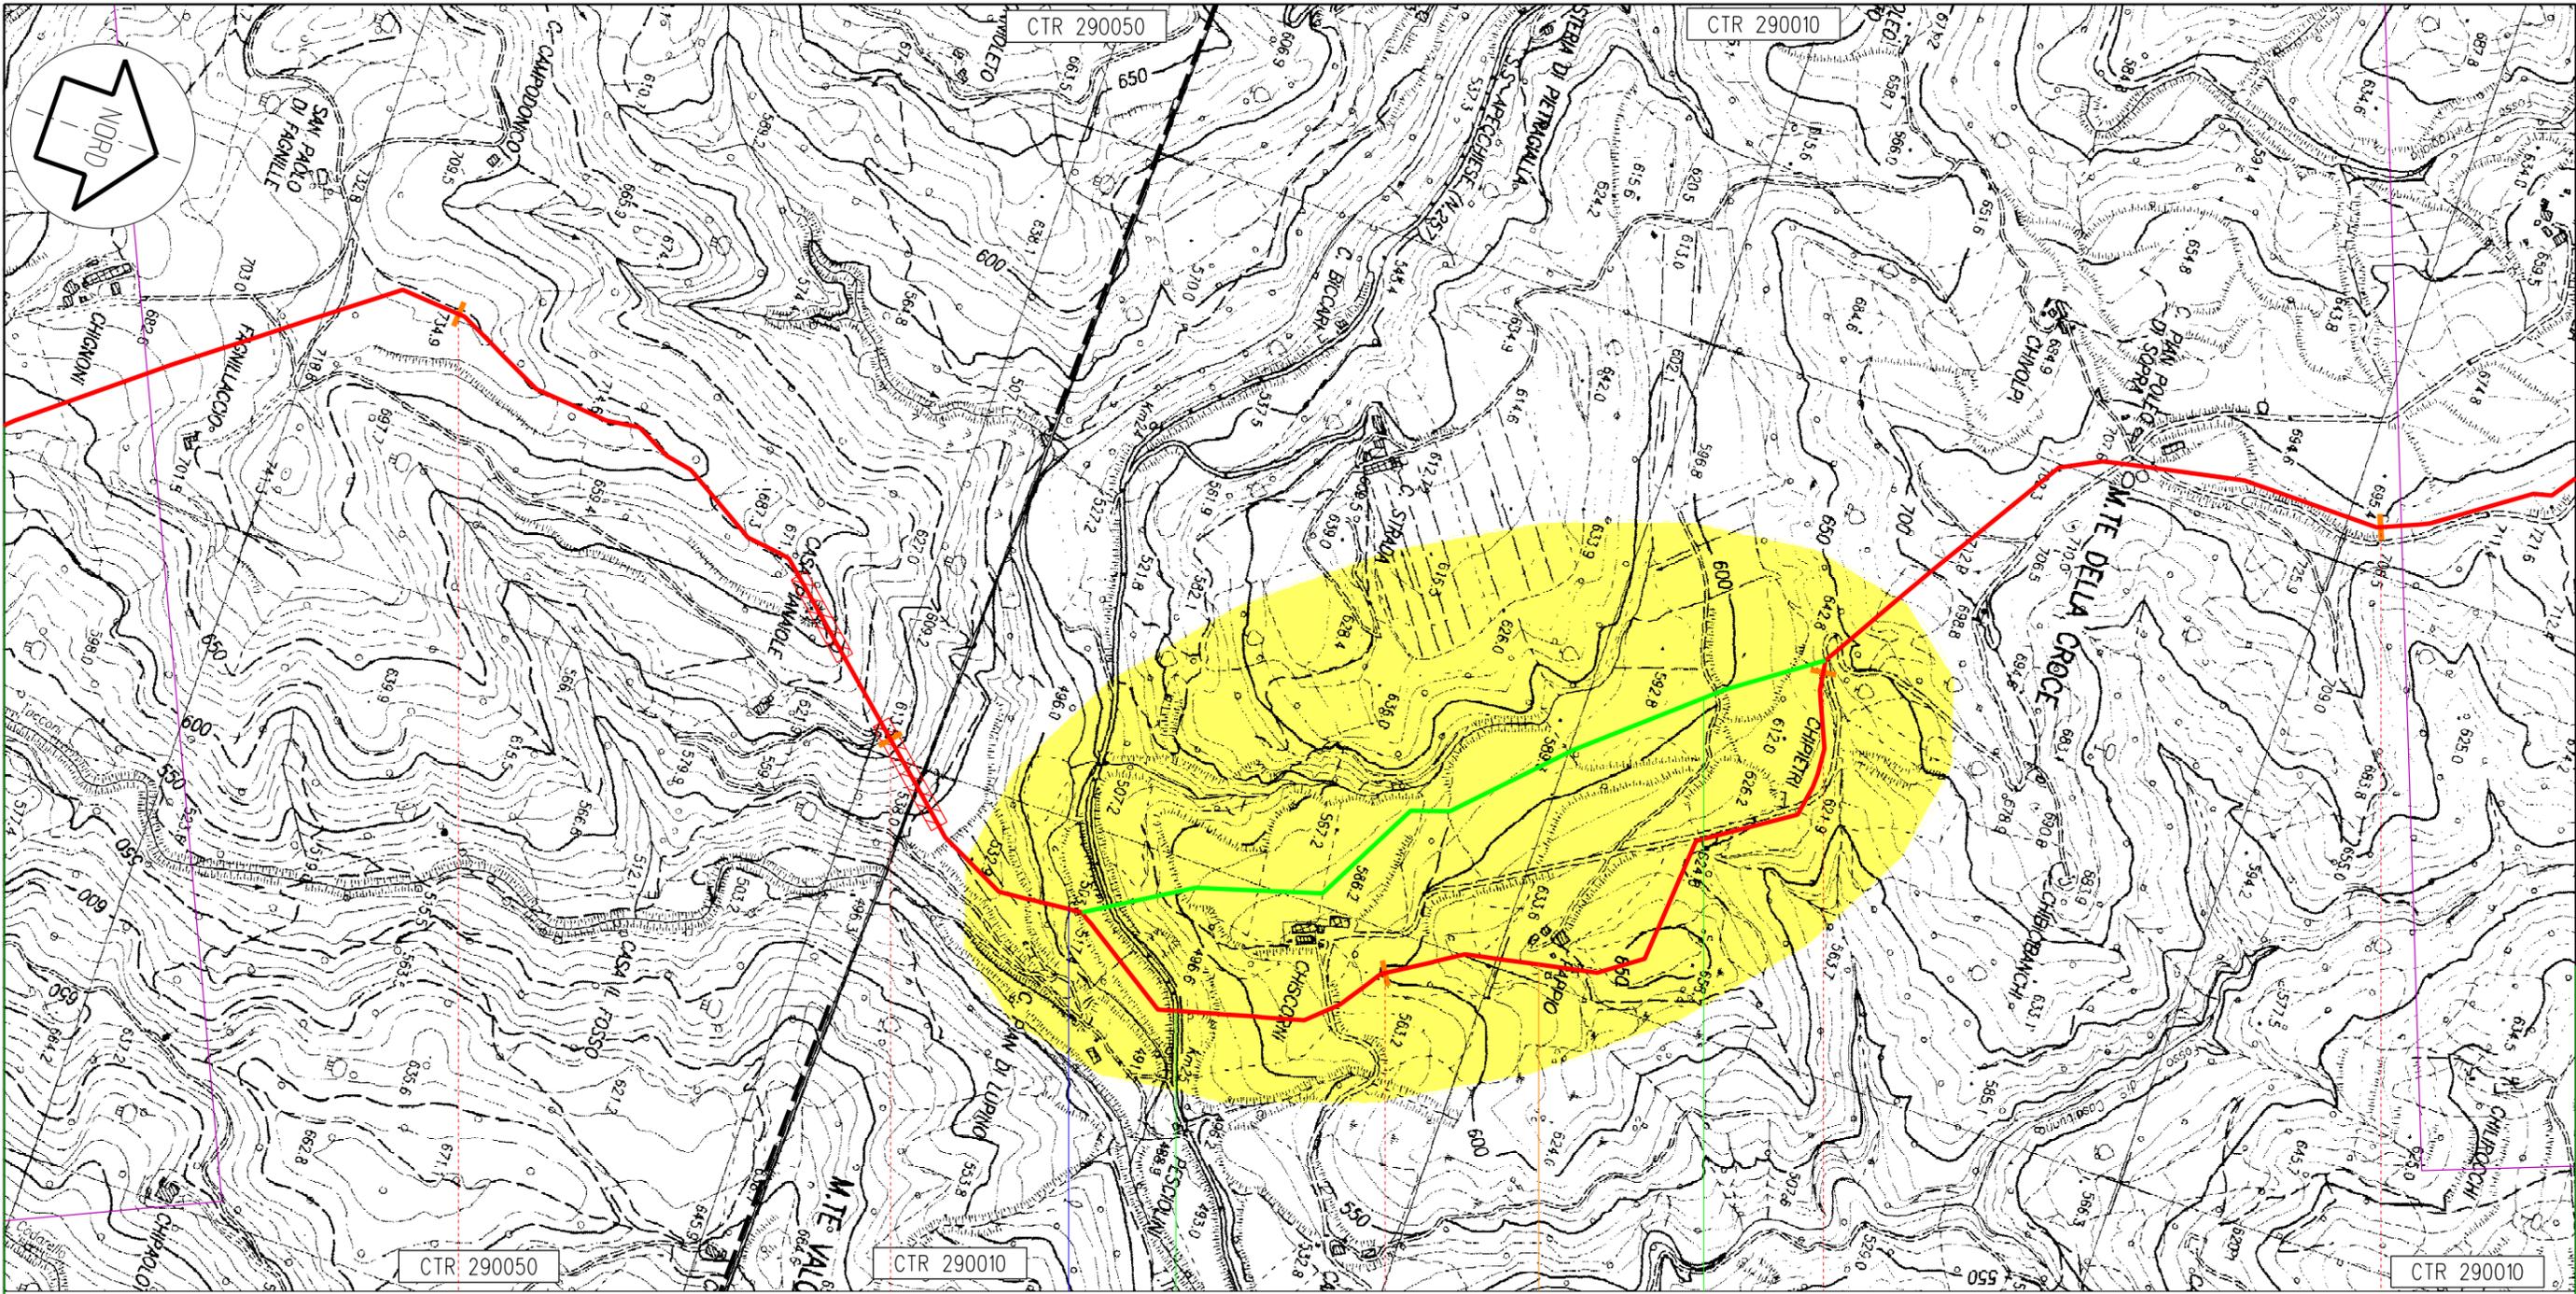

CTR 290050 CTR 290010 CTR 290010 CTR 290010

Apecchio

PU

82 83 84 85 86

113,750  
Metanodotto: Foligno - Sestino

◀ n.10 km 84,240 ▶

◀ n.10 km 84,490 ▶

1200 (48")  
0,0

SP n.257 Apecchiese

Torrente Biscubio

Proprietario  
**Snam**  
Rete Gas  
Progettista  
**Snamprogetti**


METANODOTTO: FOLIGNO - SESTINO

VARIANTI E OTTIMIZZAZIONI DI PROGETTO

DISEGNO LB-D-83500  
Foglio 23 di 30  
REVISIONE 1  
COMMESSA 663000  
SCALA 1:10.000

Tavola  
21

Il presente disegno e' di proprieta' aziendale - La societa' tutelera' i propri diritti termine di legge.

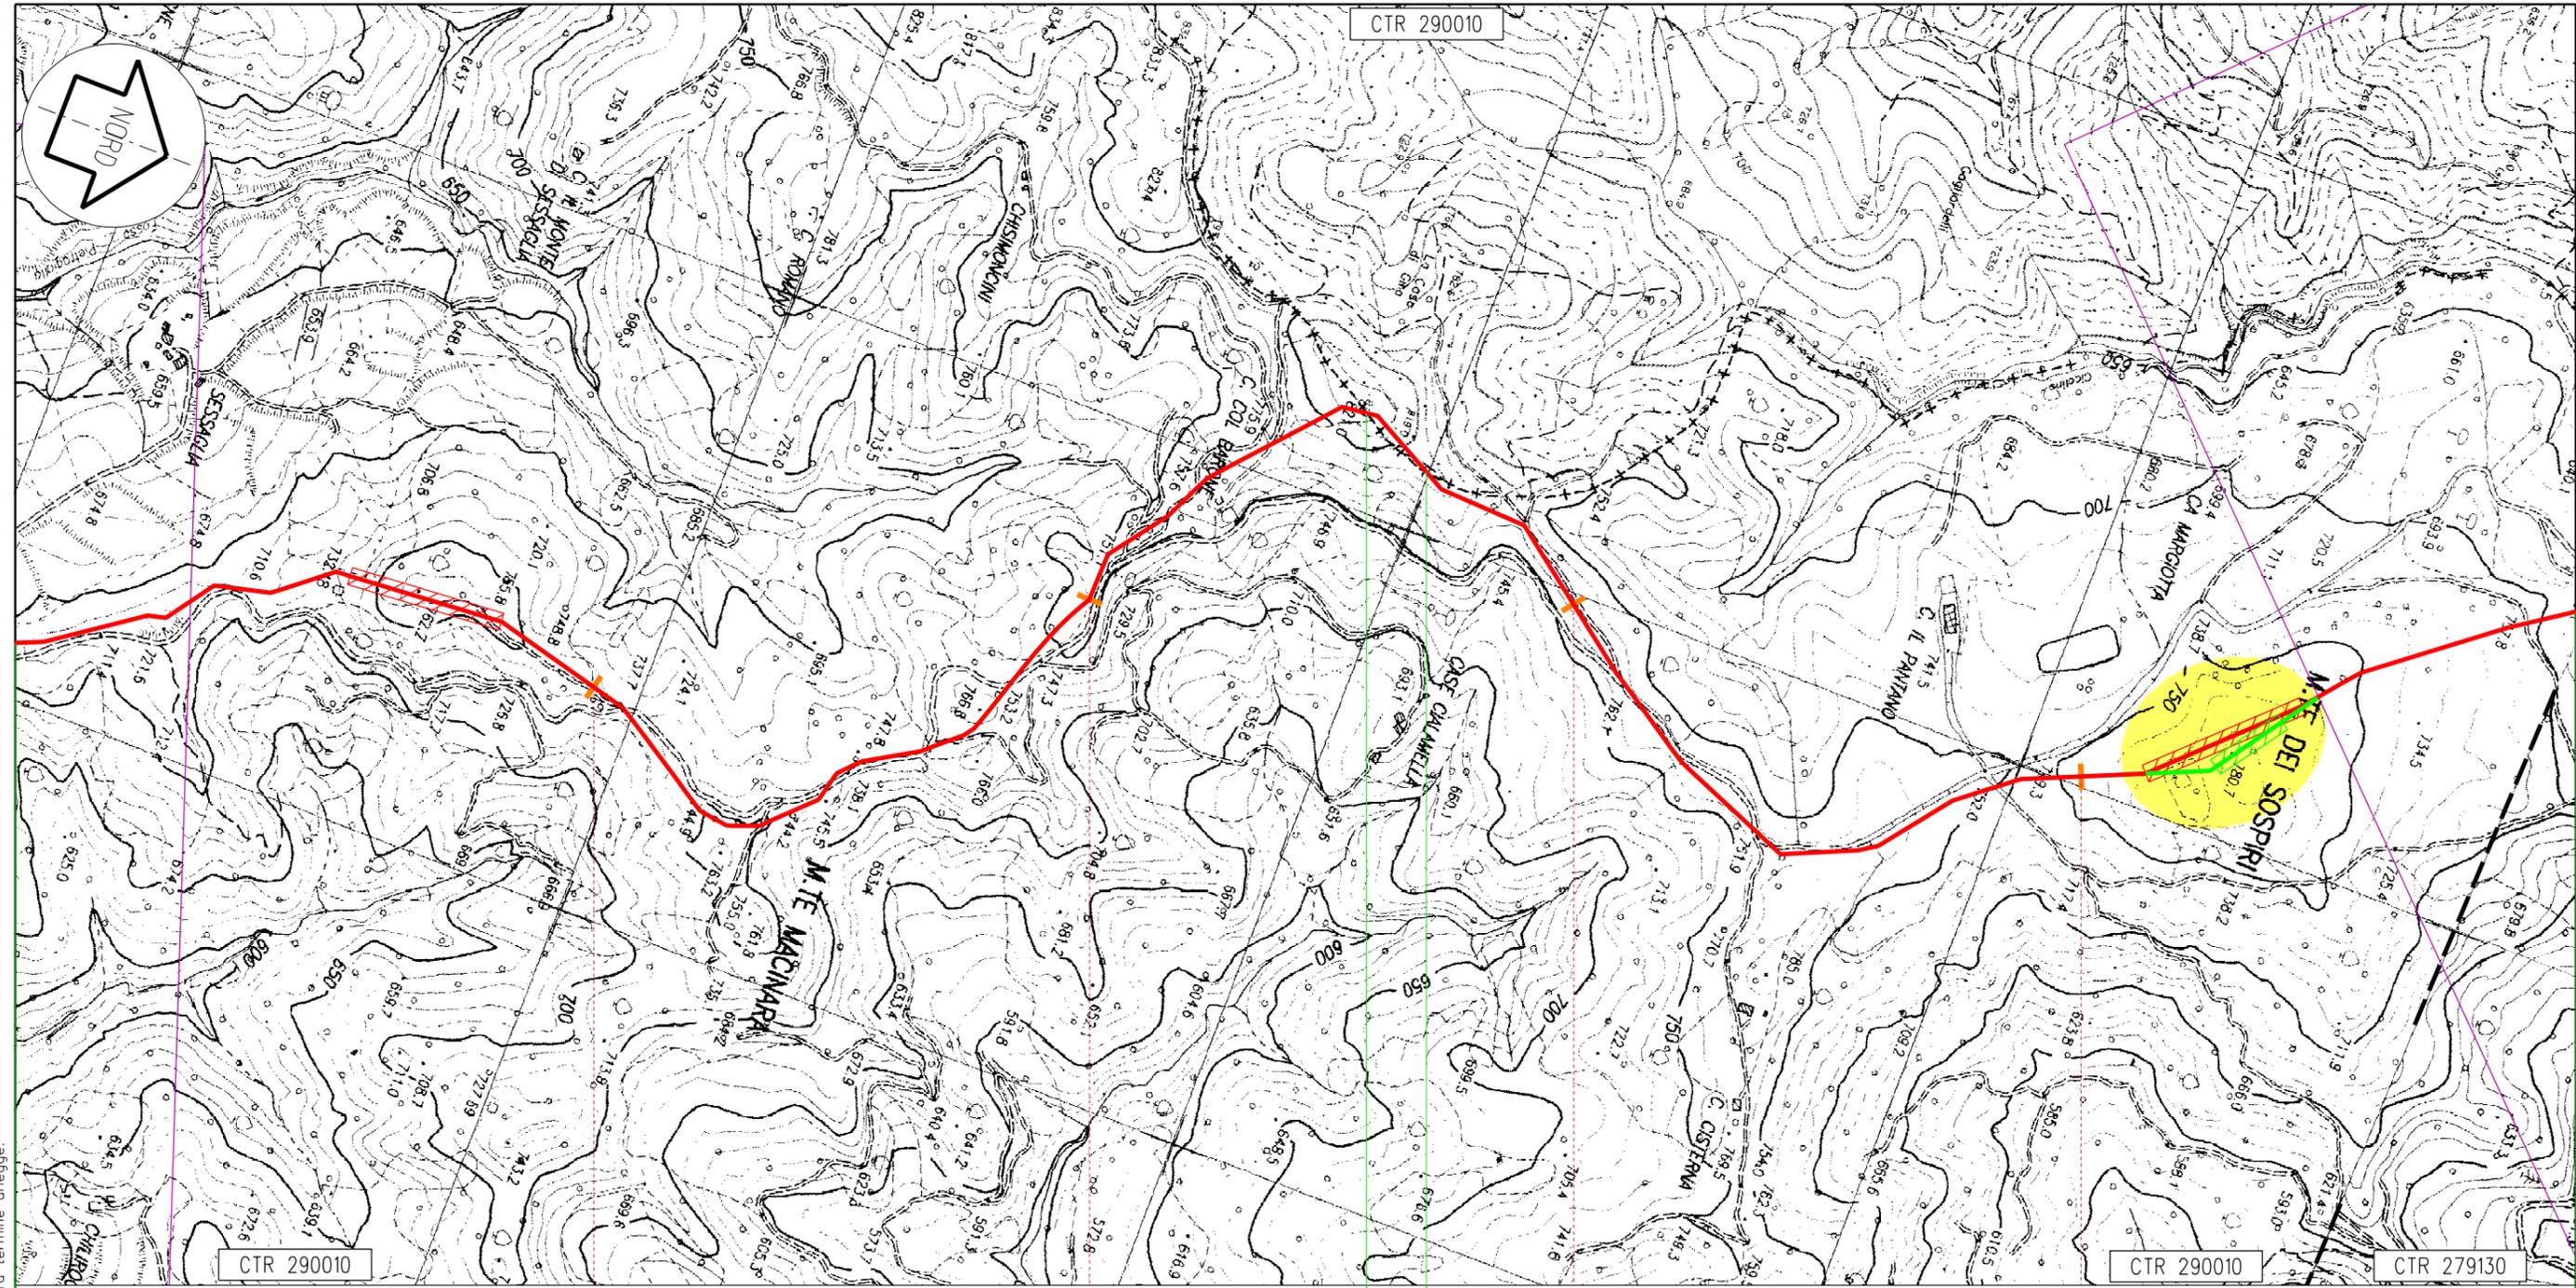

Apecchio PU 87      Citta' di Castello PG 88      Apecchio PU 89

113,750  
Metanodotto: Foligno - Sestino

1200 (48")  
0,0

Proprietario  
**Snam**  
Rete Gas  
Progettista  
**Snamprogetti**

METANODOTTO: FOLIGNO - SESTINO  
  
VARIANTI E OTTIMIZZAZIONI DI PROGETTO

DISEGNO LB-D-83500  
Foglio 24 di 30  
REVISIONE 1  
COMMESSA 663000  
SCALA 1:10.000

Tavola  
22

Il presente disegno e' di proprieta' aziendale - La societa' tutelera' i propri diritti termine diliegge.