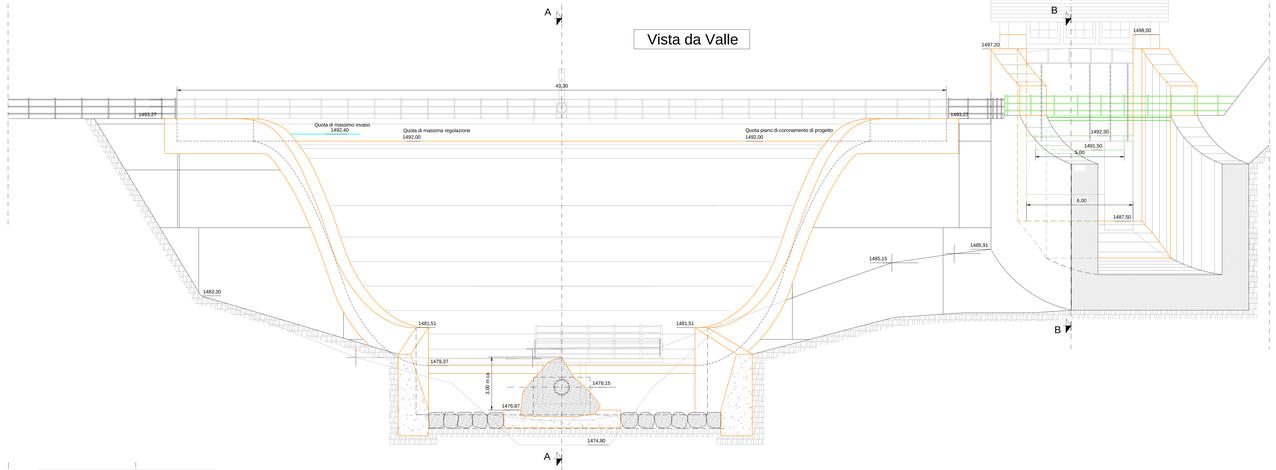

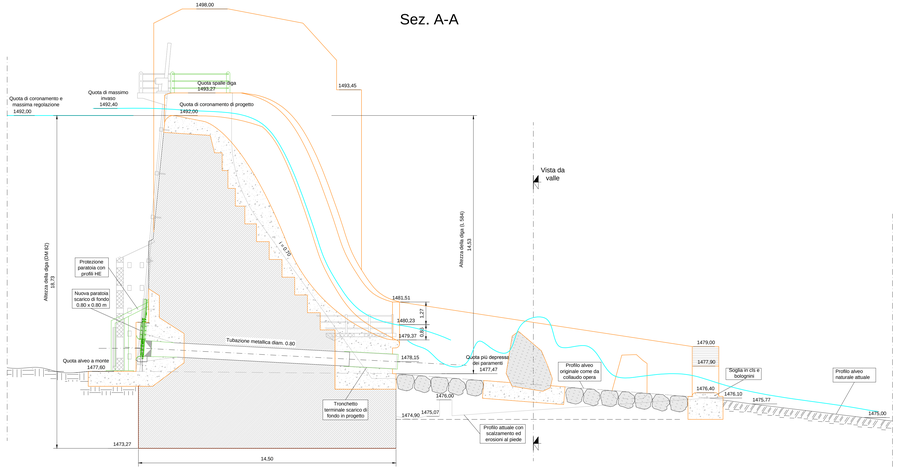

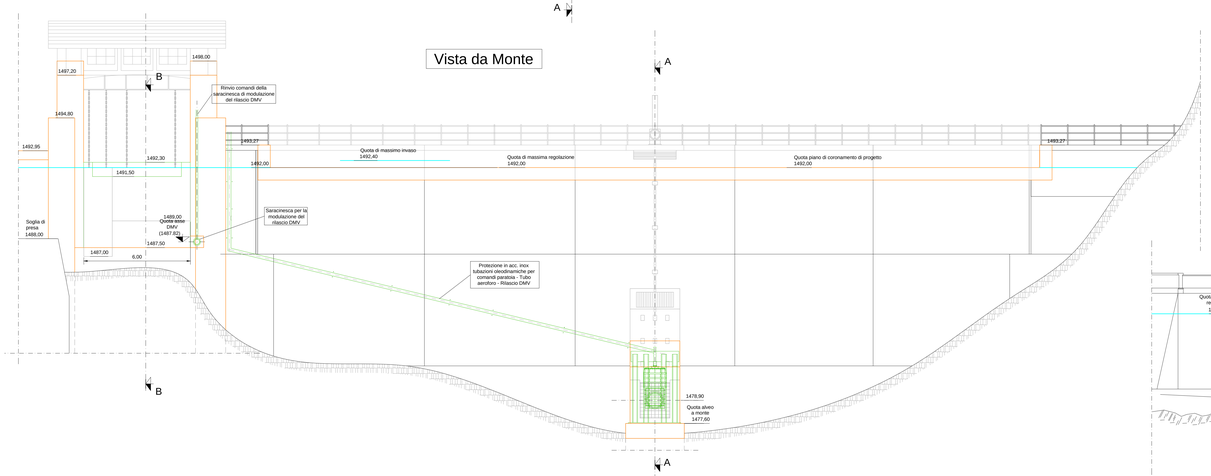

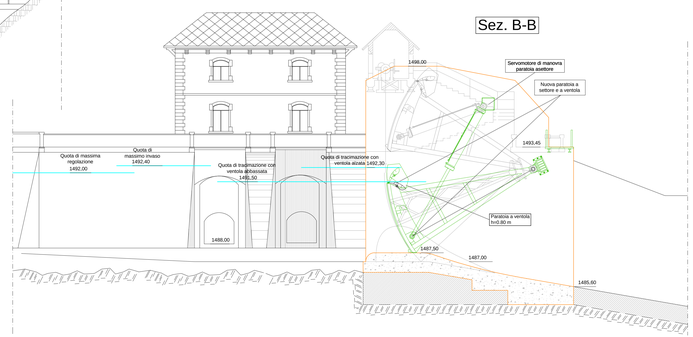

Opere civili murarie in progetto

Opere elettromeccaniche in progetto

ED	DATA	DESCRIZIONE	DIS	VISTI
Rev2	Ott 2014	Progetto preliminare a corredo di iter autorizzativo VIA		
Rev1	Gen 2014	Modifica profilo di sfioro e scivolo a valle		

COMMITTENTE:

Enel Green Power

AREA ESERCIZIO ITALIA
O&M ITALIA - IDROELETTRICO, SOLARE ED EOLICO
UNITA' TERRITORIALE PIEMONTE

IMPIANTO DI MELEZET
DIGA DI MELEZET

PROGETTO DI ABBASSAMENTO DELLA DIGA
CON CLASSIFICAZIONE TRA LE OPERE MINORI DI COMPETENZA REGIONALE
PROGETTO PRELIMINARE A CORREDO DELL'ITER AUTORIZZATIVO
OPERE IN PROGETTO - SEZIONI E VISTE

PROGETTISTA:

Enel
DIVISIONE GENERAZIONE
E ENERGY MANAGEMENT
AREA DI BUSINESS GENERAZIONE
INGEGNERIA CIVILE E IDRAULICA
Sicurezza Dighe ed Opere Idrauliche Torino

DATA	DISEGNATORE	VISTI
APRILE 2012	M.Gazzera	
SCALA	DISEGNO NUM.	TAVOLA
1:100	61522	4/13