



PLANIMETRIA GENERALE STATO DI FATTO

(SCALA 1 : 500)

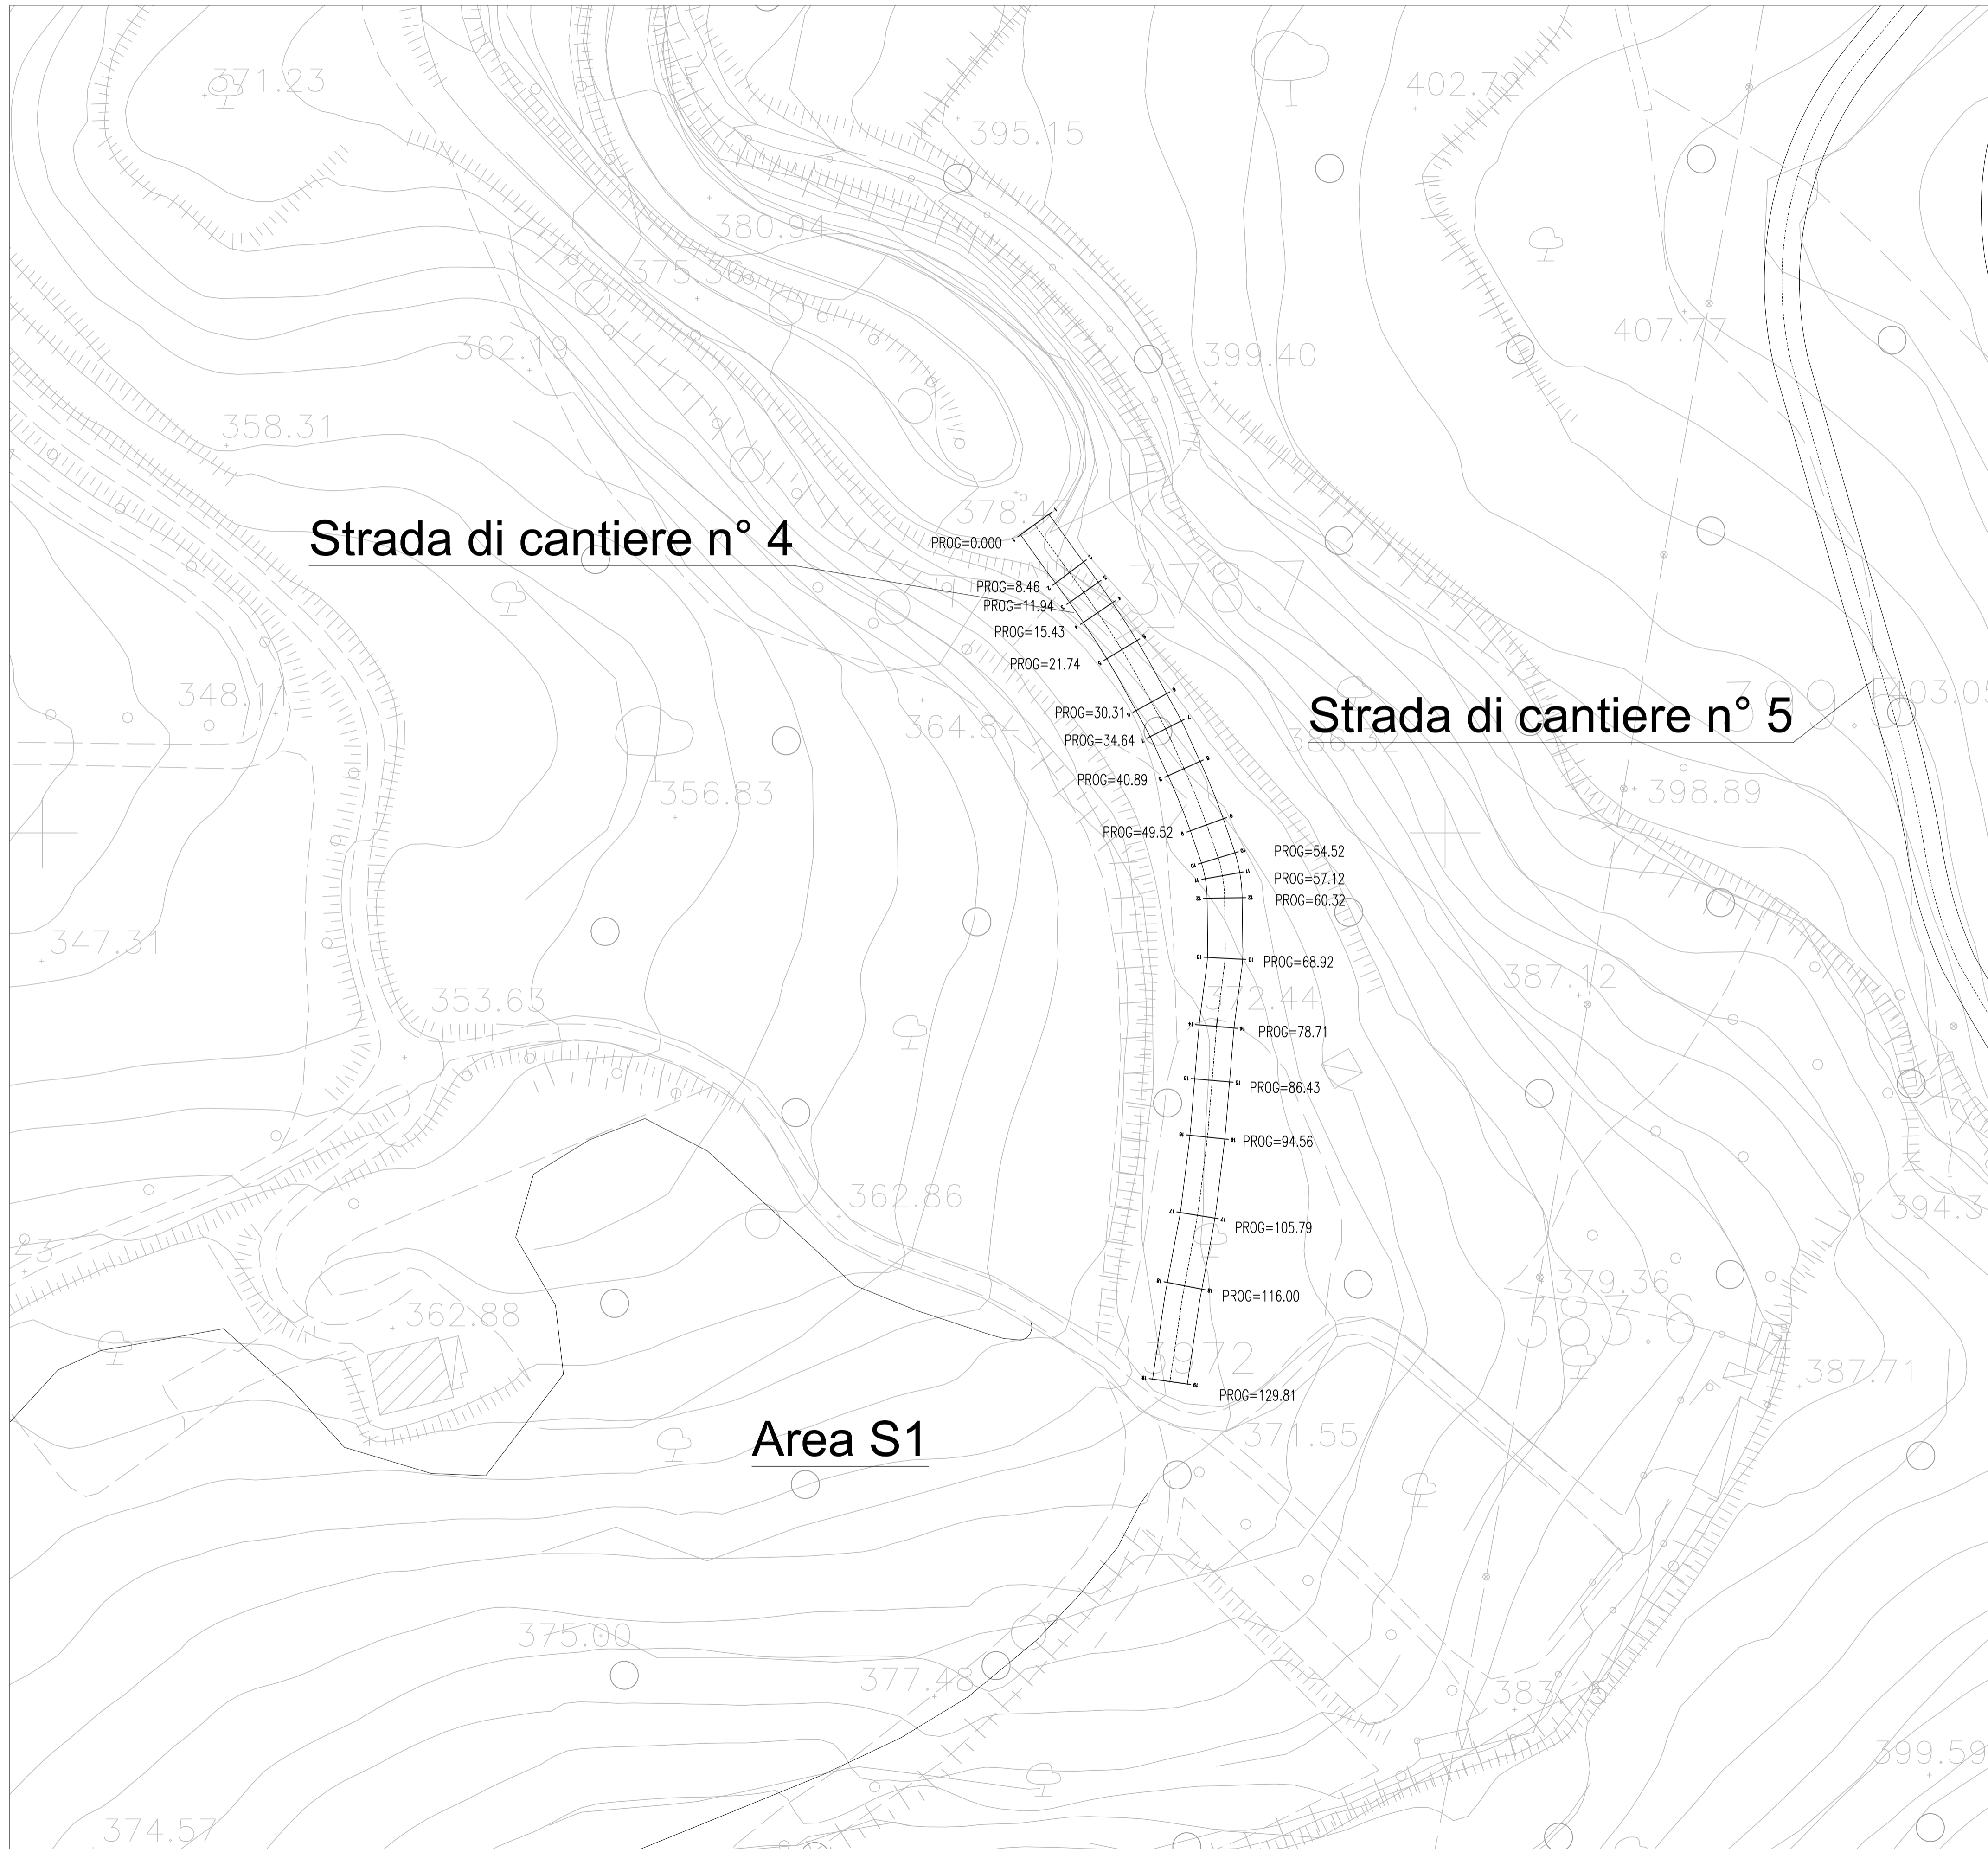

PROFILO LONGITUDINALE STATO DI FATTO

(SCALA 1 : 1000)

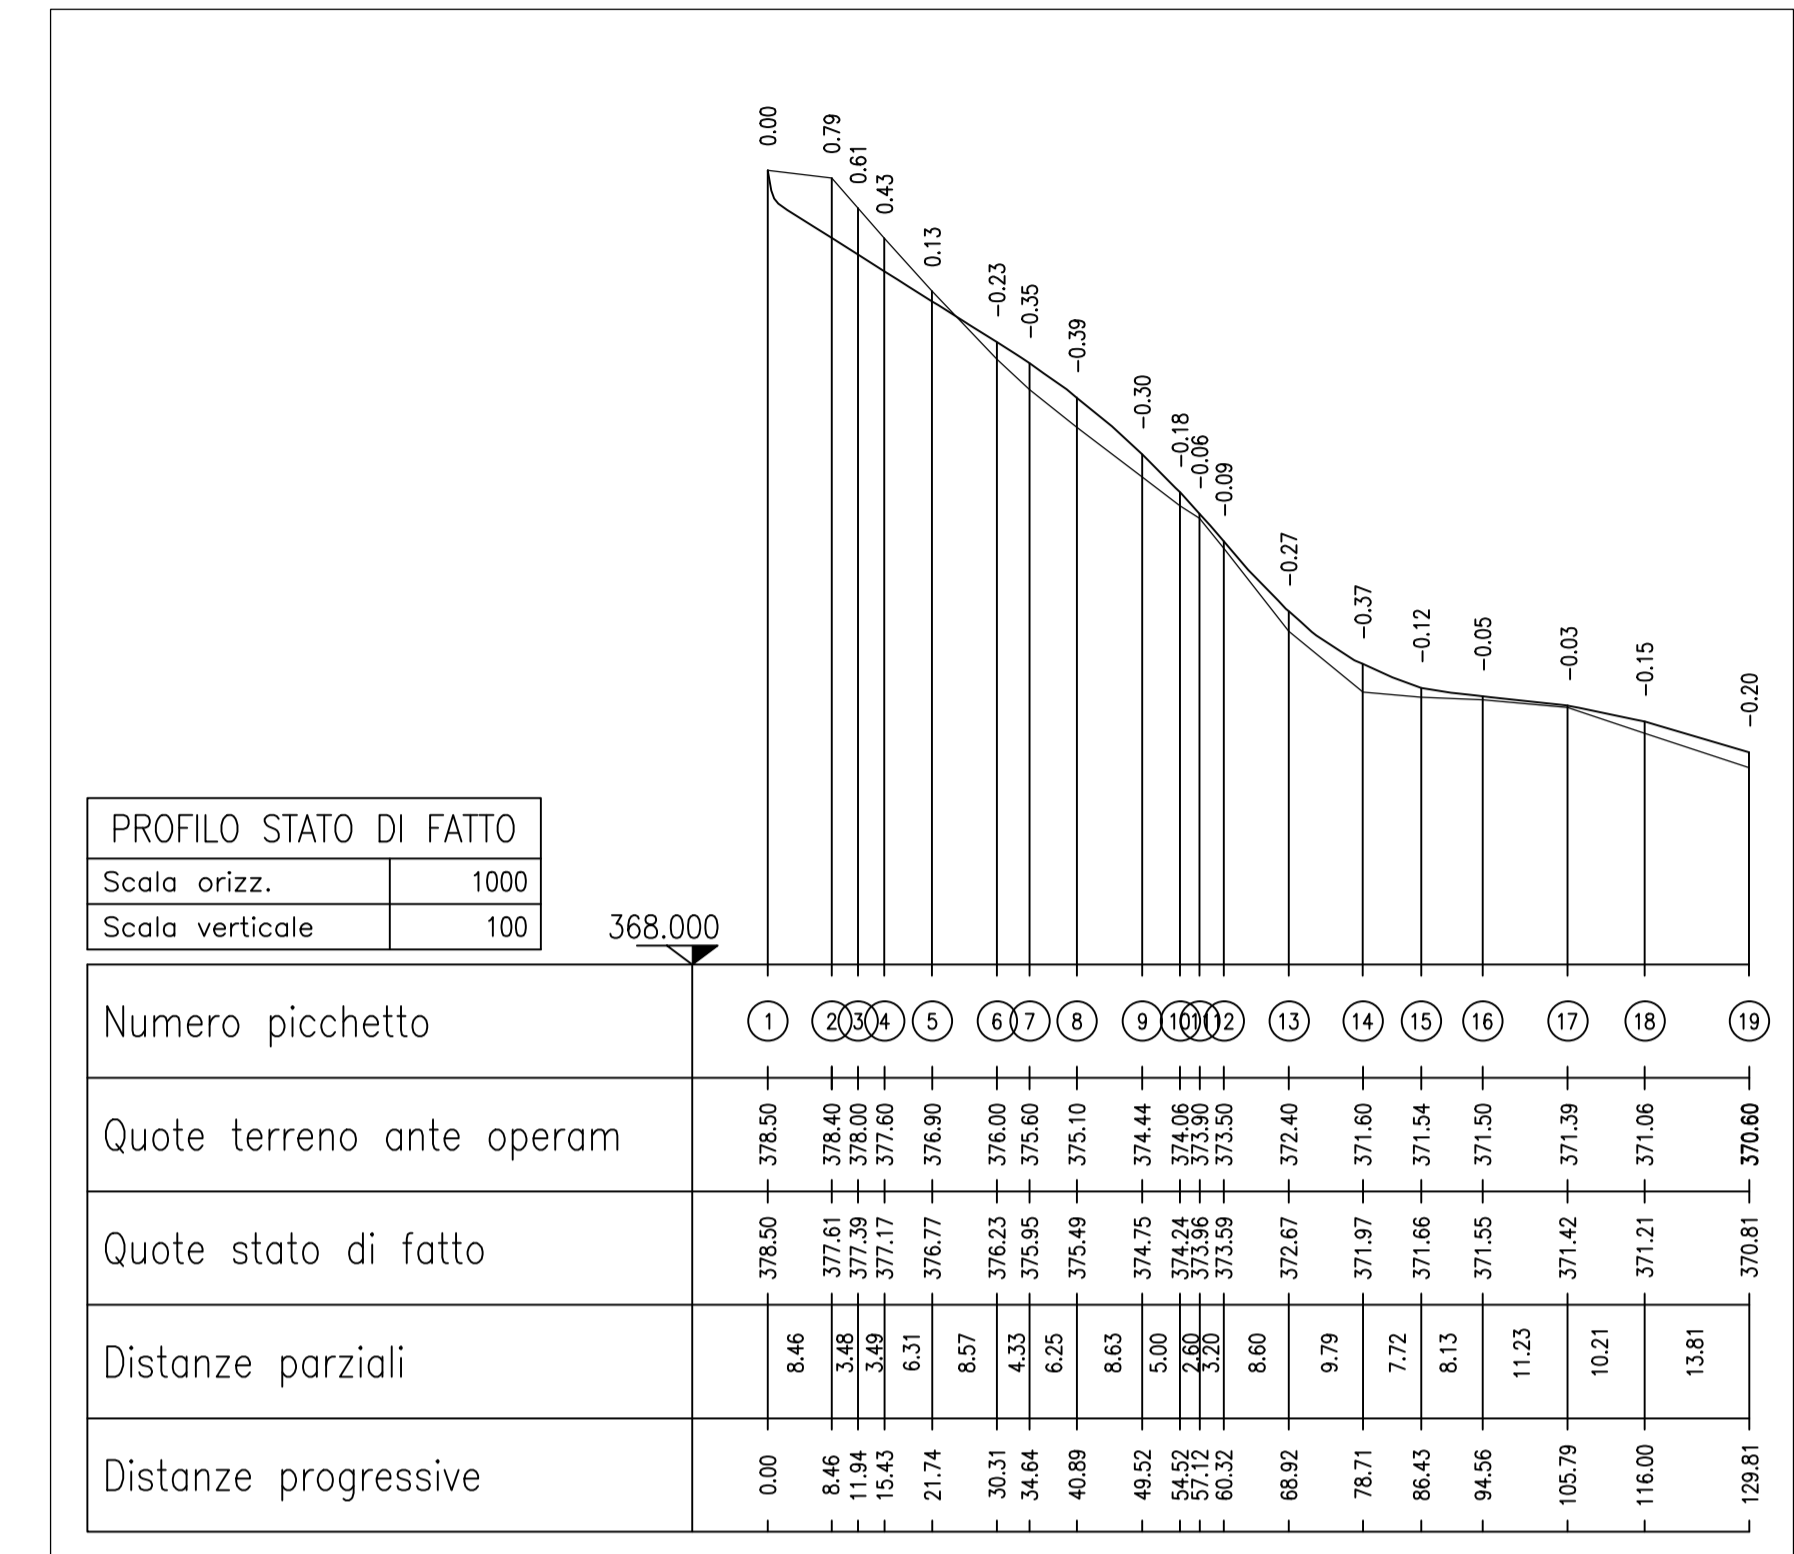

**ASSE VIARIO MARCHE-UMBRIA
E QUADRILATERO DI PENETRAZIONE INTERNA
MAXILOTTO 1**

PROGETTO ESECUTIVO

		IL RESPONSABILE DEL CONTRAENTE GENERALE IL PROGETTISTA IL GEOLOGO IL RESPONSABILE DELLA CONGRUENZA FUNZIONALE CON IL PROGETTO ESECUTIVO APPROVATO (ATI: TECHNITAL-EGIS-SOIL-SIS-SICS)
GRUPPO DI PROGETTAZIONE DEL PROGETTO ESECUTIVO APPROVATO ATI: TECHNITAL s.p.a. (mandataria) EGIS STRUCTURES & ENVIRONNEMENT S.A. SICS s.r.l. Società Italiana Consulenza Strade S.I.S. Studio di Ingegneria Stradale s.r.l. SOIL Geologia Geotecnica Opere in sottoterraneo Difesa del territorio		INTEGRAZIONE PRESTAZIONI SPECIALISTICHE <i>Dott. Ing. M. Raccosta</i> IL GEOLOGO <i>Dott. Geol. F. Ferrari</i>
VISTO: IL RESPONSABILE DEL PROCEDIMENTO <i>Dott. Ing. Vincenzo Lomma</i>	VISTO: IL COORDINATORE DELLA SICUREZZA IN FASE DI ESECUZIONE LA DIREZIONE LAVORI	
SUBLOTTO 1.2: S.S. 77 "VAL DI CHIEN TI" TRONCO PONTELATRAVE – FOLIGNO TRATTI FOLIGNO-VALMENOTRE E GALLERIA MUCCIA-PONTELATRAVE (inclusa galleria) RIPRISTINO VIABILITA' SECONDARIA – STRADA 4		
STATO DI FATTO RILIEVO TOPOGRAFICO (PLANIMETRIA, PROFILO LONGITUDINALE)-COMPONENTE GEOMORFOLOGICA		
Codice Unico di Progetto (CUP) F12C03000050010 (Delibera CIPE 13/2004)		
CODICE ELAB. # FILE LO703A1E	WBS CA10200CAN	DISCIPLINA PLA040
REVISIONE A	FOGLIO 1-1-1	SCALA Varie
D C B A REV.	EMISSIONE DESCRIZIONE	DATA REDATTO VERIFICATO APPROVATO APPROVATO RESP. TECNICO ANAS